



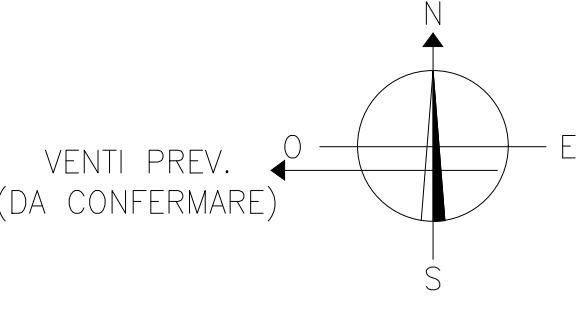

- NOTE:
- 1) - IN FASE ESECUTIVA L'APPALTATORE DOVRA' VALUTARE LA POSSIBILITA' DI INSTALLARE DEGLI IMPIANTI FOTOVOLTAICI SUL TETTO DEI CABINATI PER ALIMENTAZIONE CIRCUITI AUSILIARI E LUCI INTERNE.
 - 2) - IN FASE DI INGEGNERIA DI DETTAGLIO L'INTERFERENZA CON LE ROGGE ESISTENTI DOVRA' ESSERE RISOLTA MEDIANTE DEVIAZIONE O TOMBINATURA DELLE STESSE.
 - 3) - IN FASE DI INGEGNERIA DI DETTAGLIO DOVRA' ESSERE VALUTATO IL RIPOSIZIONAMENTO DEL METANODOTTO SNAM

SIGLA	DESCRIZIONE
C300-VS-711x781	SEPARATORI GAS-LIQUIDI
C550-TF-001	SERBATOIO DRENAGGI
C460-VA-001	SERBATOIO ARIA STRUMENTI
C100-DW-711x781	TESTE POZZO 711x78
C390-TF-001	SERBATOIO INIBITORE
C390-IP-001-A/B	POMPE INIEZIONE INIBITORE SEPARATORI TESTE POZZI
C230-FK-001	CANDELA FREDDA
C230-SI-001	BOMBOLE CO2
C190-VR-001	PIG LAUNCHER
C980-CW-001+008	CENTRALINA PNEUMO-OLEODINAMICA
C540-PS-001/002	POMPE ACQUA METEORICA

LEGENDA	
	NUOVE FONDAZIONI
	POZZETTI CON VALVOLA
	POZZETTI BEOLATO
	CUNICOLO BEOLATO
	PAVIMENTAZIONE IN GHIAIA
	PAVIMENTAZIONE IN CLS
	GRIGLIATO DI COPERTURA

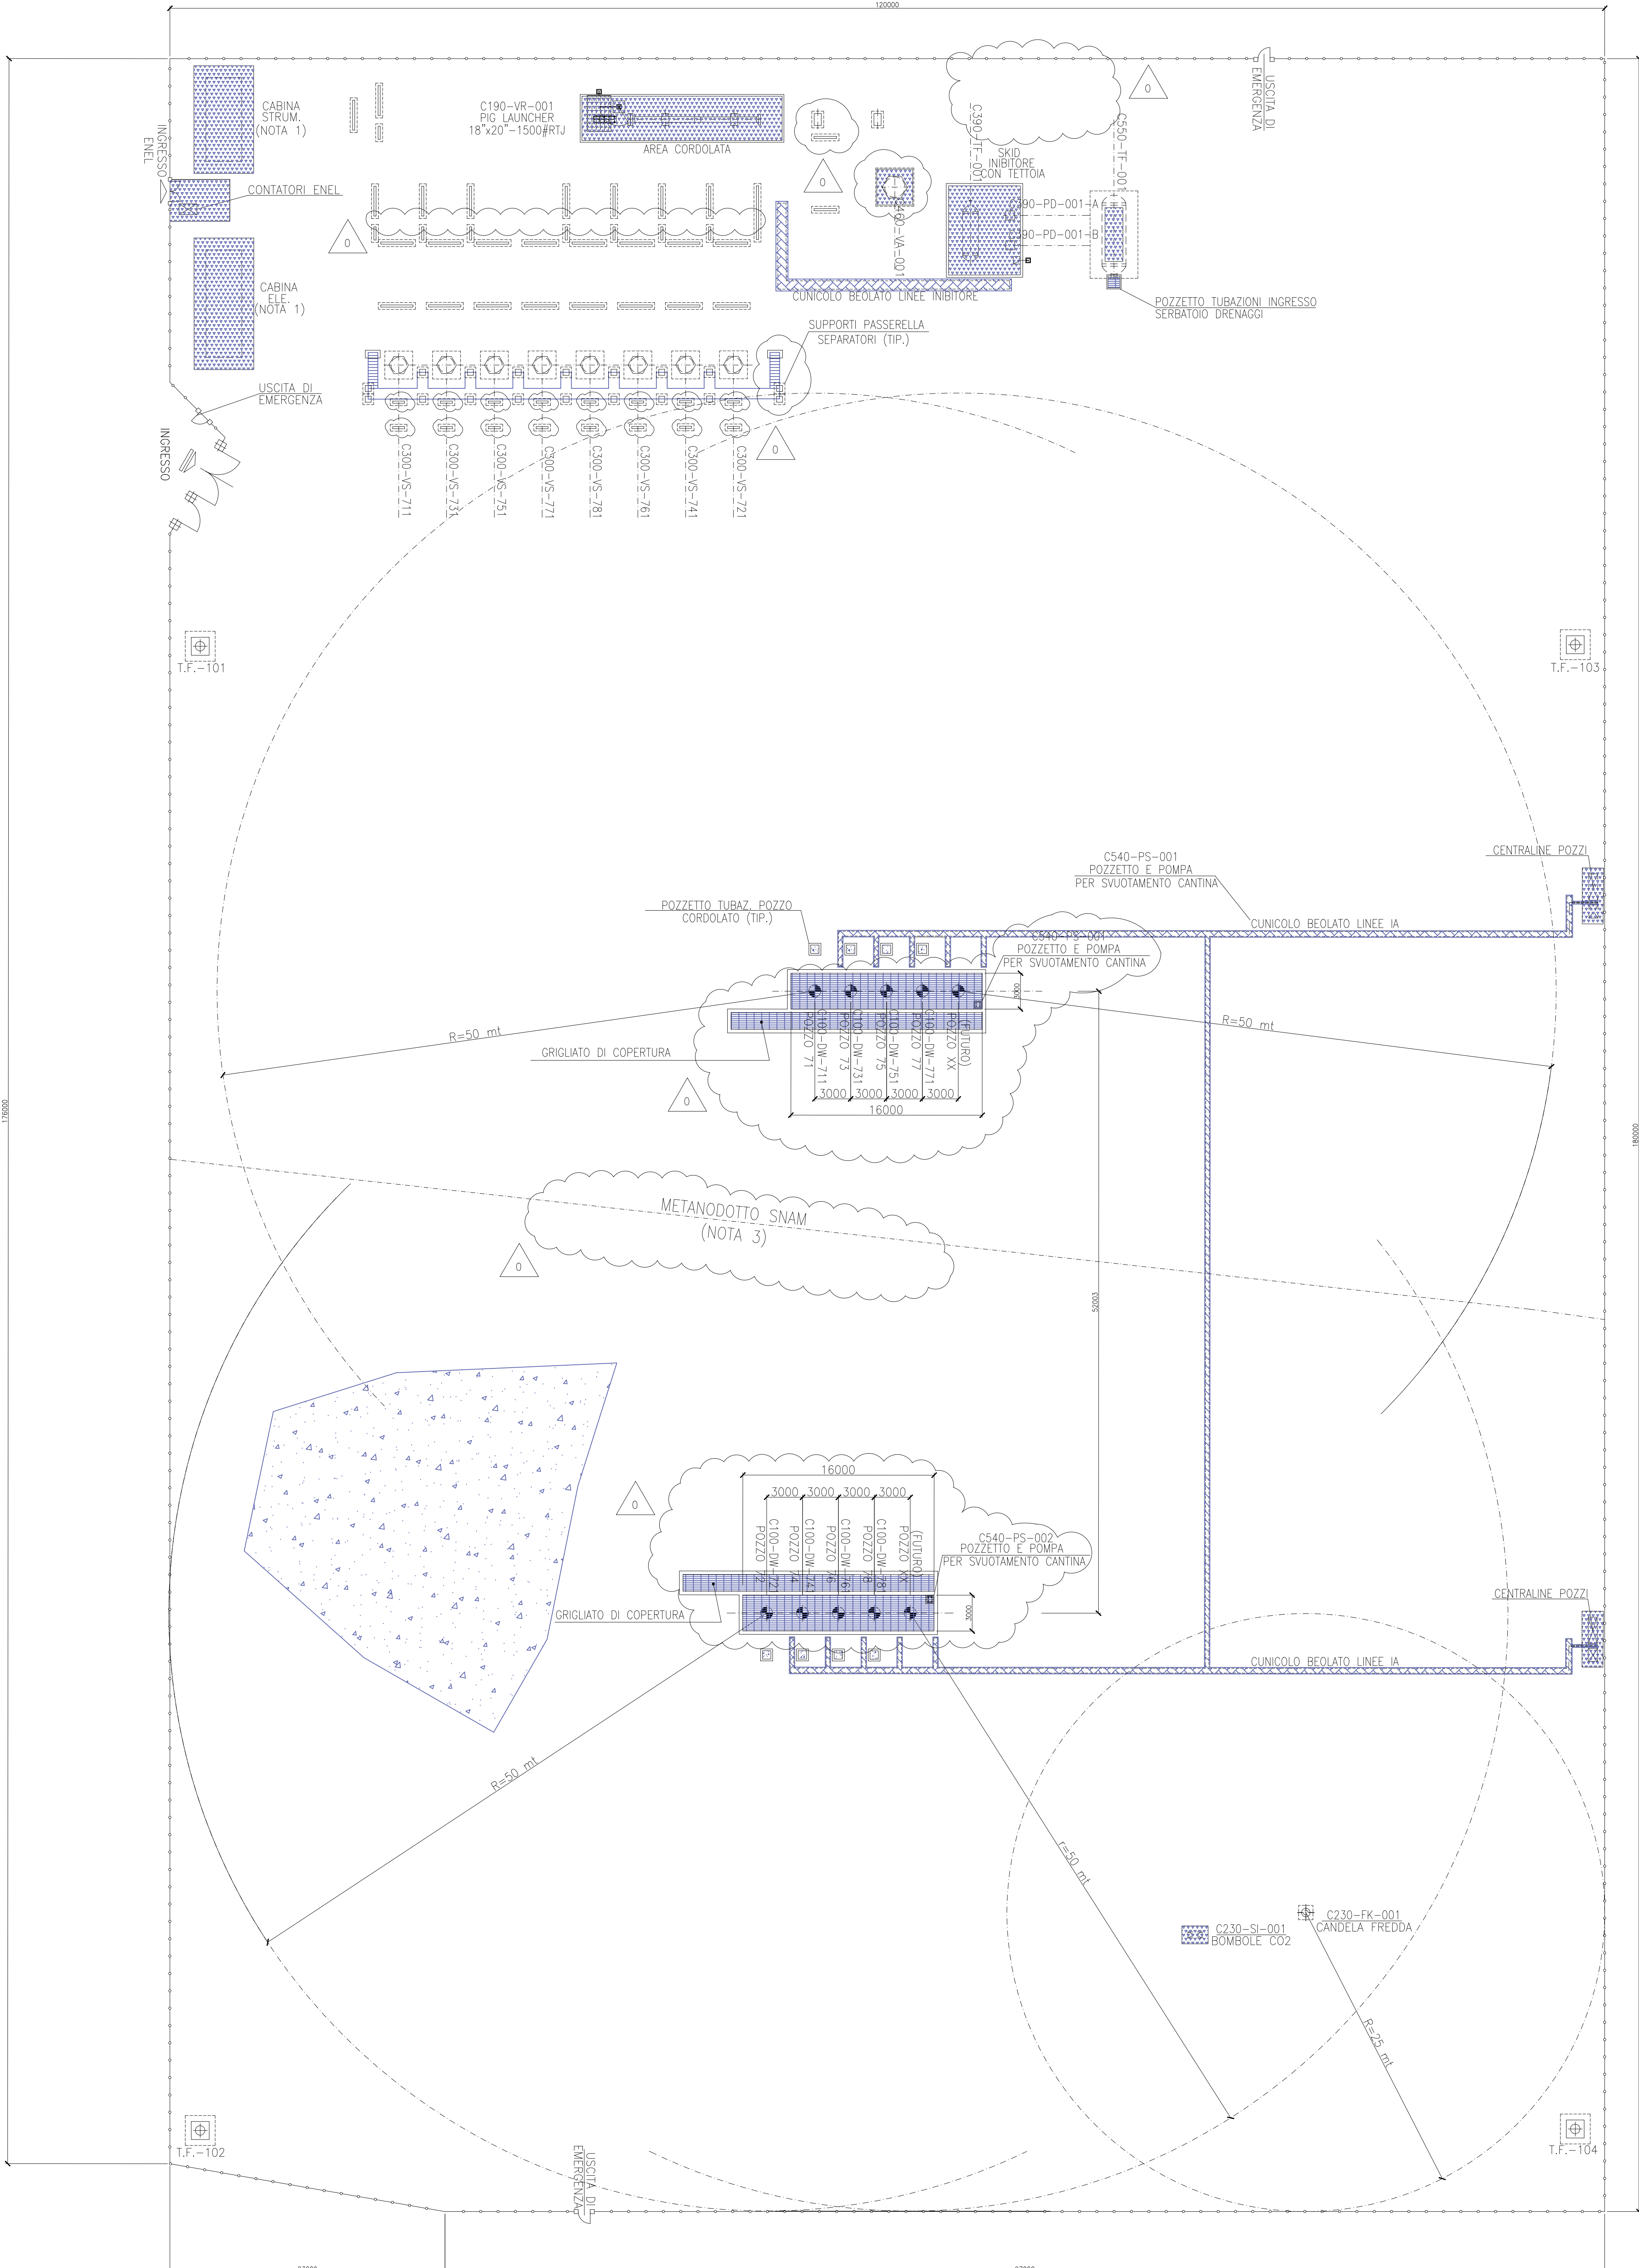

PIANTA CHIAVE SCALA 1 : 10000



COMMESSA : NS/18024/R-M01									
INGEGNERIA DI BASE/FEED E PER ENTI									
PER LA PROGETTAZIONE DI NUOVI CLUSTERS									
NELLA CENTRALE DI STOCCAGGIO GAS DI SERONANO (CS)									
TECNIP ITALY DIREZIONE LAVORI S.p.A.									
00148 ROMA - VIA CASSINIA 100/A									
Riferimento TPIDL									
DW	17	21	0210	1	1	0	1:250	1	1
Project	Unità	Doc.	Type	Disc	Subj	Ser.No	Rev	of	Rev

CENTRALE DI STOCCAGGIO GAS SERONANO									
INGEGNERIA DI BASE/FEED E PER ENTI PER LA PROGETTAZIONE DI NUOVI CLUSTERS									
PLANIMETRIA OPERE CIVILI CLUSTER "C"									
0193 00 BAOB 33179 1/1									