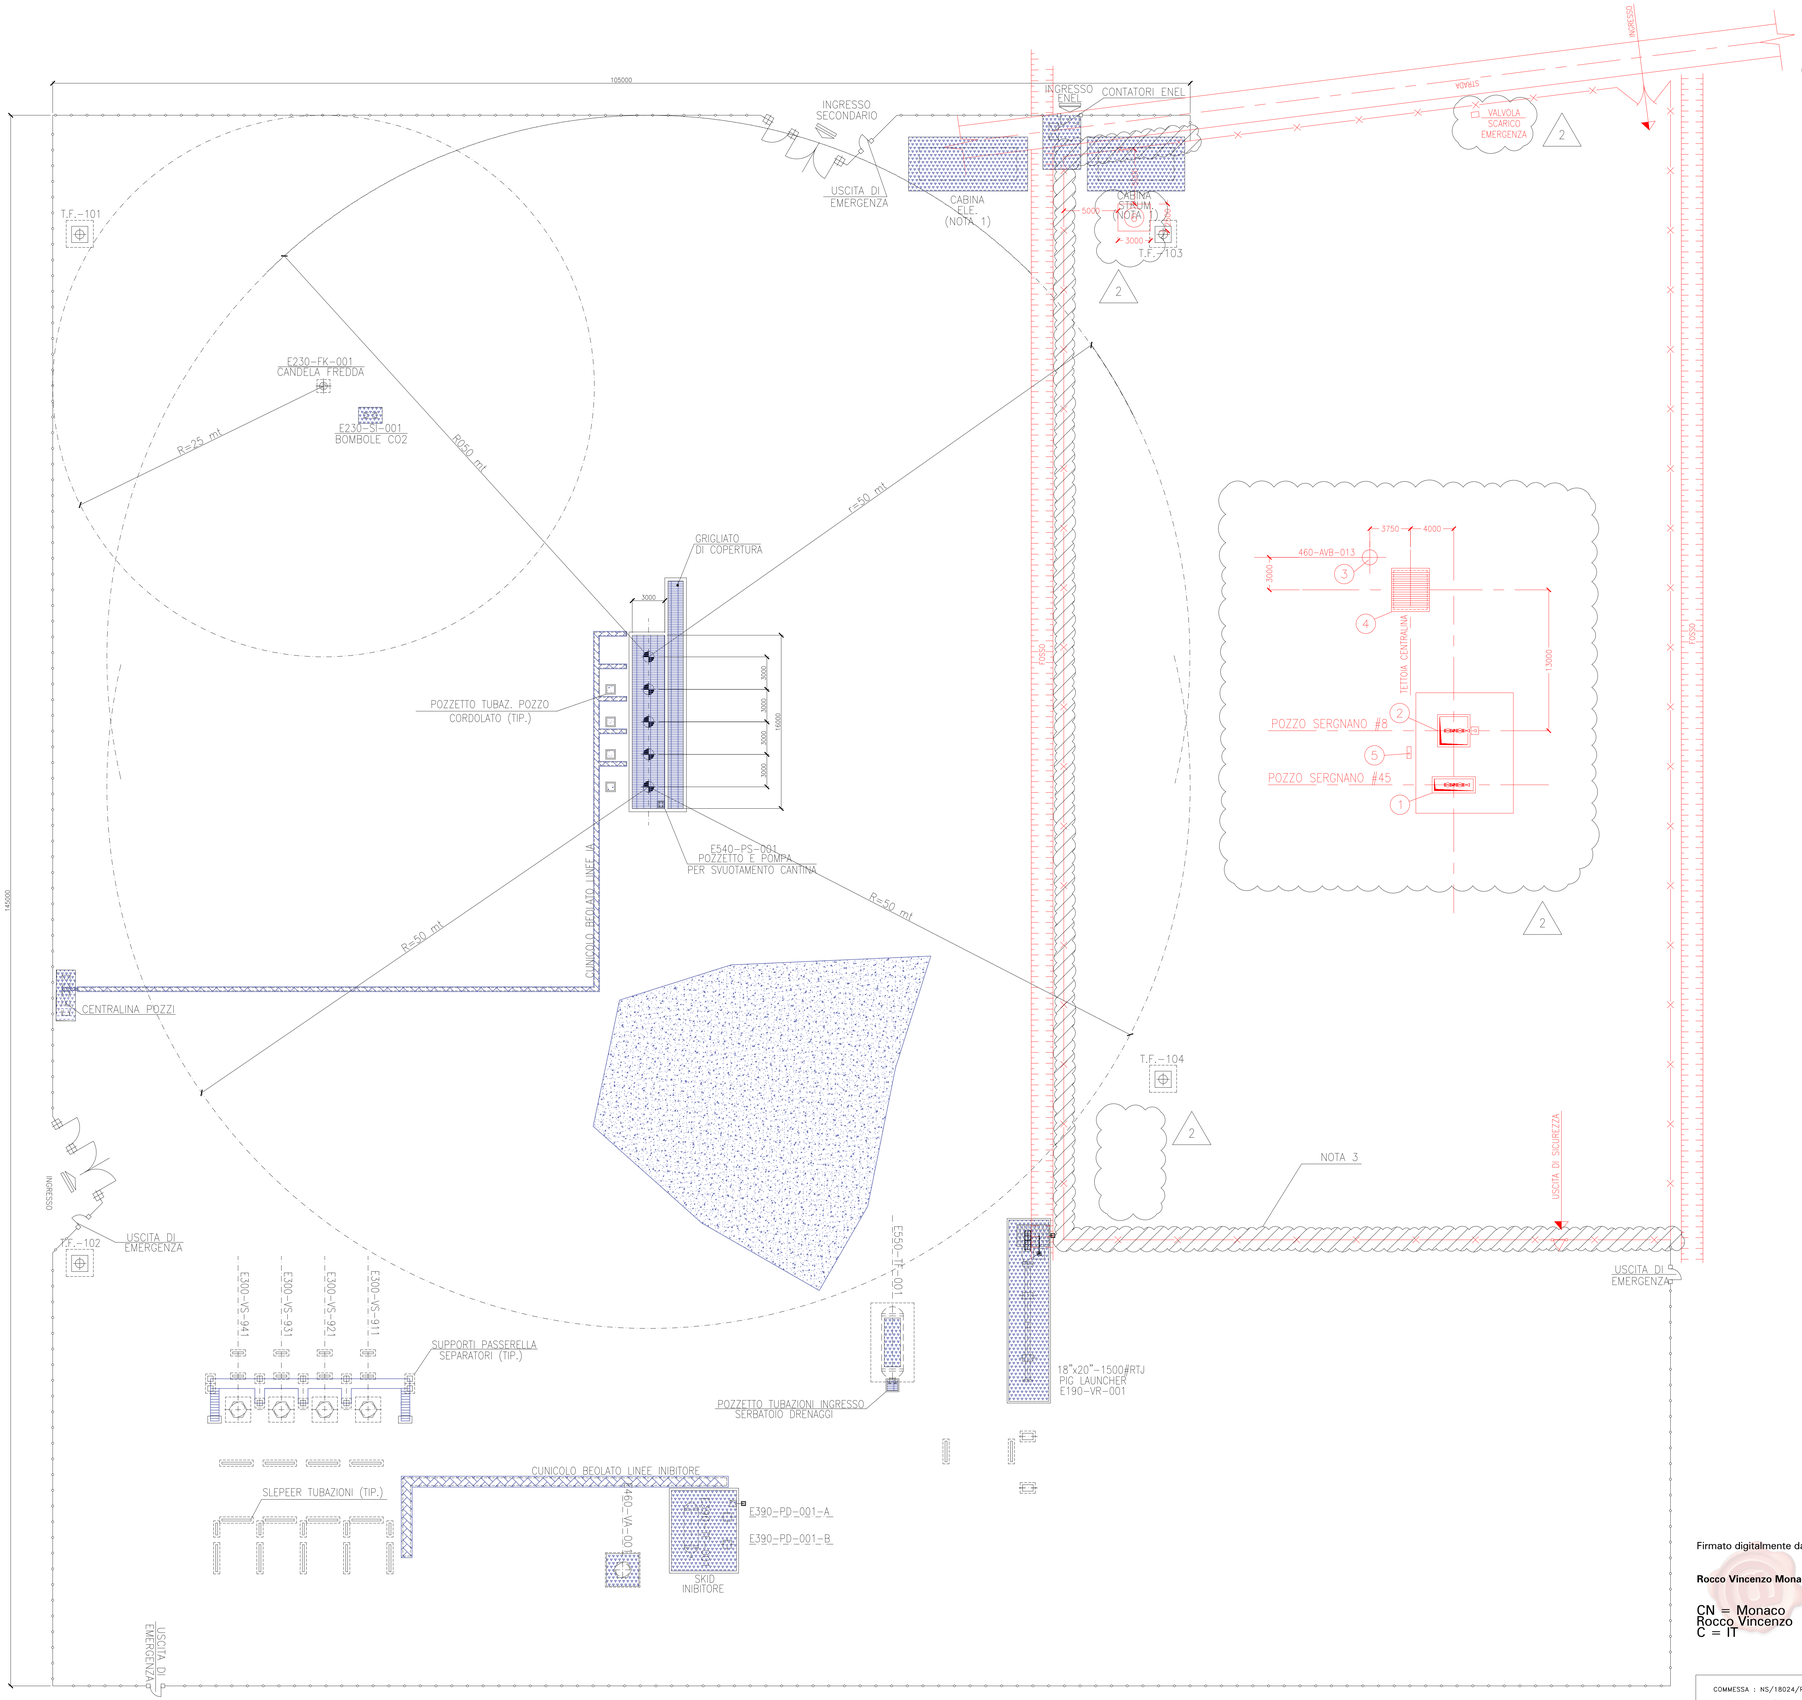

NOTE:

1) – IN FASE ESECUTIVA L'APPALTATORE DOVRA' VALUTARE LA POSSIBILITA' DI INSTALLARE DEGLI IMPIANTI FOTOVOLTAICI SUL TETTO DEI CABINATI PER ALIMENTAZIONE CIRCUITI PER ALIMENTAZIONE CIRCUITI AUSILIARI E LUCI INTERNE.

2) – IN FASE DI INGEGNERIA DI DETTAGLIO L'INTERFERENZA CON LE ROGGE ESISTENTI E RISOLTA MEDIANTE DEVIAZIONE O TOMBINATURA DELLE STESSE.

3) – TRATTO DI RECINZIONE IMPIANTO ESISTENTE DA RIMUOVERE

SIGLA	DESCRIZIONE
E300-VS-911÷941	SEPARATORI GAS-LIQUIDI
E550-TF-001	SERBATOIO DRENAGGI
E460-VA-001	SERBATOIO ARIA STRUMENTI
E100-DW-911÷941	TESTE POZZO 91÷94
E390-TF-001	SERBATOIO INIBITORE
E390-PD-001-A/B	POMPE INIEZIONE INIBITORE SEPARATORI TESTE POZZI
E230-FK-001	CANDELA FREDDA
E230-SI-001	BOMBOLE CO2
E190-VR-001	PIG LAUNCHER
E980-EJW-001÷004	CENTRALINE PNEUMO-OLEODINAMICA
E540-PS-001	POMPA ACQUA METEORICA

LEGENDA:

- NUOVE FONDAZIONI
- POZZETTI CON VALVOLA
- CUNICOLO BEOLATO
- PAVIMENTAZIONE IN GHIAIA
- PAVIMENTAZIONE IN CLS
- GRIGLIATO DI COPERTURA

PIANTA CHIAVE SCALA 1 : 10000

0 10 20 30

SCALA 1 :200

Firmato digitalmente da

Rocco Vincenzo Monaco

CN = Monaco
Rocco Vincenzo
C = IT

ORDINE INGEGNERI COSENZA
ROCCO V. MONACO
N. 2000

REV.	DATA	DESCRIZIONE	DISEGN.	CONTR.	APPROV.	STATO REVIS.
2	11/03/2022	EMISSIONE FINALE	A. DELBIANCO	L. MARALLI	F. BIANCHI F.PETRILLO	CO-FE
1	25/01/2022	EMISSIONE FINALE	A. DELBIANCO	L. MARALLI	F. BIANCHI F.PETRILLO	CO-FE
0	30/11/2021	EMISSIONE FINALE	A. DELBIANCO	L. MARALLI	F. BIANCHI F.PETRILLO	CO-FE
0A	26/08/2021	EMISSIONE PER APPROVAZIONE	A. DELBIANCO	L. MARALLI	F. BIANCHI F.PETRILLO	CO-FE

snam STOGIT

CENTRALE DI STOCCAGGIO GAS SERGNANO

INGEGNERIA DI BASE/FEED E PER ENTI PER LA PROGETTAZIONE DI NUOVI CLUSTERS

PLANIMETRIA OPERE CIVILI CLUSTER "E"

SCALA	SOSTITUISCE IL	SOSTITUITO DAL	AREA IMP.	UNISK' IMP.			FS / D
1:200					0193	00 BADB 33185	1 / 1

COMMESSA : NS/18024/R-M01

INGEGNERIA DI BASE/FEED E PER ENTI
PER LA PROGETTAZIONE DI NUOVI CLUSTERS
NELLA CENTRALE DI STOCCAGGIO GAS DI SERGNANO (CR)

TEN TECHNIP ENERGIES
T.EN Italy Solutions S.p.A.
00148 ROMA – Viale Castello della Magliana, 68

Riferimento T.EN Italy Solutions S.p.A.							Pag.		Rev.
082826C303193		DW	17	21	0410		of		
Project	Unità	Doc.Type	Disc	Subj	Ser.No		1	1	2

NORMALIZZAZIONE INTERNA / STANDARDIZATION

SOFTWARE : AUTOCAD 2000

UNI A0 (1189x841)

M00.GEN.FRM.014/0 Documento di proprieta' aziendale. La Societa' tutelera' i propri diritti a termine di legge. This document is Company property. The Company lawfully reserves all rights.

Questo documento o disegno è proprietà della STOGIT e non potrà essere, a qualunque titolo, in tutto o in parte, direttamente o indirettamente, ceduto, riprodotto, copiato, divulgato o utilizzato senza la sua preventiva autorizzazione scritta. per fini e con modalità diversi da quelli per i quali è specificatamente fornito.