

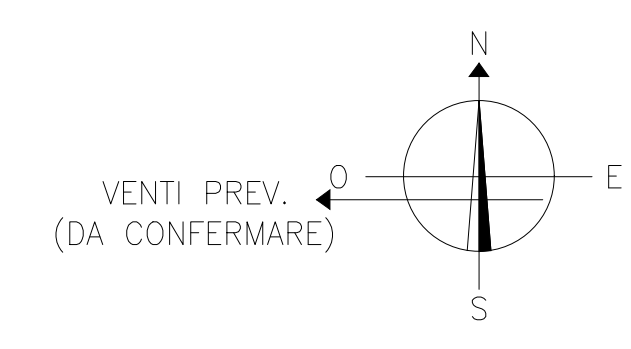
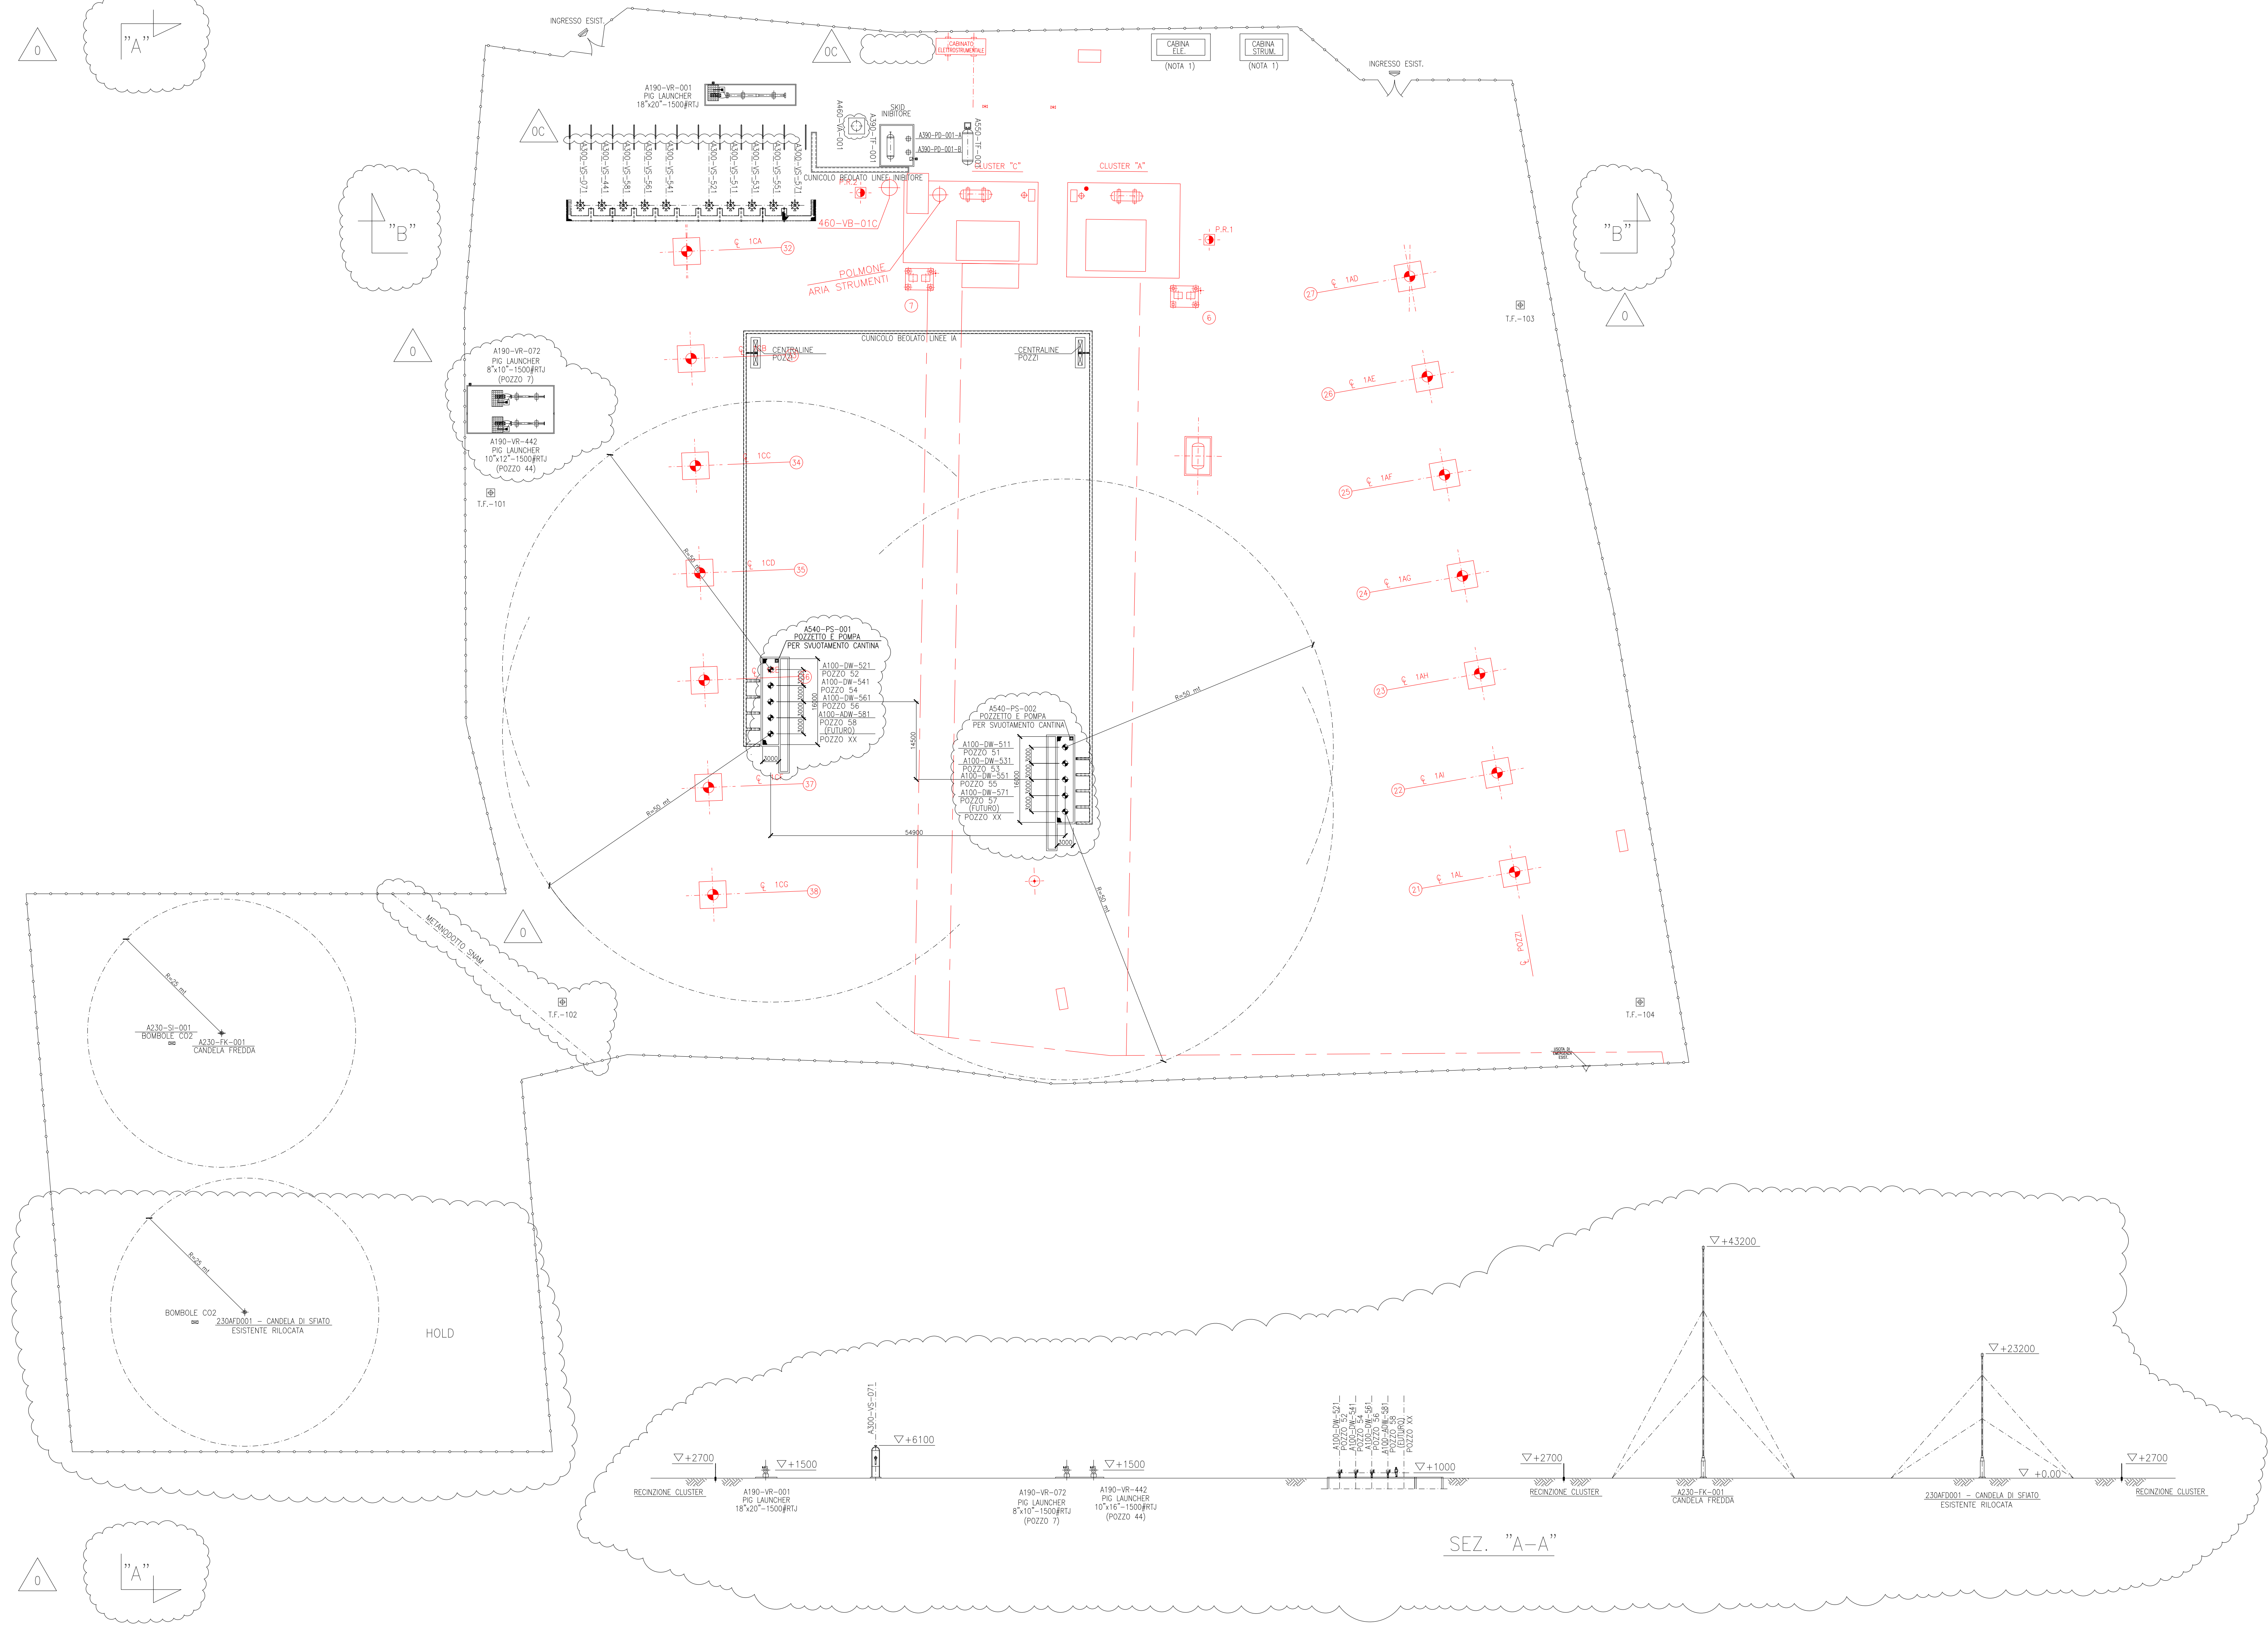
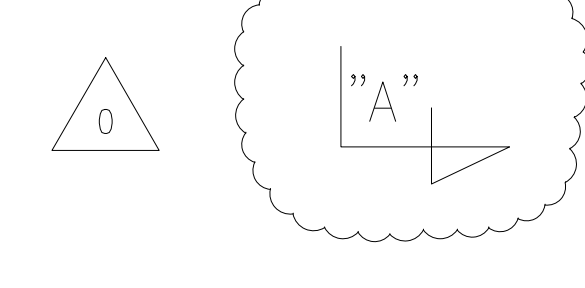
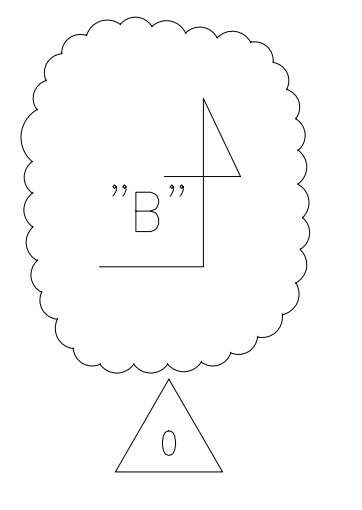


23	24	25
NORMALIZZAZIONE INTERNA STANDARDIZATION	DESIGN DI RIFERIMENTO / REFERENCE DRAWING	NUMERO DISEGNO / DWG. NUMBER


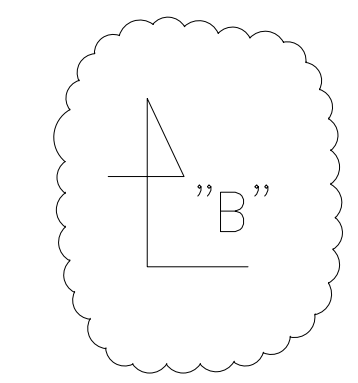


NOTE:
 1) - IN FASE ESECUTIVA L'APPALTATORE DOVRA' VALUTARE LA POSSIBILITA' DI INSTALLARE DEGLI IMPIANTI FOTOVOLTAICI SUL TETTO DEI CABINATI PER ALIMENTAZIONE CIRCUITI AUSILIARI E LUCI INTERNE.
 2) - IN FASE DI INGEGNERIA DI DETTAGLIO L'INTERFERENZA CON LE ROGGE ESISTENTI DOVRA' ESSERE RISOLTA MEDIANTE DEVIAZIONE O TOMBINATURA DELLE STESSE.

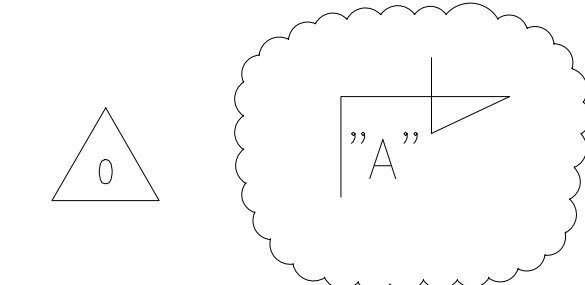

SIGLA	DESCRIZIONE
A300-VS-511/581	SEPARATORI GAS-LIQUIDI
A550-TF-001	SERBATOIO DRENAGGI
A460-VA-001	SERBATOIO ARIA STRUMENTI
A100-DW-511/581	TESTE POZZO 51+58
A390-TF-001	SERBATOIO INIBITORE
A390-FO-001-A/B	POMPE INIEZIONE INIBITORE SEPARATORI TESTE POZZI
A230-FK-001	CANDELA FREDDA
A230-SI-001	BOMBOLE CO2
A190-VR-001	PIG LAUNCHER
A980-AIW-001/008	CENTRALINA PNEUMO-OLEODINAMICA
A540-PS-001/002	POMPE ACQUA METEORICA
A190-VR-072	PIG LAUNCHER
A190-VR-442	PIG LAUNCHER

LEGENDA:
 APPARECCHIATURE CLUSTER ESISTENTI

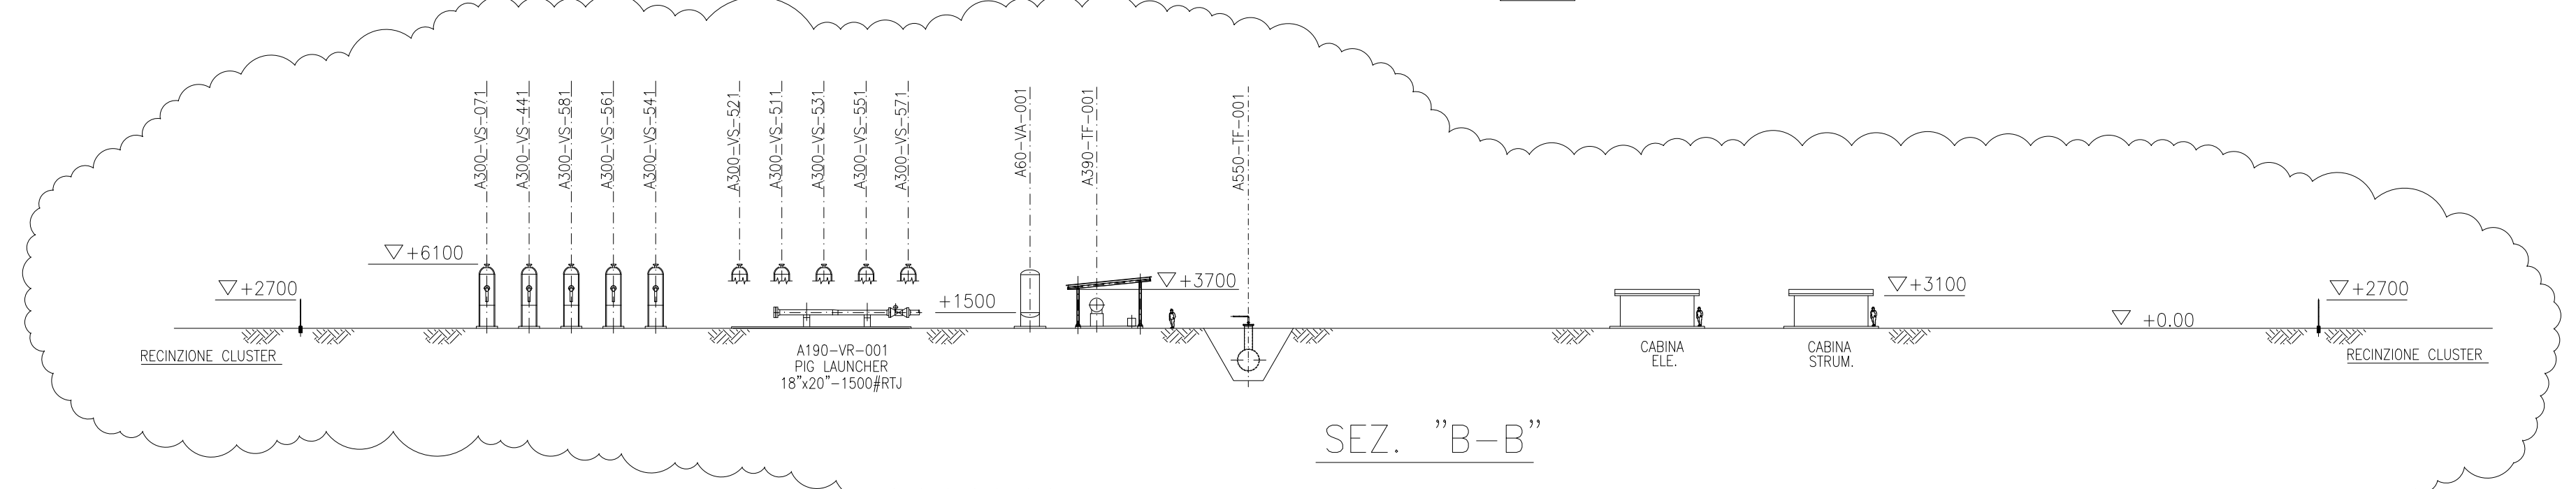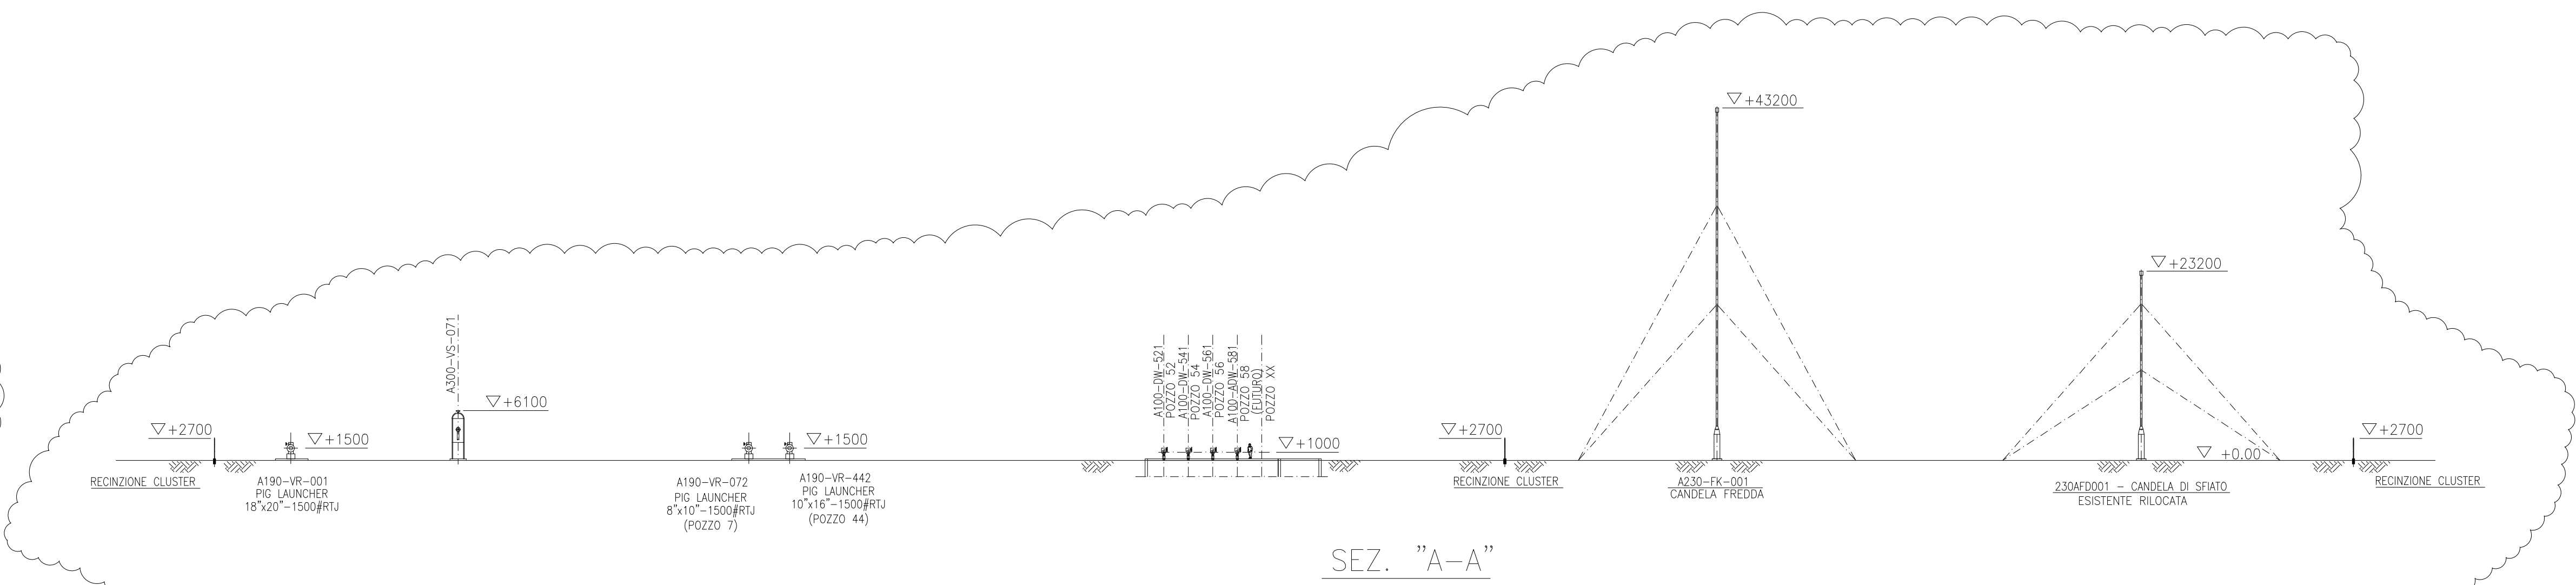

10 30 50
 20 40
 SCALA 1 : 500

0	16/11/2021	EMMISSIONE FINALE	A. SERBANCO	L. ARNALI	F. BRINCHI	COE
01	29/02/2021	EMMISSIONE PER APPROVAZIONE	A. SERBANCO	L. ARNALI	F. BRINCHI	COE
0A	16/07/2021	EMMISSIONE PER APPROVAZIONE	A. SERBANCO	L. ARNALI	F. BRINCHI	COE
REV	DATA	DESCRIZIONE	DESIGN	CONTR.	APPROV.	STATO REV.

COMMESSA : NS/18024/R-M01
 INGEGNERIA DI BASE/FEED E PER ENTI
 PER LA PROGETTAZIONE DI NUOVI CLUSTERS

STAGIT
 STAGIT

TECNIP ITALY DIREZIONE LAVORI S.p.A.

Riferimento: TPDL
 DW 00 51 0010 of 1
 Project Unità Disc. Subj Ser.No 1 1 0

Scala: 1:500

082826C303193
 Project Unità Disc. Subj Ser.No 1 1 0

15:00

0193 | 00 BTGD 12481 | 1/1

CENTRALE DI STOCCAGGIO GAS SERGMANO

INGEGNERIA DI BASE/FEED E PER ENTI PER LA PROGETTAZIONE DI NUOVI CLUSTERS
 PLANIMETRIA GENERALE CLUSTER "A"

STAGIT

0193 | 00 BTGD 12481 | 1/1