NORMALIZZAZIONE INTERNA STANDARDIZATION	DISEGNI DI RIFERIMENTO / REFERENCE DRAWINGS	NUMERO DISEGNO/ DWG. NUMBER

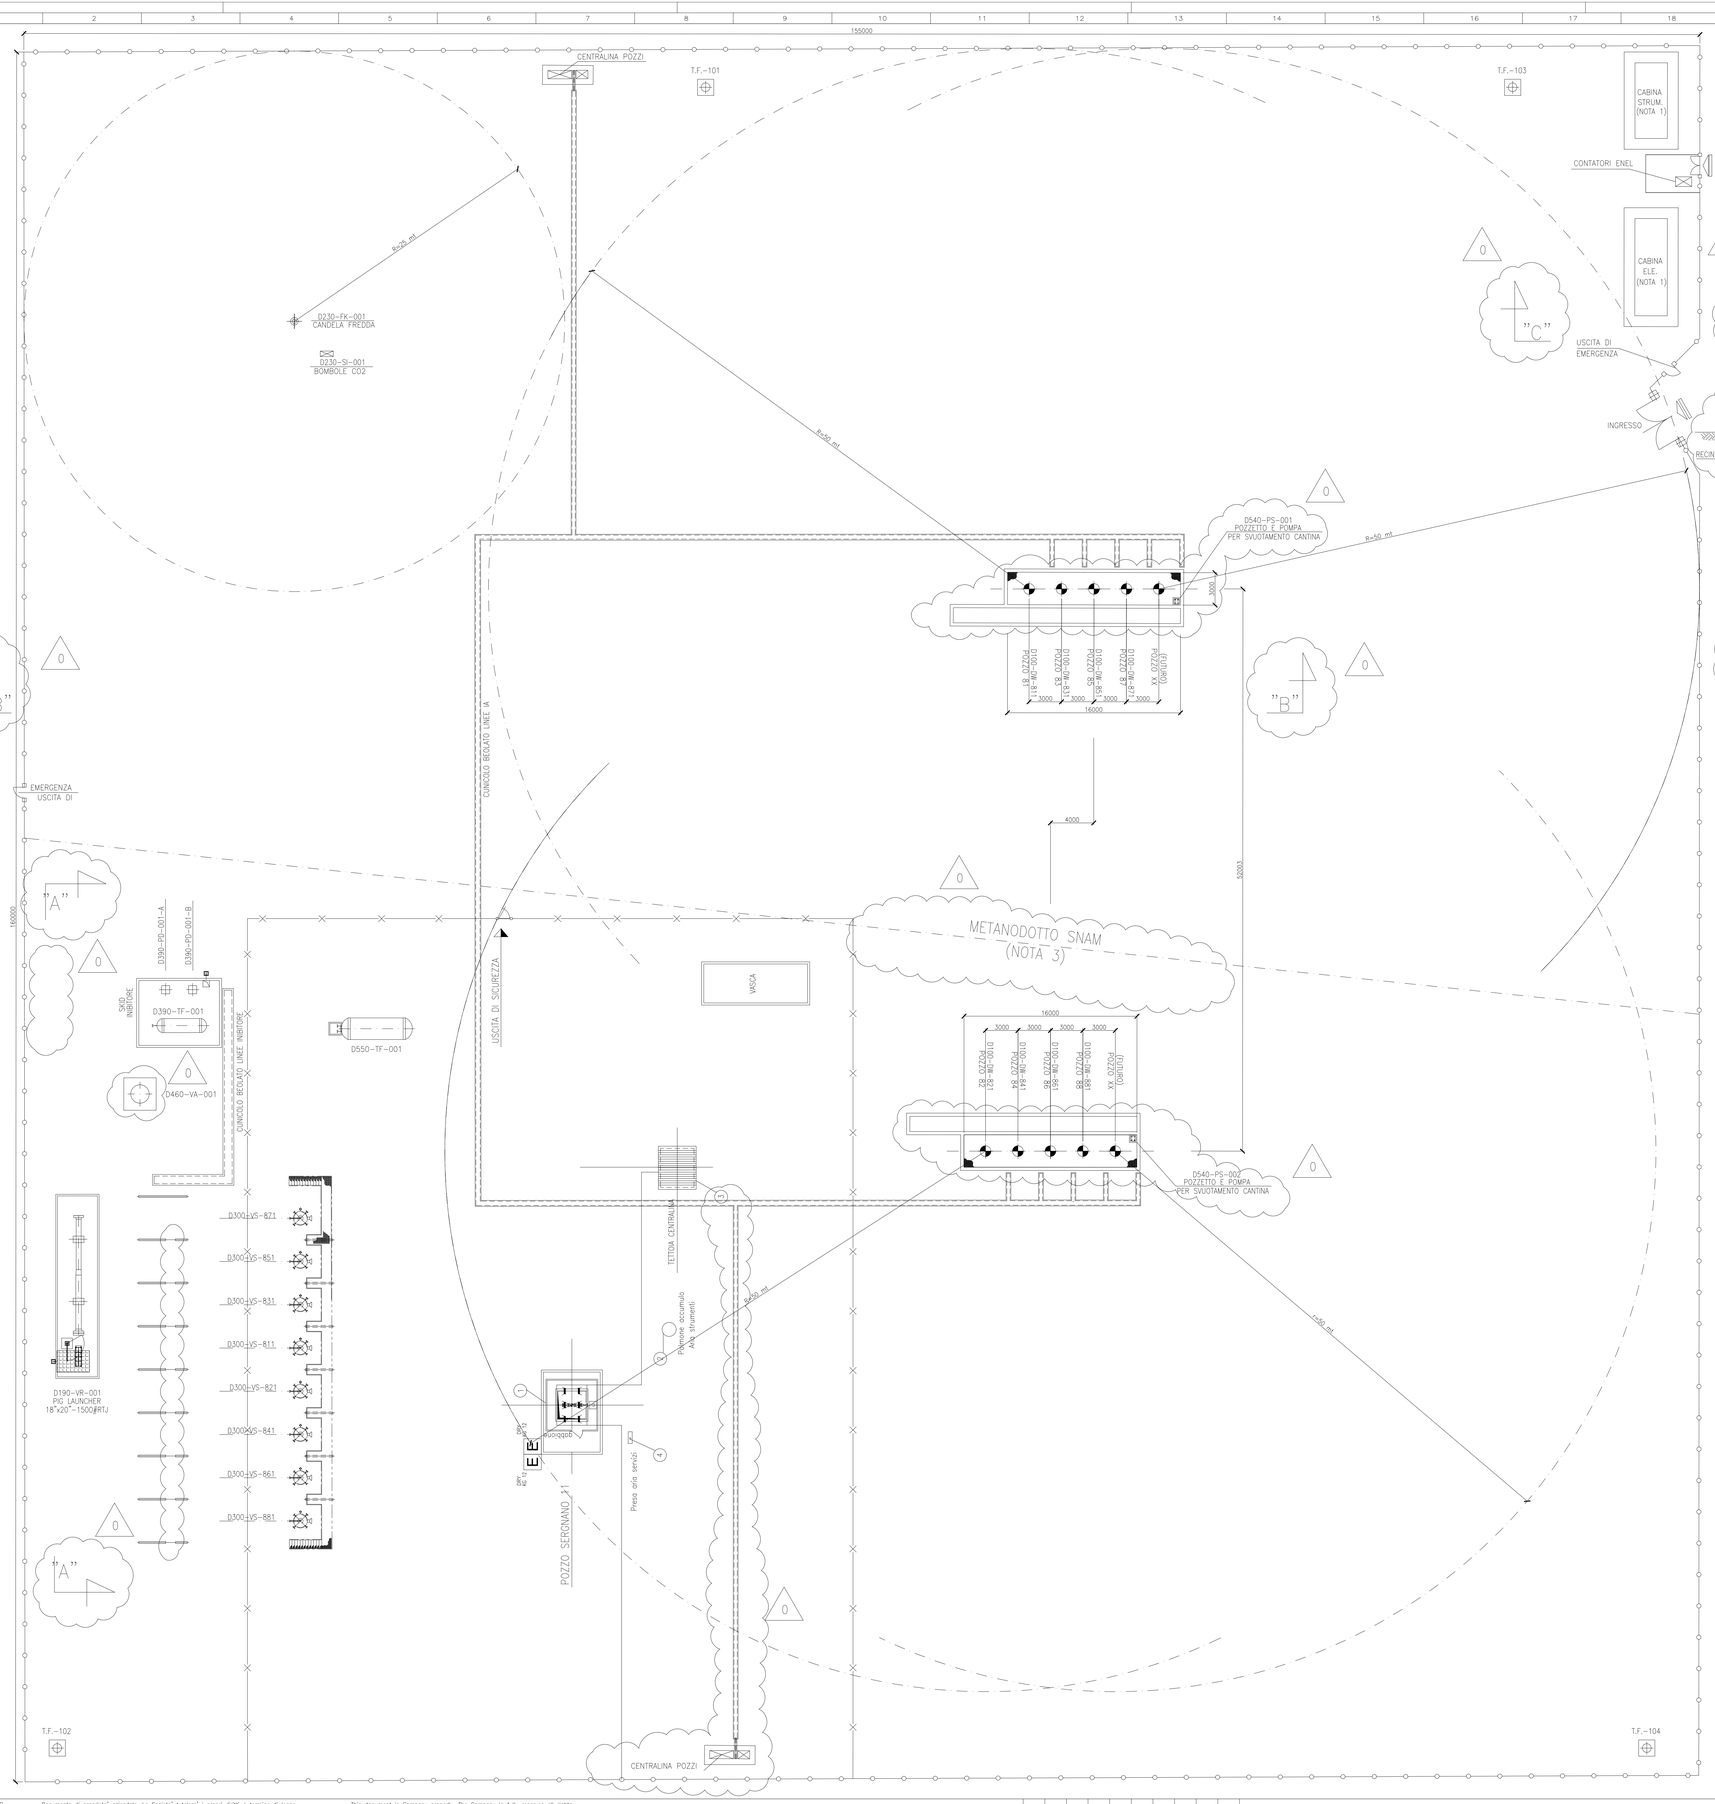

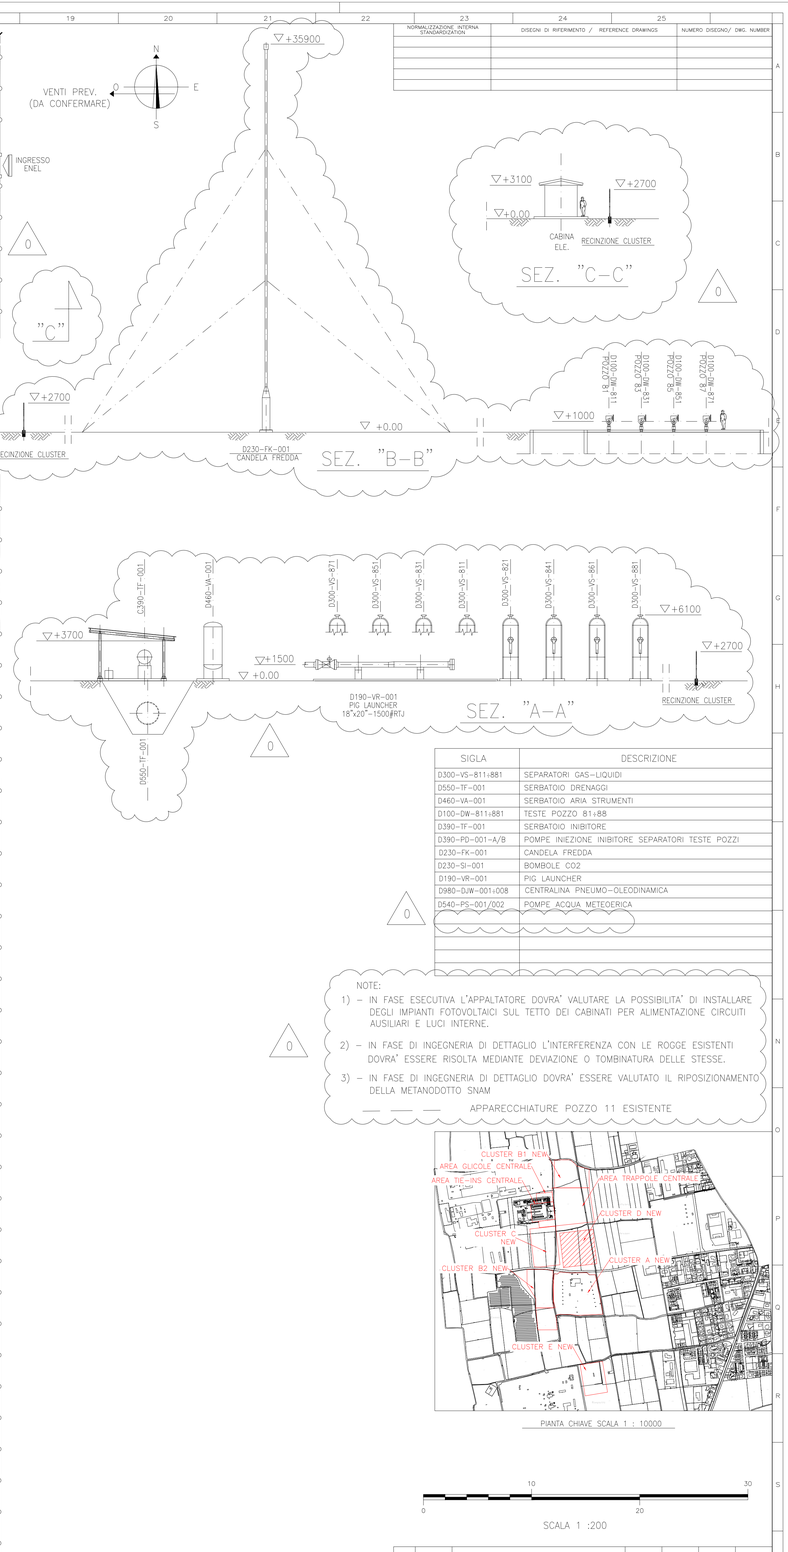

SIGLA	DESCRIZIONE
D300-VS-811÷881	SEPARATORI GAS-LIQUIDI
D550-TF-001	SERBATOIO DRENAGGI
D460-VA-001	SERBATOIO ARIA STRUMENTI
D100-DW-811÷881	TESTE POZZO 81÷88
D390-TF-001	SERBATOIO INIBITORE
D390-PD-001-A/B	POMPE INIEZIONE INIBITORE SEPARATORI TESTE POZZI
D230-FK-001	CANDELA FREDDA
D230-SI-001	BOMBOLE CO2
D190-VR-001	PIG LAUNCHER
D980-DJW-001÷008	CENTRALINA PNEUMO-OLEODINAMICA
D540-PS-001/002	POMPE ACQUA METEORICA

NOTE:

1) - IN FASE ESECUTIVA L'APPALTATORE DOVRA' VALUTARE LA POSSIBILITA' DI INSTALLARE DEGLI IMPIANTI FOTOVOLTAICI SUL TETTO DEI CABINATI PER ALIMENTAZIONE CIRCUITI AUSILIARI E LUCI INTERNE.

2) - IN FASE DI INGEGNERIA DI DETTAGLIO L'INTERFERENZA CON LE ROGGE ESISTENTI DOVRA' ESSERE RISOLTA MEDIANTE DEVIAZIONE O TOMBINATURA DELLE STESSE.

3) - IN FASE DI INGEGNERIA DI DETTAGLIO DOVRA' ESSERE VALUTATO IL RIPOSIZIONAMENTO DELLA METANODOTTO SNAM

APPARECCHIATURE POZZO 11 ESISTENTE

PIANTA CHIAVE SCALA 1 : 10000

0 10 20 30

SCALA 1 :200

Firmato digitalmente da

Rocco Vincenzo Monaco

CN = Monaco
Rocco Vincenzo
C = IT

REV.	DATA	DESCRIZIONE	DISEGN.	CONTR.	APPROV.	STATO REVIS.
0	18/11/2021	EMISSIONE FINALE	A. DELBIANCO	L. ANIBALLI	F. BIANCHI E.PETRILLO	CD-FE
0B	28/09/2021	EMISSIONE PER APPROVAZIONE	A. DELBIANCO	L. ANIBALLI	F. BIANCHI E.PETRILLO	CD-FE
0A	16/07/2021	EMISSIONE PER APPROVAZIONE	A. DELBIANCO	L. ANIBALLI	F. BIANCHI E.PETRILLO	CD-FE

COMMESSA : NS/18024/R-M01

INGEGNERIA DI BASE/FEED E PER ENTI
PER LA PROGETTAZIONE DI NUOVI CLUSTERS
NELLA CENTRALE DI STOCCAGGIO GAS DI SERGNANO (CR)

TECHNIP ITALY DIREZIONE LAVORI S.p.A.
00148 ROMA - Viale Castello della Magliana, 68

snam STOGIT

CENTRALE DI STOCCAGGIO GAS SERGNANO

INGEGNERIA DI BASE/FEED E PER ENTI PER LA PROGETTAZIONE DI NUOVI CLUSTERS

PLANIMETRIA GENERALE CLUSTER "D"

Riferimento TPIDL						Pag.	Rev.
082826C303193	DW	00	51	0310		of	
Project	Unità	Doc.Type	Disc	Subj	Ser.No	1	1 0

SCALA	SOSTITUISCE IL	SOSTITUITO DAL	AREA MP.	UNITA' MP.	IDENTIFICATIVO DOCUMENTO			FG. / DI
1:200					0193	00	BTDG 12487	1 / 1

MOD:GEN.FRM.014/0 Documento di proprieta' aziendale. La Societa' tutelera' i propri diritti a termine di legge. This document is Company property. The Company lawfully reserves all rights.

Questo documento o disegno è proprietà della STOGIT e non potrà essere, a qualunque titolo, in tutto o in parte, direttamente o indirettamente, ceduto, riprodotto, copiato, divulgato o utilizzato senza la sua preventiva autorizzazione scritta, per fini e con modalità diversi da quelli per i quali è specificatamente fornito.

NORMALIZZAZIONE INTERNA / STANDARDIZATION

SOFTWARE : AUTOCAD 2000

UNI A0 (1189x841)