NORMALIZZAZIONE INTERNA STANDARDIZATION	DISEGNI DI RIFERIMENTO / REFERENCE DRAWINGS	NUMERO DISEGNO/ DWG. NUMBER

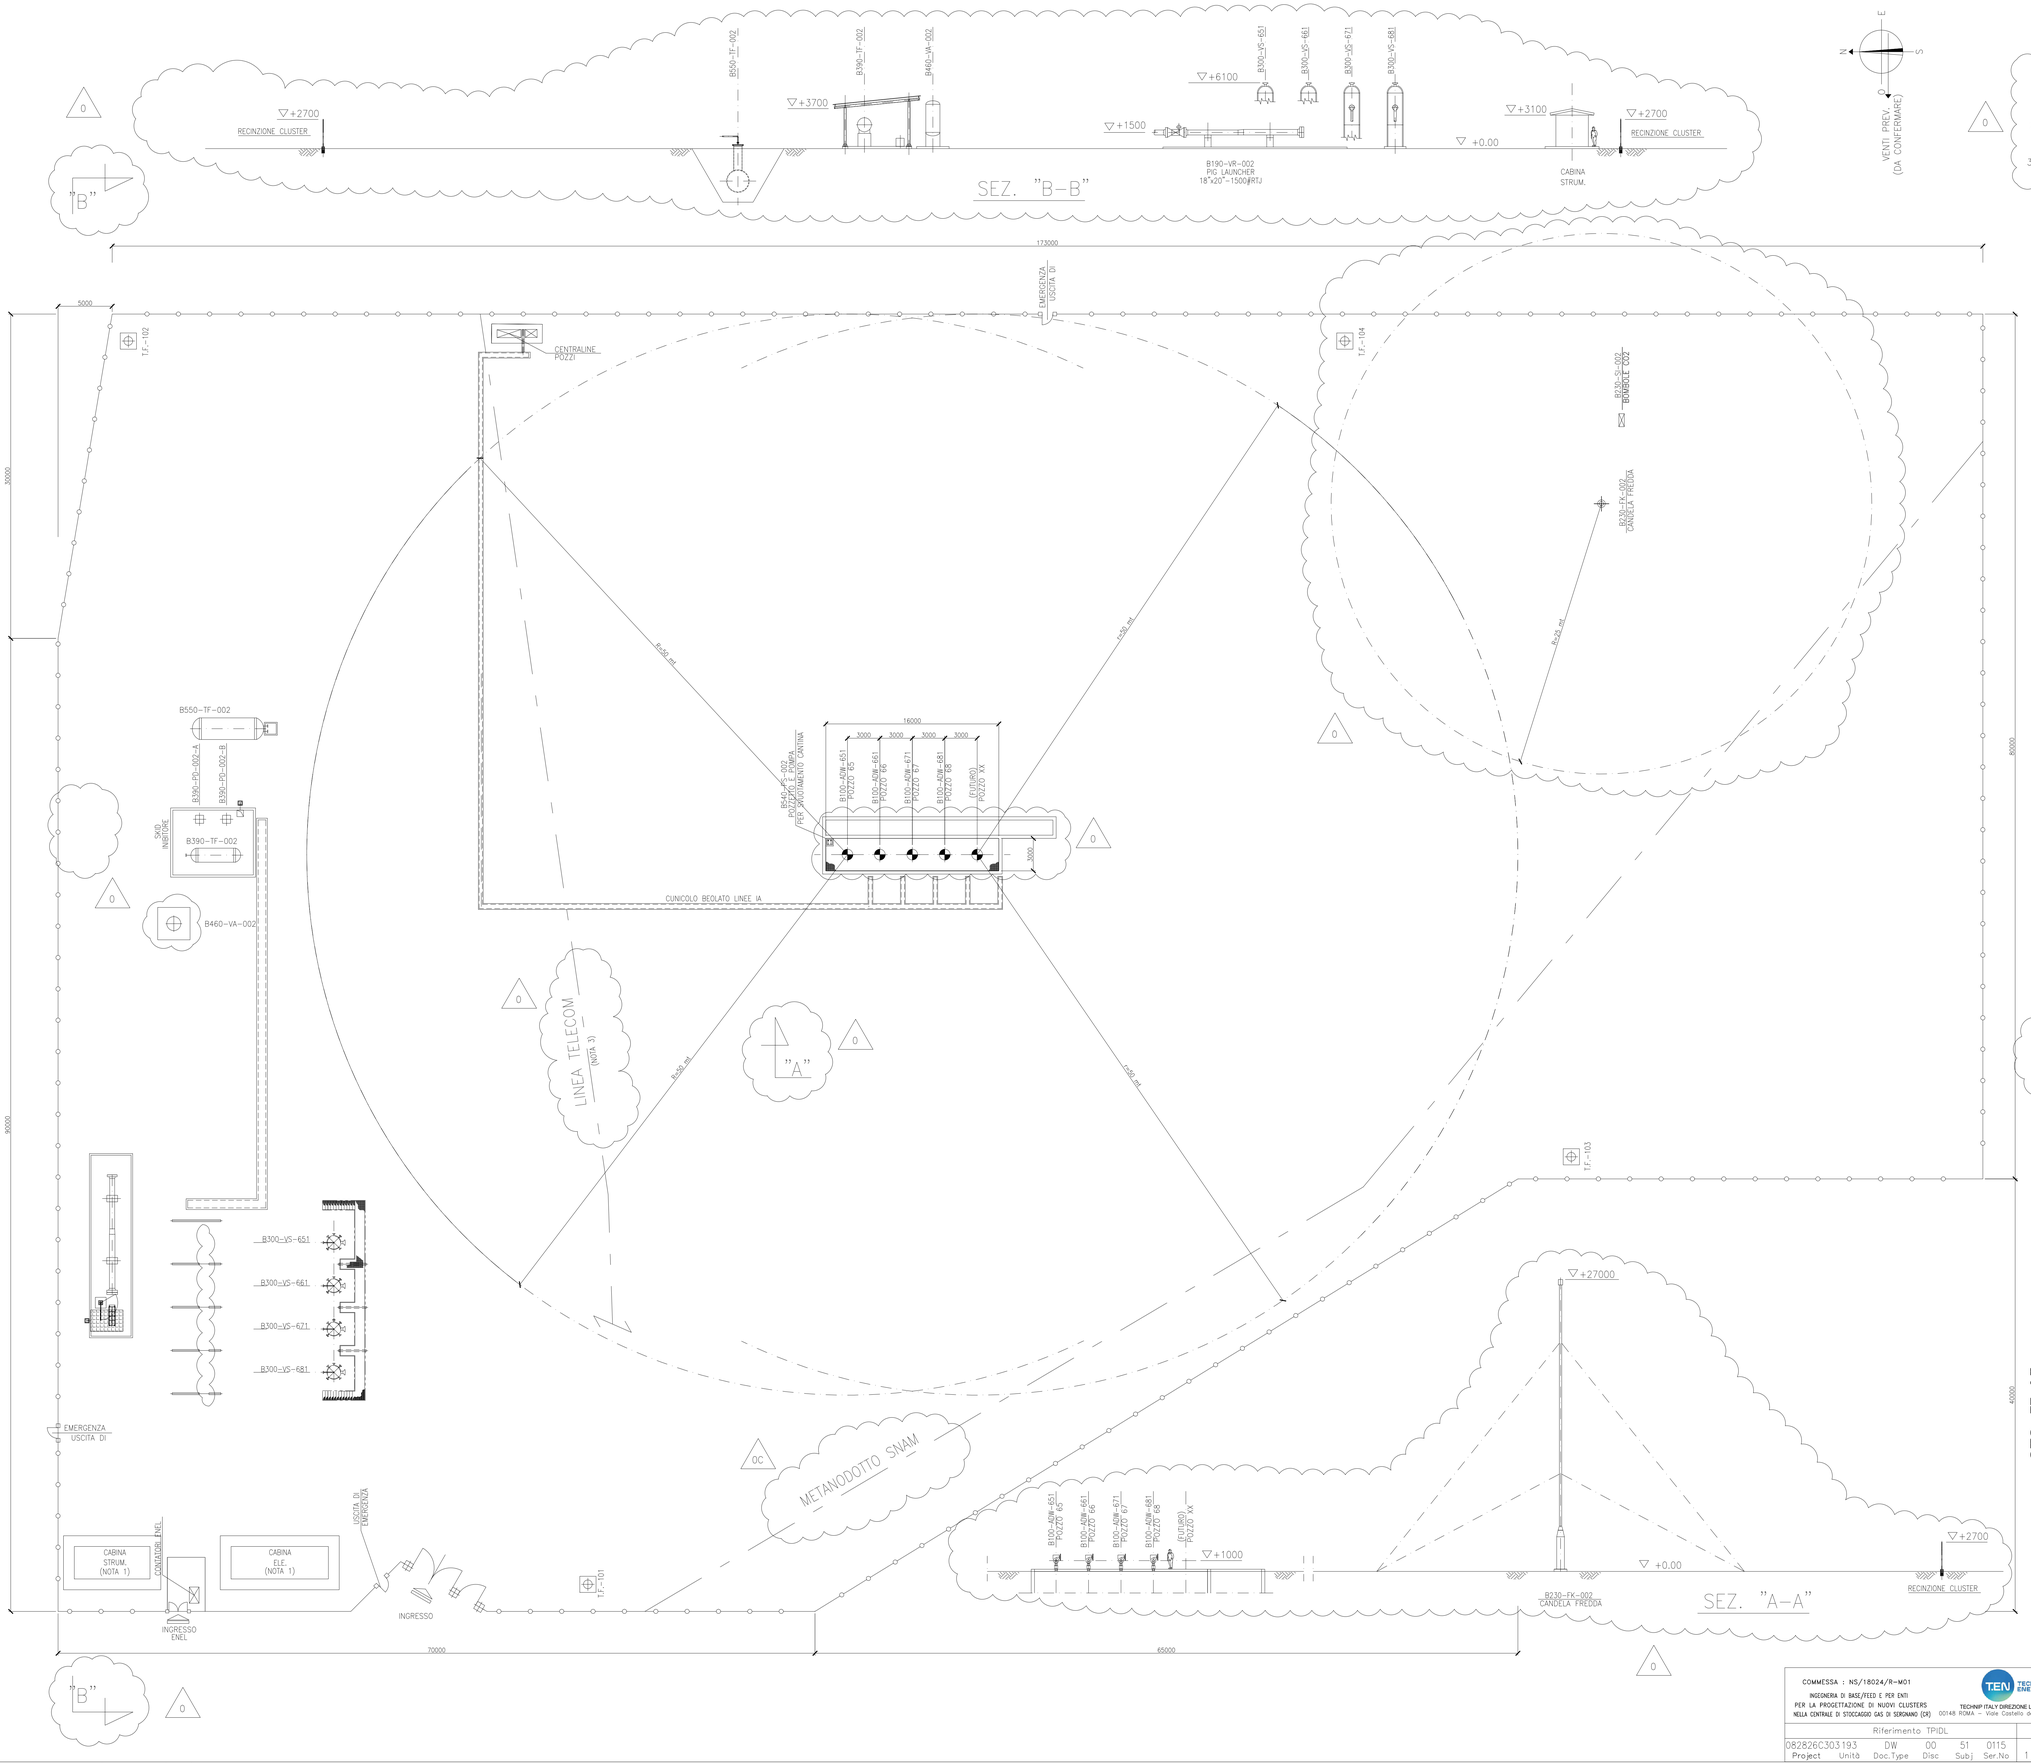

NOTE:

1) – IN FASE ESECUTIVA L'APPALTATORE DOVRA' VALUTARE LA POSSIBILITA' DI INSTALLARE DEGLI IMPIANTI FOTOVOLTAICI SUL TETTO DEI CABINATI PER ALIMENTAZIONE CIRCUITI AUSILIARI E LUCI INTERNE.

2) – IN FASE DI INGEGNERIA DI DETTAGLIO L'INTERFERENZA CON LE ROGGE ESISTENTI DOVRA' ESSERE RISOLTA MEDIANTE DEVIAZIONE O TOMBINATURA DELLE STESSE.

3) – IN FASE DI INGEGNERIA DI DETTAGLIO DOVRA' ESSERE VALUTATO IL RIPOSIZIONAMENTO DELLA LINEA TELECOM

SIGLA	DESCRIZIONE
B300-VS-651÷681	SEPARATORI GAS-LIQUIDI
B550-TF-002	SERBATOIO DRENAGGI
B460-VA-002	SERBATOIO ARIA STRUMENTI
B100-DW-651÷681	TESTE POZZO 65÷68
B390-TF-002	SERBATOIO INIBITORE
B390-PD-002-A/B	POMPE INIEZIONE INIBITORE SEPARATORI TESTE POZZI
B230-FK-002	CANDELA FREDDA
B230-VN-002	K.O. DRUM
B230-SI-002	BOMBOLE CO2
B190-VR-002	PIG LAUNCHER
B980-BJW-005÷008	CENTRALINE POZZI PNEUMO-OLEODINAMICA
B540-PS-002	POMPA ACQUA METEORICA

PIANTA CHIAVE SCALA 1 : 10000

Firmato digitalmente da

Rocco Vincenzo Monaco

CN = Monaco Rocco Vincenzo
C = IT

SCALA 1 :200

REV.	DATA	DESCRIZIONE	DISEGN.	CONTR.	APPROV.	STATO REVIS.
0	18/11/2021	EMISSIONE FINALE	A. DELBIANCO	L. AMBIALLI	F. BIANCHI E.PETRILLO	CD-FE
0B	28/09/2021	EMISSIONE PER APPROVAZIONE	A. DELBIANCO	L. AMBIALLI	F. BIANCHI E.PETRILLO	CD-FE
0A	16/07/2021	EMISSIONE PER APPROVAZIONE	A. DELBIANCO	L. AMBIALLI	F. BIANCHI E.PETRILLO	CD-FE

snam STOGIT

CENTRALE DI STOCCAGGIO GAS SERGNANO

INGEGNERIA DI BASE/FEED E PER ENTI PER LA PROGETTAZIONE DI NUOVI CLUSTERS

PLANIMETRIA GENERALE CLUSTER "B2"

COMMESSA : NS/18024/R-M01

INGEGNERIA DI BASE/FEED E PER ENTI
PER LA PROGETTAZIONE DI NUOVI CLUSTERS
NELLA CENTRALE DI STOCCAGGIO GAS DI SERGNANO (CR)

TECHNIP ITALY DIREZIONE LAVORI S.p.A.
00148 ROMA – Viale Castello della Magliana, 68

Riferimento TPIDL						Pag.		Rev.
082826CJ03193	DW	00	51	0115		1	of 1	0
Project	Unità	Doc.Type	Disc	Subj	Ser.No			

SCALA	SOSTITUISCE IL	SOSTITUITO DAL	AREA MP.	UNITA' MP.	IDENTIFICATIVO DOCUMENTO	FG. / DI
1:200					0193 00 BTDG 12523	1 / 1

NORMALIZZAZIONE INTERNA / STANDARDIZATION

SOFTWARE : AUTOCAD 2000

UNI A0 (1189x841)

MOD.GEN.FRM.014/0 Documento di proprieta' aziendale. La Societa' tutelera' i propri diritti a termine di legge. This document is Company property. The Company lawfully reserves all rights.

Questo documento o disegno è proprietà dello STOGIT e non potrà essere, a qualunque titolo, in tutto o in parte, direttamente o indirettamente, ceduto, riprodotto, copiato, divulgato o utilizzato senza la sua preventiva autorizzazione scritta, per fini e con modalità diversi da quelli per i quali è specificatamente fornito.