


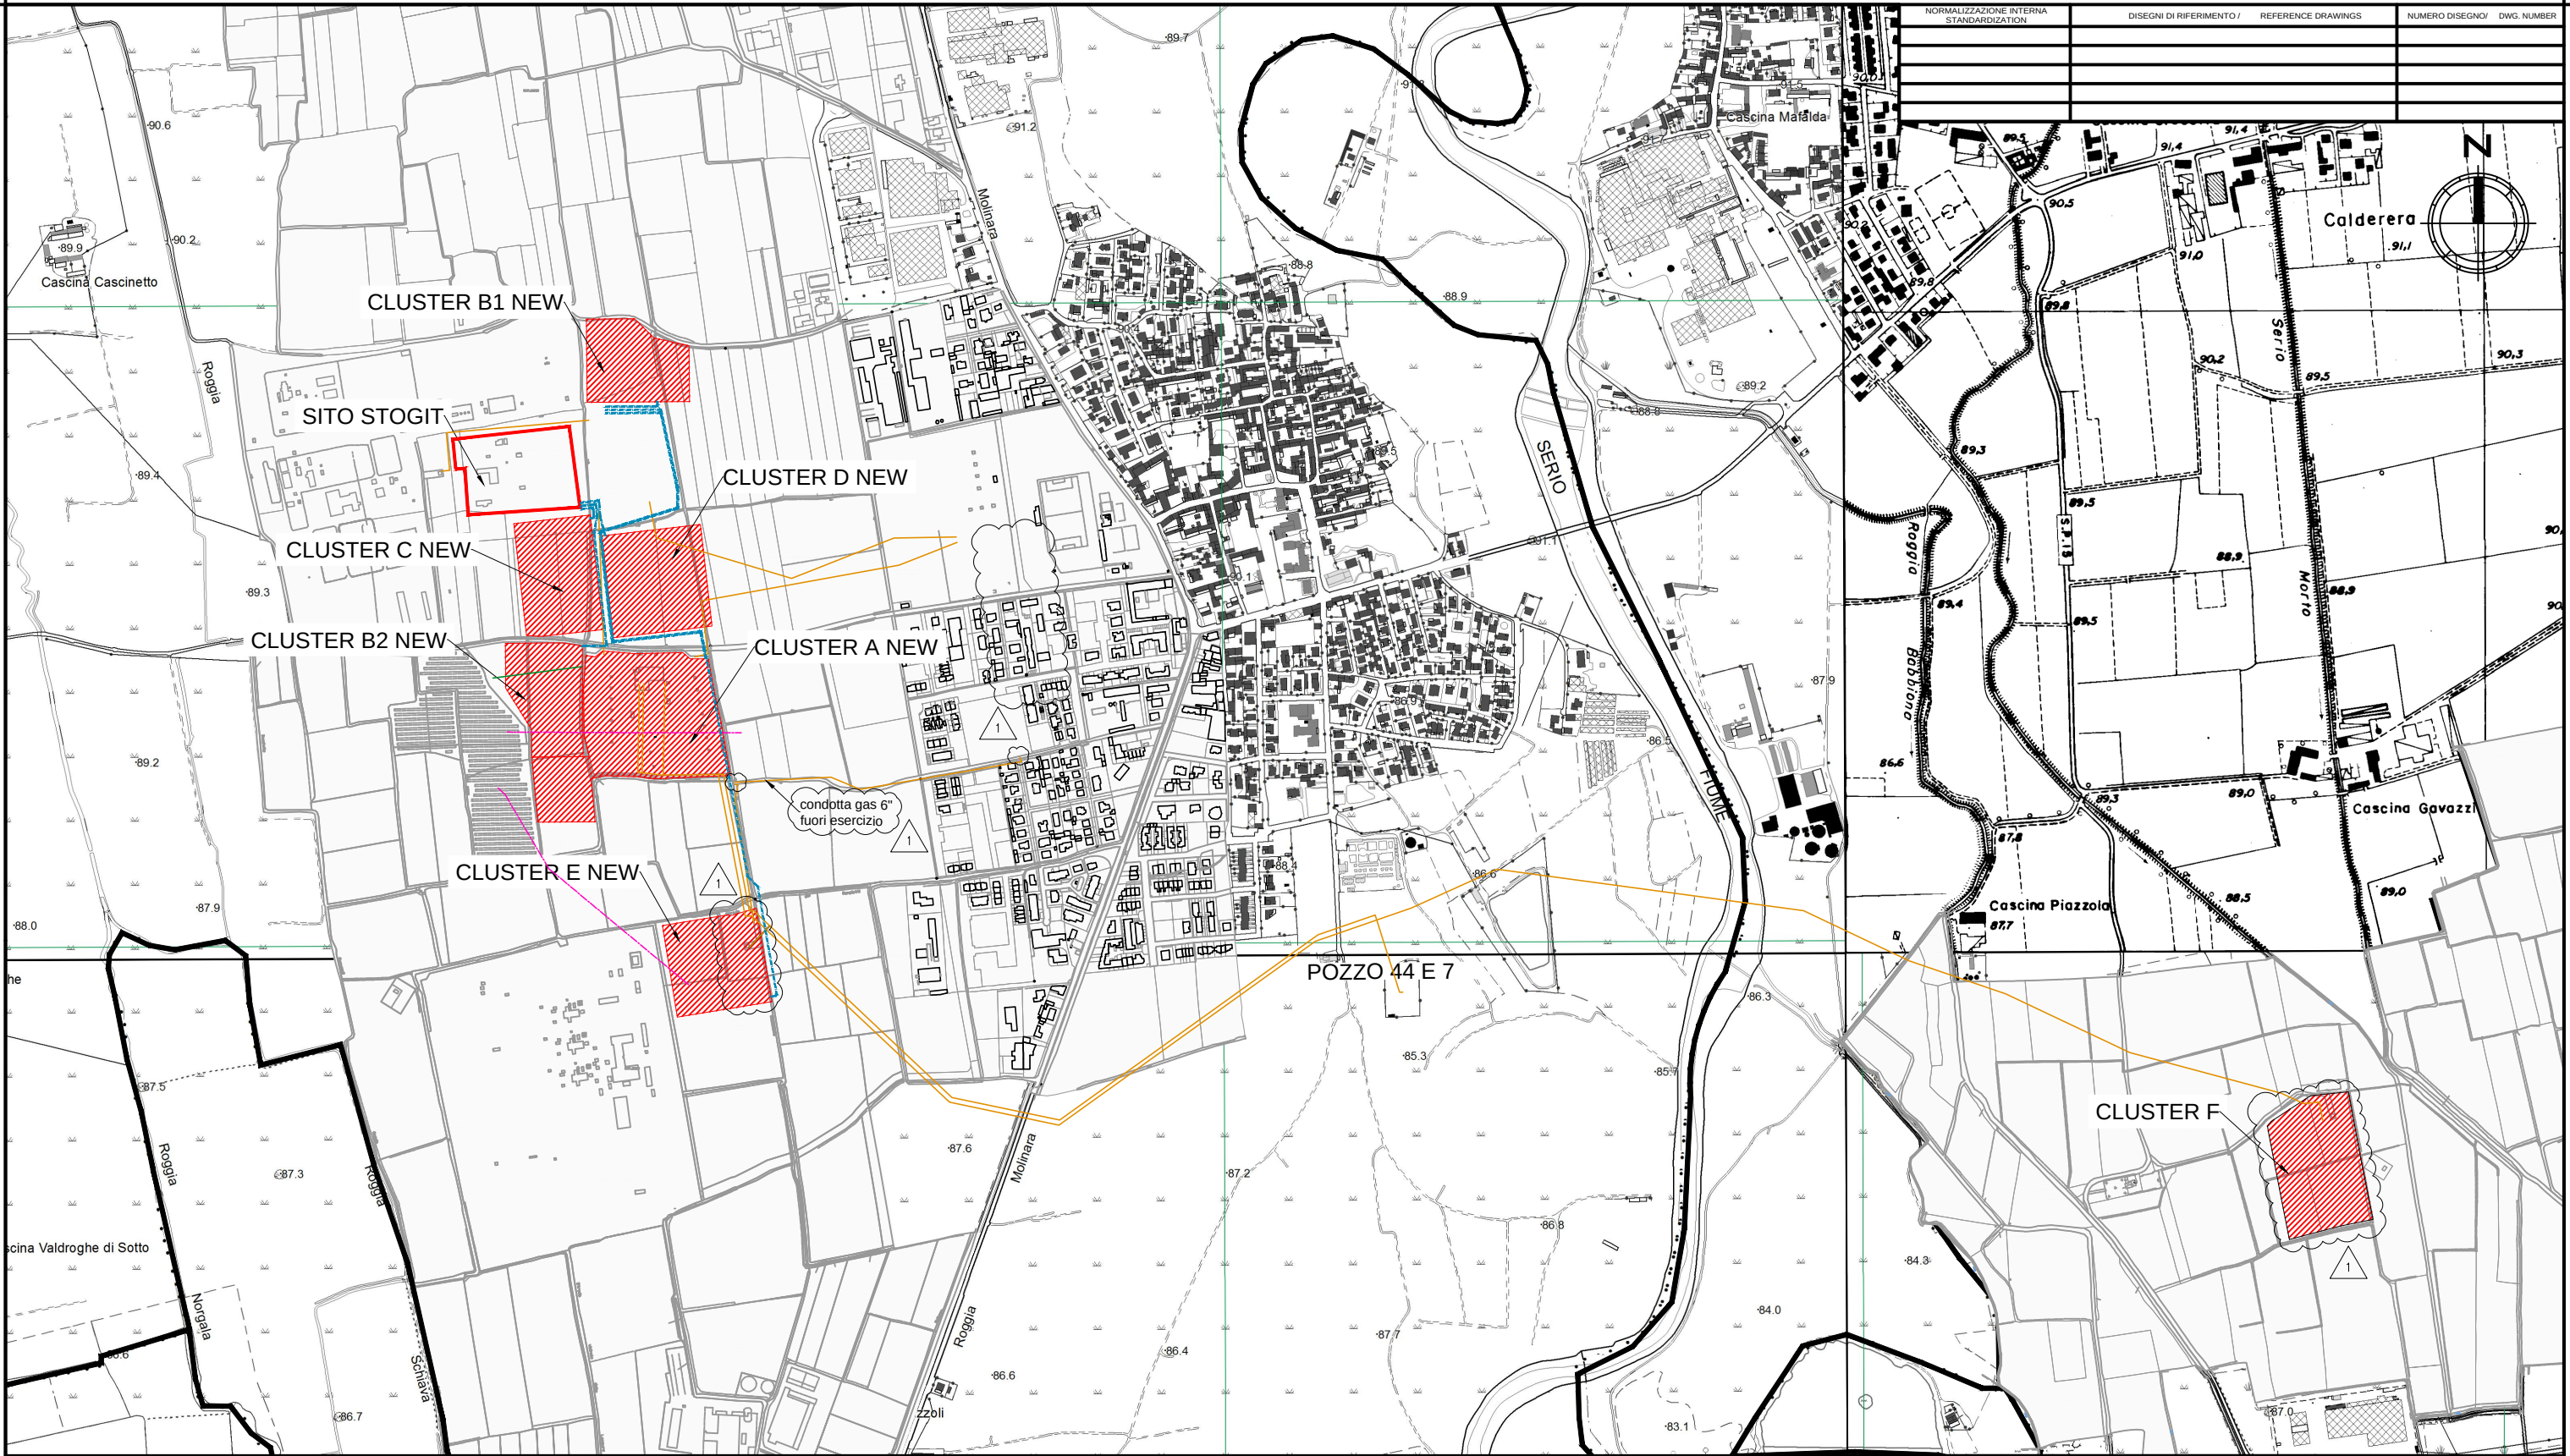

- LEGENDA**
- SITO STOGIT
 - NUOVI CLUSTER
 - Nuove Flowline
 - Flowline esistenti
 - Flowline da sostituire
 - Metanodotto Snam
 - Linea Elettrica
 - Confini comunali



COMMESSA : NS/18024/R-M01				TEN TECHNIP ENERGIES	
INGEGNERIA DI BASE/FEED E PER ENTI				T.EN Italy Solutions S.p.A.	
PER LA PROGETTAZIONE DI NUOVI CLUSTERS				00148 ROMA - Viale Castello della Magliana, 68	
NELLA CENTRALE DI STOCCAGGIO GAS DI SERGNANO (CR)					
Riferimento T.EN Italy Solutions S.p.A.				Pag.	Rev
082826C303 193	DW	14	01	006	
Project	Unità	Doc.Type	Disc	Subj	Ser.No
				1	1

1	02/03/2022	REVISIONE PER INFORMAZIONE	RS-SM-AL	U. SERRA	1. SERRA		02-02	
0	30/11/2021	REVISIONE PER INFORMAZIONE	RS-SM-AL	U. SERRA	02-02		02-02	
REV.	DATA	REVISIONE	REVIS.	CONS.	APPROV.		DATA REV.	
 STOGIT			CENTRALE DI STOCCAGGIO GAS SERGNANO					
PROGETTAZIONE DI NUOVI CLUSTERS COROGRAFIA DI PROGETTO								
SCALA	COORDINATE L.	COORDINATE EL.	AREA RP.	UNITA' RP.	NUMERO DOCUMENTO			PL. / N.
1:10.000					0193	00 BTDG 12844	1 / 1	