



Pianta

(1:100)


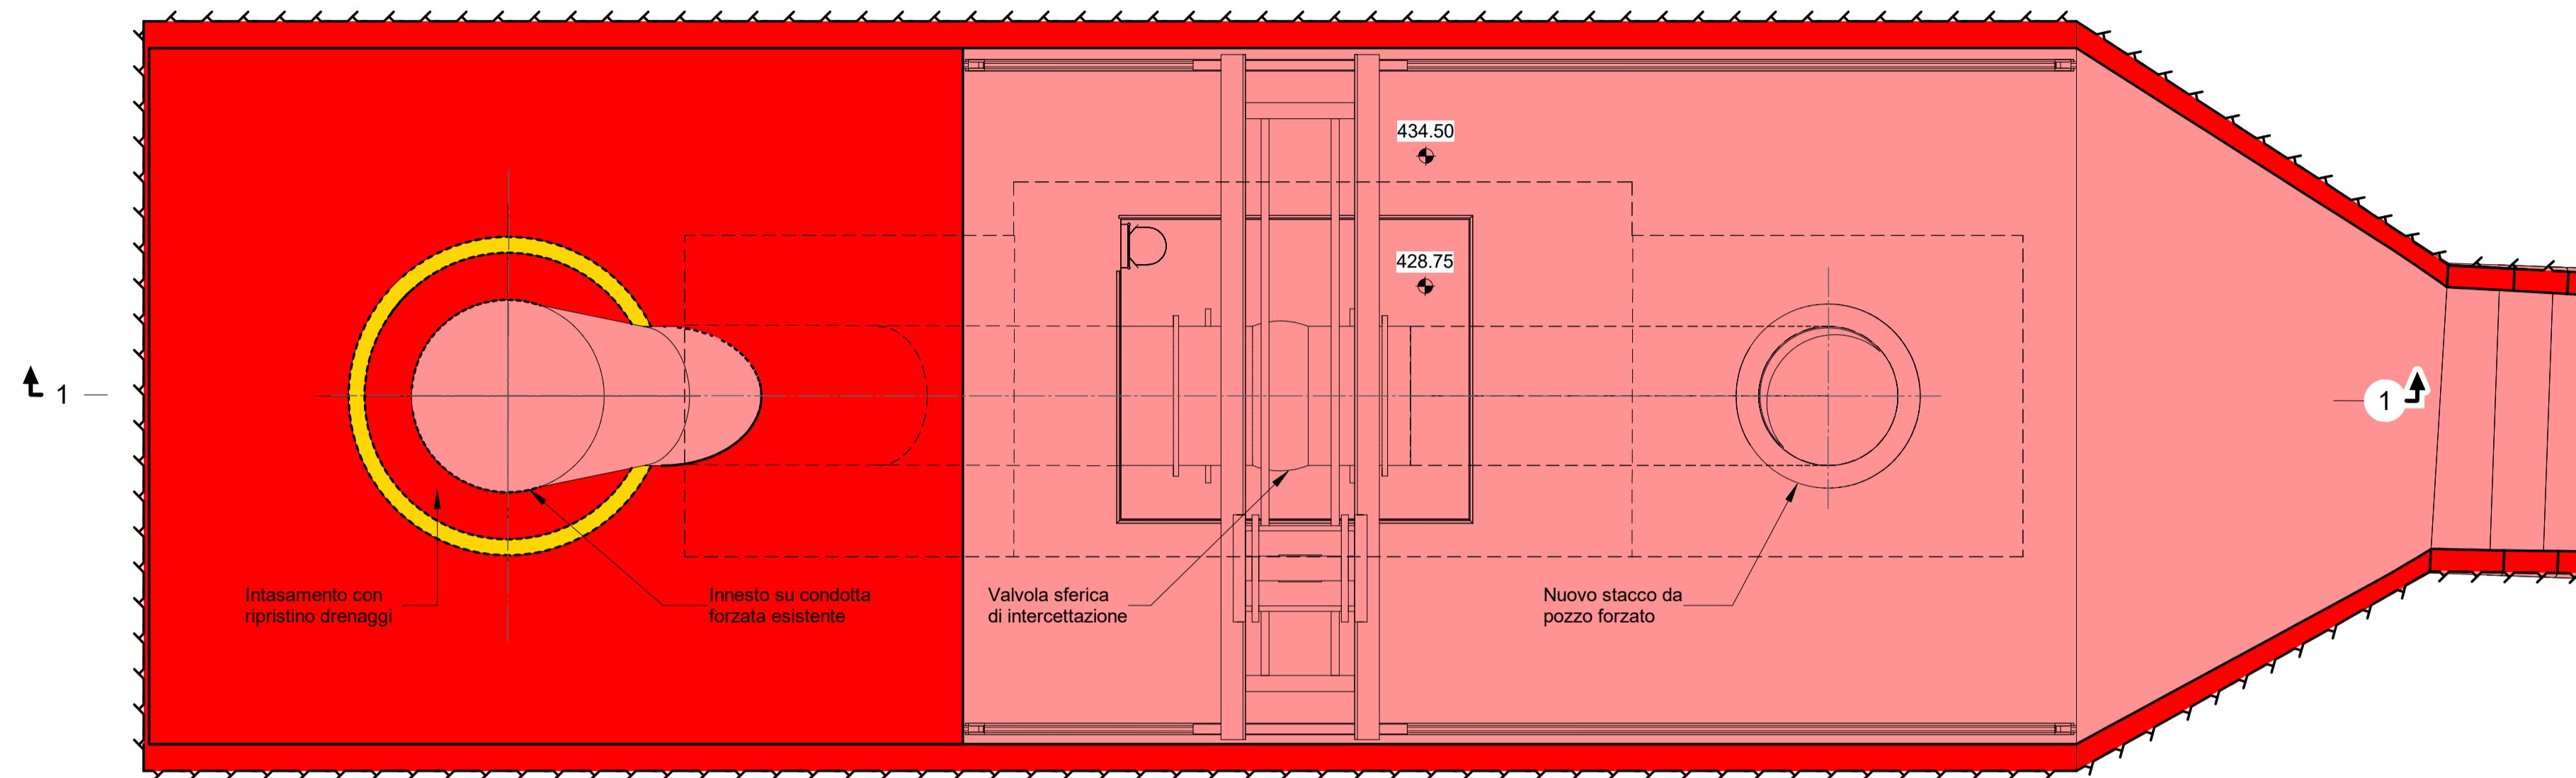


Vista 3D

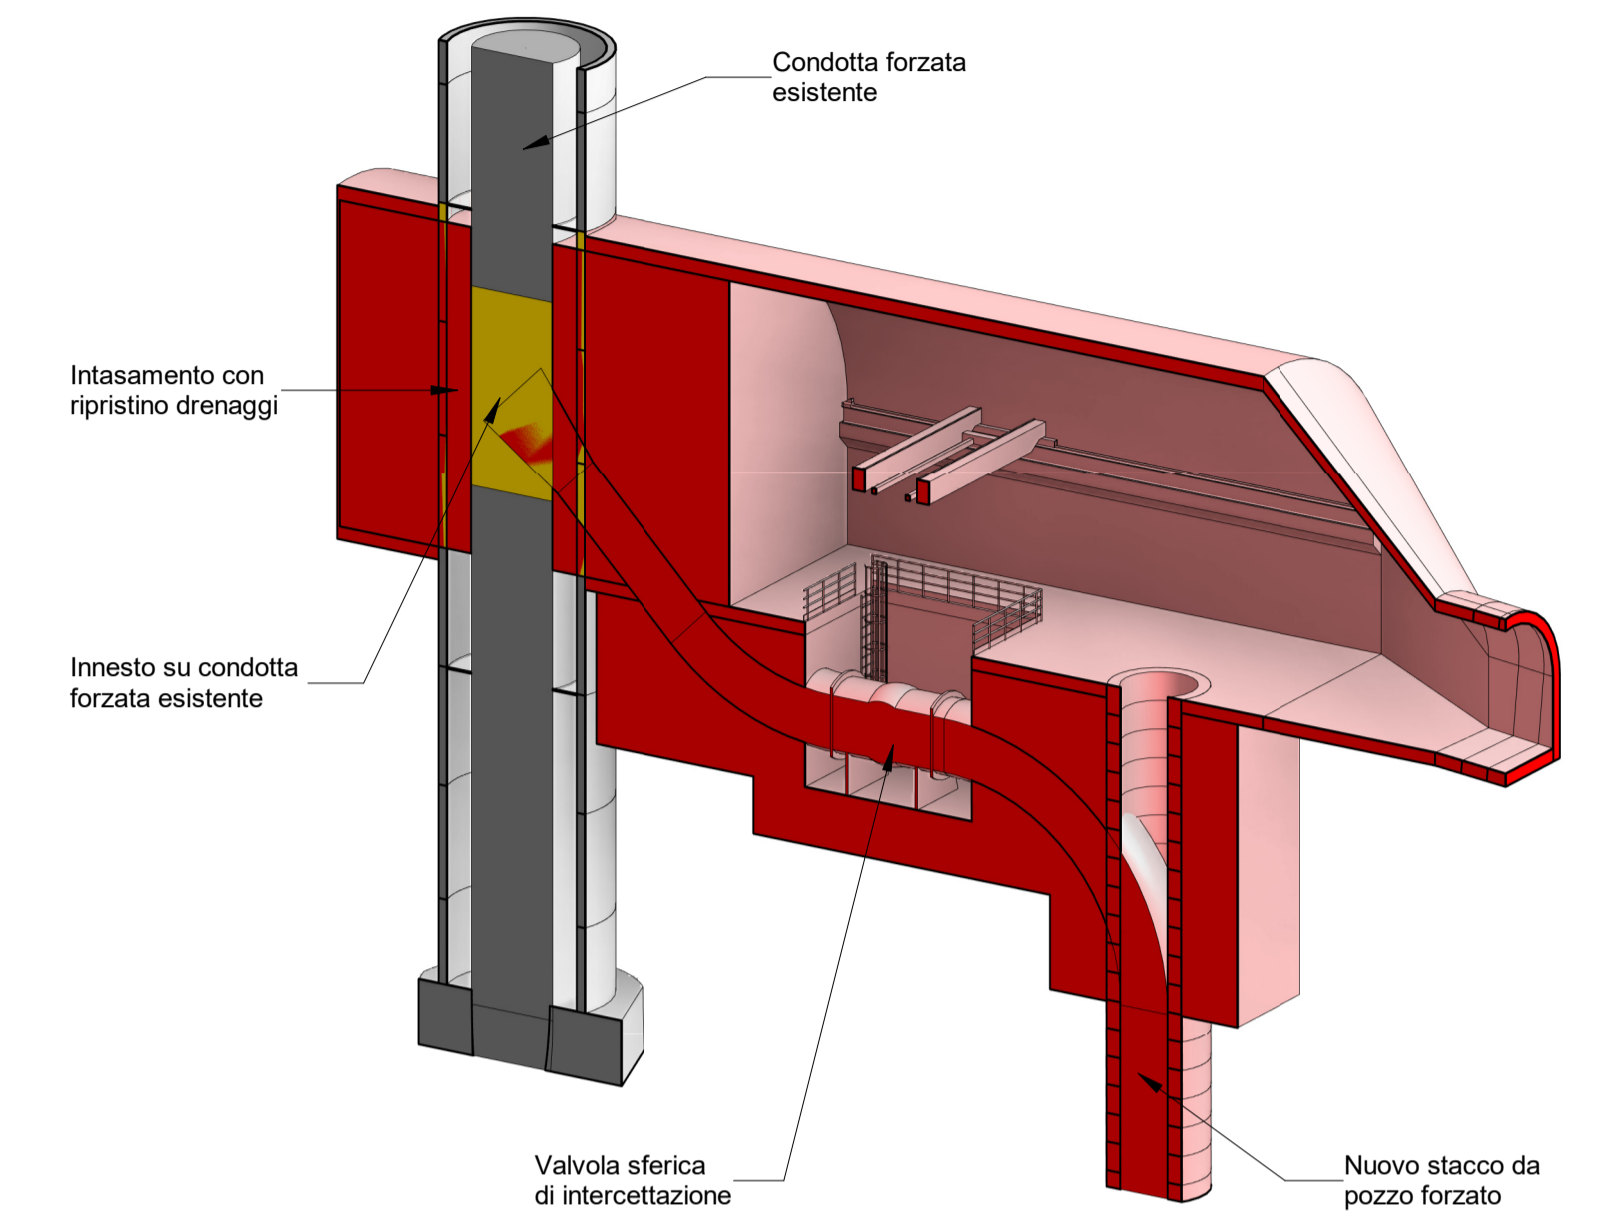

Sezione 1-1

(1:100)

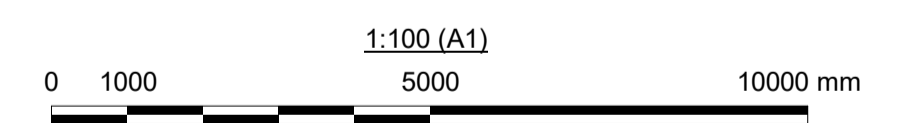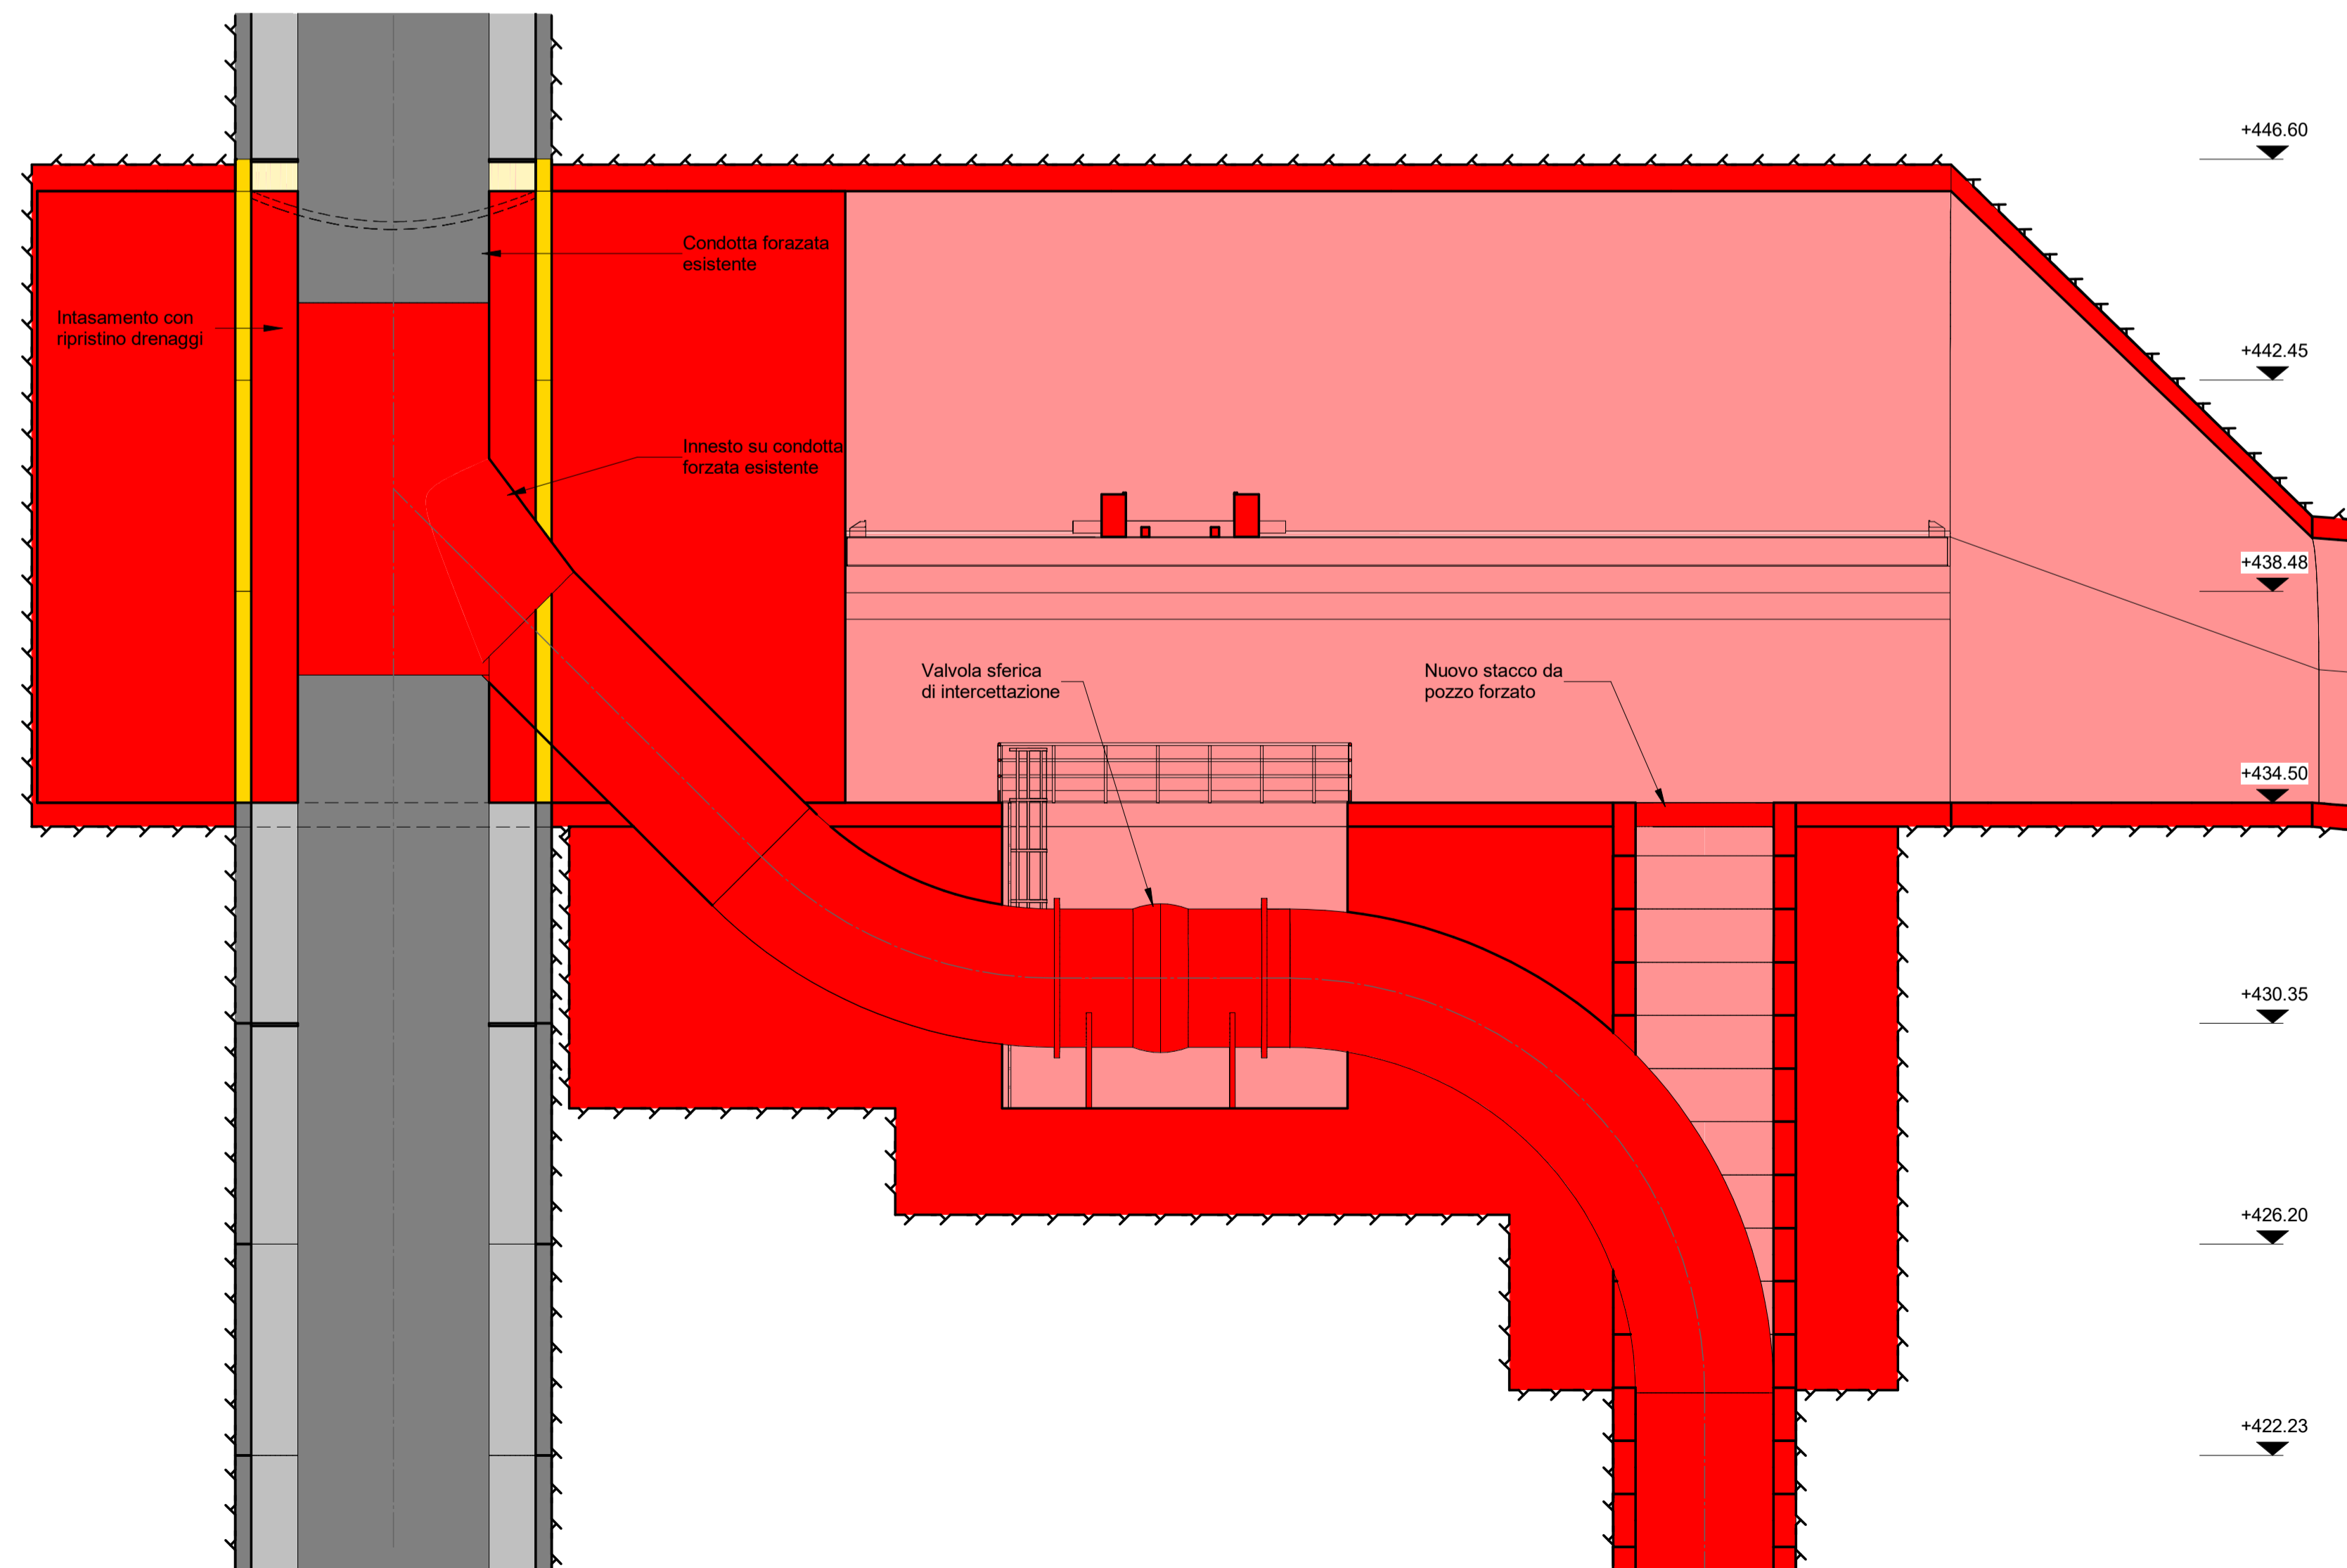

00	05/08/2022	Emissione per revisione cliente	J.Machuca	F.Maugliani / C.Piccinin	M.Braghini
REV	DATE	DESCRIPTION	PREPARED	CHECKED	APPROVED
CONTRACTOR'S LOGO		PROJECT:	CENTRALE DI SAN GIACOMO III INSTALLAZIONE DI NUOVO GRUPPO DI POMPAGGIO		
Lombardi		FILE NAME (EGP CODE):	GRE.EEC.D.99.IT.H.17170.00.055.00		
enel Green Power		LOMBARDI CODE:	2021.0047.009-GC-CLE-DW-054		
HGT Design & Execution EGP VALIDATION		CLASSIFICATION:	Public	FORMAT: A1	SCALE: 1:100
VALIDATED BY: P. Viganoni		UTILIZATION SCOPE:	Progetto Definitivo per Autorizzazione		
Support Team:		TITLE:	Comparativo Zona stacco mandata pompa Pianta e sezioni		
VERIFIED BY:		GROUP	FUNCTION	TYPE	ISSUER
COLLABORATORS:		GRE EEC	D 9 9 I T H	1 7 1 7 0 0 0 0 5 5 0 0	

This document is property of Enel Green Power SpA. It is strictly forbidden to reproduce this document, in whole or in part, and to provide to others any related information without the previous written consent by Enel Green Power SpA.