



Pianta

(1 : 100)

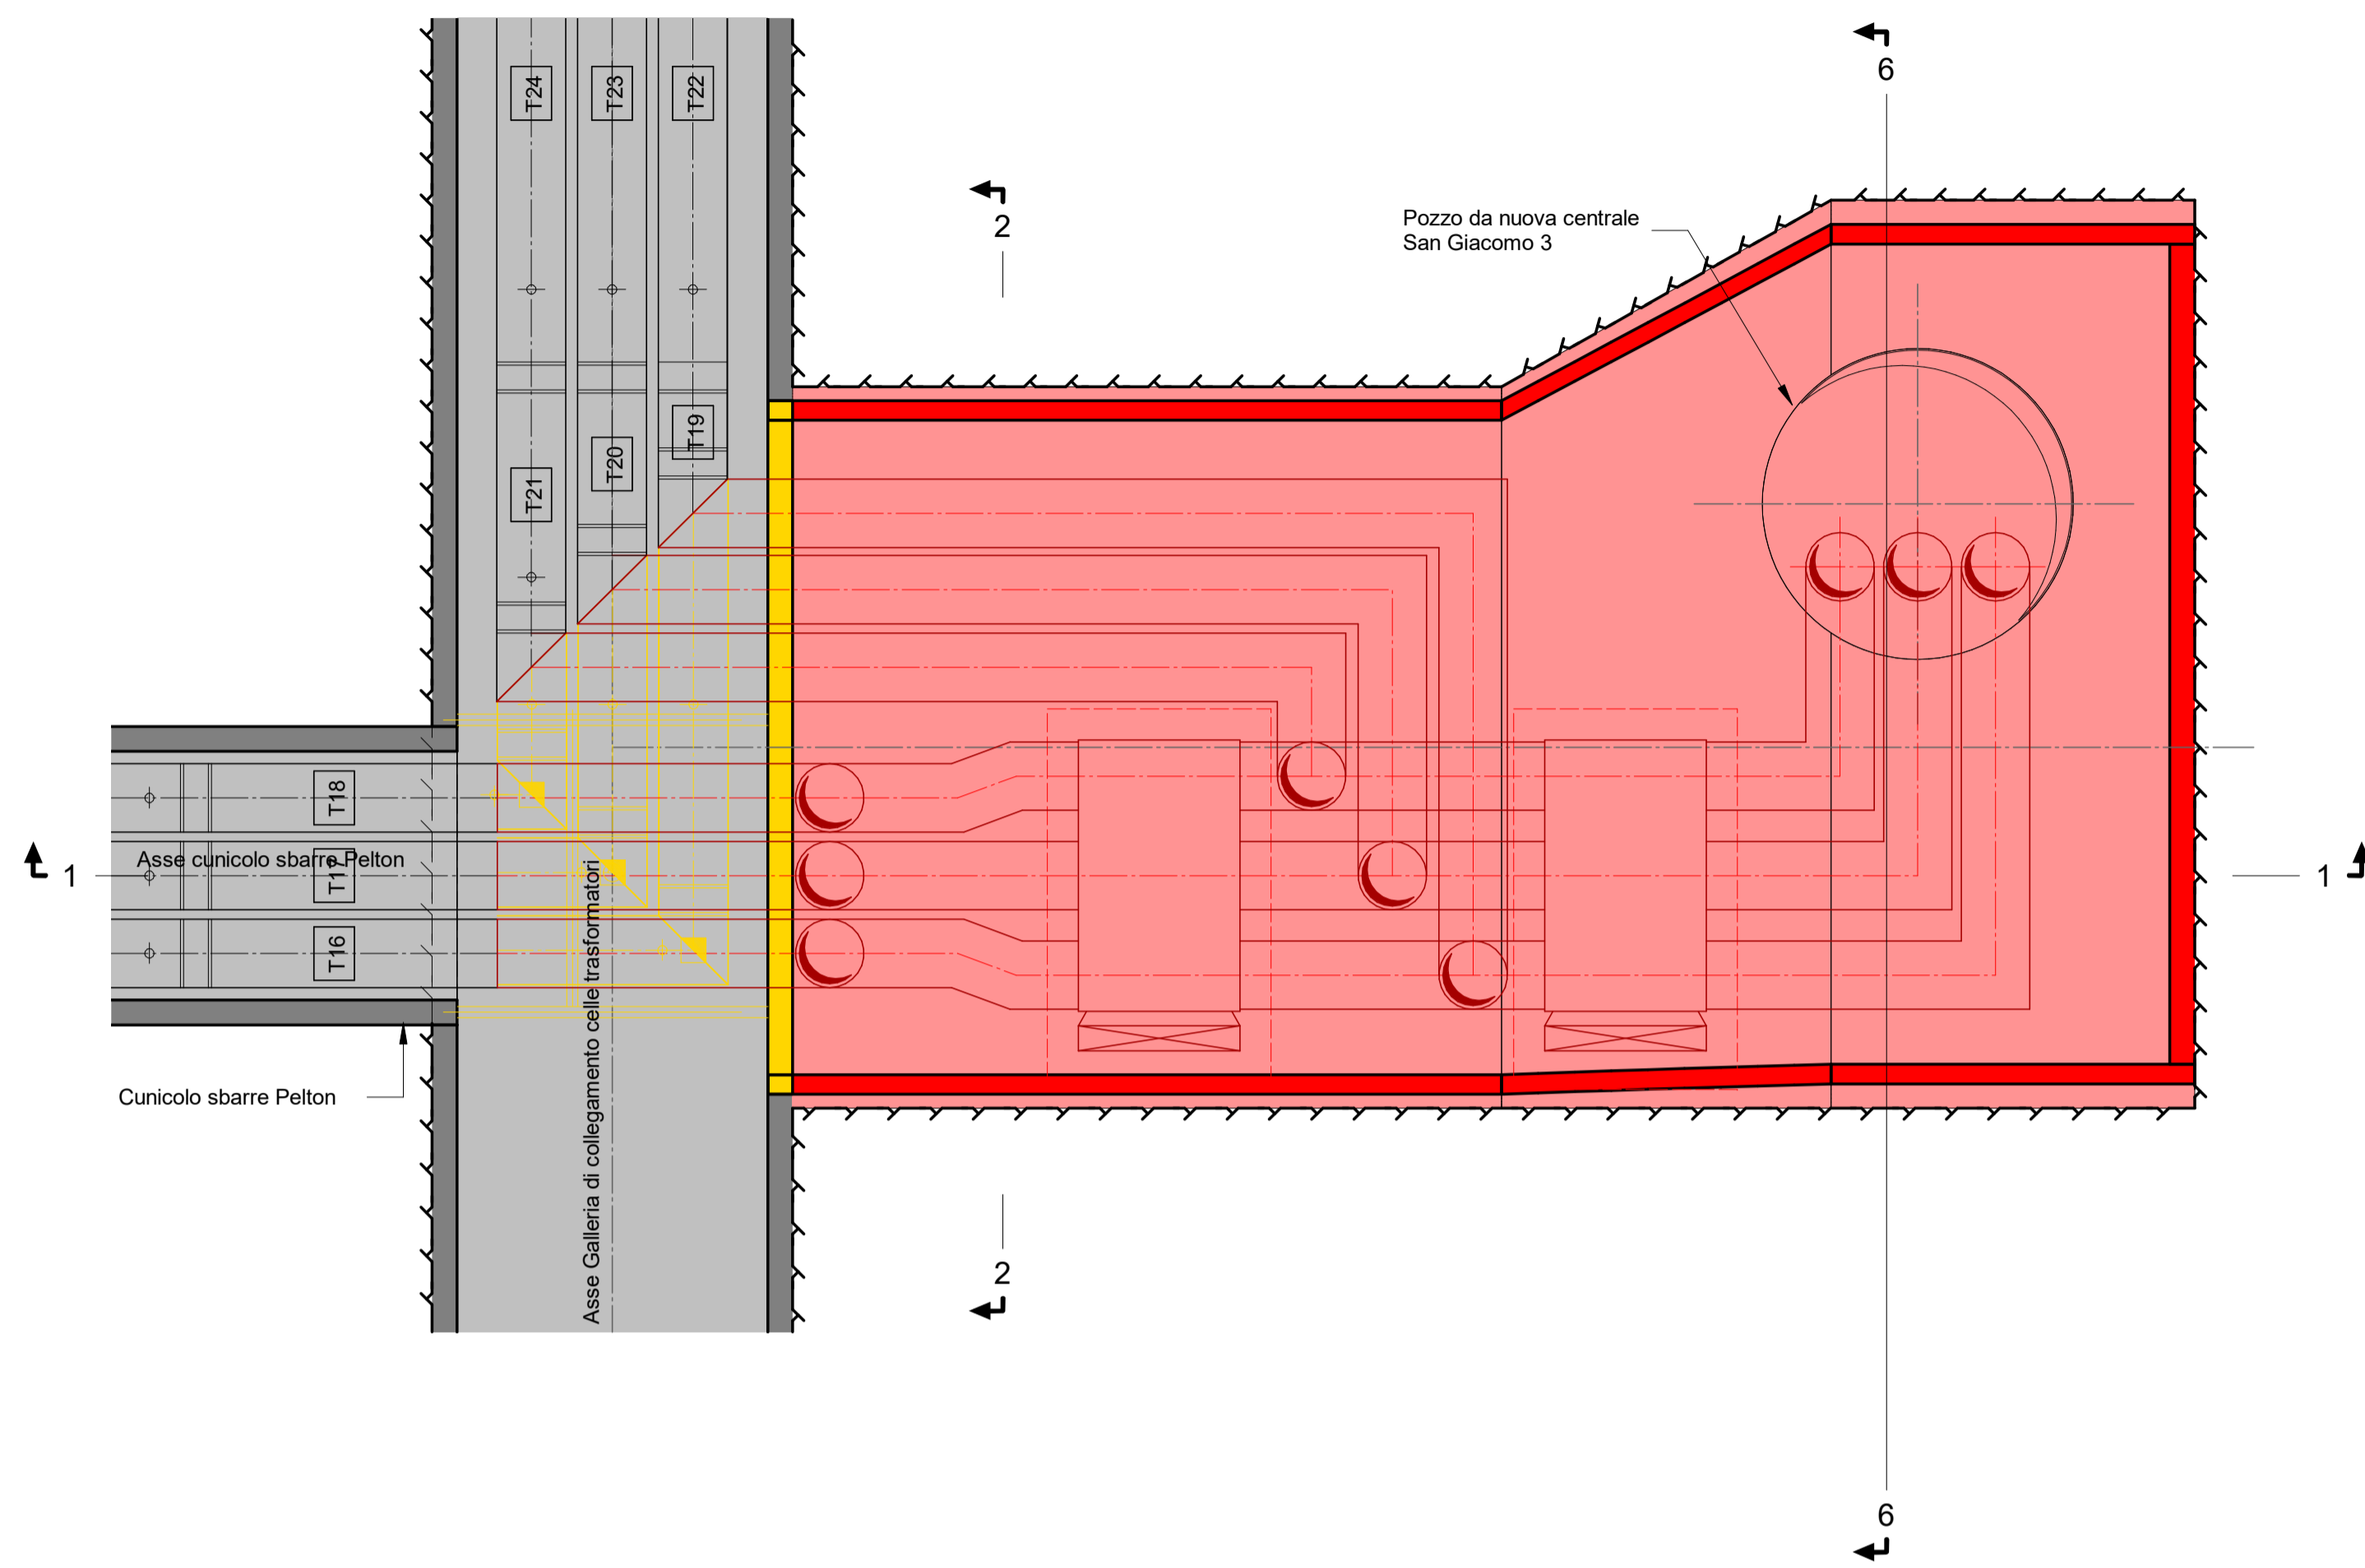


Vista 3D

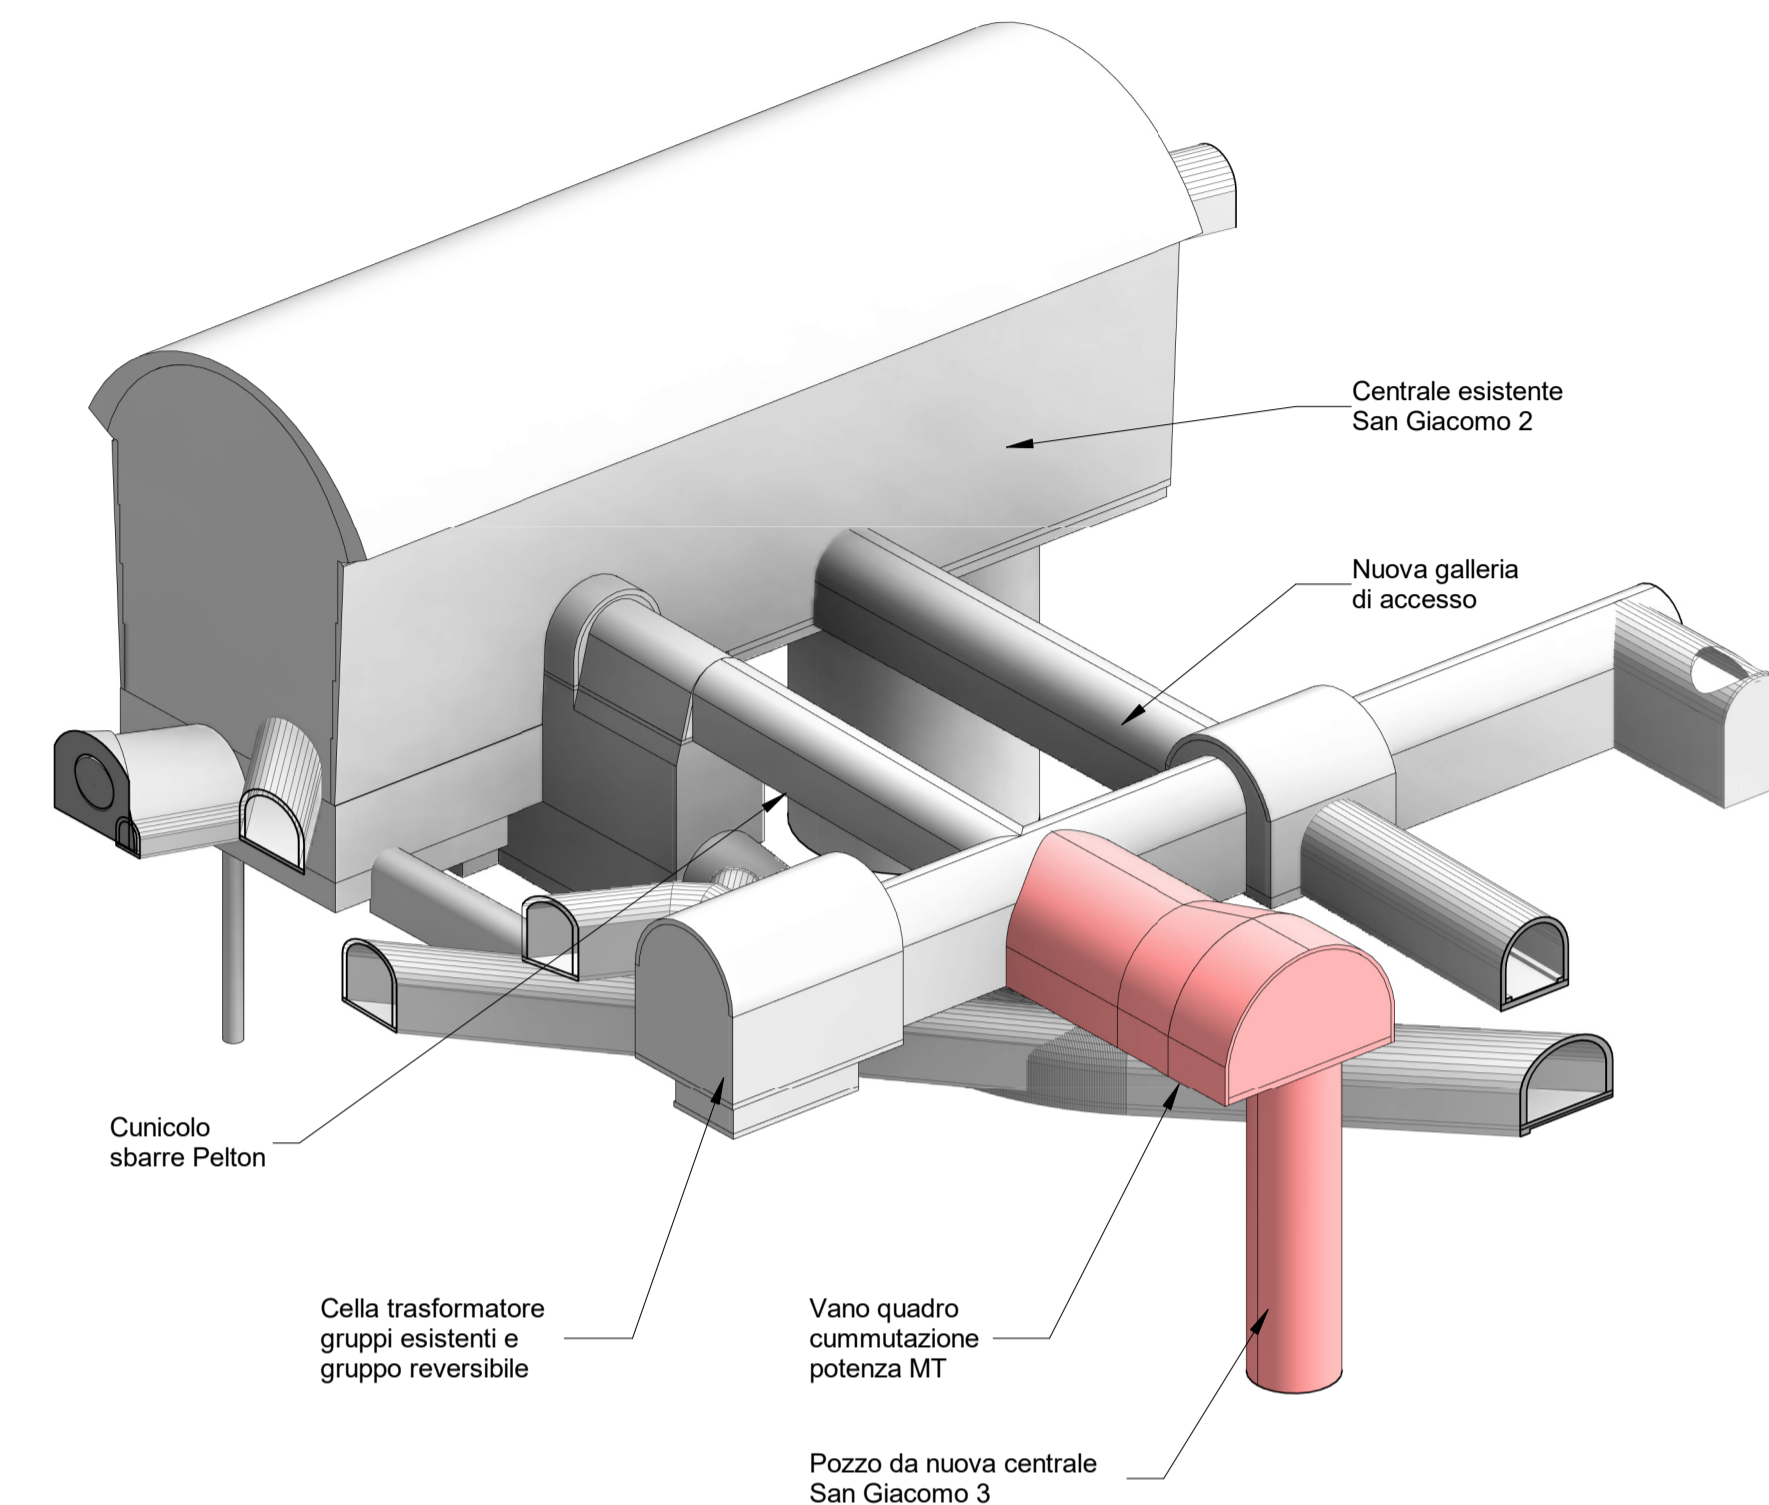



Sezione 1-1

(1 : 100)

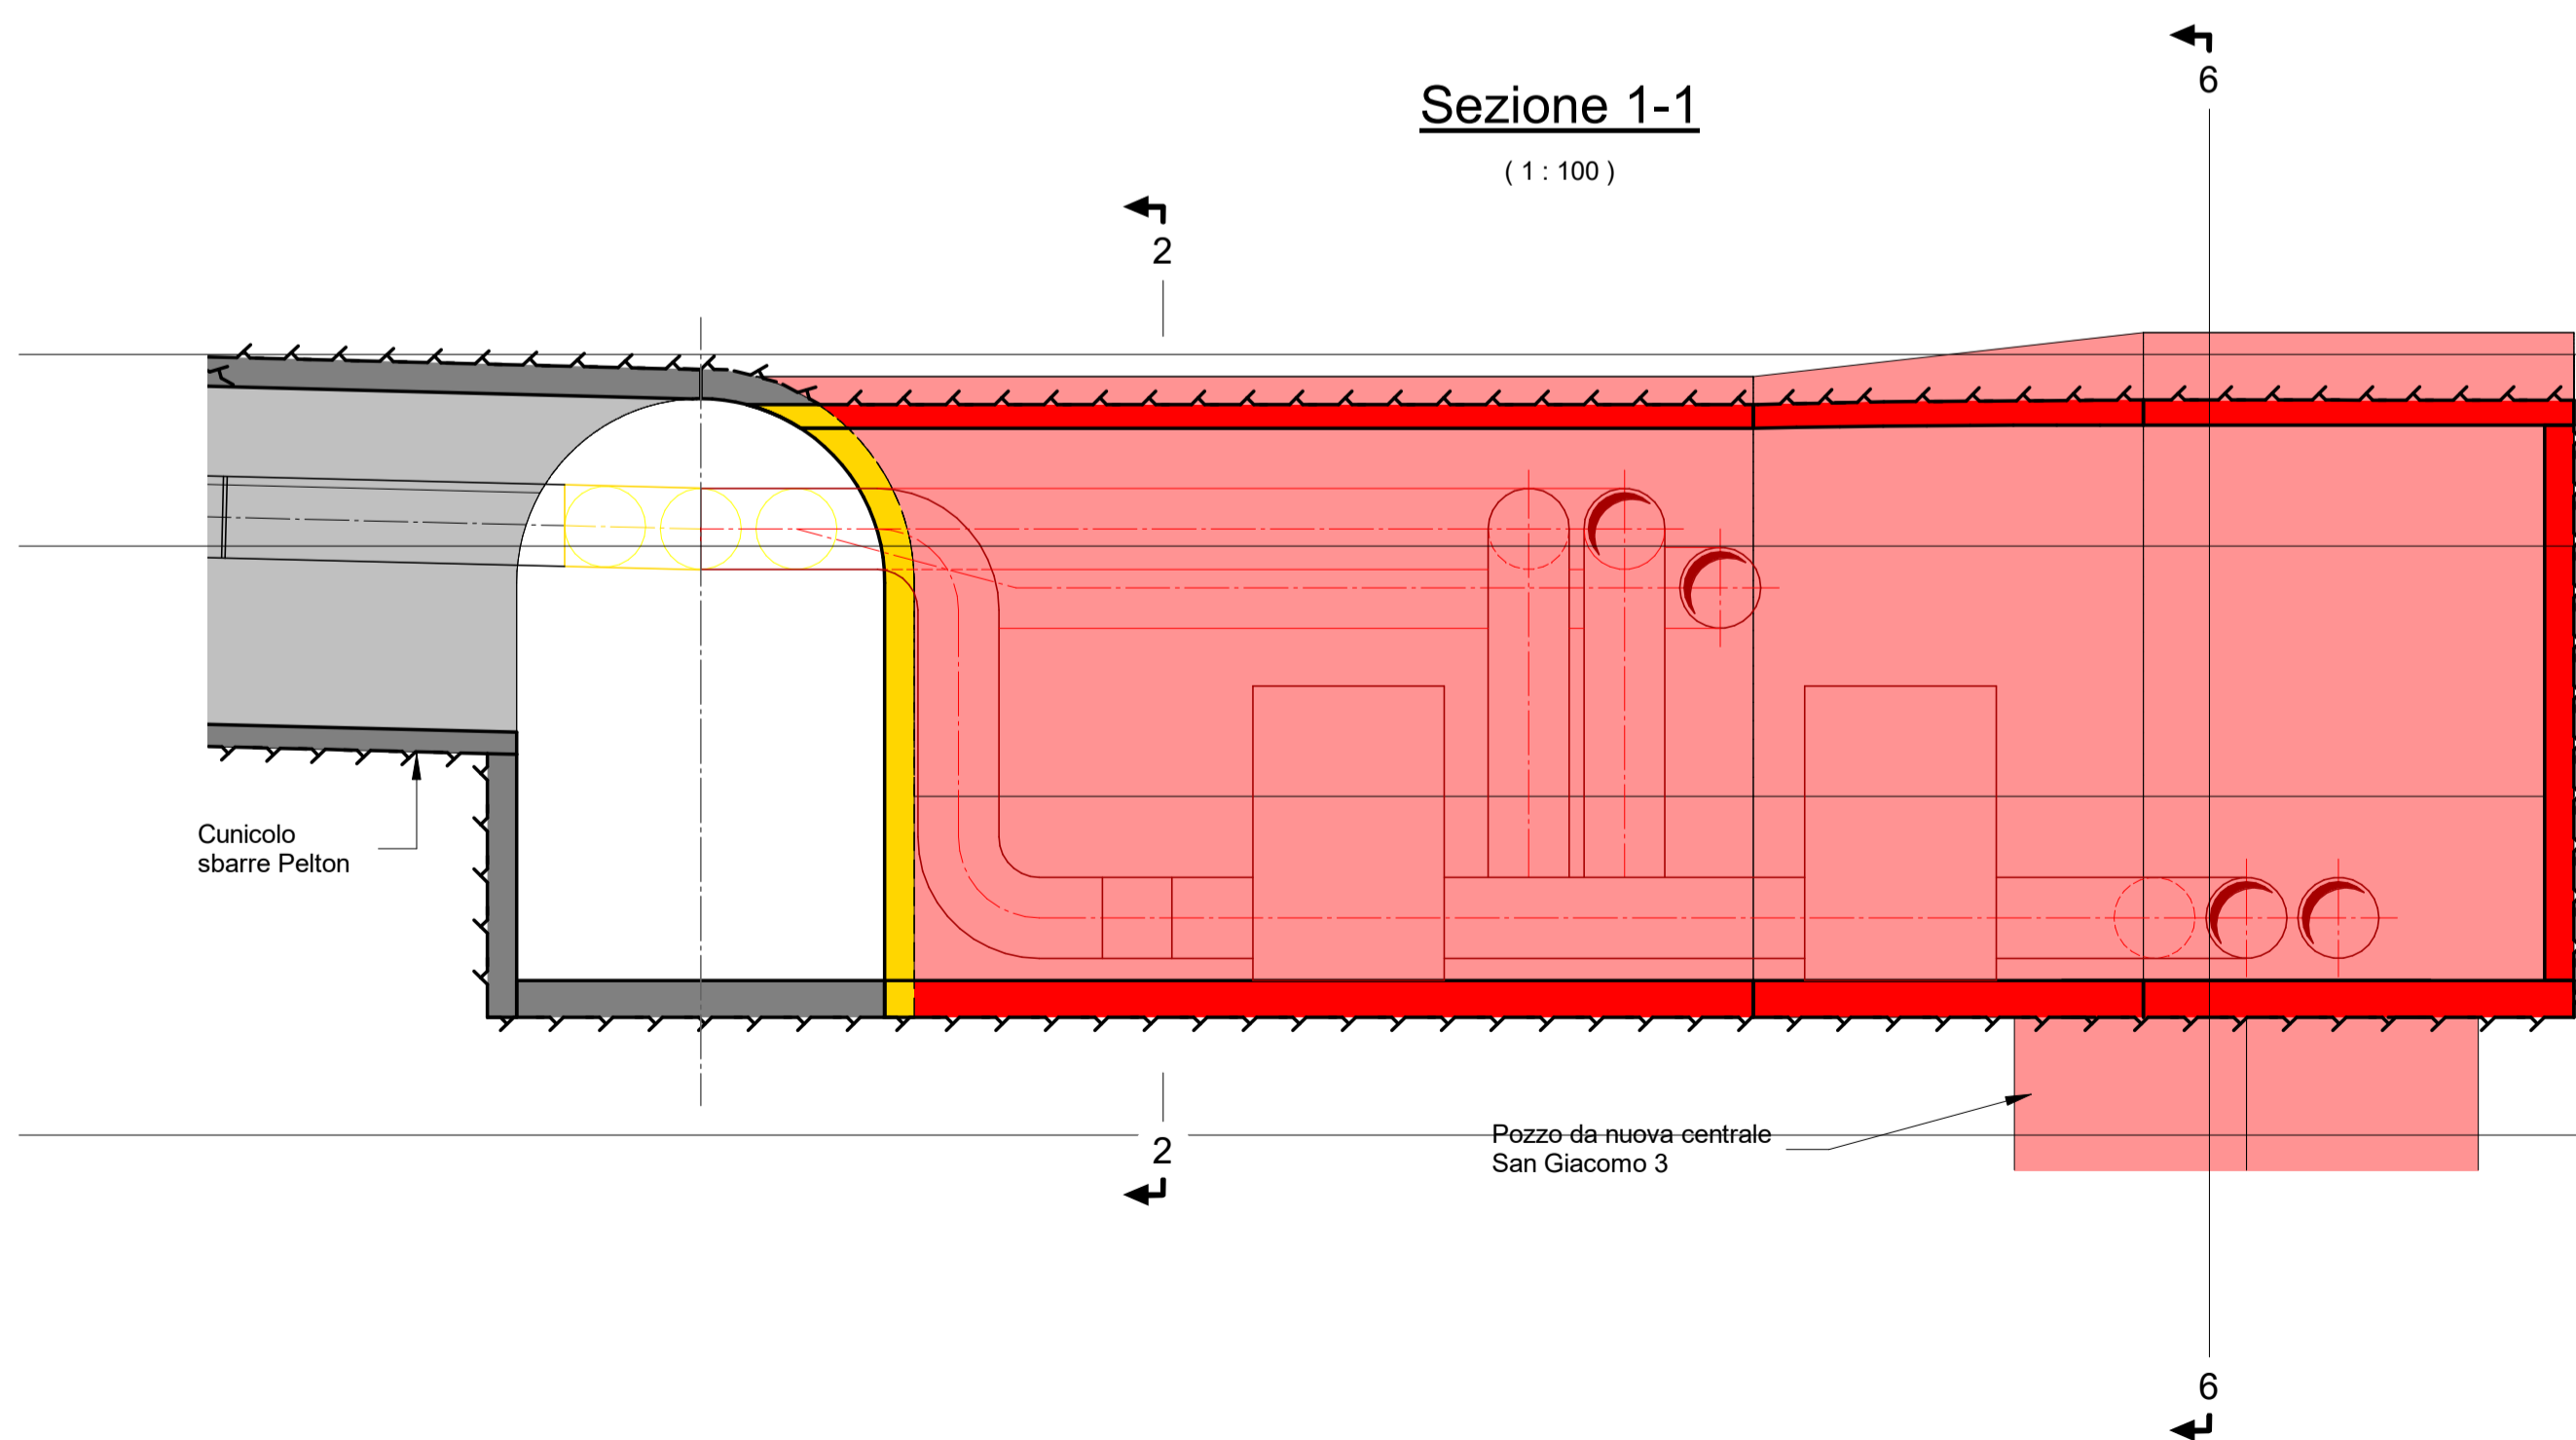

Sezione 2-2

(1 : 100)

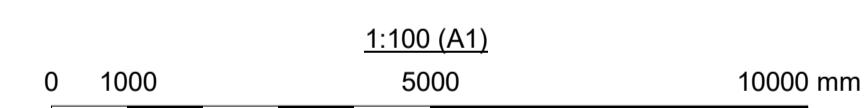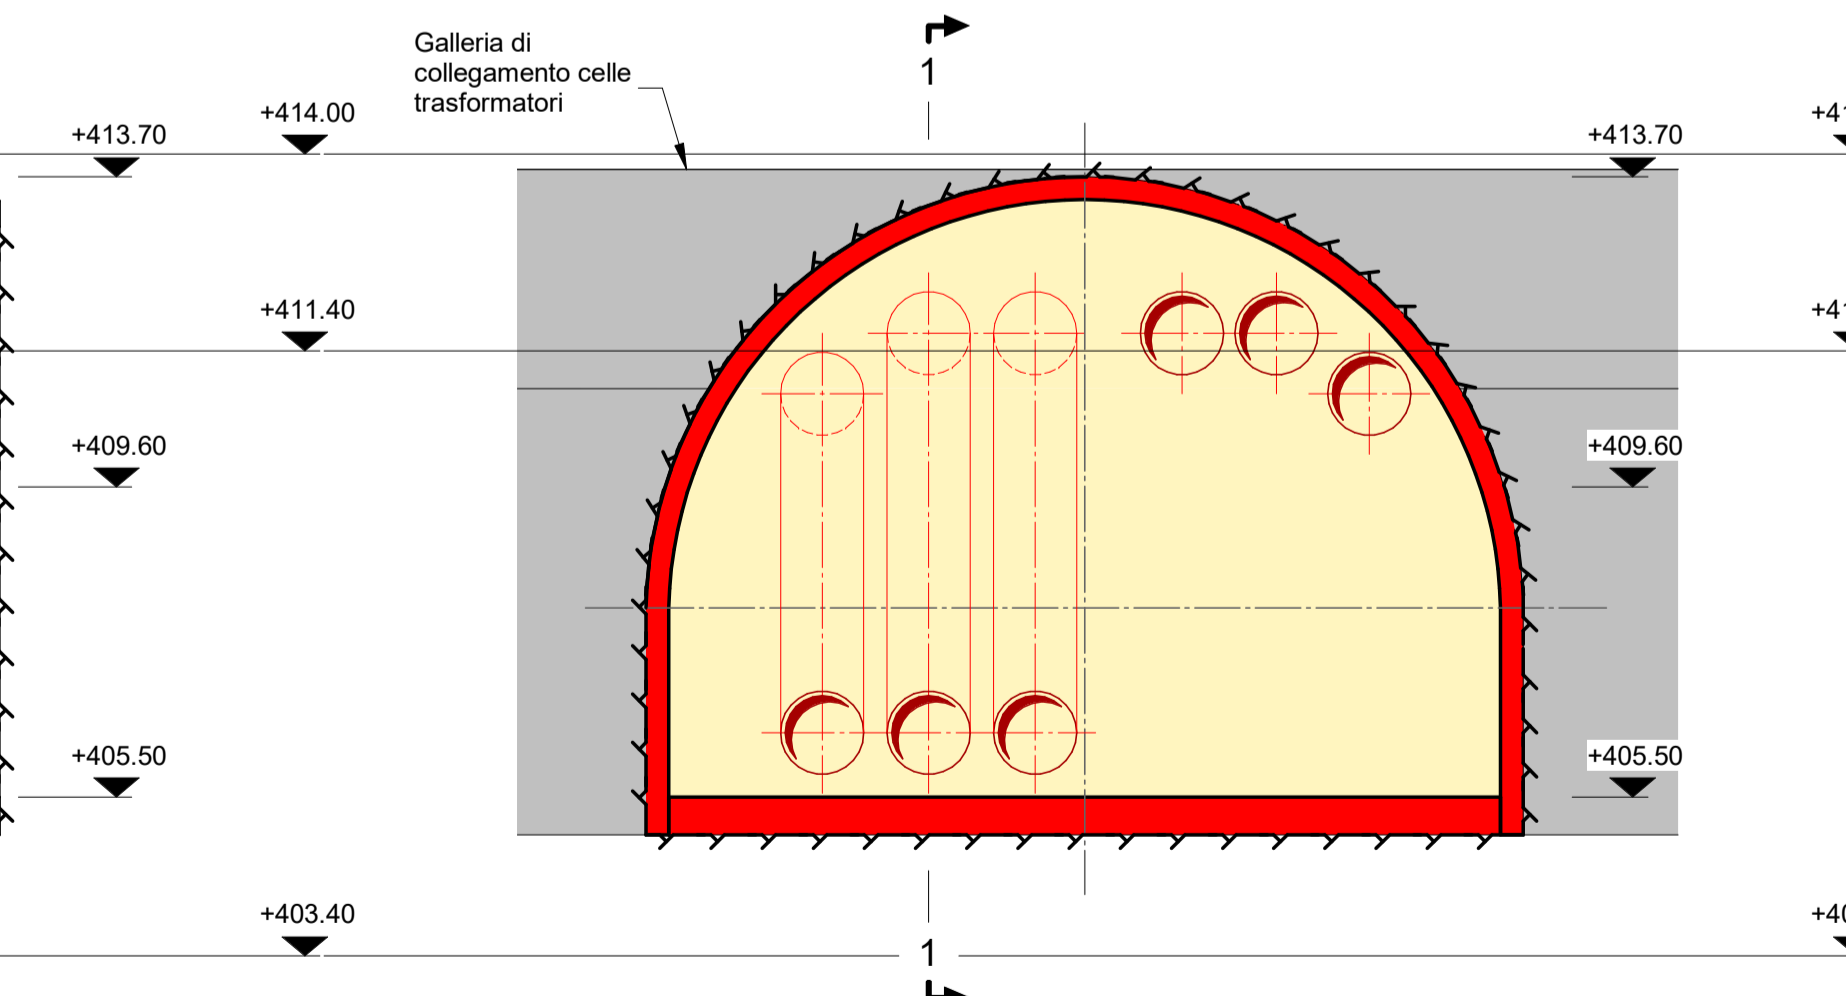

00	05/08/2022	Emissione per revisione cliente	J.Machuca	F.Maugliani / C.Piccinin	M.Braghini
REV	DATE	DESCRIPTION	PREPARED	CHECKED	APPROVED
CONTRACTOR'S LOGO		PROJECT:	CENTRALE DI SAN GIACOMO III INSTALLAZIONE DI NUOVO GRUPPO DI POMPAGGIO		
Lombardi		FILE NAME (EGP CODE):	GRE.EEC.D.99.IT.H.17170.00.066.00		
enel Green Power		LOMBARDI CODE:	2021.0047.009-GC-GEN-DW-065		
HGT Design & Execution EGP VALIDATION		CLASSIFICATION:	FORMAT:	SCALE:	PLOT SCALE:
VALIDATED BY: P. Viganoni		Public	A1	1:100	1:1
Support Team:		UTILIZATION SCOPE:	TITLE:		
VERIFIED BY:		Progetto Definitivo per Autorizzazione	Comparativo Zona nuova caverna commutazione AT Pianta e sezioni		
COLLABORATORS:		EGP CODE			
		GROUP	FUNCTION	TYPE	ISSUER
		GRE EEC	D99	ITH	171700006600