DISEGNI DI RIFERIMENTO / DWG REF	NR. / N°
Planimetria generale	0167-00-CTDG-13139
Planimetria impianto – Minerbio compressione	0167-00-CTDG-19318

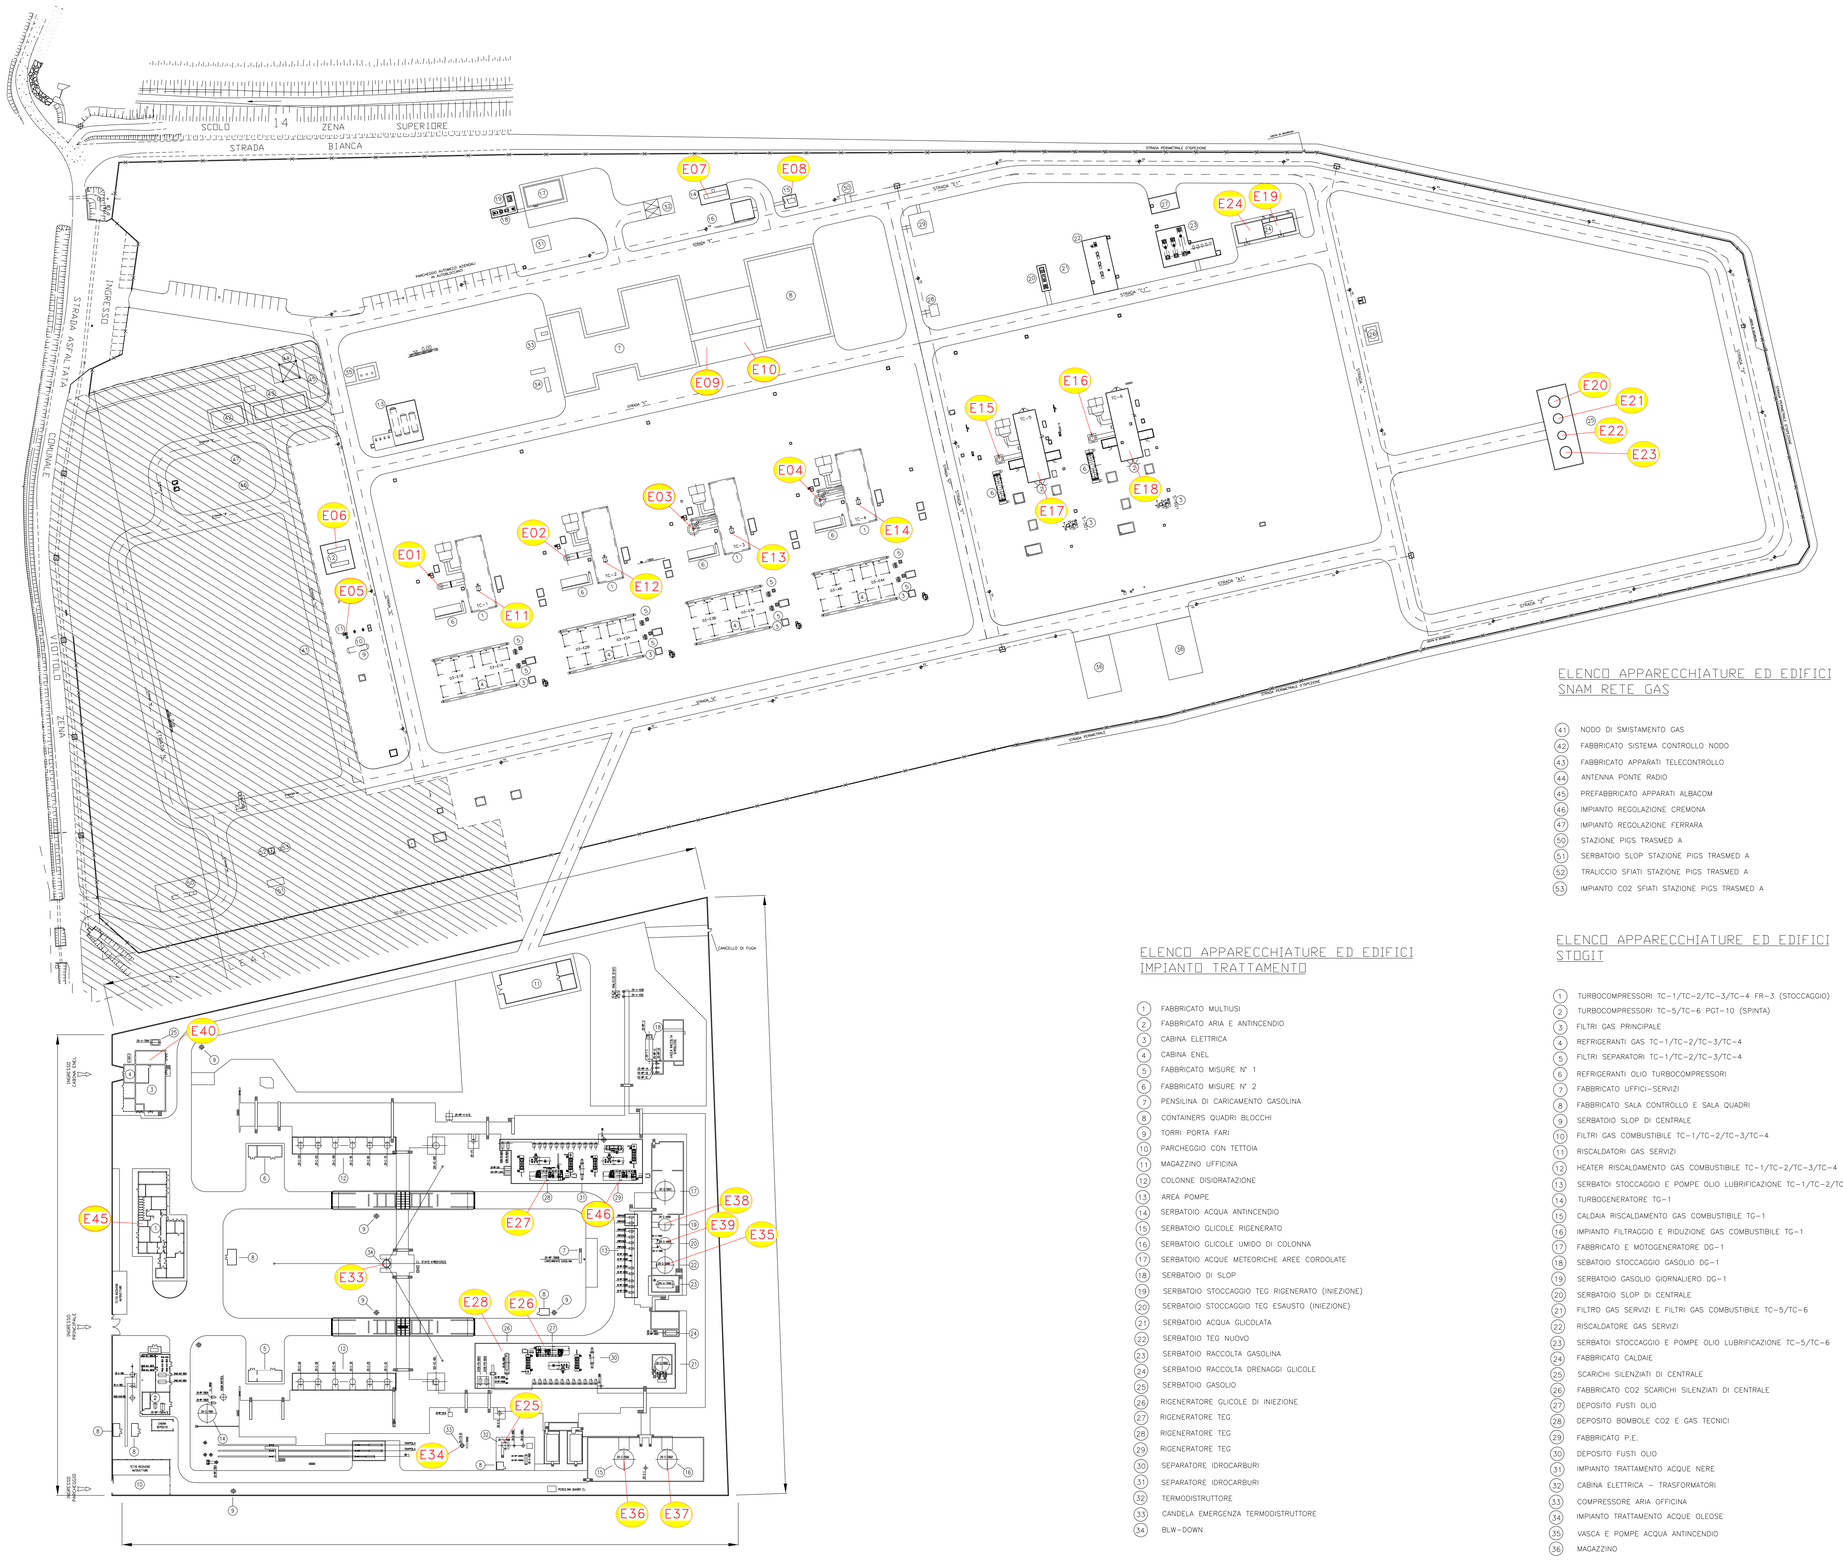

ELENCO APPARECCHIATURE ED EDIFICI SNAM RETE GAS

- 41 NODO DI SMISTAMENTO GAS
- 42 FABBRICATO SISTEMA CONTROLLO NODO
- 43 FABBRICATO APPARATI TELECONTROLLO
- 44 ANTENNA PONTE RADIO
- 45 PREFABBRICATO APPARATI ALBACOM
- 46 IMPIANTO REGOLAZIONE CREMONA
- 47 IMPIANTO REGOLAZIONE FERRARA
- 50 STAZIONE PIGS TRASMED A
- 51 SERBATOIO SLOP STAZIONE PIGS TRASMED A
- 52 TRALICCIO SFIATI STAZIONE PIGS TRASMED A
- 53 IMPIANTO CO2 SFIATI STAZIONE PIGS TRASMED A

ELENCO APPARECCHIATURE ED EDIFICI IMPIANTO TRATTAMENTO

- 1 FABBRICATO MULTIUSI
- 2 FABBRICATO ARIA E ANTINCENDIO
- 3 CABINA ELETTRICA
- 4 CABINA ENEL
- 5 FABBRICATO MISURE N° 1
- 6 FABBRICATO MISURE N° 2
- 7 PENSILINA DI CARICAMENTO GASOLINA
- 8 CONTAINERS QUADRI BLOCCHI
- 9 TORRI PORTA FARI
- 10 PARCHEGGIO CON TETTOIA
- 11 MAGAZZINO UFFICINA
- 12 COLONNE DISIDRATAZIONE
- 13 AREA POMPE
- 14 SERBATOIO ACQUA ANTINCENDIO
- 15 SERBATOIO GLICOLE RIGENERATO
- 16 SERBATOIO GLICOLE UMIDO DI COLONNA
- 17 SERBATOIO ACQUE METEORICHE AREE CORDOLATE
- 18 SERBATOIO DI SLOP
- 19 SERBATOIO STOCCAGGIO TEG RIGENERATO (INIEZIONE)
- 20 SERBATOIO STOCCAGGIO TEG ESAUSTO (INIEZIONE)
- 21 SERBATOIO ACQUA GLICOLATA
- 22 SERBATOIO TEG NUOVO
- 23 SERBATOIO RACCOLTA GASOLINA
- 24 SERBATOIO RACCOLTA DRENAGGI GLICOLE
- 25 SERBATOIO GASOLIO
- 26 RIGENERATORE GLICOLE DI INIEZIONE
- 27 RIGENERATORE TEG
- 28 RIGENERATORE TEG
- 29 RIGENERATORE TEG
- 30 SEPARATORE IDROCARBURI
- 31 SEPARATORE IDROCARBURI
- 32 TERMODISTRUTTORE
- 33 CANDELA EMERGENZA TERMODISTRUTTORE
- 34 BLW-DOWN

ELENCO APPARECCHIATURE ED EDIFICI STOGIT

- 1 TURBOCOMPRESSORI TC-1/TC-2/TC-3/TC-4 FR-3 (STOCCAGGIO)
- 2 TURBOCOMPRESSORI TC-5/TC-6 PGT-10 (SPINTA)
- 3 FILTRI GAS PRINCIPALE
- 4 REFRIGERANTI GAS TC-1/TC-2/TC-3/TC-4
- 5 FILTRI SEPARATORI TC-1/TC-2/TC-3/TC-4
- 6 REFRIGERANTI OLIO TURBOCOMPRESSORI
- 7 FABBRICATO UFFICI-SERVIZI
- 8 FABBRICATO SALA CONTROLLO E SALA QUADRI
- 9 SERBATOIO SLOP DI CENTRALE
- 10 FILTRI GAS COMBUSTIBILE TC-1/TC-2/TC-3/TC-4
- 11 RISCALDATORI GAS SERVIZI
- 12 HEATER RISCALDAMENTO GAS COMBUSTIBILE TC-1/TC-2/TC-3/TC-4
- 13 SERBATOI STOCCAGGIO E POMPE OLIO LUBRIFICAZIONE TC-1/TC-2/TC-3/TC-4
- 14 TURBOGENERATORE TG-1
- 15 CALDAIA RISCALDAMENTO GAS COMBUSTIBILE TG-1
- 16 IMPIANTO FILTRAGGIO E RIDUZIONE GAS COMBUSTIBILE TG-1
- 17 FABBRICATO E MOTOGENERATORE DG-1
- 18 SEBATOIO STOCCAGGIO GASOLIO DG-1
- 19 SERBATOIO GASOLIO GIORNALIERO DG-1
- 20 SERBATOIO SLOP DI CENTRALE
- 21 FILTRO GAS SERVIZI E FILTRI GAS COMBUSTIBILE TC-5/TC-6
- 22 RISCALDATORE GAS SERVIZI
- 23 SERBATOI STOCCAGGIO E POMPE OLIO LUBRIFICAZIONE TC-5/TC-6
- 24 FABBRICATO CALDAIE
- 25 SCARICHI SILENZIATI DI CENTRALE
- 26 FABBRICATO CO2 SCARICHI SILENZIATI DI CENTRALE
- 27 DEPOSITO FUSTI OLIO
- 28 DEPOSITO BOMBOLE CO2 E GAS TECNICI
- 29 FABBRICATO P.E.
- 30 DEPOSITO FUSTI OLIO
- 31 IMPIANTO TRATTAMENTO ACQUE NERE
- 32 CABINA ELETTRICA – TRASFORMATORI
- 33 COMPRESSORE ARIA OFFICINA
- 34 IMPIANTO TRATTAMENTO ACQUE OLEOSE
- 35 VASCA E POMPE ACQUA ANTINCENDIO
- 36 MAGAZZINO

NOTE:

1 – LA QUOTA 0.00 DELL'IMPIANTO COMPR. CORRISPONDE A 12.50 m S.L.M.

EMISSIONE	ELENCO APPARECCHIATURE
E01	TURBOCOMPRESSORE TC1
E02	TURBOCOMPRESSORE TC2
E03	TURBOCOMPRESSORE TC3
E04	TURBOCOMPRESSORE TC4
E05	CALDAIE PRERISCALDO GAS COMBUSTIBILE PER TURBOCOMPRESSORI TC1 - TC4
E06	CALDAIE PRERISCALDO GAS COMBUSTIBILE PER TURBOCOMPRESSORI TC1 - TC4
E07	TURBOGENERATORE DI EMERGENZA TG1
E08	CALDAIA RISCALDAMENTO GAS PER TURBOGENERATORE TG1
E09	CALDAIA RISCALDAMENTO PALAZZINA UFFICI COMPRESSIONE
E10	CALDAIA RISCALDAMENTO ACQUA USO CIVILE PALAZZINA UFFICI
E11	SFIATO CASSONE OLIO TURBOCOMPRESSORE TC1
E12	SFIATO CASSONE OLIO TURBOCOMPRESSORE TC2
E13	SFIATO CASSONE OLIO TURBOCOMPRESSORE TC3
E14	SFIATO CASSONE OLIO TURBOCOMPRESSORE TC4
E15	TURBOCOMPRESSORI TC5
E16	TURBOCOMPRESSORI TC6
E17	SFIATO CASSONE OLIO TURBOCOMPRESSORE TC5
E18	SFIATO CASSONE OLIO TURBOCOMPRESSORE TC6
E19	CALDAIA PRERISCALDO GAS COMBUSTIBILE PER TURBOCOMPRESSORI TC5, TC6
E20	SFIATO DI EMERGENZA TURBOCOMPRESSORI E DEPRESSURIZZAZIONE COLLETTORI
E21	SFIATO DI EMERGENZA TURBOCOMPRESSORI E DEPRESSURIZZAZIONE COLLETTORI
E22	SFIATO DI EMERGENZA TURBOCOMPRESSORI E DEPRESSURIZZAZIONE COLLETTORI
E23	SFIATO DI EMERGENZA TURBOCOMPRESSORI E DEPRESSURIZZAZIONE COLLETTORI
E24	CALDAIA RISCALDAMENTO CABINATI TURBOCOMPRESSORI
E25	TERMODISTRUTTORE 20-FV-4000
E26	SKID RIGENERATORE TEG 390 XY 101
E27	SKID RIGENERATORE TEG 390 XY 201
E28	RIGENERATORE GLICOLE DI INIEZIONE POZZI 20-RG-4000
E33	CANDELA DI SFIATO ALTA PRESSIOE PER EMERGENZA IMPIANTI
E34	CANDELA EMERGENZA TERMODISTRUTTORE 20-FD-01
E35	SERBATOIO GLICOLE 20-S-5000
E36	SERBATOIO GLICOLE 20-S-5001
E37	SERBATOIO GLICOLE 20-S-5002
E38	SERBATOIO GLICOLE 20-S-4000
E39	SERBATOIO GLICOLE 20-S-4001
E40	GRUPPO ELETTROGENO DI EMERGENZA
E45	CALDAIA RISCALDAMENTO PALAZZINA UFFICI TRATTAMENTO
E46	SKID RIGENERATORE TEG 390 XY 301
.	.
.	.

LEGENDA

AREA SNAM RETE GAS

LIMITE IMPIANTO

LIMITE PROPRIETA' FRA LE DUE SOCIETA'

E... PUNTO DI EMISSIONE

REV. REV.	DATE DATE	DESCRIZIONE / DESCRIPTION	DISEGN. DRAW.	CONTR. CHECK.	APPROV. APPROV.
4	29/11/05	AS-BUILT	F.E.	GCT	A.F.
3	21/04/05	REV. DIMENSIONE AIR-COOLER	F.E.	GCT	A.F.
2	07/04/05	REV. DISPOSIZIONE NUOVE APPARECCHIATURE	F.E.	GCT	A.F.
1	15/03/05	EMESSO PER APPROVAZIONE (SOSTITUZ. RG DEG-TEG)	F.E.	GCT	A.F.
0	07 '04	EMESSO	A. G.		

Stogit
Stoccaggi Gas Italia SpA
Sede Operativa di Crema

SOSTITUISCE IL
SUPERSEDES N

CONCESSIONE MINERBIO STOCCAGGIO

PLANIMETRIA GENERALE STOGIT
PUNTI DI EMISSIONE

REVISIONE REVISION	SCALA SCALE	FOGLIO SH.	DI OF
0	1 : 750	1	1

DIS.Nr./DWG N
0167 00 CTDG 19369

FILE :

NORMALIZZAZIONE INTERNA / STANDARDIZATION

SOFTWARE :

UNI A0 (841x1189)

MOD.GEN.FRM.015/0

Documento di proprieta' aziendale. La Societa' tutelera' i propri diritti a termine di legge. This document is company property. The company lawfully reserves all rights.