
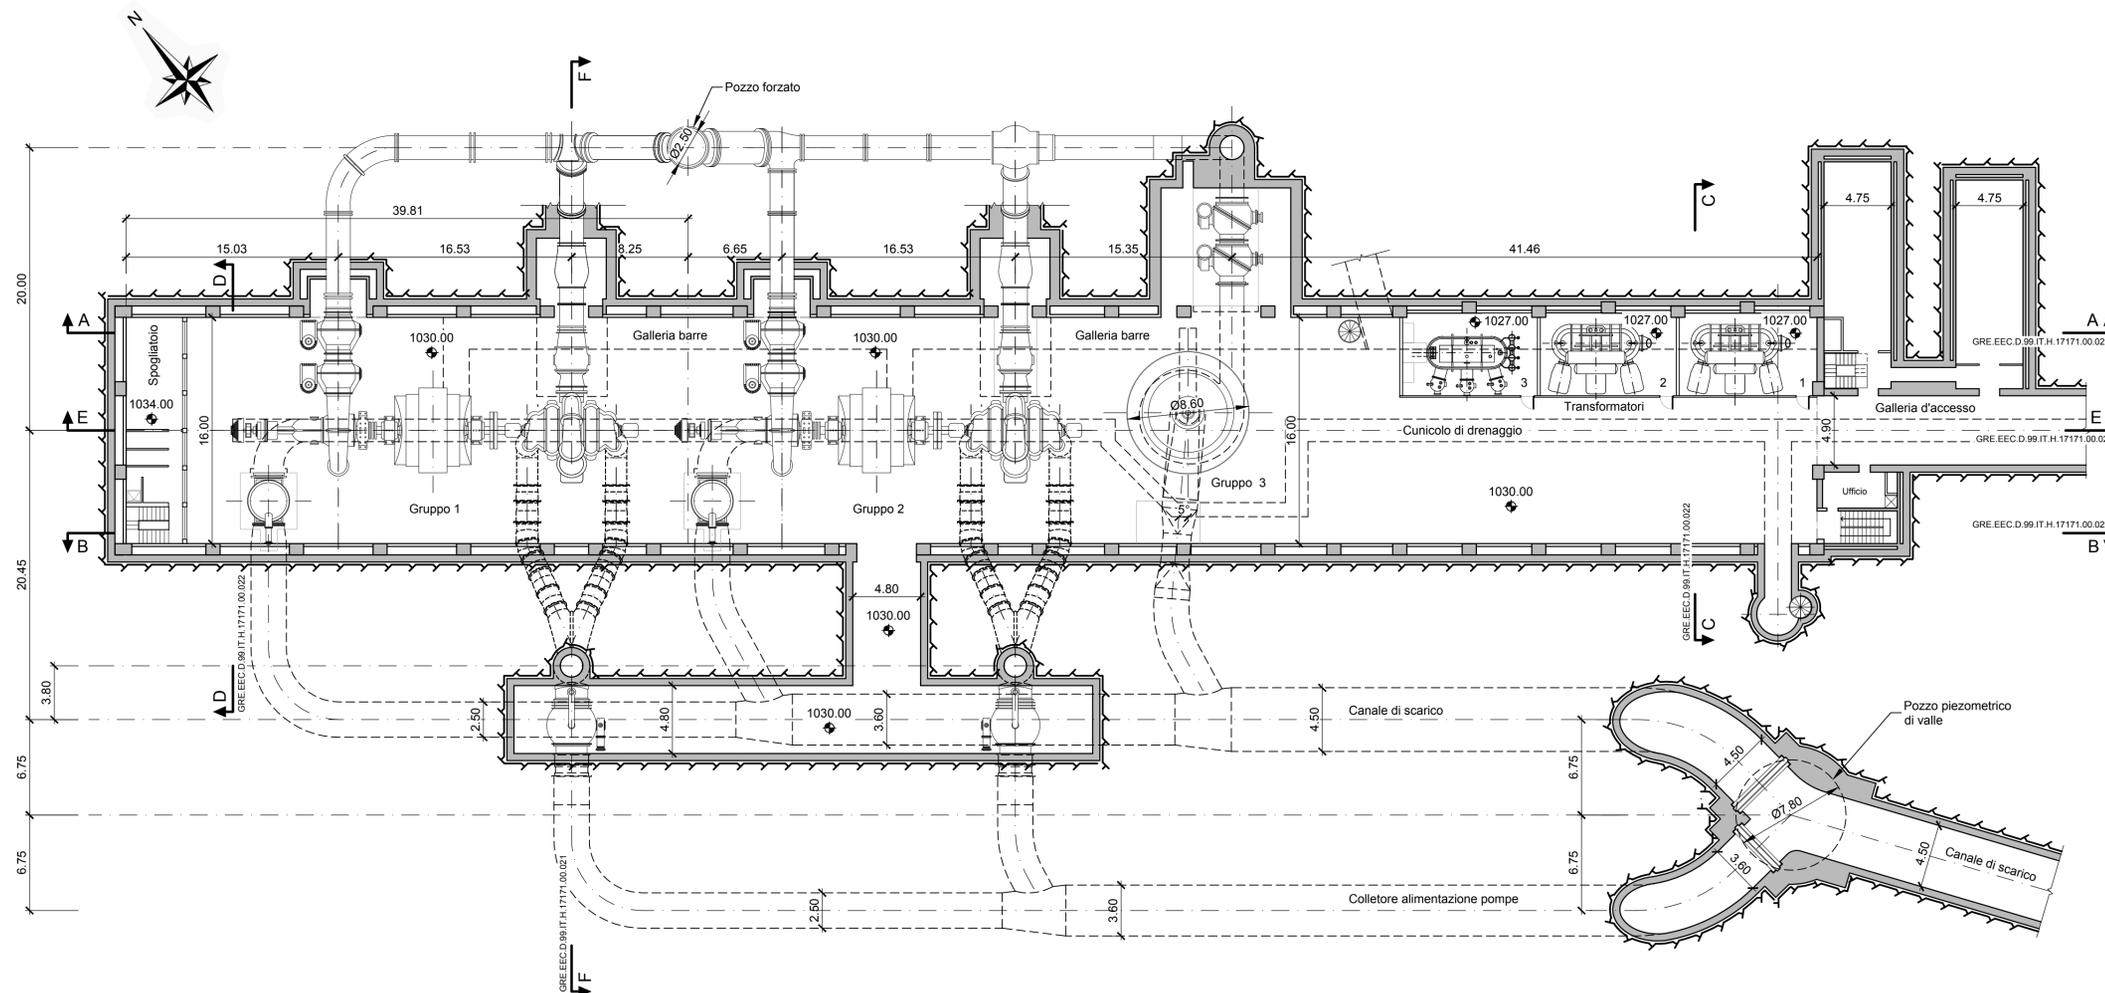


SEZIONE 1-1
A QUOTA 1034.00 m s.l.m.
(1:250)

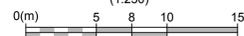

Legenda:

- Calcestruzzo armato
- Linea di roccia



Note:

- Tutte le misure sono espresse in metri se non diversamente indicato

Riferimenti:

- GRE.EEC.D.99.IT.H.17171.00.021 - Stato di Fatto - Sezione Centrale
- GRE.EEC.D.99.IT.H.17171.00.022 - Stato di Fatto - Prospetti Interni Centrale
- GRE.EEC.D.99.IT.H.17171.00.023 - Stato di Fatto - Pozzo Piezometrico e Pozzo Forzato
- GRE.EEC.D.99.IT.H.17171.00.024 - Stato di Fatto - Planimetria generale
- GRE.EEC.D.99.IT.H.17171.00.025 - Stato di Fatto - Galleria di derivazione
- GRE.EEC.D.99.IT.H.17171.00.026 - Stato di Fatto - Galleria di scarico
- GRE.EEC.D.99.IT.H.17171.00.029 - Stato di Fatto - Vie Cavi e Trasformatori

SEZIONE DI RIFERIMENTO
(1:500)

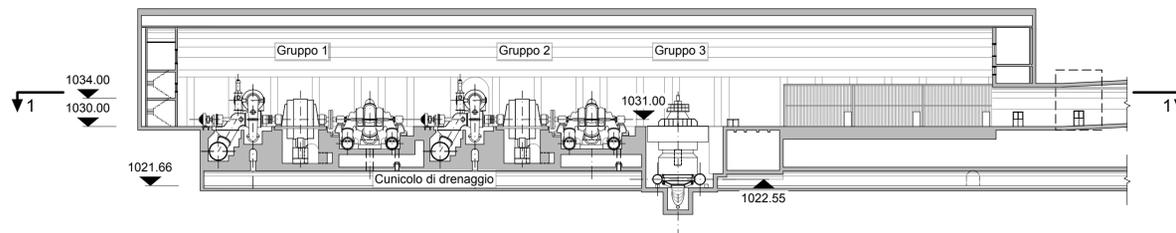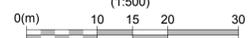

01	25/07/2022	Emissione per Autorizzazione	C. Pazmfo	F. Maugliani / C. Piccin	A. Balestra
00	01/06/2022	Emissione per Autorizzazione	C. Pazmfo	F. Maugliani / C. Piccin	A. Balestra
REV.	DATE	DESCRIPTION	PREPARED	CHECKED	APPROVED
CONTRACTORS LOGO 			PROJECT: IMPIANTO DI PROVVIDENZA INTERVENTO DI RIFACIMENTO E POTENZIAMENTO		
enel Green Power HGT Design & Execution EGP VALIDATION			FILE NAME (EGP CODE): GRE.EEC.D.99.IT.H.17171.00.020.01 LOMBARDI CODE: 2021.0047.010-GC-CLE-DW-019 CLASSIFICATION: Public FORMAT: A1 SCALE: 1:250, 1:500 PLOT SCALE: 1:1 SHEET: 1 di 1 UTILIZATION SCOPE: Progetto Definitivo per Autorizzazione TITLE: Stato di Fatto Piante Centrale		
VALIDATED BY: P. Viganoni			EGP CODE		
VERIFIED BY:			GROUP	FUNCTION	TYPE
COLLABORATORS:			ISSUER	COUNTRY	TEC.
			SYSTEM	PROGRESSIVE	REVISION
			GRE.EEC.D.99.IT.H.17171.00.020.01		