
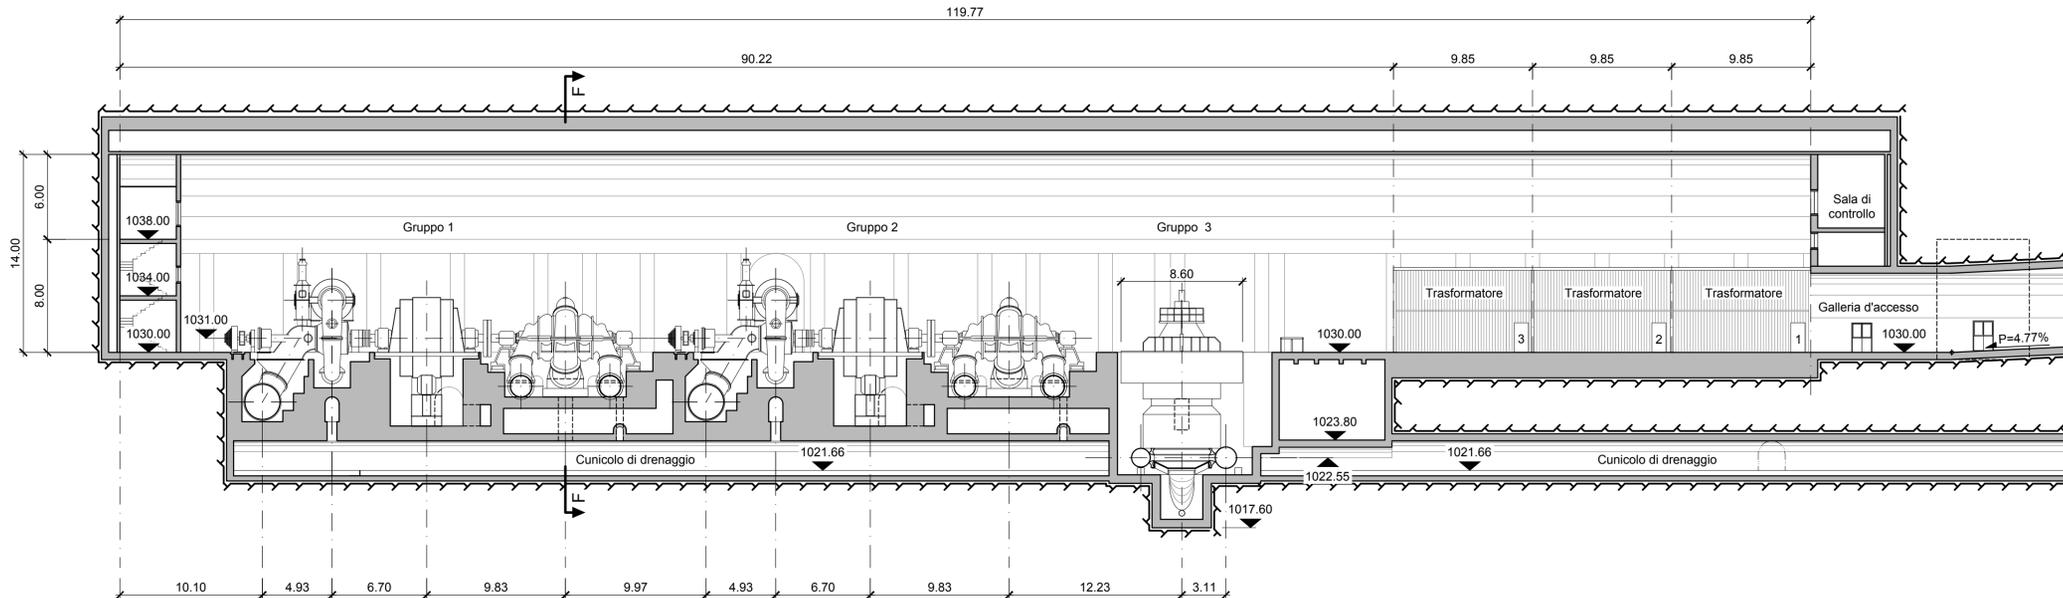


SEZIONE LONGITUDINALE E-E

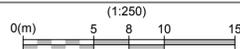

Legenda:

- Calcestruzzo armato
- Linea di roccia



Note:

- Tutte le misure sono espresse in metri se non diversamente indicato



Riferimenti:

- GRE.EEC.D.99.IT.H.17171.00.020 - Stato di Fatto - Pianta Centrale
- GRE.EEC.D.99.IT.H.17171.00.022 - Stato di Fatto - Prospetti Interni Centrale
- GRE.EEC.D.99.IT.H.17171.00.023 - Stato di Fatto - Pozzo Piezometrico e Pozzo Forzato
- GRE.EEC.D.99.IT.H.17171.00.024 - Stato di Fatto - Planimetria generale
- GRE.EEC.D.99.IT.H.17171.00.025 - Stato di Fatto - Galleria di derivazione
- GRE.EEC.D.99.IT.H.17171.00.026 - Stato di Fatto - Galleria di scarico
- GRE.EEC.D.99.IT.H.17171.00.028 - Stato di Fatto - Galleria d'accesso e drenaggio
- GRE.EEC.D.99.IT.H.17171.00.029 - Stato di Fatto - Vie Cavi e Trasformatori

SEZIONE TRASVERSALI F-F

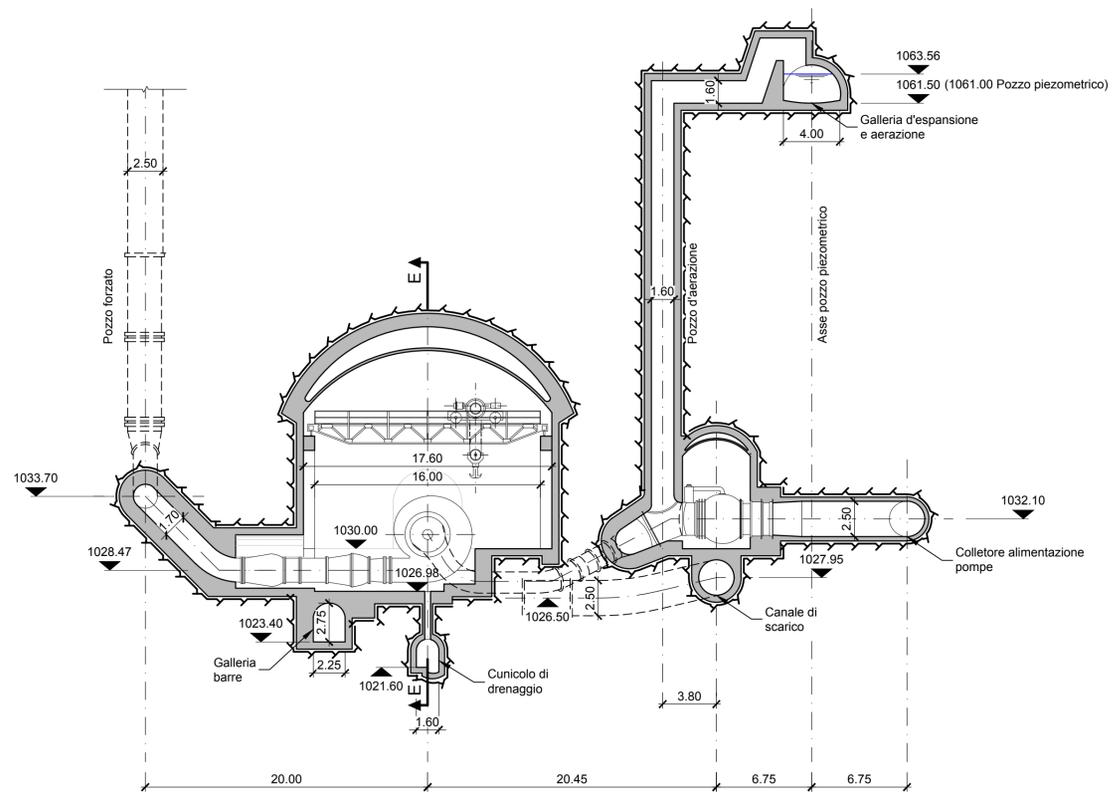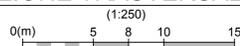

PIANTA DI RIFERIMENTO

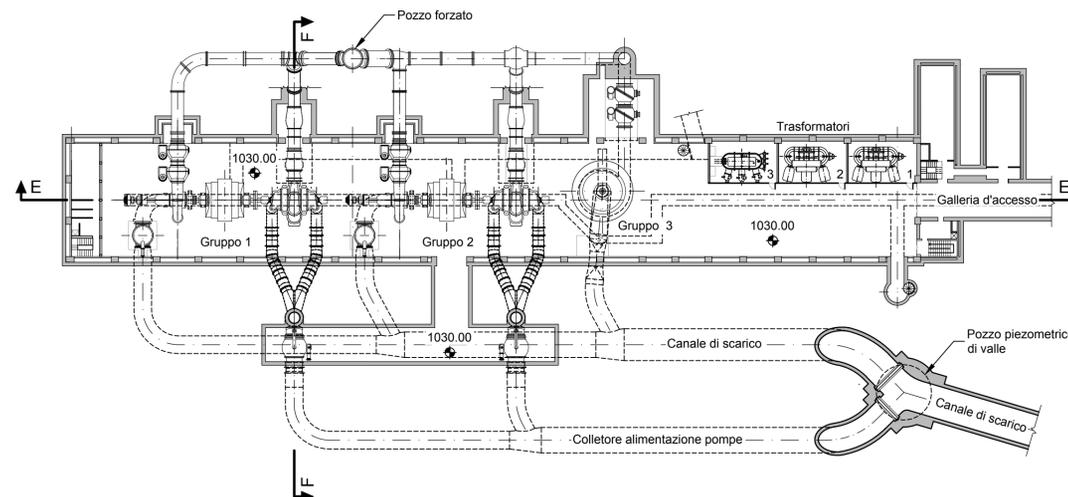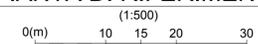

01	25/07/2022	Emissione per Autorizzazione	C.Pazzmfo	F. Maugliani / C. Piccini	A. Balestra
00	01/06/2022	Emissione per Autorizzazione	C. Pazzmfo	F. Maugliani / C. Piccini	A. Balestra
REV	DATE	DESCRIPTION	PREPARED	CHECKED	APPROVED
			PROJECT: IMPIANTO DI PROVVIDENZA INTERVENTO DI RIFACIMENTO E POTENZIAMENTO		
			FILE NAME (EGP CODE): GRE.EEC.D.99.IT.H.17171.00.021.01 LOMBARDI CODE: 2021.0047.010-GC-CL-E-DW-020		
CLASSIFICATION: Public			FORMAT: A1	SCALE: 1:250, 1:500	PLOT SCALE: 1:1
UTILIZATION SCOPE: Progetto Definitivo per Autorizzazione			TITLE: Stato di Fatto Sezioni Centrale		
VALIDATED BY: P. Viganoni			EGP CODE:		
VERIFIED BY:	GROUP:	FUNCTION:	TYPE:	ISSUER:	COUNTRY:
COLLABORATORS:	TEC:	PLANT:	SYSTEM:	PROGRESSIVE:	REVISION:
GREEC D 99 ITH 17171 00 021 01					