

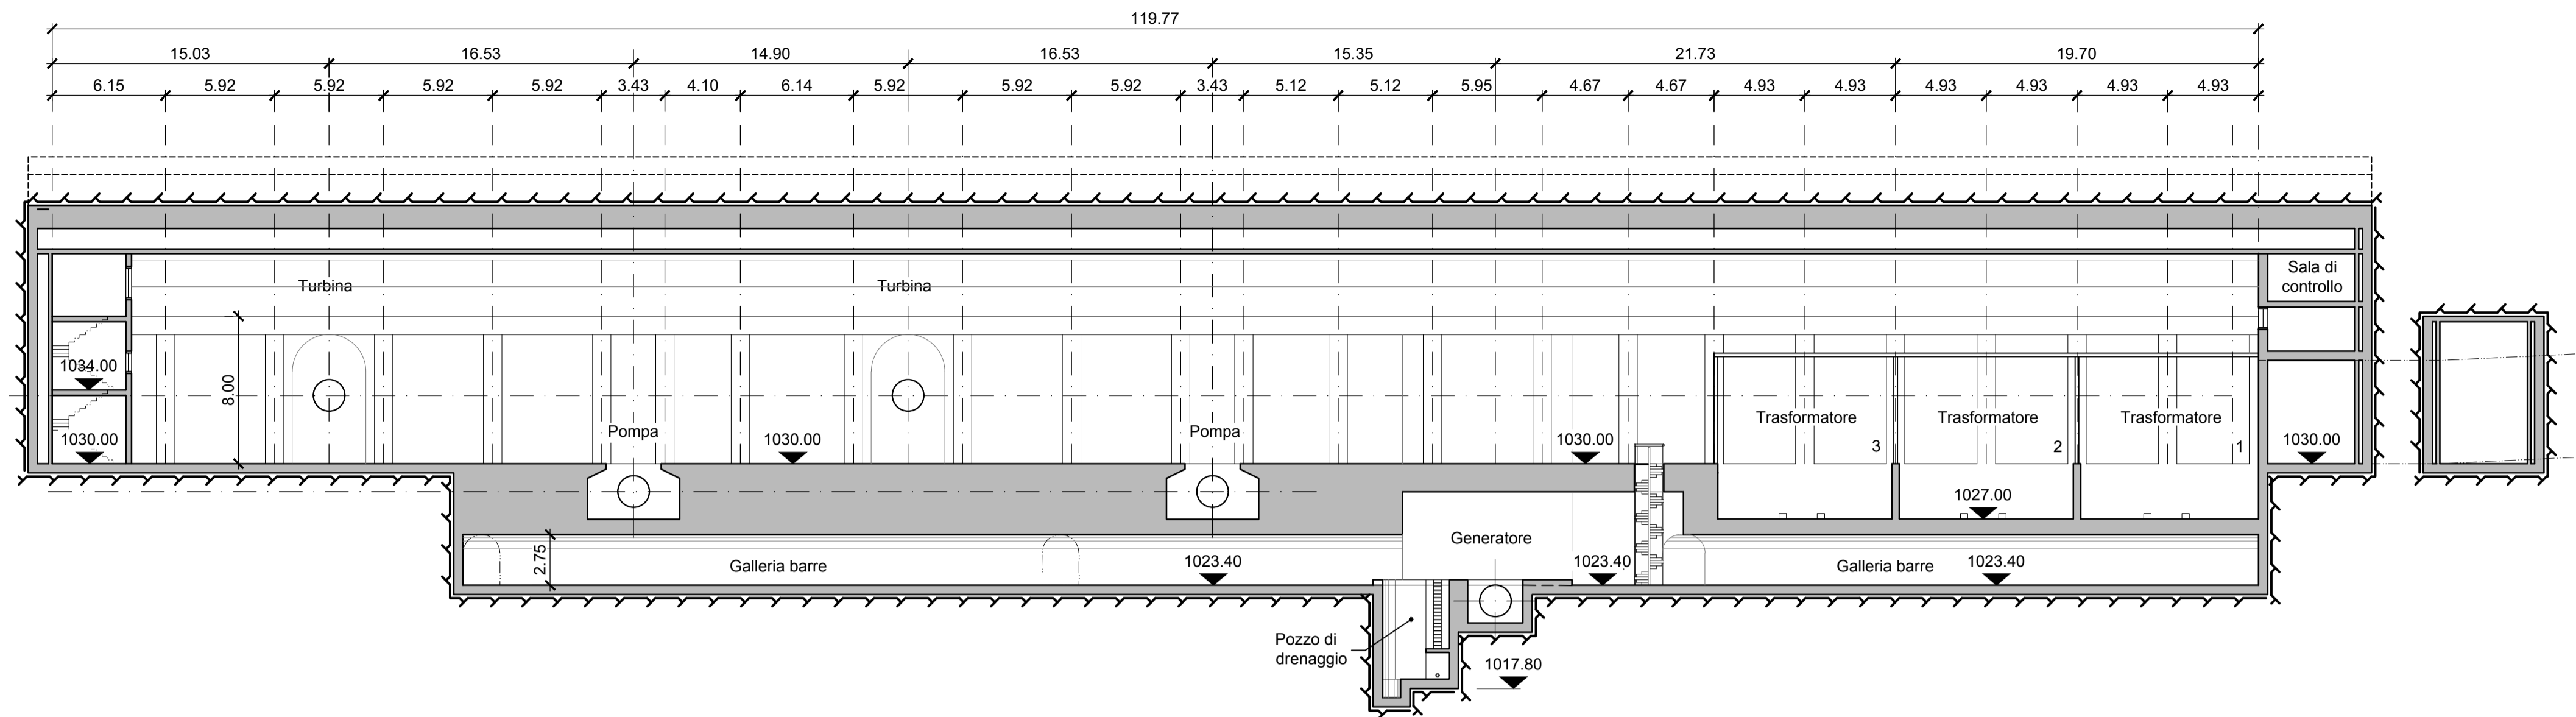
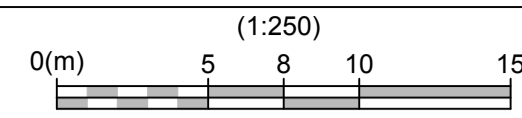




PROSPETTO INTERNO DI MONTE SEZIONE A-A

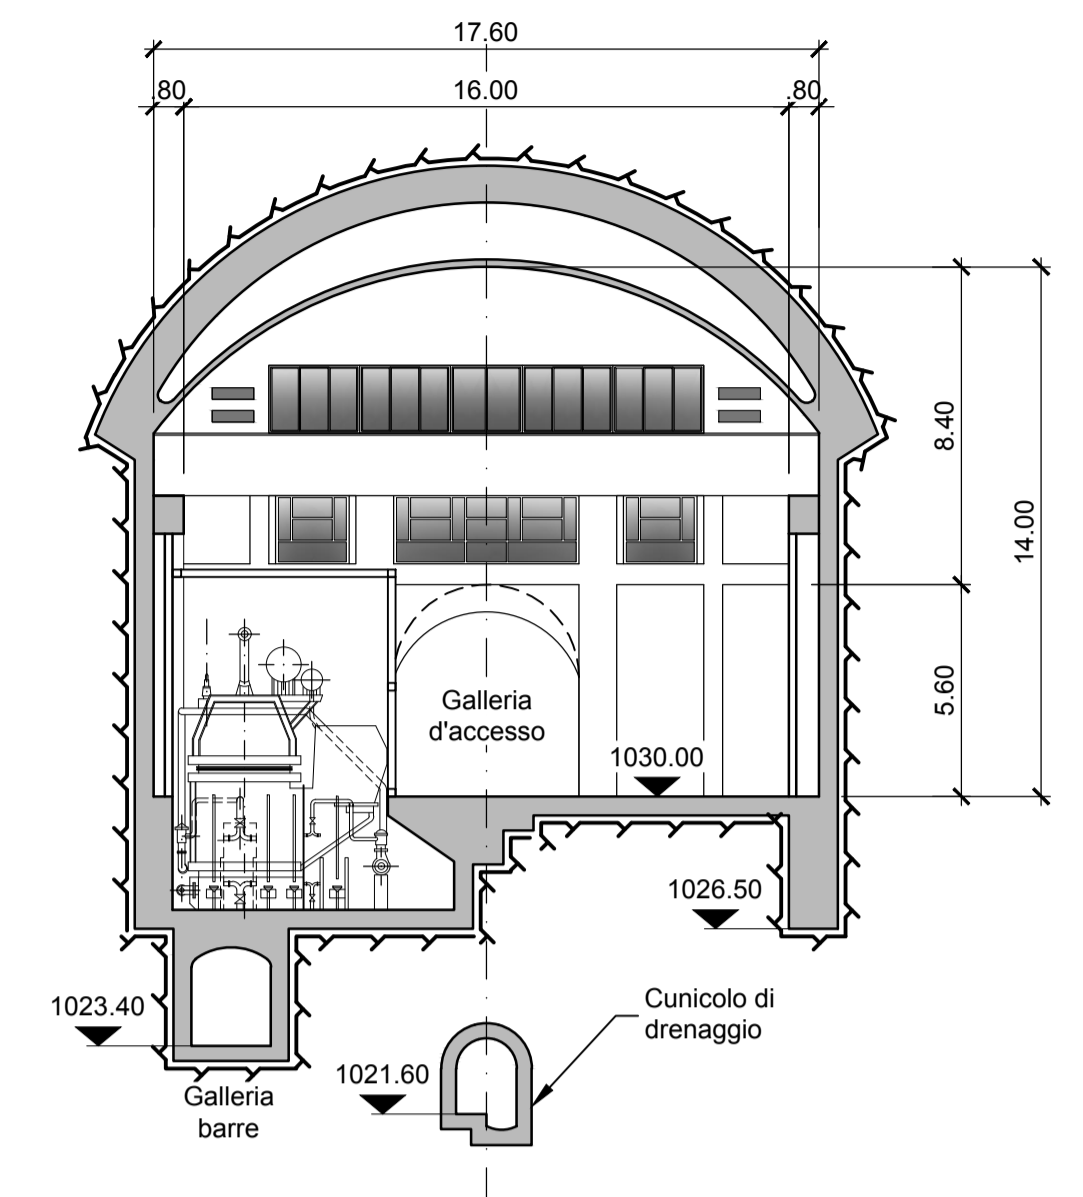



PROSPETTO INTERNO VISTA SUD EST SEZIONE C-C

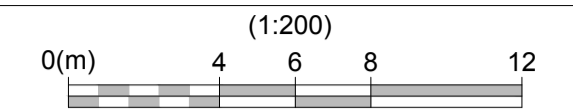



PROSPETTO INTERNO DI VALLE SEZIONE B-B

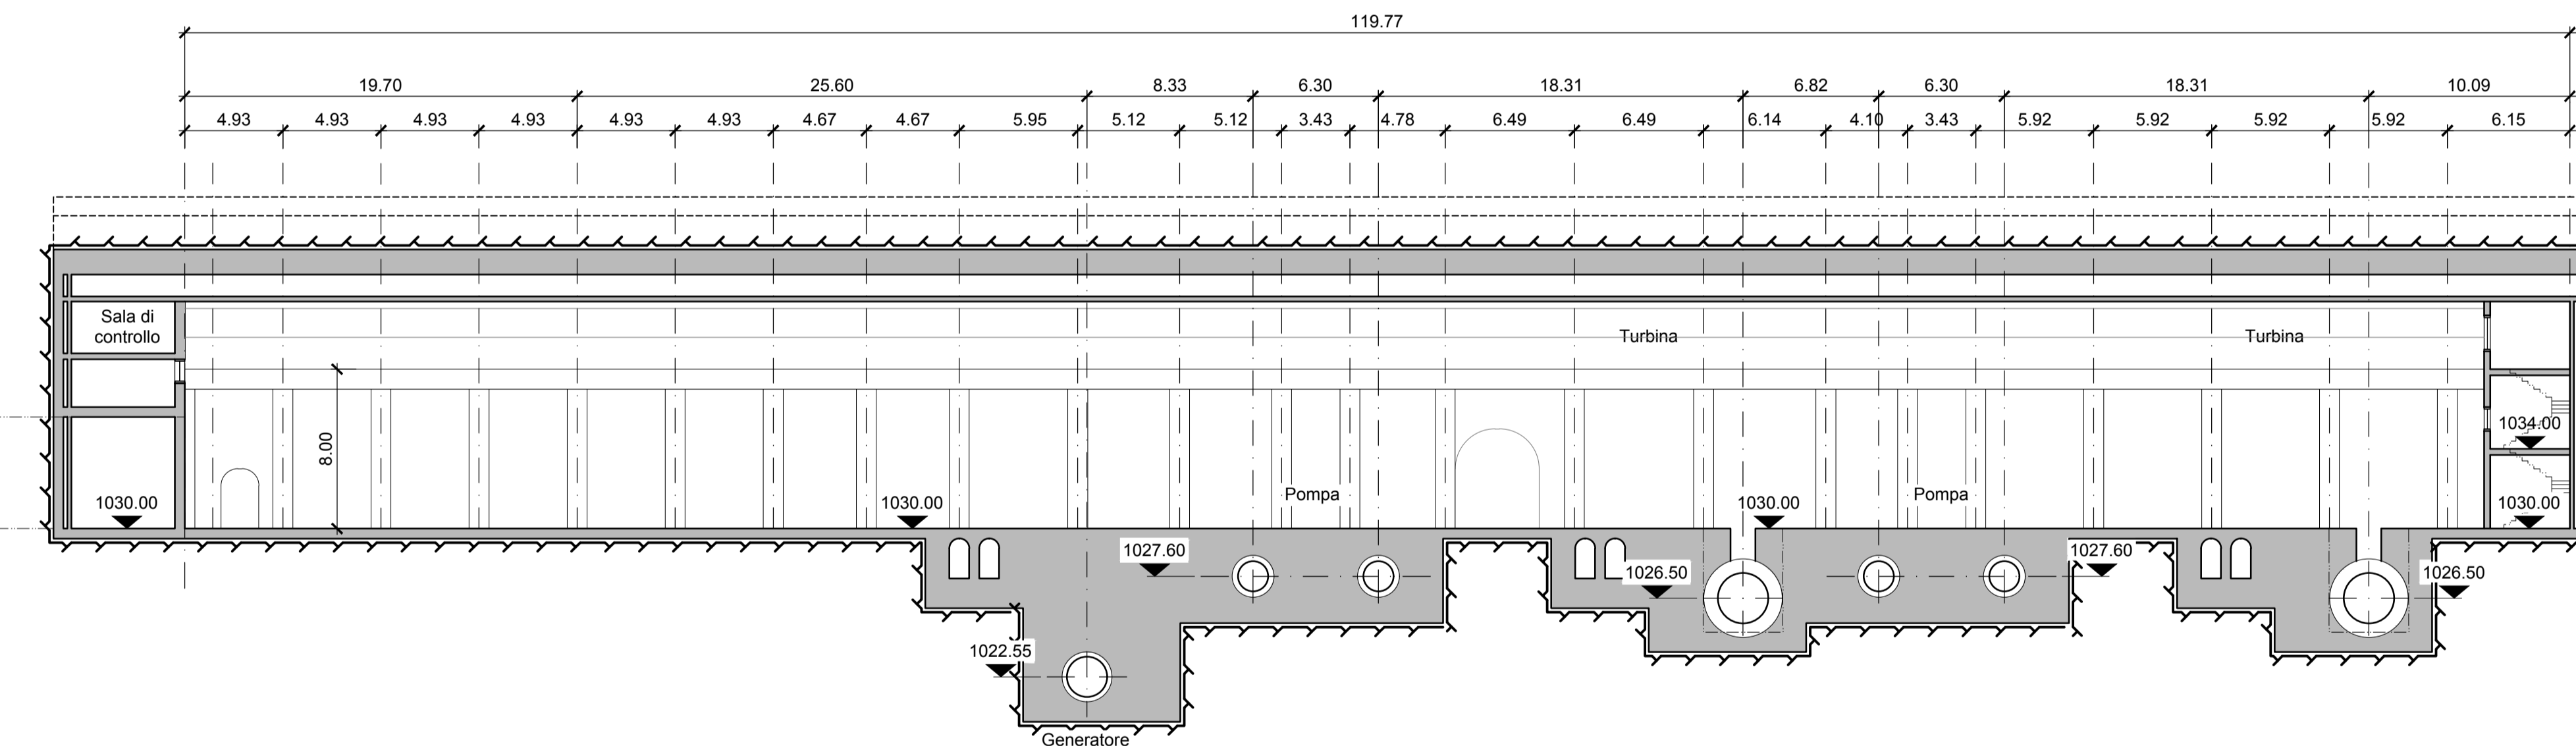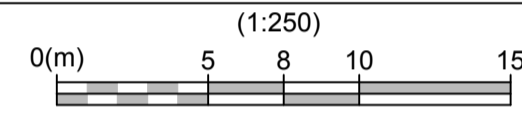

PROSPETTO INTERNO VISTA NORD OVEST SEZIONE D-D

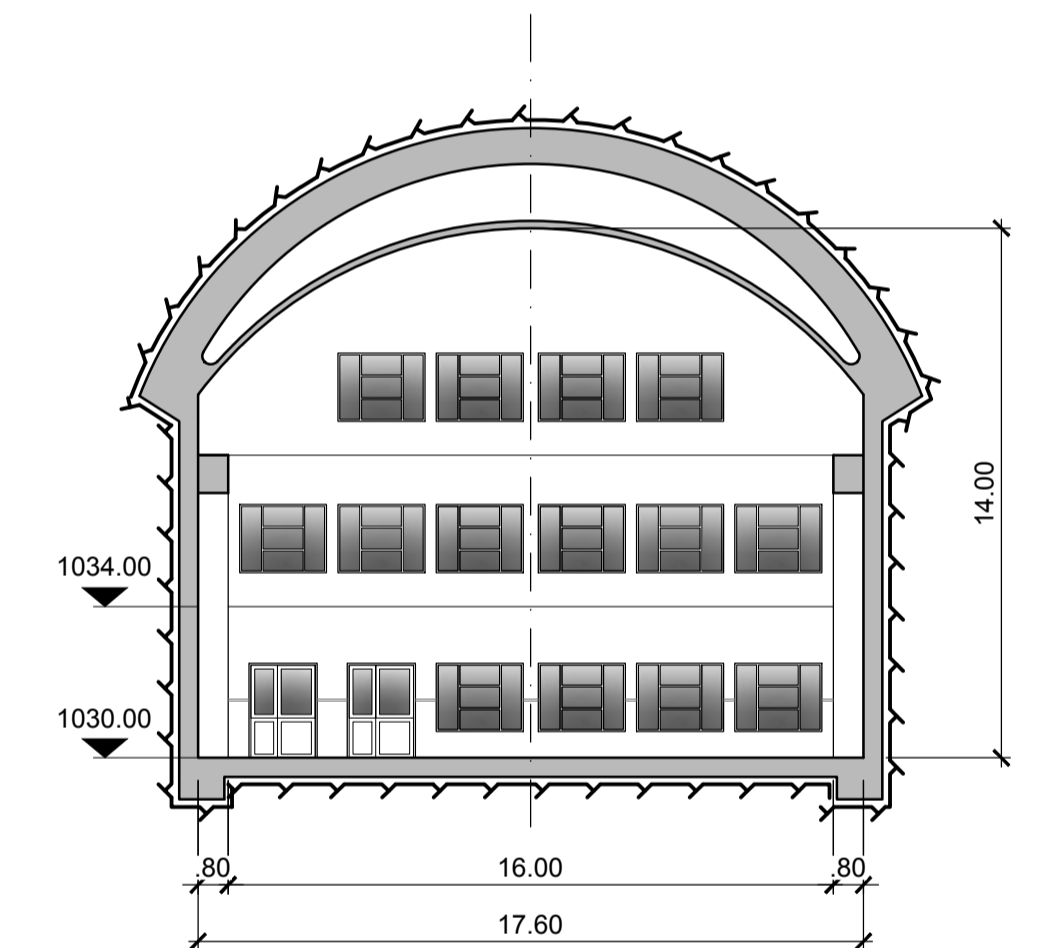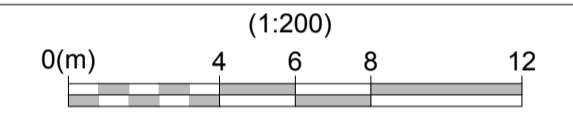

PIANTA DI RIFERIMENTO

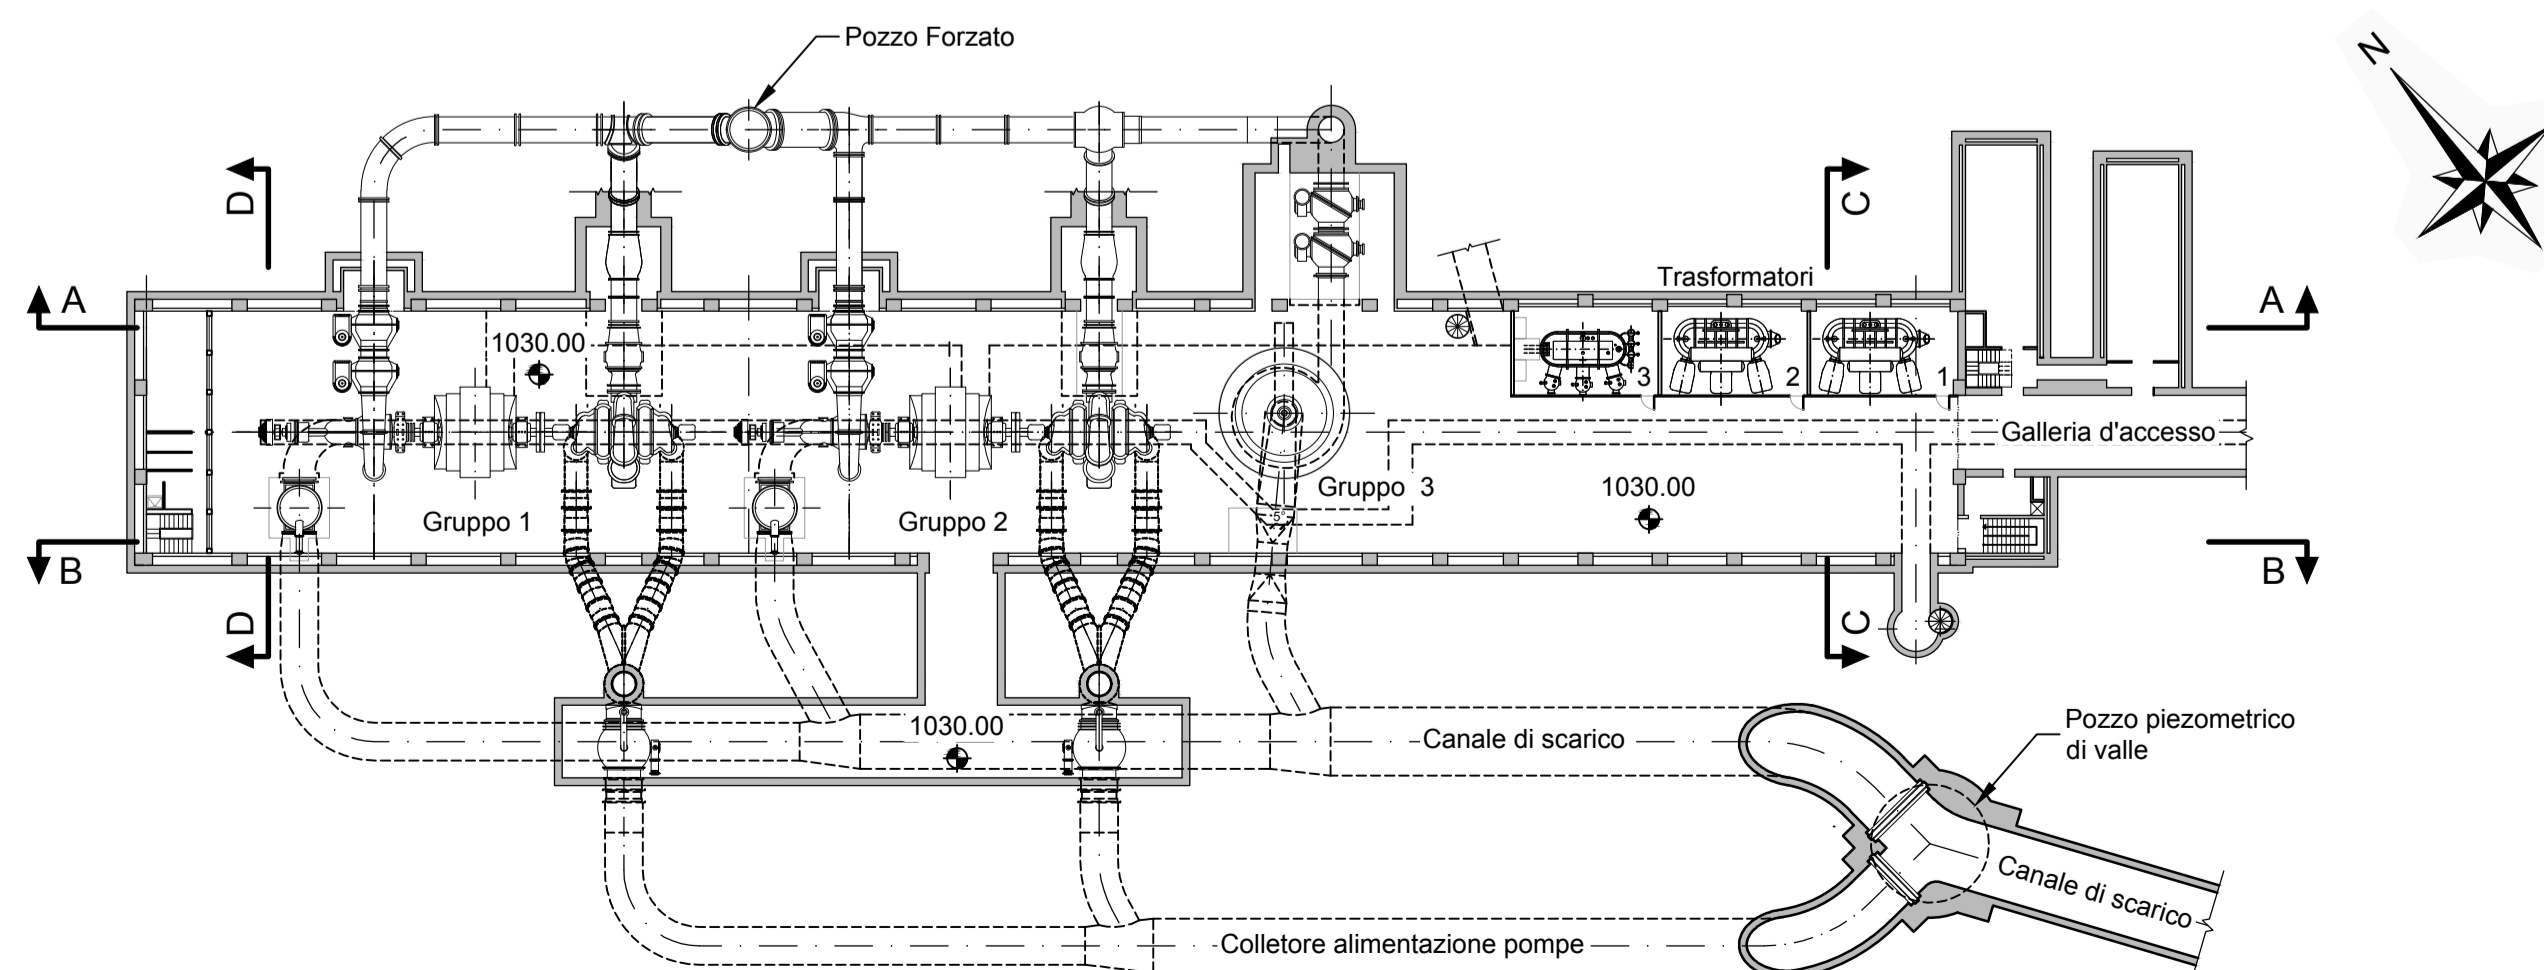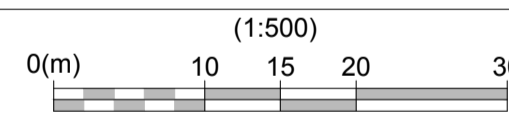

Legenda:

- Calcestruzzo armato
- Linea di roccia

Note:

- Tutte le misure sono espresse in metri se non diversamente indicato

Riferimenti:

- GRE.EEC.D.99.IT.H.17171.00.020 - Stato di Fatto - Pianta Centrale
- GRE.EEC.D.99.IT.H.17171.00.021 - Stato di Fatto - Sezione Centrale
- GRE.EEC.D.99.IT.H.17171.00.023 - Stato di Fatto - Pozzo Piezometrico e Pozzo Forzato
- GRE.EEC.D.99.IT.H.17171.00.024 - Stato di Fatto - Planimetria generale
- GRE.EEC.D.99.IT.H.17171.00.025 - Stato di Fatto - Galleria di derivazione
- GRE.EEC.D.99.IT.H.17171.00.026 - Stato di Fatto - Galleria di scarico
- GRE.EEC.D.99.IT.H.17171.00.028 - Stato di Fatto - Galleria d'accesso e drenaggio
- GRE.EEC.D.99.IT.H.17171.00.029 - Stato di Fatto - Vie Cavi e Trasformatori

01	25/07/2022	Emissione per Autorizzazione	C. Pazmfo	F. Maugliani / C. Piccini	A. Balestra
00	01/06/2022	Emissione per Autorizzazione	C. Pazmfo	F. Maugliani / C. Piccini	A. Balestra
REV	DATE	DESCRIPTION	PREPARED	CHECKED	APPROVED
			PROJECT: IMPIANTO DI PROVVIDENZA INTERVENTO DI RIFACIMENTO E POTENZIAMENTO		
			FILE NAME (EGP CODE): GRE.EEC.D.99.IT.H.17171.00.022.01 LOMBARDI CODE: 2021.0047.010-GC-CLE-DW-021		
CLASSIFICATION: Public			FORMAT: A1	SCALE: Indicato	PLOT SCALE: 1:1
UTILIZATION SCOPE: Progetto Definitivo per Autorizzazione			TITLE: Stato di Fatto Prospetti Interni Centrale		
VALIDATED BY: P. Viganoni			EGP CODE		
VERIFIED BY:	GROUP:	FUNCTION:	TYPE:	ISSUE:	COUNTRY:
COLLABORATORS:	TEC:	PLANT:	SYSTEM:	PROGRESSIVE:	REVISION:
GRE.EEC.D.99.IT.H.17171.00.022.01					