

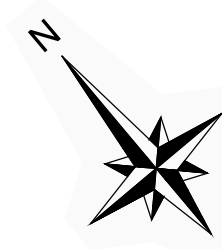
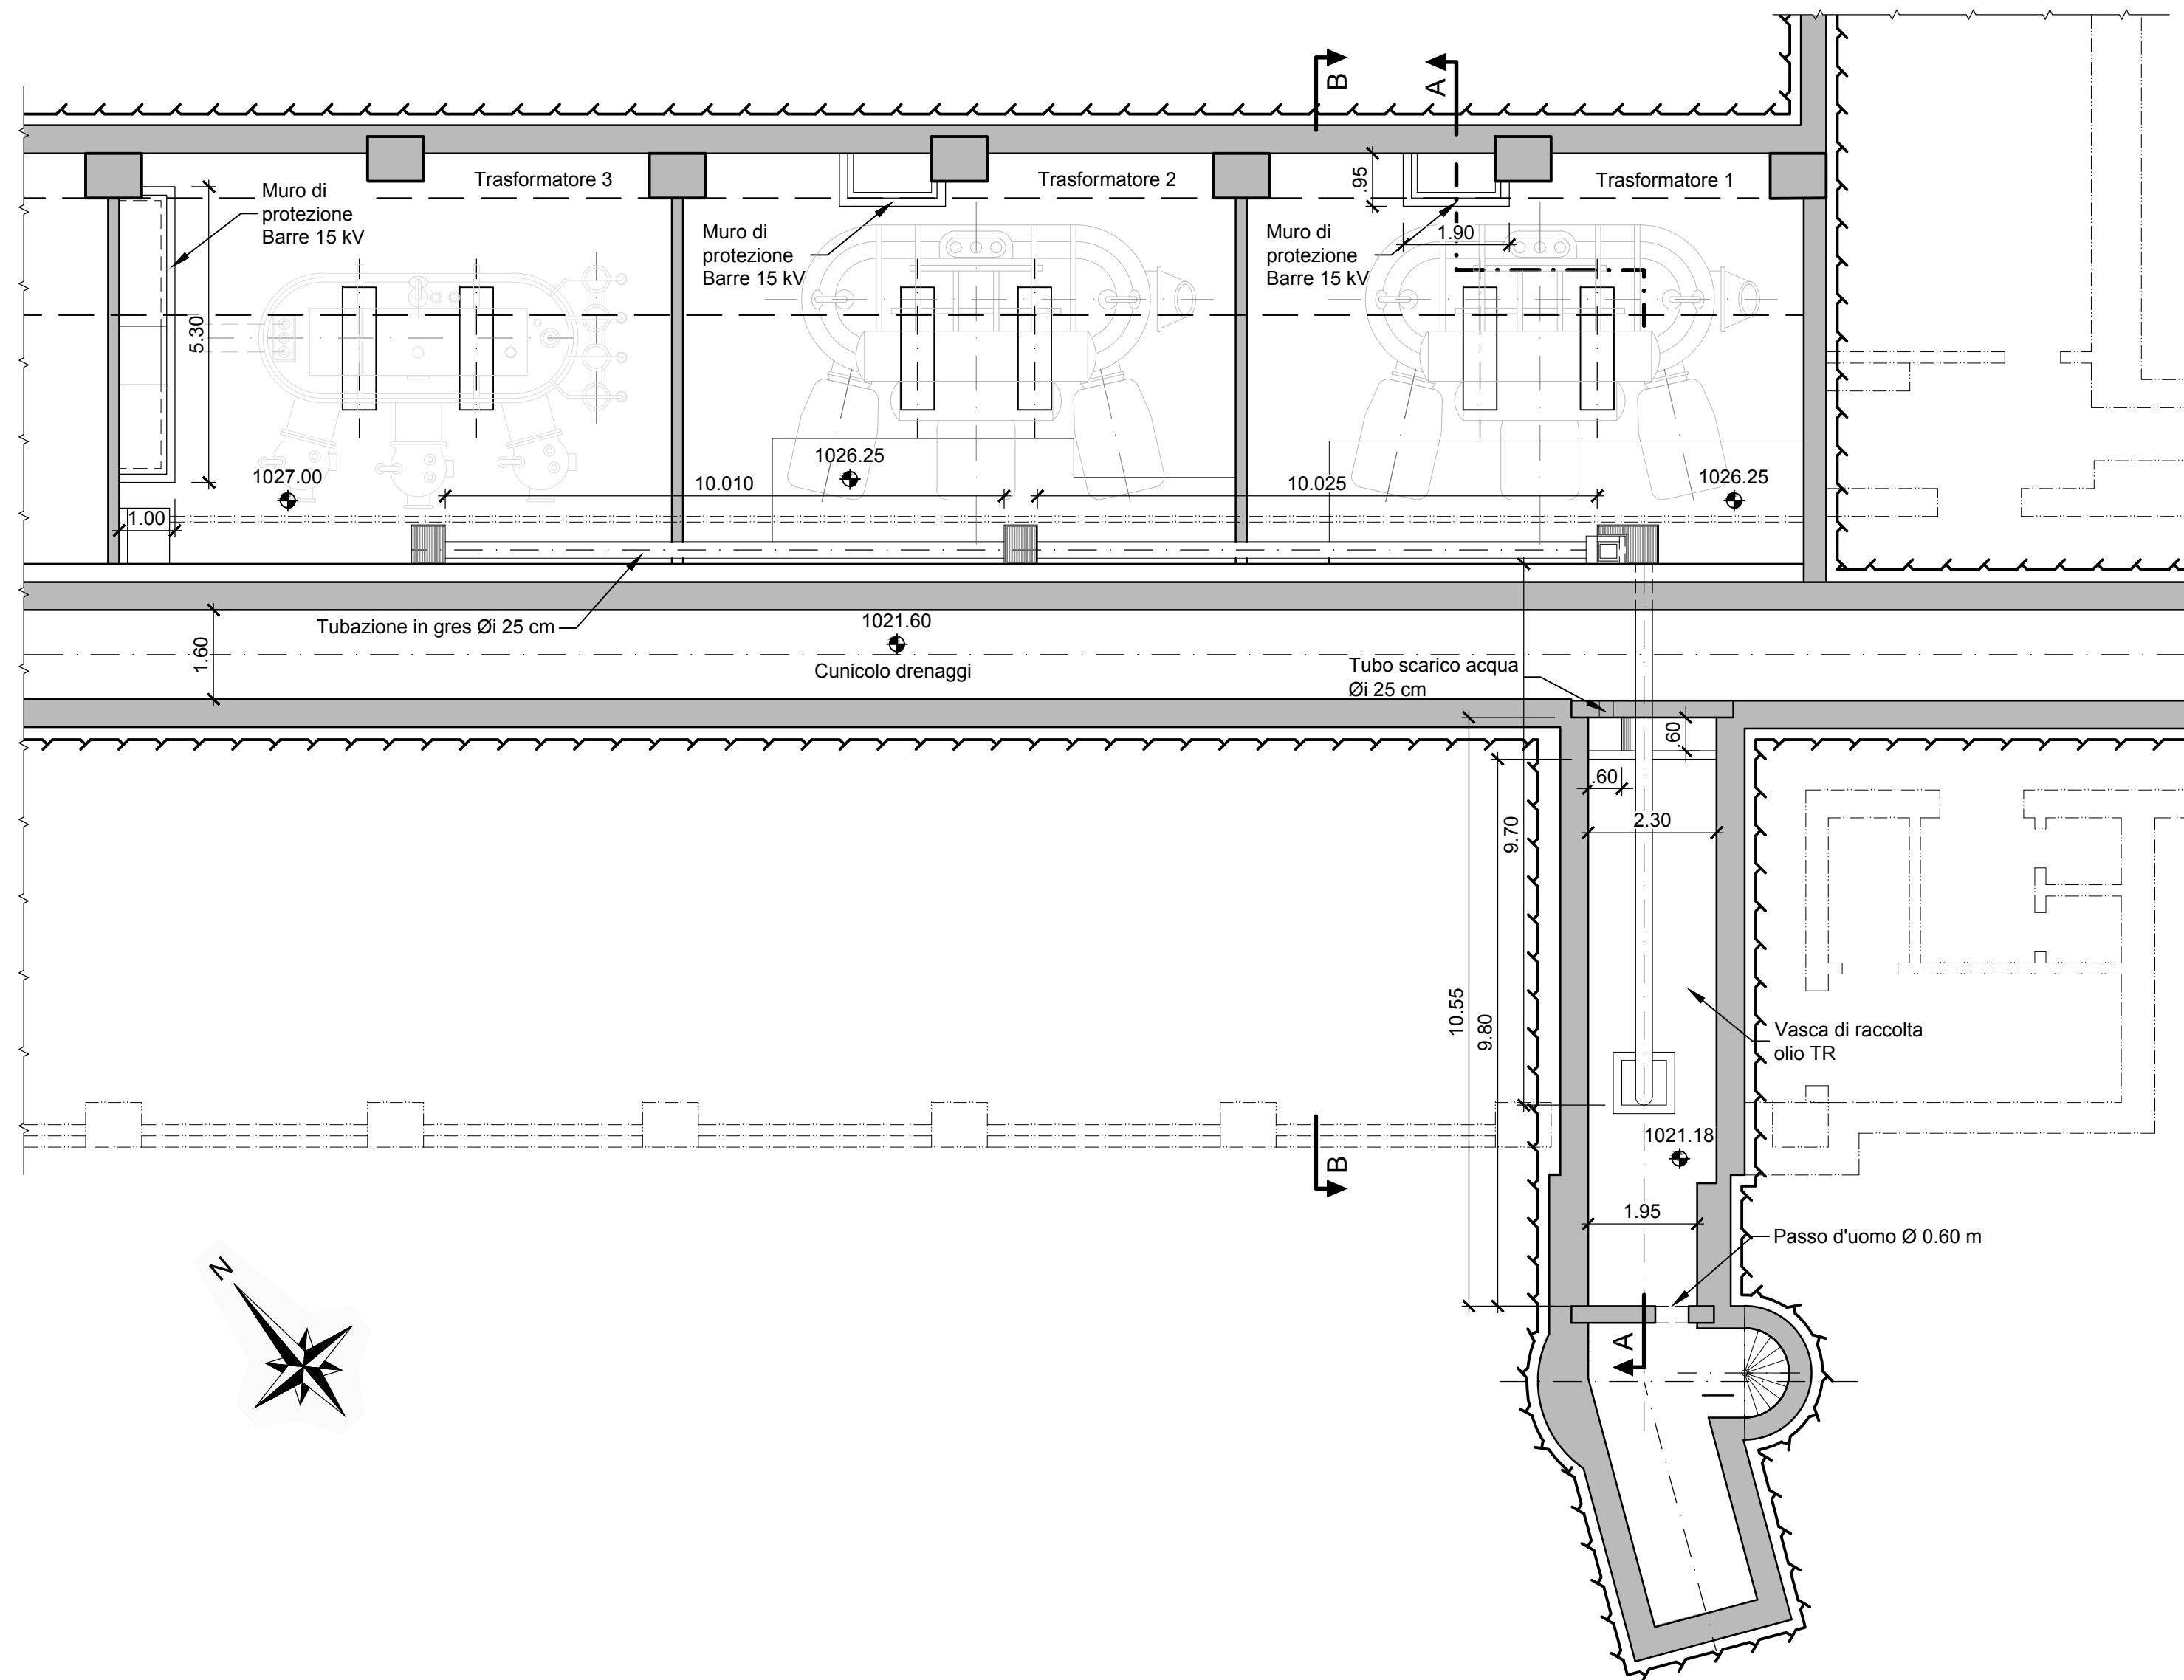
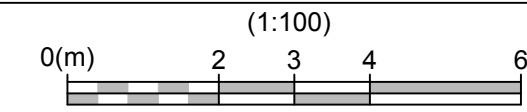




PIANTA TRASFORMATORI

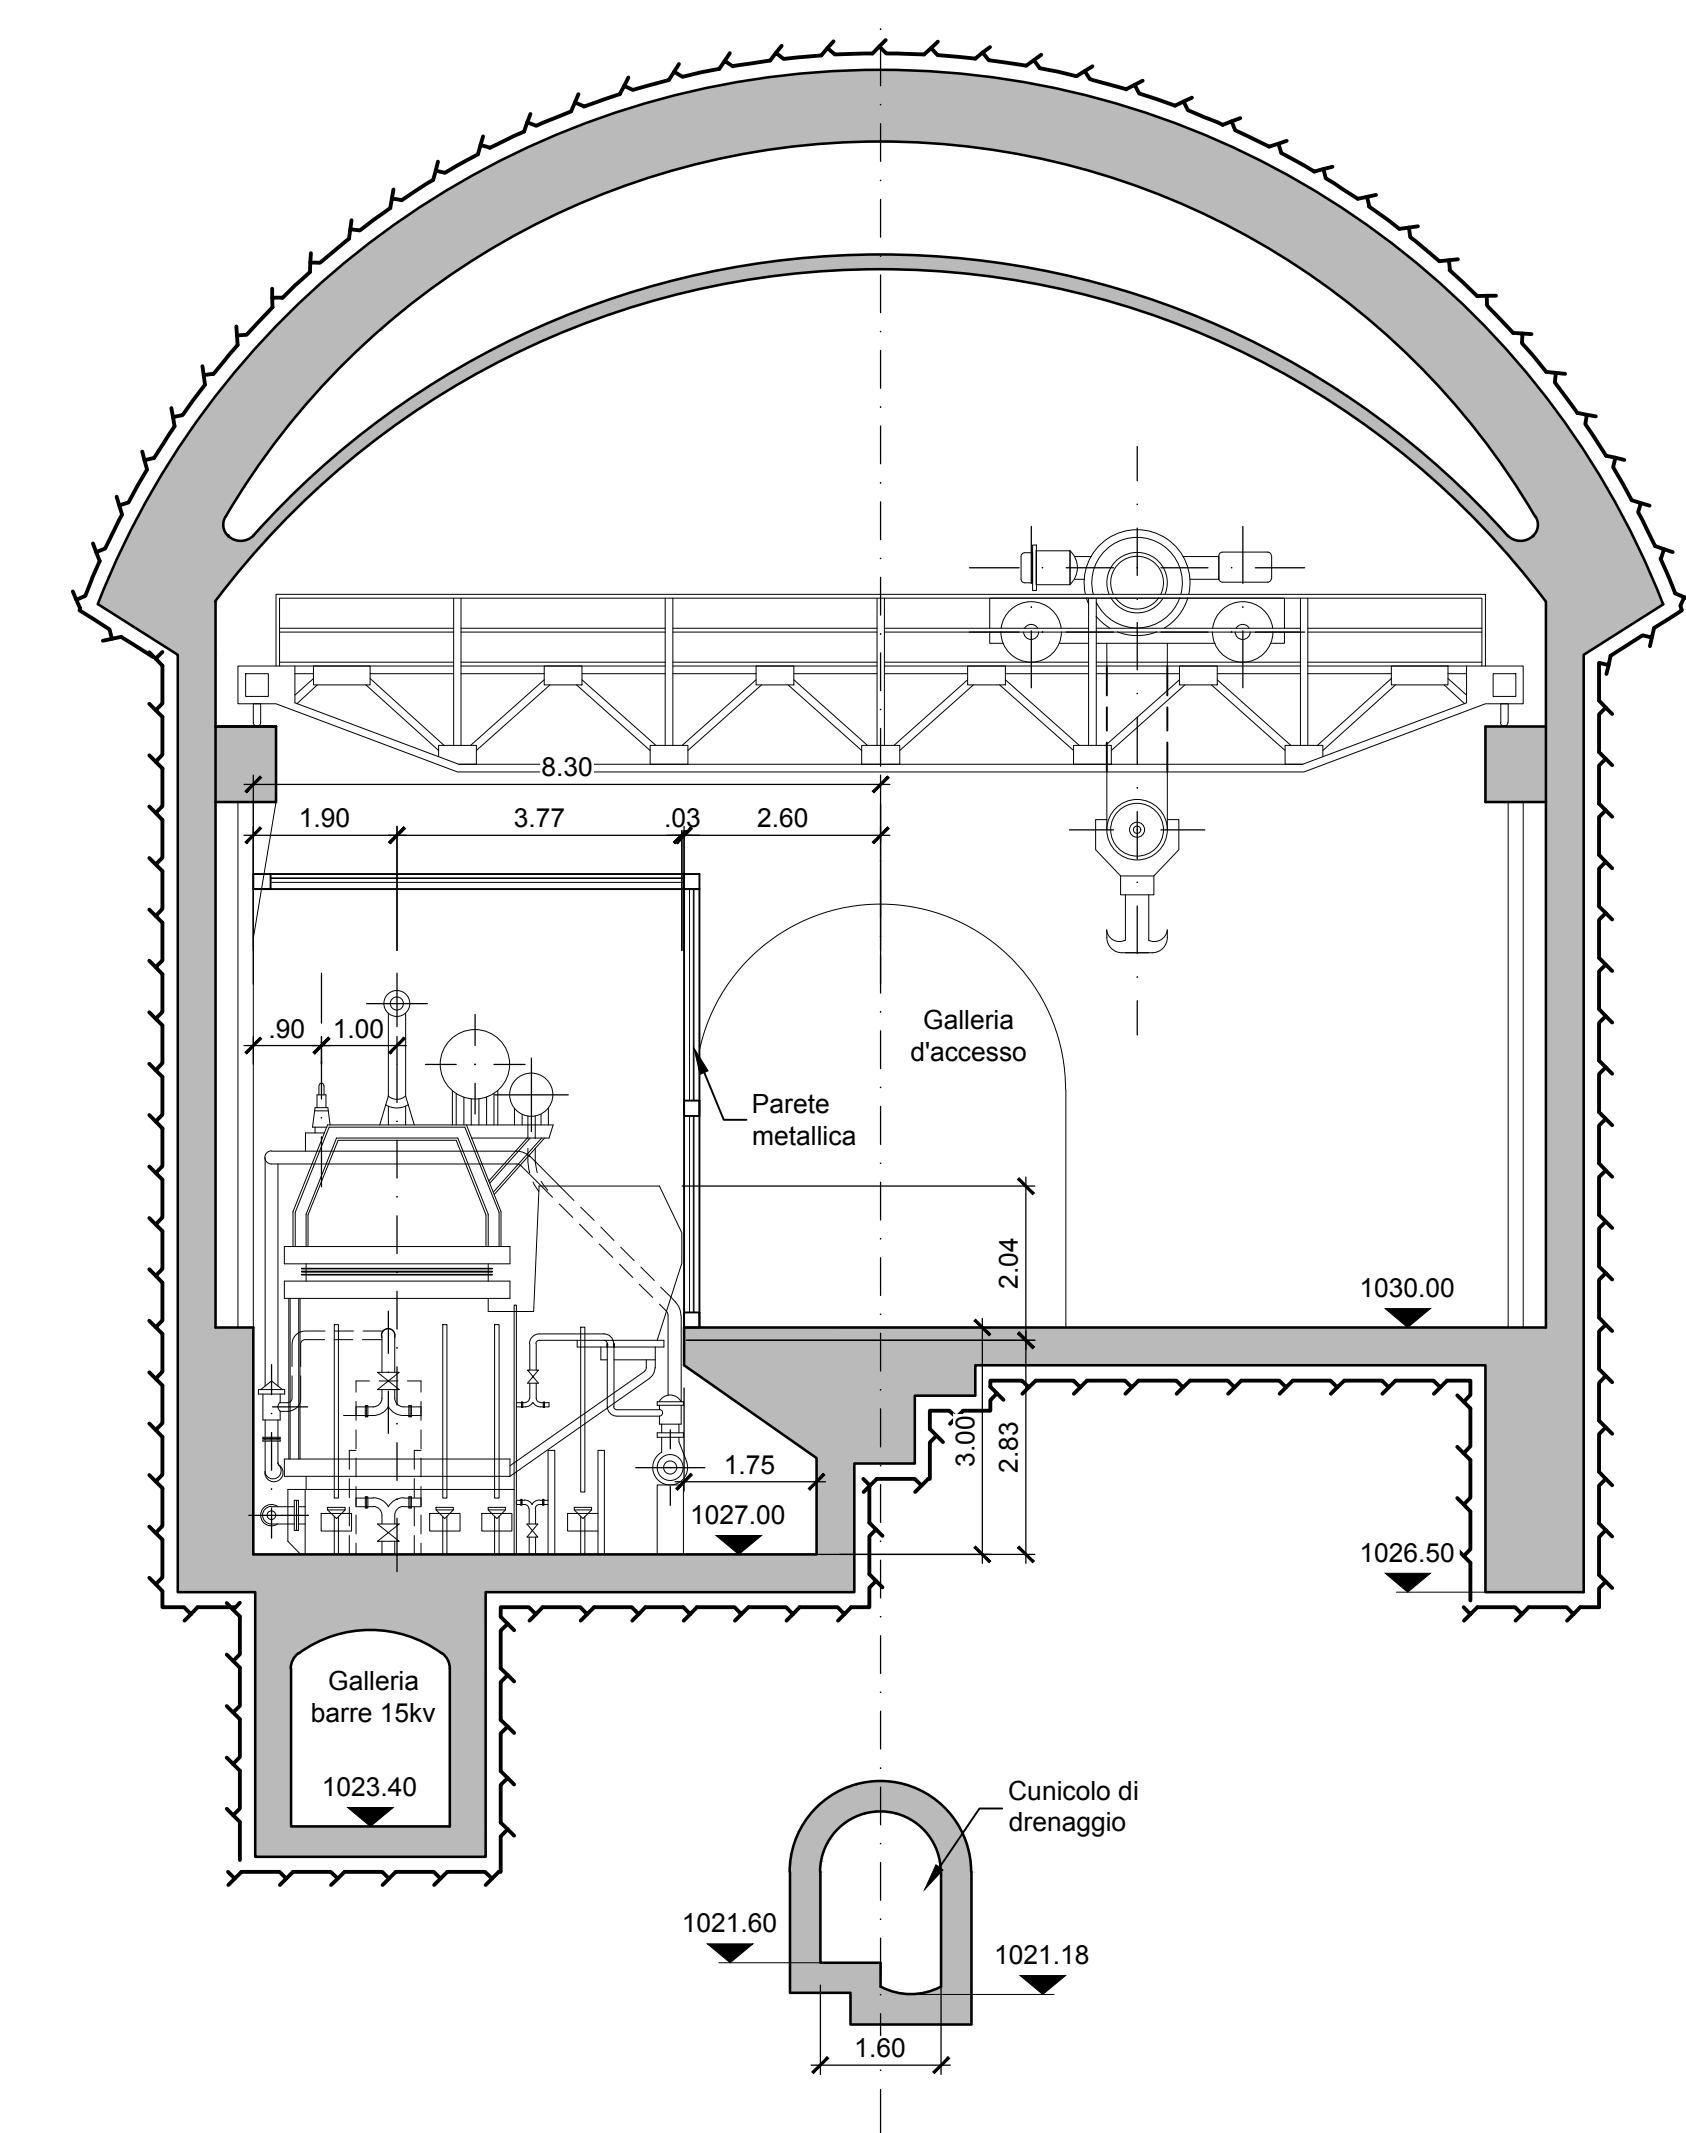

SEZIONE B-B

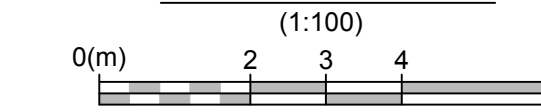

SEZIONE A-A

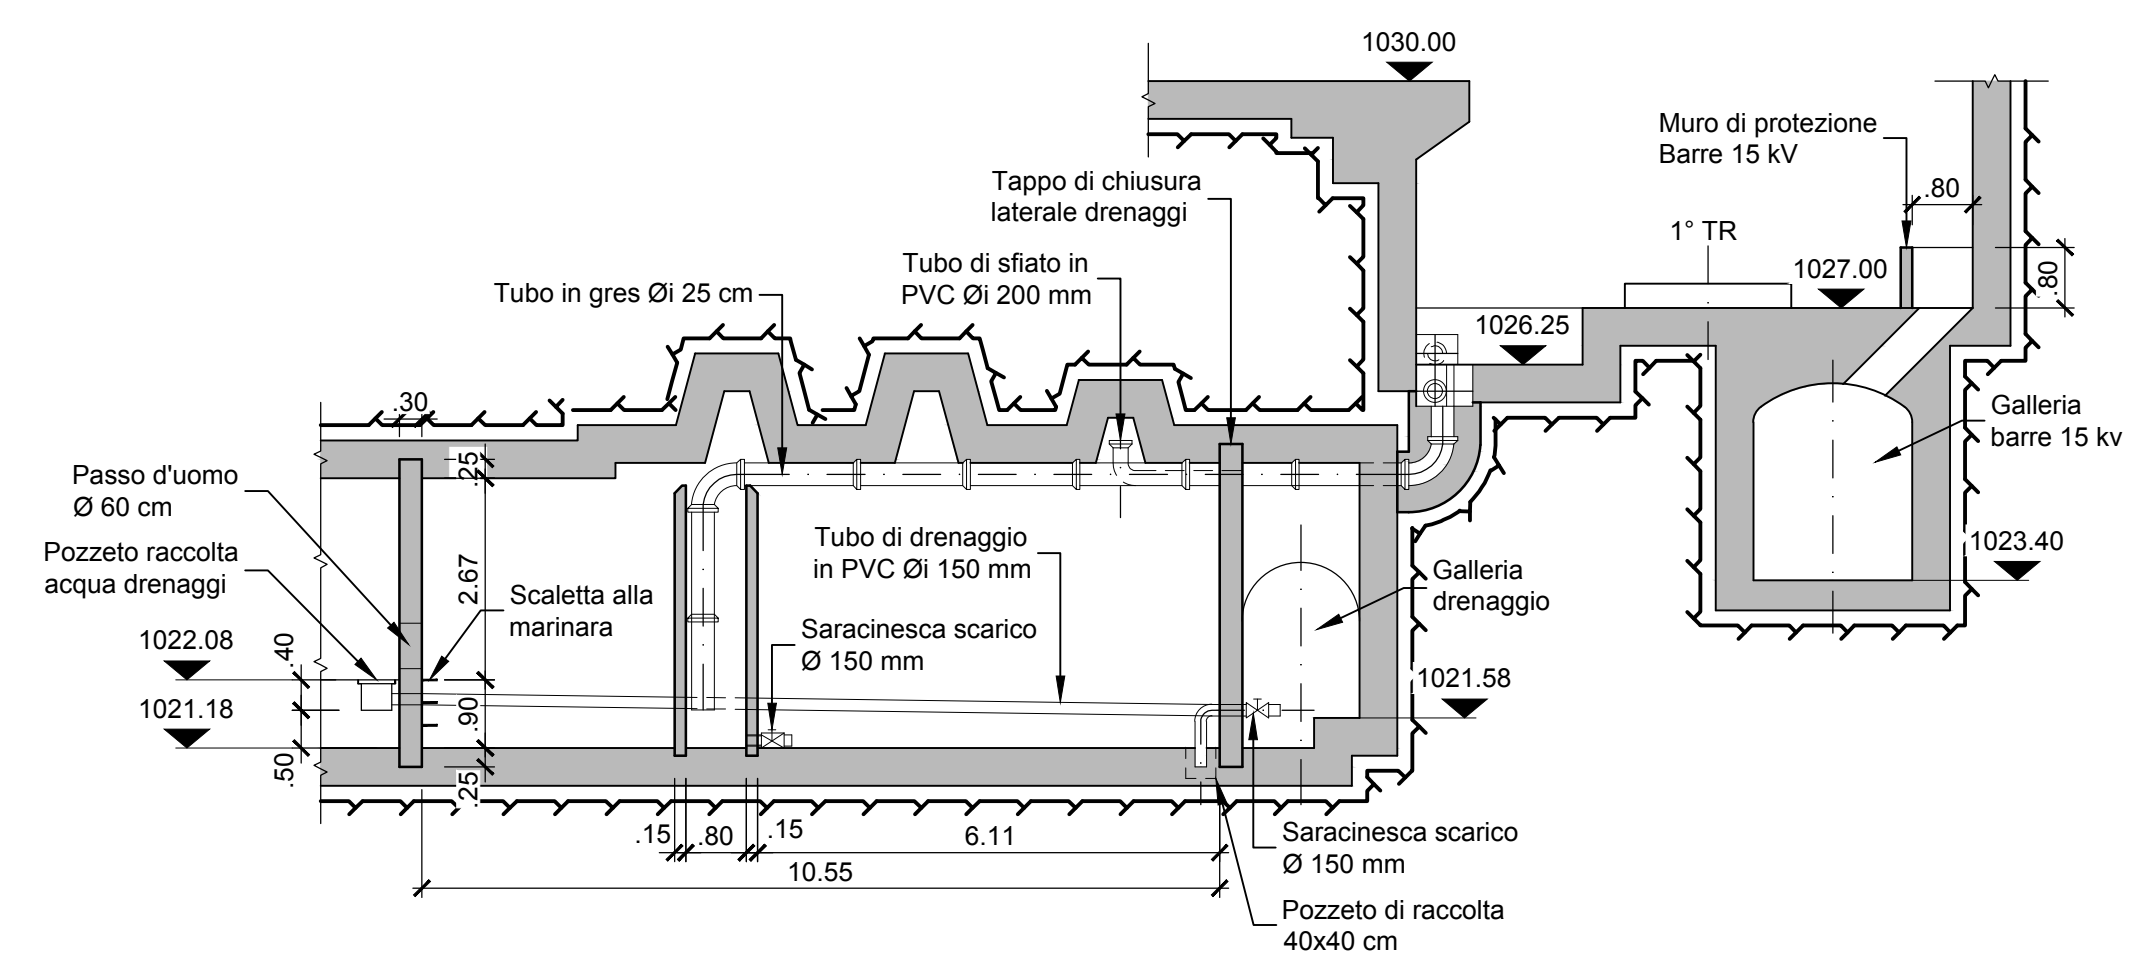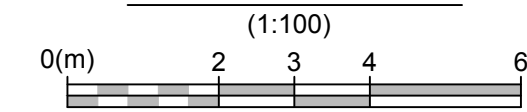

Legenda:

- Calcestruzzo armato
- Linea di roccia

Note:

- Tutte le misure sono espresse in metri se non diversamente indicato

Riferimenti:

- GRE.EEC.D.99.IT.H.17171.00.020 - Stato di Fatto - Piante Centrale
- GRE.EEC.D.99.IT.H.17171.00.021 - Stato di Fatto - Sezione Centrale
- GRE.EEC.D.99.IT.H.17171.00.022 - Stato di Fatto - Prospetti Interni Centrale
- GRE.EEC.D.99.IT.H.17171.00.024 - Stato di Fatto - Planimetria generale
- GRE.EEC.D.99.IT.H.17171.00.025 - Stato di Fatto - Galleria di derivazione
- GRE.EEC.D.99.IT.H.17171.00.026 - Stato di Fatto - Galleria di scarico
- GRE.EEC.D.99.IT.H.17171.00.028 - Stato di Fatto - Galleria d'accesso e drenaggio

01	25/07/2022	Emissione per Autorizzazione	P. Redovan	F. Maugliani / C. Piccini	A. Balestra
00	01/06/2022	Emissione per Autorizzazione	P. Redovan	F. Maugliani / C. Piccini	A. Balestra
REV	DATE	DESCRIPTION	PREPARED	CHECKED	APPROVED
			PROJECT: IMPIANTO DI PROVVIDENZA INTERVENTO DI RIFACIMENTO E POTENZIAMENTO		
			FILE NAME (EGP CODE): GRE.EEC.D.99.IT.H.17171.00.029.01 LOMBARDI CODE: 2021.0047.010.HM-CLE-DW-028		
CLASSIFICATION: Public		FORMAT: A1	SCALE: 1:100	PLOT SCALE: 1:1	SHEET: 1 di 1
UTILIZATION SCOPE: Progetto Definitivo per Autorizzazione			TITLE: Stato di Fatto Vie cavi e trasformatori		
VALIDATED BY: P. Viganoni			EGP CODE		
VERIFIED BY:	GROUP:	FUNCTION:	TYPE:	ISSUER:	COUNTRY:
COLLABORATORS:	TEC:	PLANT:	SYSTEM:	PROGRESSIVE:	REVISION:
GRE.EEC.D.99.IT.H.17171.00.029.01					