



STATO DI PROGETTO
PROFILO POZZO FORZATO

(1:200)
0(m) 4 6 8 12

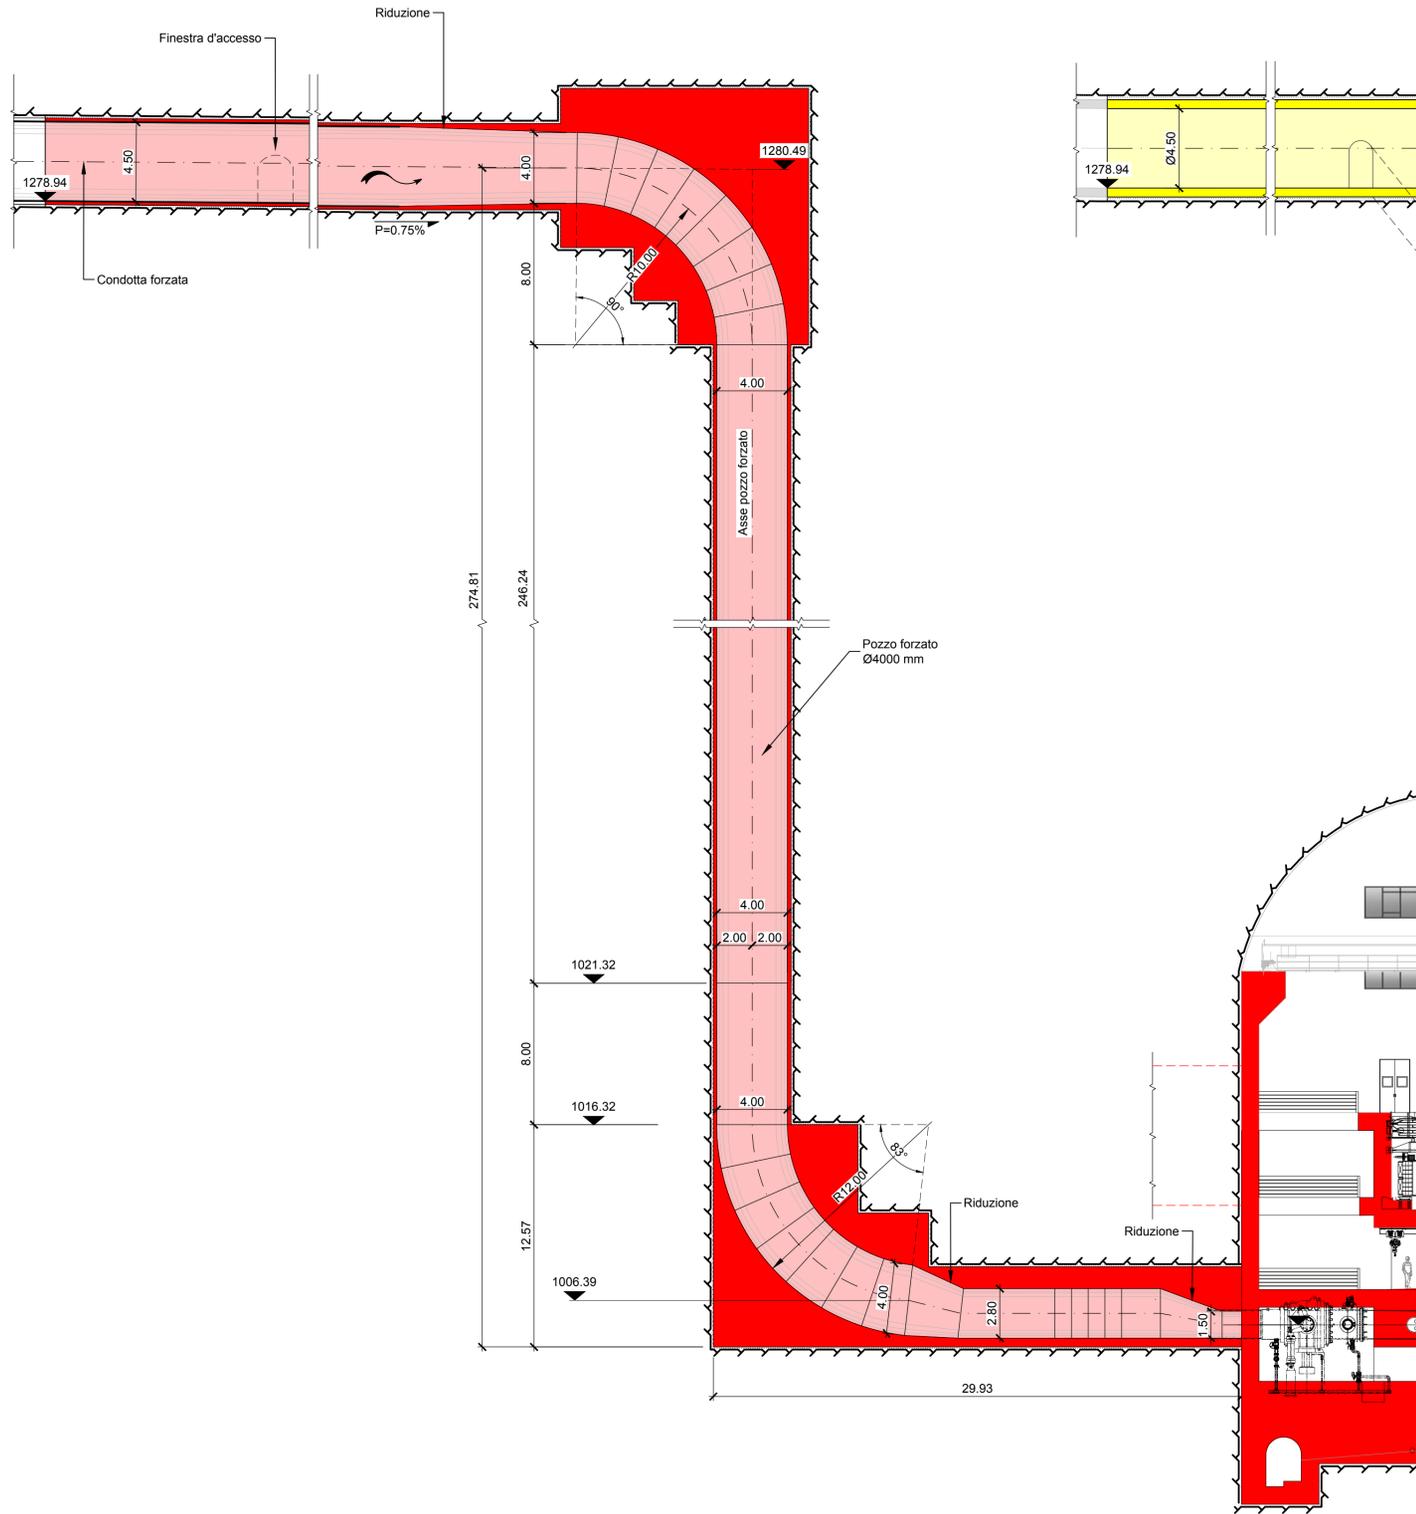

STATO DI FATTO
PROFILO POZZO FORZATO

(1:200)
0(m) 4 6 8 12

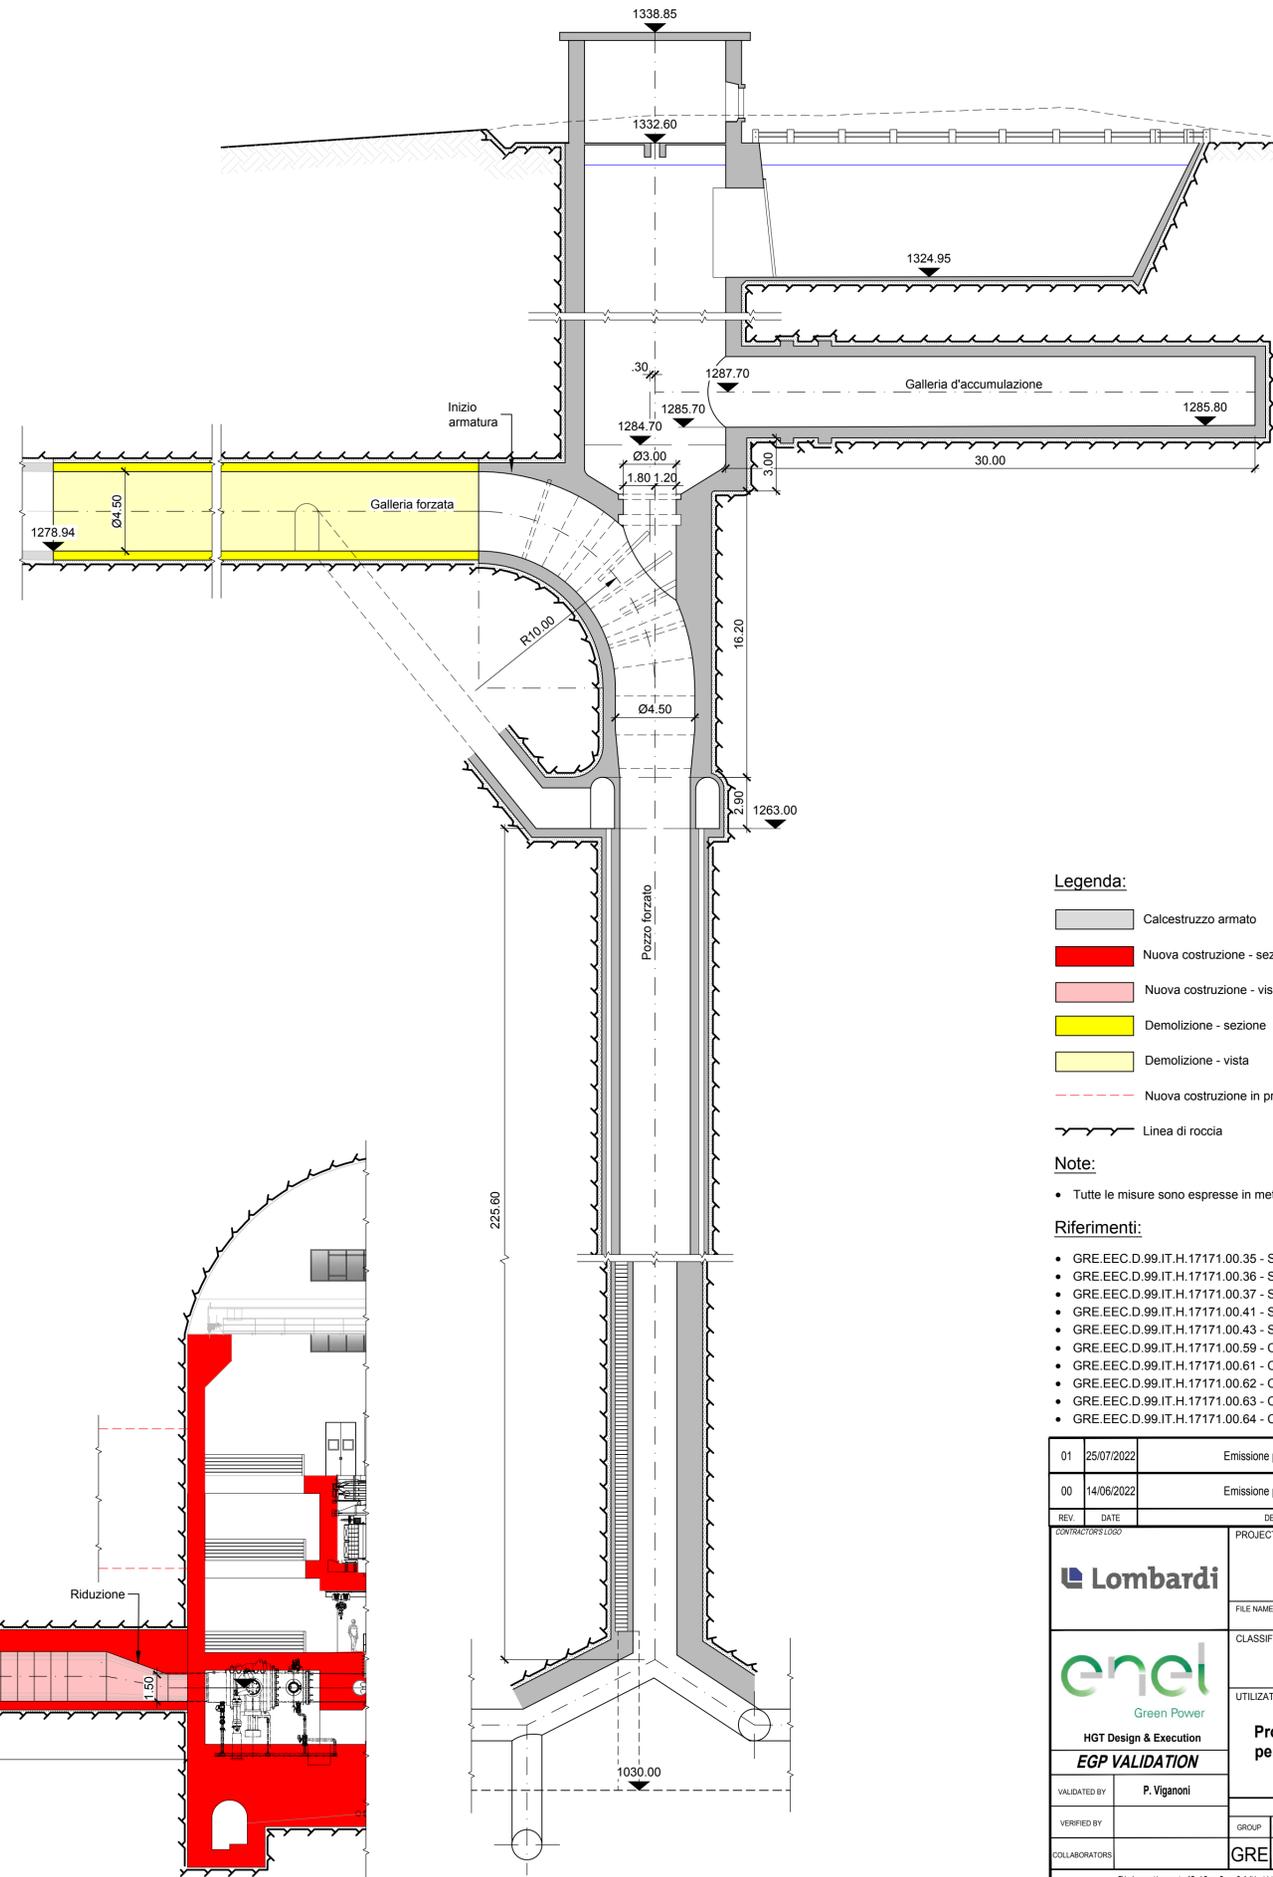

Legenda:

- Calcestruzzo armato
- Nuova costruzione - sezione
- Nuova costruzione - vista
- Demolizione - sezione
- Demolizione - vista
- Nuova costruzione in proiezione
- Linea di roccia

Note:

- Tutte le misure sono espresse in metri se non diversamente indicato

Riferimenti:

- GRE.EEC.D.99.IT.H.17171.00.35 - Stato di Progetto - Pianta Centrale 1/2
- GRE.EEC.D.99.IT.H.17171.00.36 - Stato di Progetto - Pianta Centrale 2/2
- GRE.EEC.D.99.IT.H.17171.00.37 - Stato di Progetto - Sezioni Centrale
- GRE.EEC.D.99.IT.H.17171.00.41 - Stato di Progetto - Condotta forzata
- GRE.EEC.D.99.IT.H.17171.00.43 - Stato di Progetto - Pozzo forzato e biforcazione
- GRE.EEC.D.99.IT.H.17171.00.59 - Comparativo - Pozzo forzato piante
- GRE.EEC.D.99.IT.H.17171.00.61 - Comparativo - Vie cavi di potenza piante
- GRE.EEC.D.99.IT.H.17171.00.62 - Comparativo - Vie cavi di potenza sezioni
- GRE.EEC.D.99.IT.H.17171.00.63 - Comparativo - Sbocco di scarico piante
- GRE.EEC.D.99.IT.H.17171.00.64 - Comparativo - Sbocco di scarico sezioni

01	25/07/2022	Emissione per Autorizzazione	V. Tandazo	F. Maugliani / C. Piccini	A. Balestra					
00	14/06/2022	Emissione per Autorizzazione	O. Solorzano	F. Maugliani / C. Piccini	A. Balestra					
REV.	DATE	DESCRIPTION	PREPARED	CHECKED	APPROVED					
			IMPIANTO DI PROVVIDENZA INTERVENTO DI RIFACIMENTO E POTENZIAMENTO							
		FILE NAME (EGP CODE): GRE.EEC.D.99.IT.H.17171.00.060.01.dwg LOMBARDI CODE: 2021.0047.010-GC-GEN-DW-059.dwg	CLASSIFICATION: Public UTILIZATION SCOPE: Progetto Definitivo per Autorizzazione	FORMAT: A1 SCALE: 1:200 PLOT SCALE: 1:1 SHEET: 1 di 1	TITLE: Cparativo Pozzo forzato profilo					
VALIDATED BY: P. Viganoni EGP VALIDATION		EGP CODE								
VERIFIED BY:	GROUP:	FUNCTION:	TYPE:	ISSUER:	COUNTRY:	TEC:	PLANT:	SYSTEM:	PROGRESSIVE:	REVISION:
COLLABORATORS:		GRE.EEC.D.99.IT.H.17171.00.060.01								