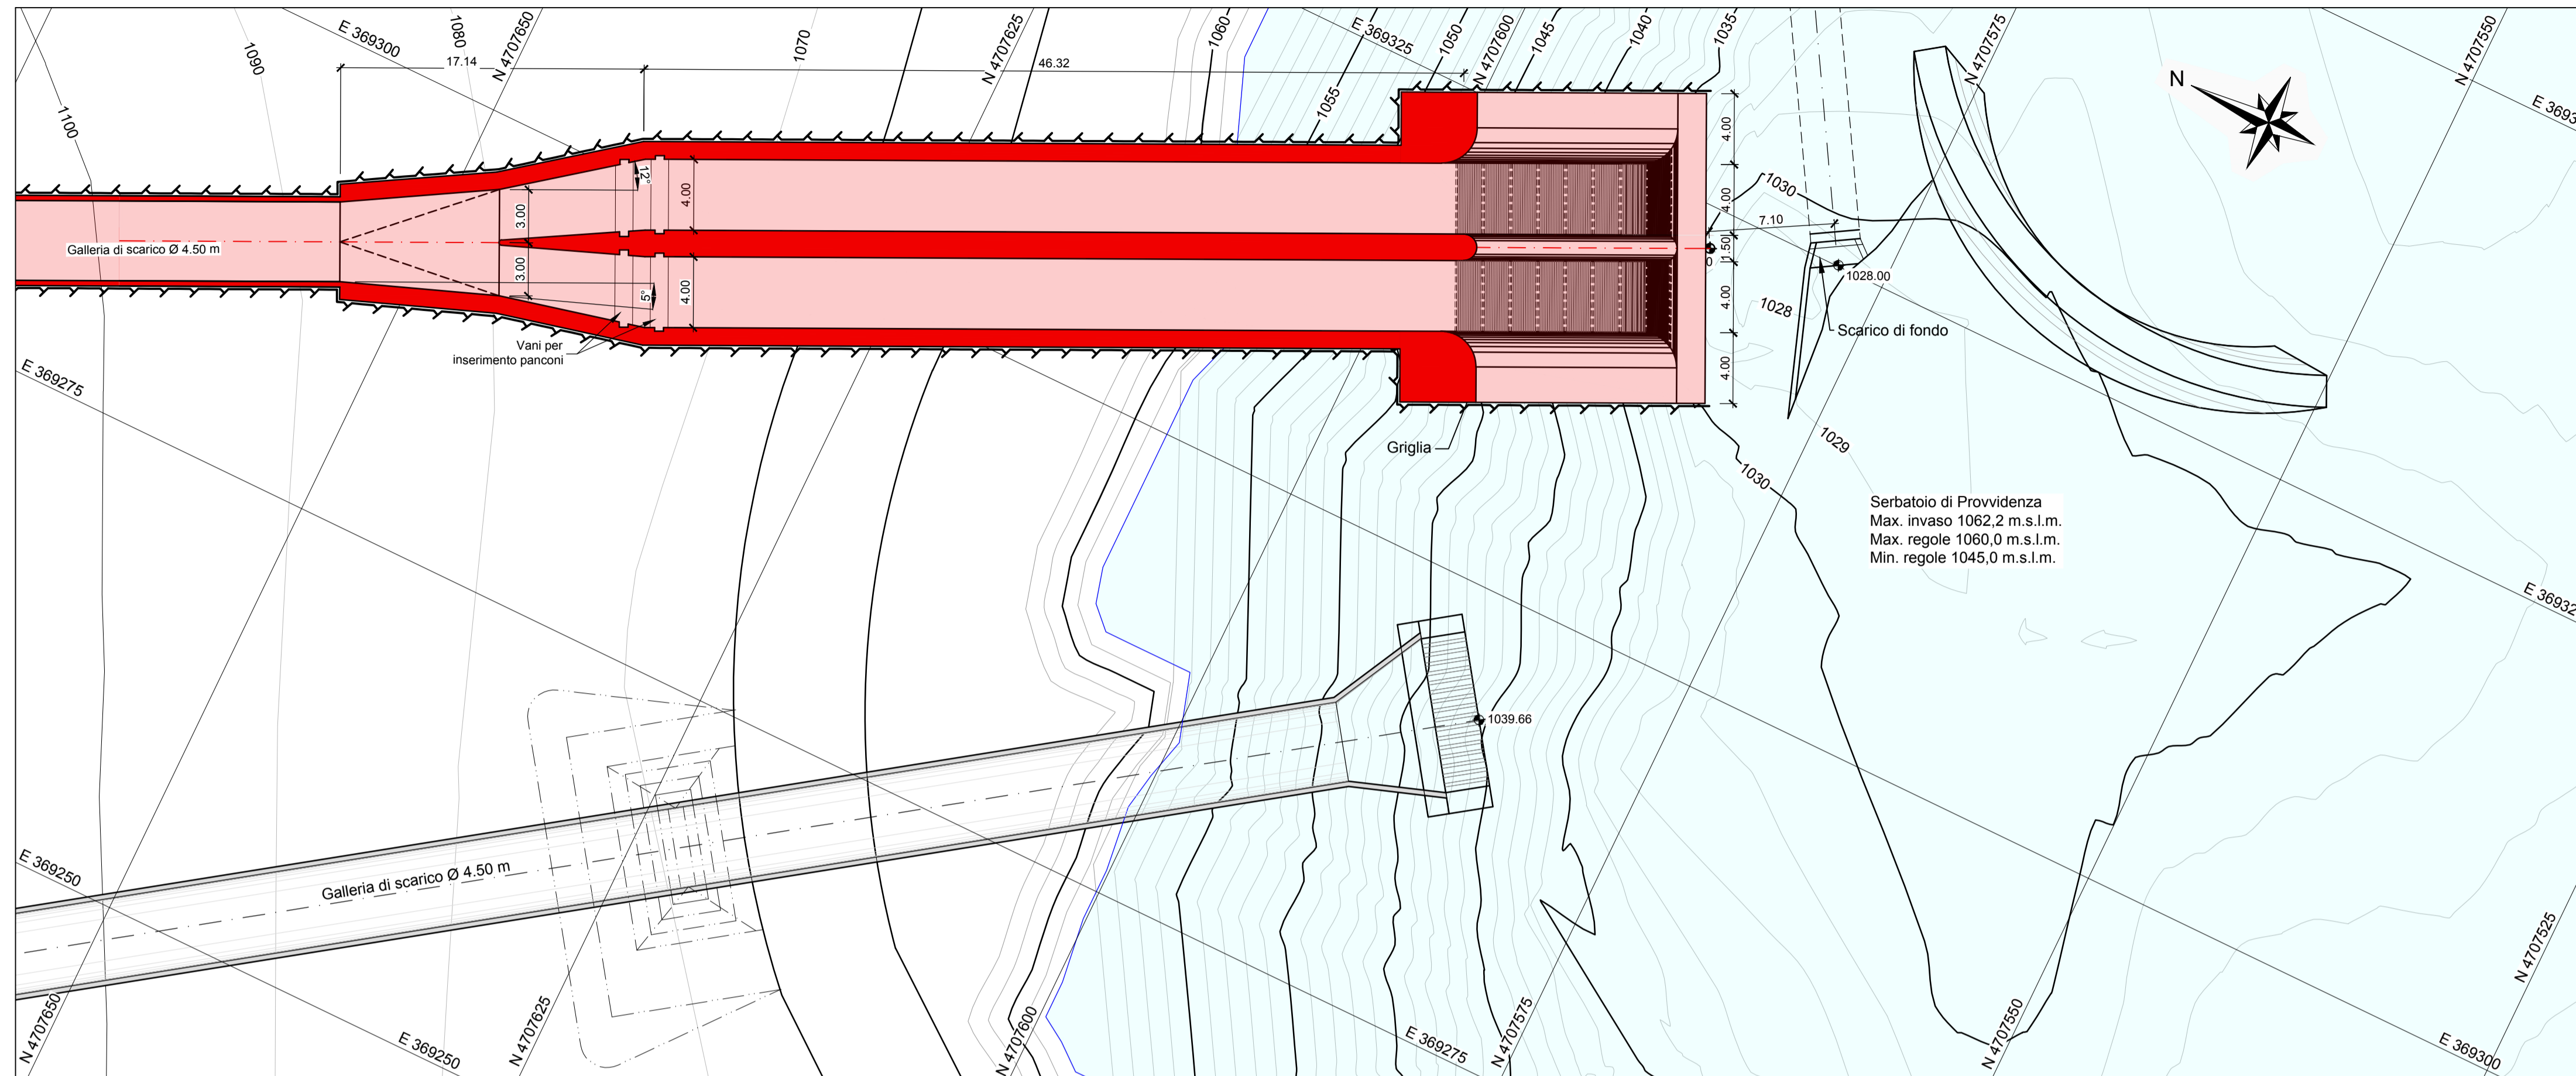


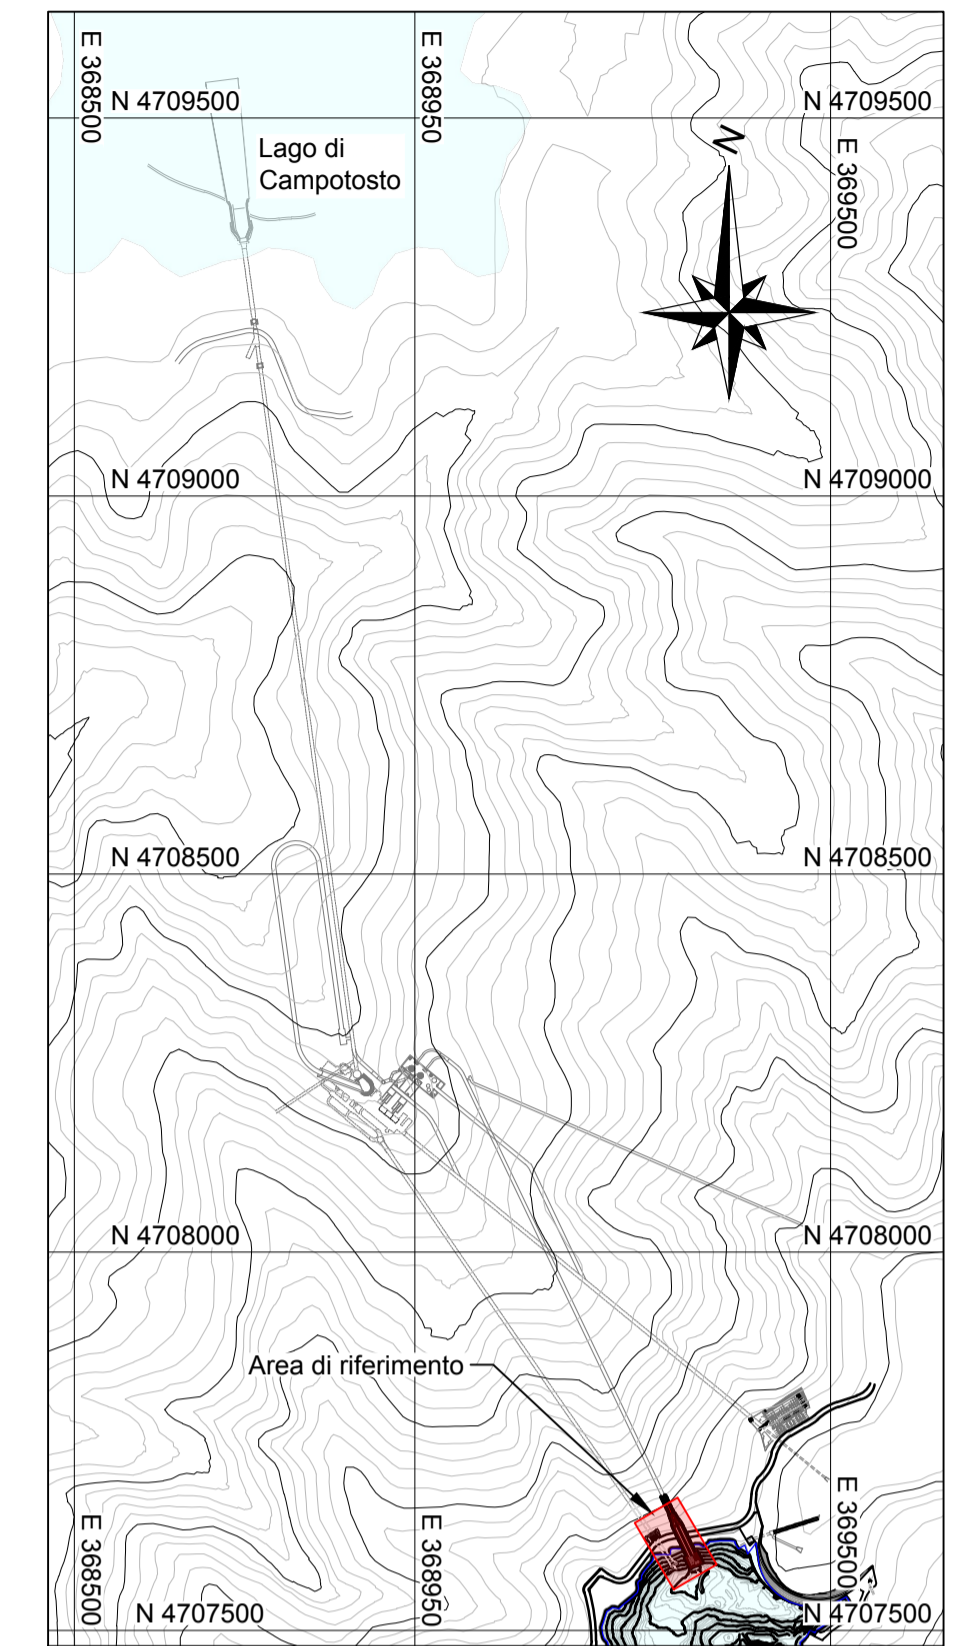
STATO DI PROGETTO
PIANTA - SCARICO

(1:250)
0(m) 5 8 10 15



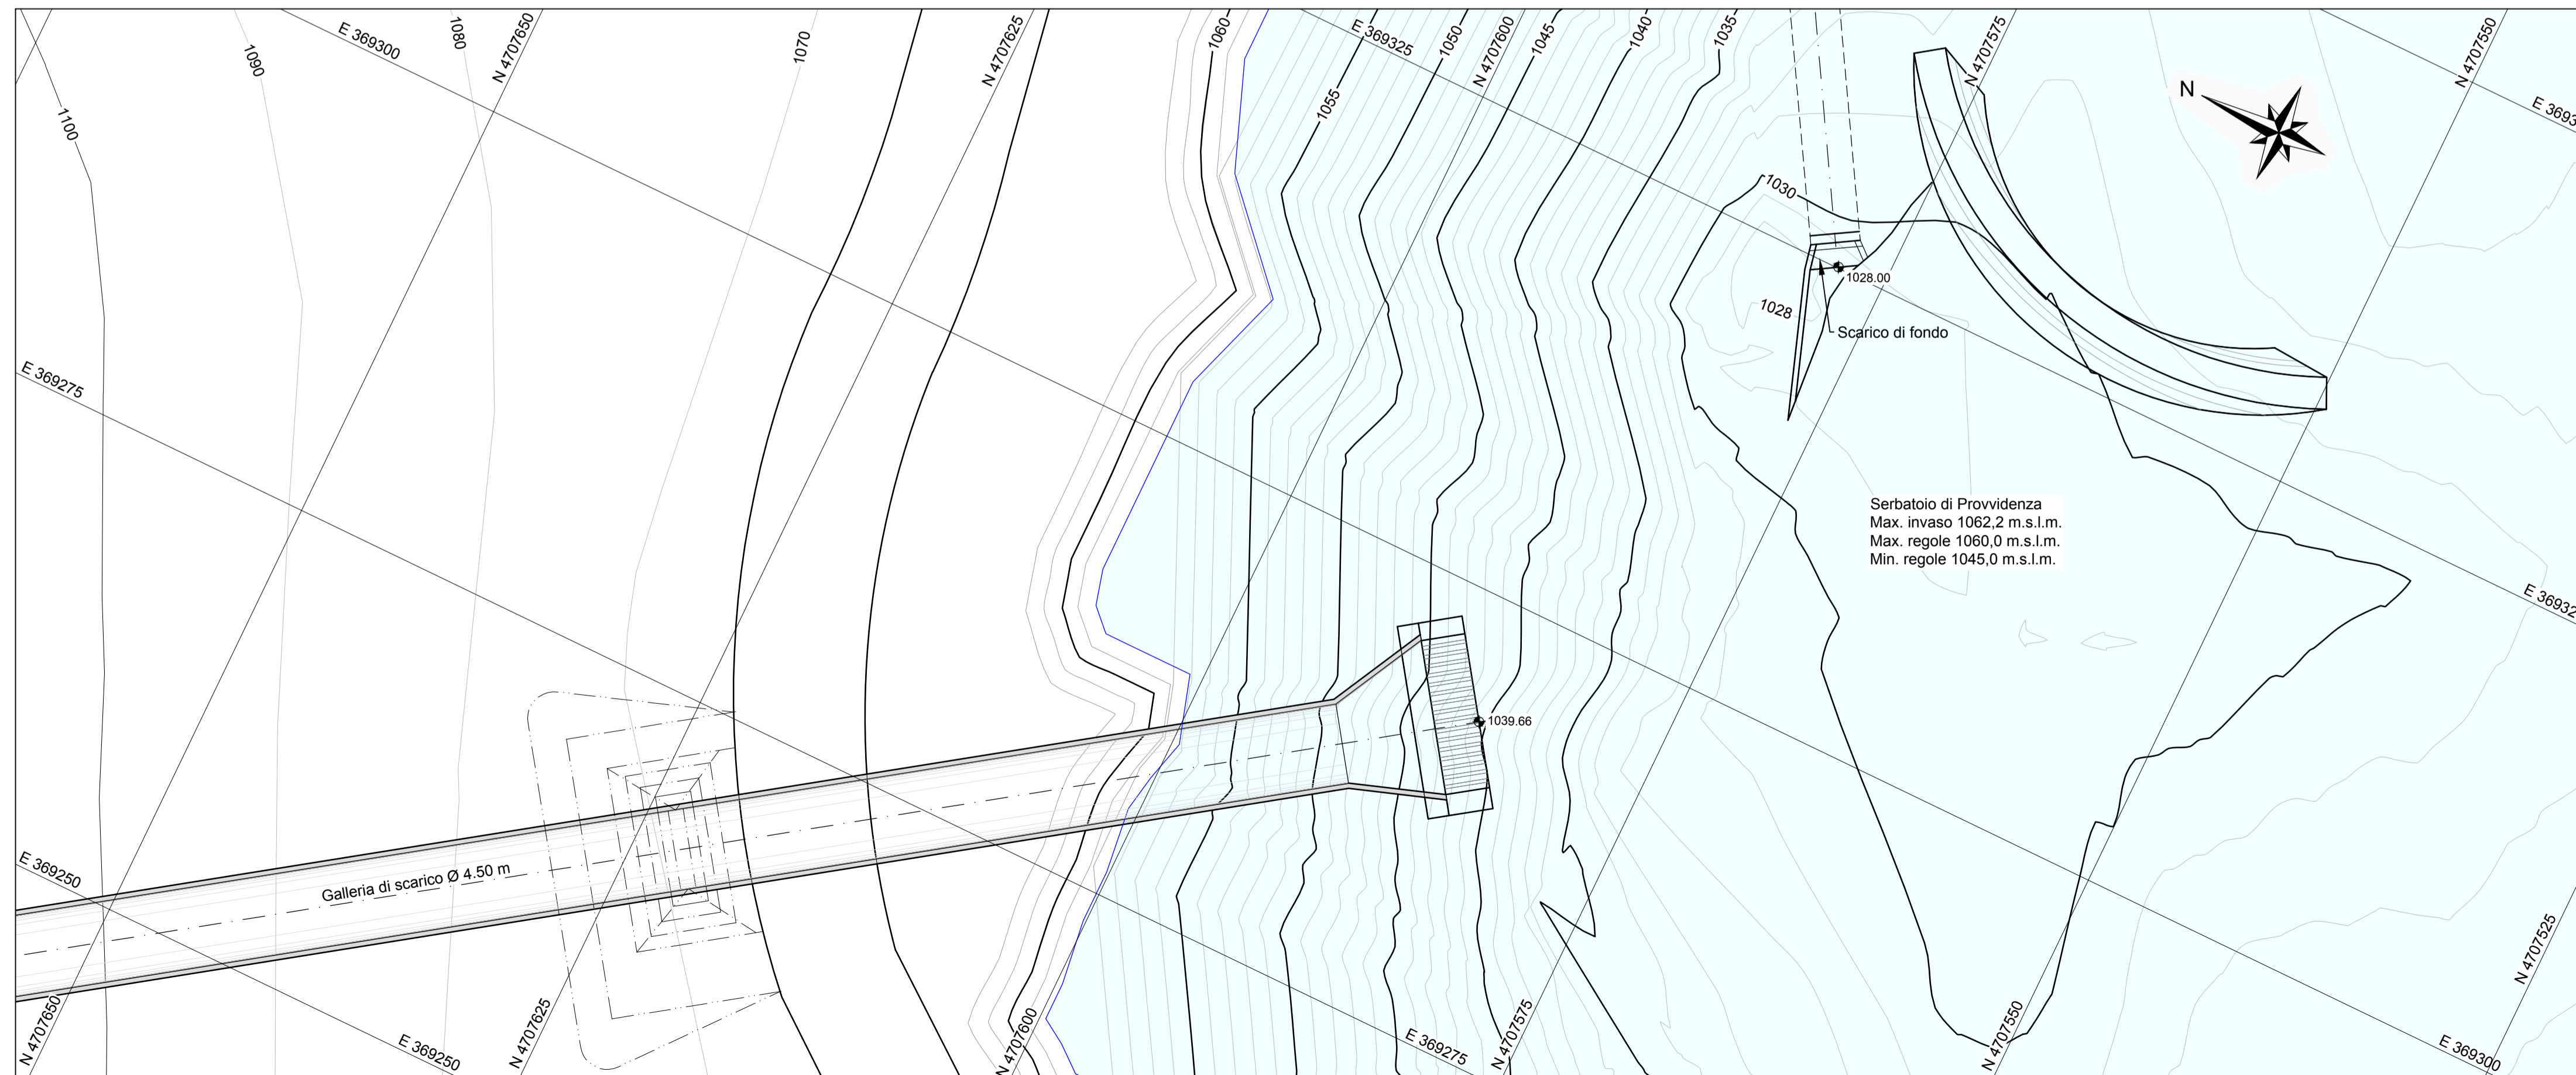
UBICAZIONE

(1:10000)
0(m) 200 300 400 600



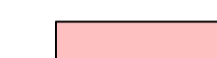
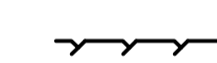


STATO DI FATTO
PIANTA - SCARICO

(1:250)
0(m) 5 8 10 15



Legenda:

-  Calcestruzzo armato
-  Nuova costruzione - sezione
-  Nuova costruzione - vista
-  Linea di roccia

Note:

- Tutte le misure sono espresse in metri se non diversamente indicato

Riferimenti:

- GRE.EEC.D.99.IT.H.17171.00.038 - Stato di Progetto - Planimetria generale
- GRE.EEC.D.99.IT.H.17171.00.064 - Comparative - Sbocco di scarico sezioni

00	25/07/2022	Emissione per Autorizzazione	F. Aguirre	F. Maugliani / C. Piconin	A. Balestra
REV	DATE	DESCRIPTION	PREPARED	CHECKED	APPROVED
CONTRACTORS LOGO		PROJECT:			
		IMPIANTO DI PROVVIDENZA INTERVENTO DI RIFACIMENTO E POTENZIAMENTO			
		FILE NAME (EGP CODE): GRE.EEC.D.99.IT.H.17171.00.063.00		LOMBARDI CODE: 2021.0047.010-00-GEN-DW-062	
CLASSIFICATION: Public		FORMAT: A1	SCALE: 1:250	PLOT SCALE: 1:1	SHEET: 1 di 1
UTILIZATION SCOPE: Progetto Definitivo per Autorizzazione		TITLE: Comparativo Sbocco di scarico Piante			
VALIDATED BY: P. Viganoni		EGP CODE			
VERIFIED BY:	GROUP:	FUNCTION:	TYPE:	ISSUER:	COUNTRY:
COLLABORATORS:	GREEC	D99	ITH	17171	10006300