


### LEGENDA

- ◇ 000 Terreno Punti rilevati
- Linee elettriche
- Acquedotti e pozzi
- Metanodotti
- Infrastruttura di progetto

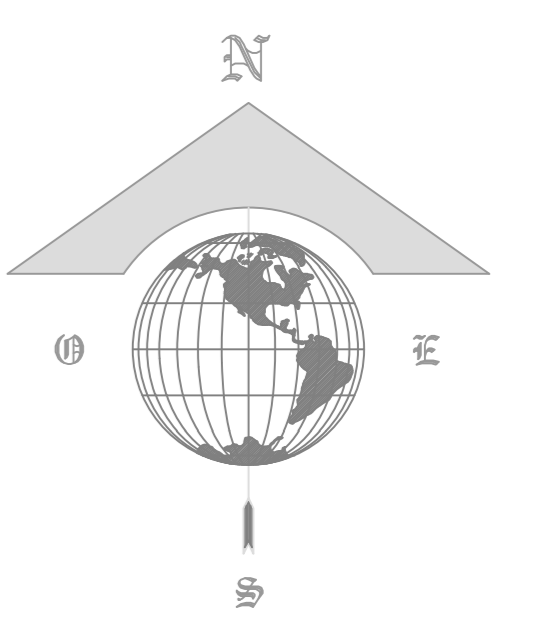

**Regione Puglia**  
 COMUNI DI MARGUGLIO(TA)-MANDURIA(TA)-SAVA(TA)  
 AVETRANA(TA)-ERCHIE(BR)

**PROGETTO PER LA REALIZZAZIONE DI IMPIANTO PER LA  
 PRODUZIONE DI ENERGIA ELETTRICA DA FONTI RINNOVABILI,  
 NONCHE' OPERE CONNESSE ED INFRASTRUTTURE, DI POTENZA  
 PREVISTA IMMESSA IN RETE PARI A 49,60 MW ALIMENTATO DA  
 FONTE EOLICA DENOMINATO "MESSAPIA ENERGIA"**

**PROGETTO DEFINITIVO**  
 PARCO EOLICO "MESSAPIA ENERGIA"  
 Codice Impianto: BAEQU27

Tav.: **1\_06i-5**

**RILIEVO INTERFERENZE CON SERVIZI ESISTENTI  
 (Linee elettriche-Acquedotto-Gasdotto)  
 Zona TR01-TR07-TR08**

Scala:	Formato Stampa:	Codice Identificatore Elaborato
1:2000	AO	BAEQU27_ElaboratoGrafico_1_06i-5

<p><b>Progettazione:</b></p> <p style="font-size: small;">Gruppo di progettazione:        Ing. Santo Mastella - Responsabile Progetto        Ing. Francesco Nestia</p> <p><b>ENERSAT</b>  <small>ENERGIA RINNOVABILI</small></p> <p style="font-size: x-small;">Indagini Specialistiche:</p>	<p><b>Comittenza:</b></p> <p><b>ENERGIA LEVANTE s.r.l.</b>  <small>Via L. Sciascia, 101 - 70100 Bari (BA) - P. IVA 024059107 - ISA 04121825 - www.energiavale.it        www.energiavale.com - Tel. +39 0804521</small></p> <p>Società del Gruppo</p> <p><b>sse</b> Renewables   For a better world of energy</p>
--	--

Data	Motivo della revisione	Redatto:	Controllato:	Approvato:
		F.M.	S.M.	S.M.