


Legenda	
	Rotala
	Asse canale
	Ciglio strada
	Semaforo pl
	Asta pl
	Tb cavi elettrici
	Piastra in cemento
	Muretto

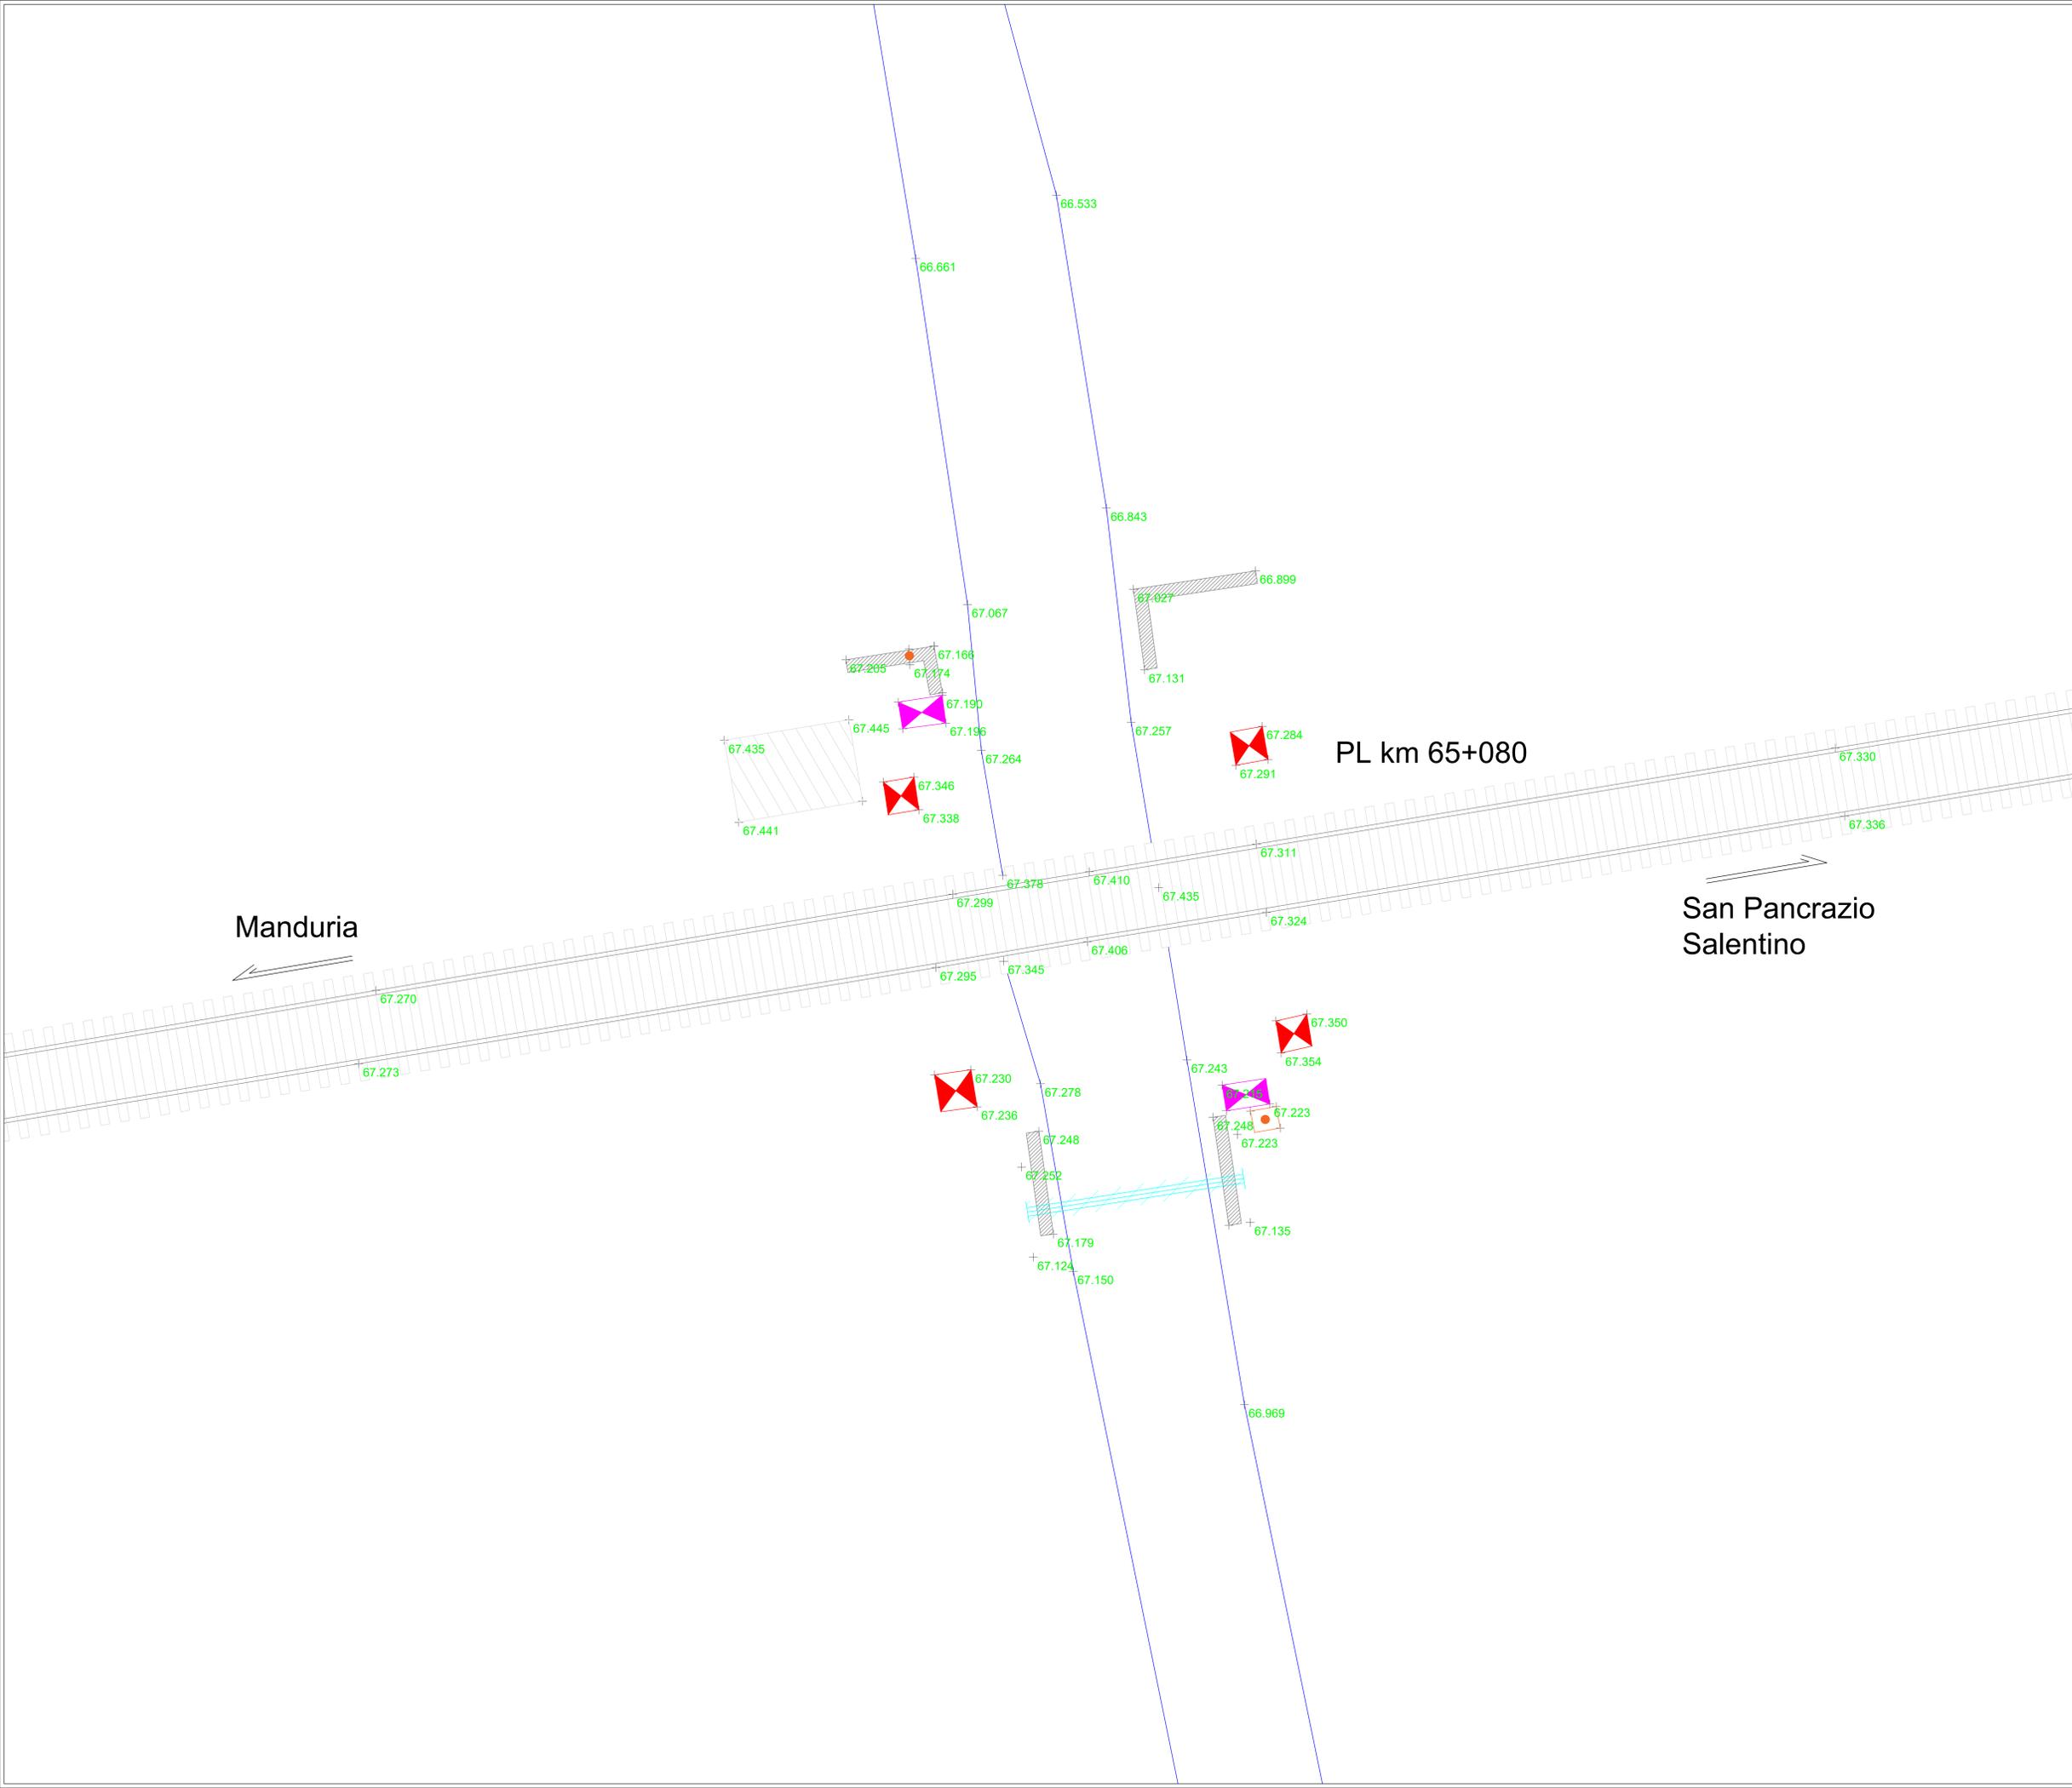

Scala 1:50

Manduria

San Pancrazio Salentino

PL km 65+080

DATA EMISSIONE	REVISIONE	ESSEGUITO	CONTROLLATO	APPROVATO
GENNAIO 2023				

OGGETTO: Progetto dell'impianto fotovoltaico denominato "Impianto Fotovoltaico Masseria Argentoni" della potenza di 25.615,04 kWp con storage di potenza di 25.410 kW da realizzarsi nel comune di Erchie (BR)		COMMITTENTE: PEONIA SOL s.r.l. Via Mercato, 3 20121 Milano (MI)
TITOLO: I05C085_DocumentazioneSpecialistica_40_02 Rilievo dello stato dei luoghi		PROJETTO engineering s.r.l. società d'ingegneria direttore tecnico Ph.D. Ing. LEONARDO FILOTICO
ORDINE DEGLI INGEGNERI della Provincia di TARANTO Data: 22/01/2023 N. 1812		SCALA: 1:50 CARTA: AD ELAB.: 08_01

Tutti i diritti di autore sono riservati ai termini di legge. E' vietata la riproduzione senza autorizzazione.