


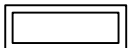
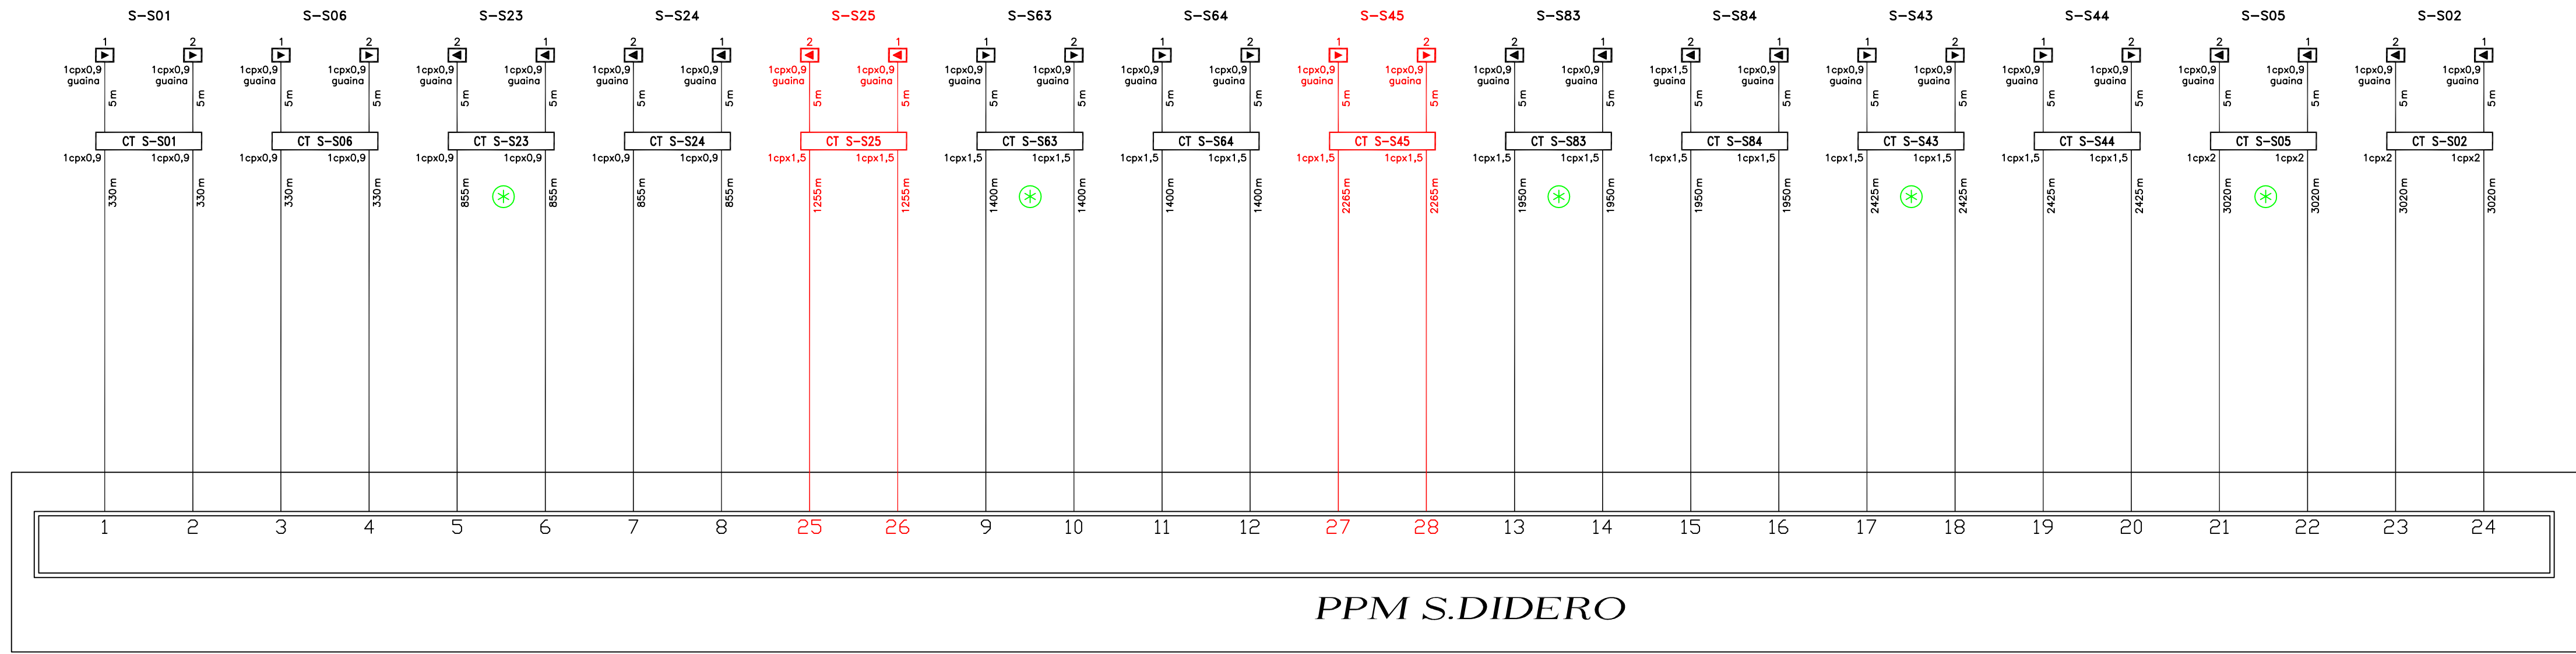


NOTE:
 (* Cavi interessati alle attività inerenti alla realizzazione del muro di sostegno x la costruzione della precedenza, come descritto nelle 3 fasi raffigurate nell'elaborato:
 -Planimetria attrezzata con enti e canalizzazioni PPM S.Didero

LEGENDA

-  Boa Imperativa di tipo commutato
-  Boa non imperativa di tipo commutato
-  Cassetta Terminale
-  Armadio Encoder di stazione



COMMITTENTE:

 RETE FERROVIARIA ITALIANA
 GRUPPO FERROVIE DELLO STATO ITALIANE

PROGETTAZIONE:

 GRUPPO FERROVIE DELLO STATO ITALIANE

U.O. TECNOLOGIE NORD
PROGETTO DEFINITIVO
LINEA MODANE - TORINO
ADEGUAMENTO LINEA STORICA BUSSOLENO - AVIGLIANA

REALIZZAZIONE DI PRECEDENZE A MODULO 750 m NELLE LOCALITA' DI BORGONE-BRUZOLO (BIN. DISPARI) E CONDOVE-VAIE (BIN. PARI)
 PPM S.DIDERO
 Piano Cavi SCMT

SCALA:
 -

COMMESSA LOTTO FASE ENTE TIPO DOC. OPERA/DISCIPLINA PROGR. REV.
 NT01 04 D 58 PX MT4502 001 A

Rev.	Descrizione	Redatto	Data	Verificato	Data	Approvato	Data	Autorizzato Data
A	Emissione	R. Mlster	Dic. 2018	G. C...	Dic. 2018	E. Perrino	Dic. 2018	Mr. Sarnano Dic. 2018

