




SOTTO CAMPO 4

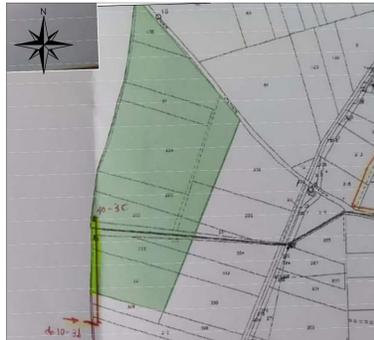

SOTTO CAMPO 5

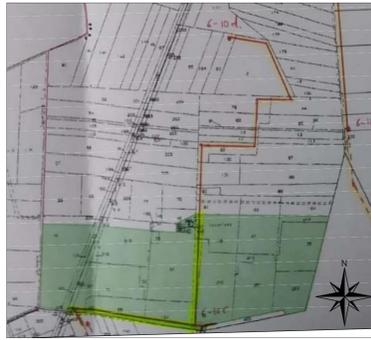

TAVOLE CONDOTTE FORNITE DAL CONSORZIO DELL'ARNEO - SCALA 1:5.000

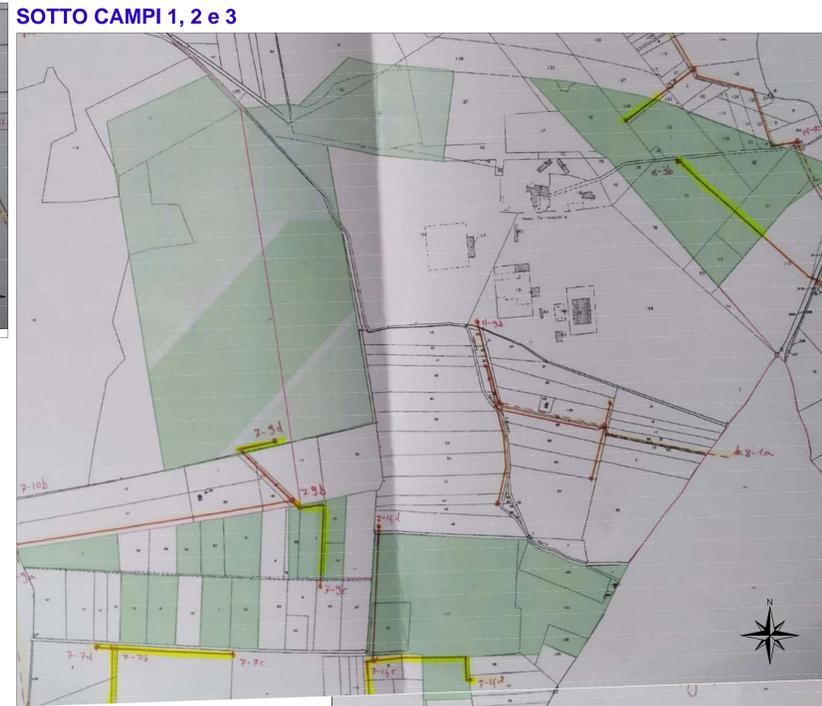

INQUADRAMENTO su ORTOFOTO  
SCALA 1:20.000



LEGENDA

- Recinzione Perimetrale (h=2,5 m)
- AREA Mitigazione Perimetrale siepe, prato e coltivazione
- Limite mitigazione con piantumazioni a sesto irregolare
- Cancelli di Ingresso Automatico
- Viabilità
- Power Station
- Cabina di Parallelo
- Vano Tecnico
- Control Room
- Tracciato Cavidotto Vettoriamento
- Fascia Di Rispetto Stradale
- Fascia Di Rispetto MT Esistente
- Fascia Di Rispetto AT Esistente
- Fascia Di Rispetto Acquedotto
- Fascia di Rispetto Condotte Irrigue
- Recinzione bassa (h=1 m)
- Ril. Idranti Consorzio Bonifica
- Manufatti all'interno per i quali è concesso libero accesso




SOTTO CAMPO 1 SCALA 1:2.000



SOTTO CAMPO 4 SCALA 1:2.000



SOTTO CAMPO 5 SCALA 1:2.000

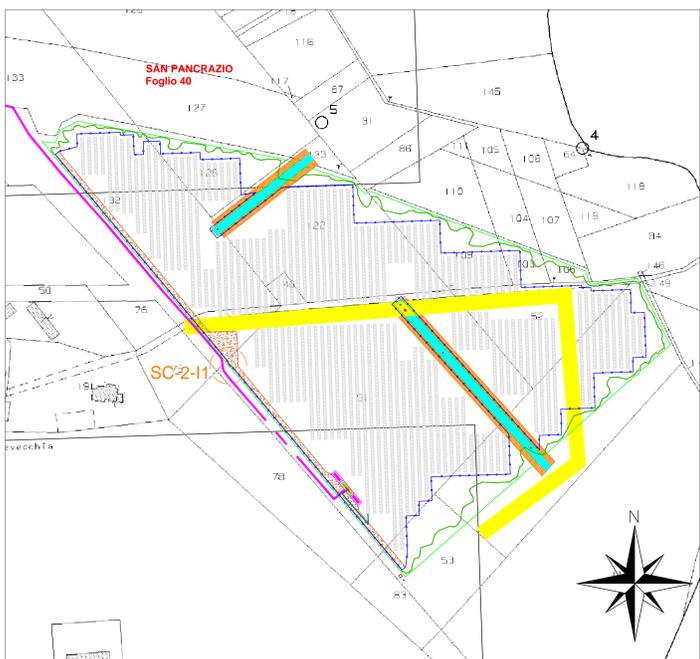

SOTTO CAMPO 2 SCALA 1:2.000



SOTTO CAMPO 3 SCALA 1:2.000

| <br>COMUNE DI SALICE SALENTINO   | <br>COMUNE DI GUAGNANO                                                                                          | <br>COMUNE DI SAN PANCRAZIO SALENTINO                                                                                             |             |           
|---|---|---|-------------|-----------|-------------|-------------|----|------------|---------------------|--------|--------|--------|----|------------|-----------|--------|--------|--------|----|------------|-----------|--------|--------|--------|----|------------|-----------|--------|--------|--------|------------------------------------------------|--|
| <br>PROVINCIA DI LECCE   |   | <br>PROVINCIA DI BRINDISI   |             |           
| <br>REGIONE PUGLIA   |   |   
| REALIZZAZIONE DI UN PARCO AGROVOLTAICO DELLA POTENZA DI PICCO PARI A 42.334,24 kW (DC) E CON CONNESSIONE ALLA RTN PER UNA POTENZA DI IMMISSIONE PARI A 40.000,00 kW (AC) CON INTEGRATO UN PIANO AGRONOMO OTTIMIZZATO PER LE CARATTERISTICHE AGRICOLE DELL'AREA   |   |   
| Denominazione Impianto: <b>AGROSOLAR ENERGY QUATTRO</b>   |   |   
| Ubicazione: <b>Comuni di Salice Salentino (LE), Guagnano (LE) e San Pancrazio Salentino (BR) Loc. Strada per Avetrana</b>   |   |   
| ELABORATO 020142   | PLANIMETRIA INTERFERENZE CONDOTTE IRRIGUE SU SU STRALCIO DI MAPPA CATASTALE                                     |   |             
| Cod. Doc.: SPN20-020142-D_PlanInterArneo-Cat   | Project - Commissioning - Consulting<br>Via Regina Margherita, 176<br>00176 Roma (RM)<br>P.IVA 02010470439      | Scale: --<br>Data: 15/10/2022   |             |           
| EG<br>Agri Energy   | Proprietà: <b>SOLAR ENERGY QUATTRO S.r.l.</b><br>Via Sebastiano Altamir, 9<br>39100 Bolzano<br>P.IVA 0304310219 | Tecnici e Professionisti:<br>Ing. Luca Ferracuti Pompa<br>iscritto al n. A.344 dell'Albo degli Ingegneri della Provincia di Fermo |             |           
| <table border="1"> <thead> <tr> <th>Revisione</th> <th>Data</th> <th>Descrizione</th> <th>Redatto</th> <th>Approvato</th> <th>Autorizzato</th> </tr> </thead> <tbody> <tr> <td>01</td> <td>15/10/2020</td> <td>Progetto Definitivo</td> <td>F.P.L.</td> <td>F.P.L.</td> <td>F.P.L.</td> </tr> <tr> <td>02</td> <td>14/12/2021</td> <td>Revisione</td> <td>F.P.L.</td> <td>F.P.L.</td> <td>F.P.L.</td> </tr> <tr> <td>03</td> <td>15/04/2022</td> <td>Revisione</td> <td>F.P.L.</td> <td>F.P.L.</td> <td>F.P.L.</td> </tr> <tr> <td>04</td> <td>15/10/2022</td> <td>Revisione</td> <td>F.P.L.</td> <td>F.P.L.</td> <td>F.P.L.</td> </tr> </tbody> </table> | Revisione   | Data   | Descrizione | Redatto   | Approvato   | Autorizzato | 01 | 15/10/2020 | Progetto Definitivo | F.P.L. | F.P.L. | F.P.L. | 02 | 14/12/2021 | Revisione | F.P.L. | F.P.L. | F.P.L. | 03 | 15/04/2022 | Revisione | F.P.L. | F.P.L. | F.P.L. | 04 | 15/10/2022 | Revisione | F.P.L. | F.P.L. | F.P.L. | Il Tecnico:<br>Dott. Ing. Luca Ferracuti Pompa |  |
| Revisione   | Data   | Descrizione   | Redatto     | Approvato | Autorizzato |             |    
| 01   | 15/10/2020   | Progetto Definitivo   | F.P.L.      | F.P.L.    | F.P.L.      |             |    
| 02   | 14/12/2021   | Revisione   | F.P.L.      | F.P.L.    | F.P.L.      |             |    
| 03   | 15/04/2022   | Revisione   | F.P.L.      | F.P.L.    | F.P.L.      |             |    
| 04   | 15/10/2022   | Revisione   | F.P.L.      | F.P.L.    | F.P.L.      |             |    
| <br>Luca Ferracuti Pompa   |   | Il Richiedente:<br><b>SOLAR ENERGY QUATTRO S.r.l.</b>                                                                             |             |           