POTENZIAMENTO LINEE 150kV DELLA RTN - PLANIMETRIA ANTE E POST OPERA
AMPLIAMENTO STAZIONE DI SMISTAMENTO ALLA RTN 150kV

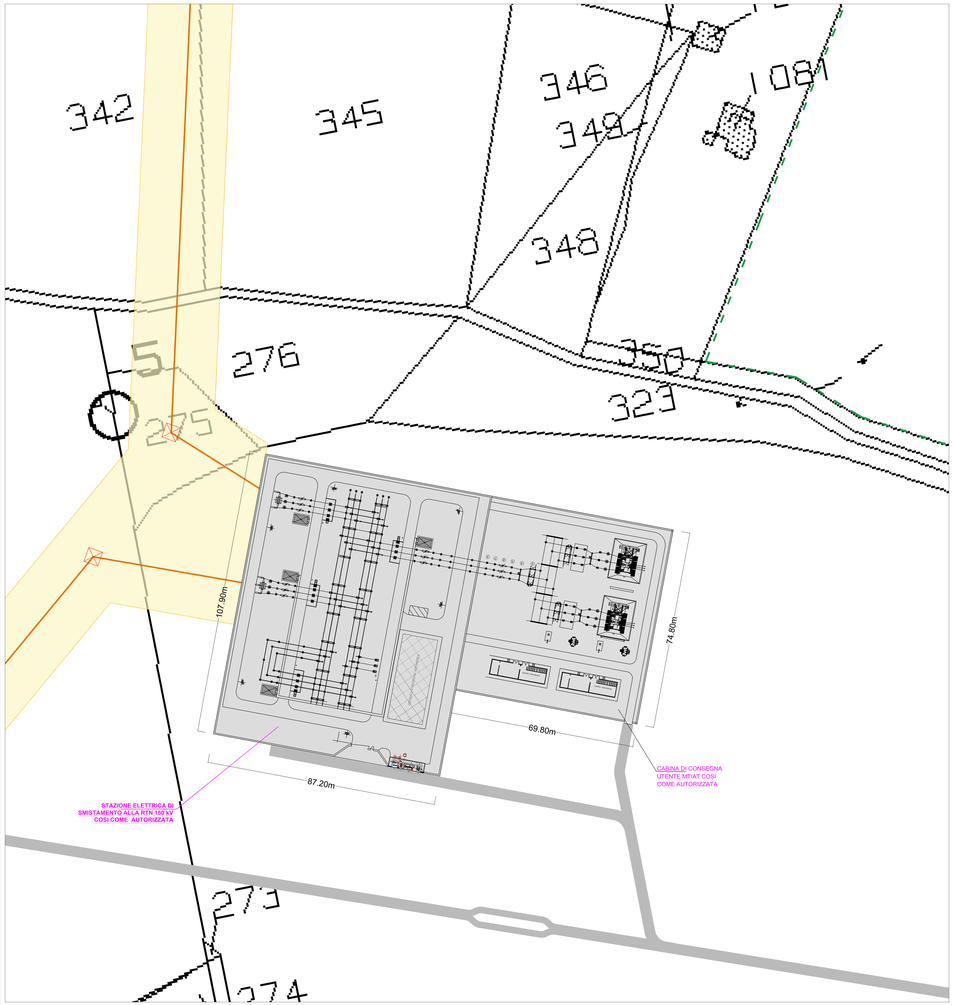

PLANIMETRIA STAZIONE ELETTRICA DI SMISTAMENTO ALLA RTN 150kV ANTE OPERA (COSI COME AUTORIZZATA) - Scala 1:500

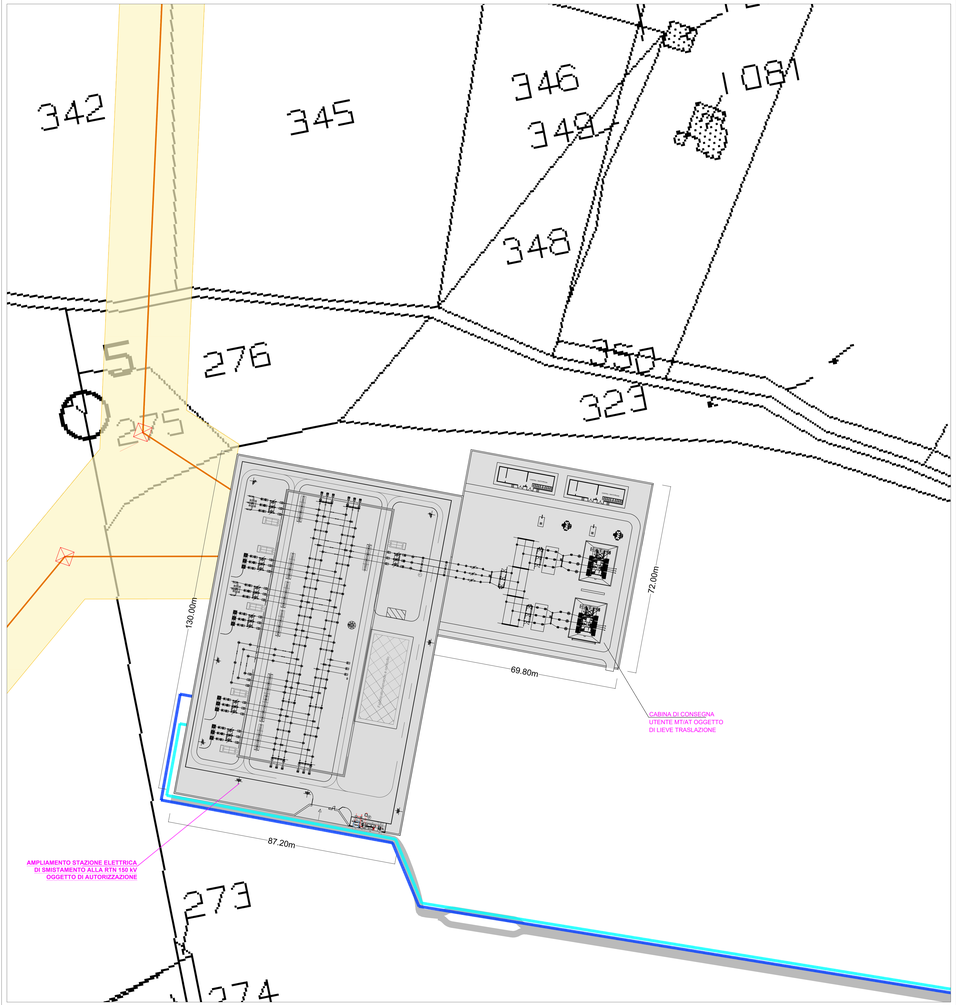

PLANIMETRIA AMPLIAMENTO STAZIONE ELETTRICA DI SMISTAMENTO ALLA RTN 150kV POST OPERA (OGGETTO DI AUTORIZZAZIONE) - Scala 1:500

SCHEMA ANTE OPERA (COME AUTORIZZATO)

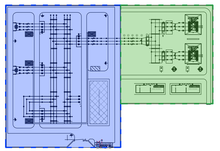

SCHEMA POST OPERA (OGGETO DI AUTORIZZAZIONE)

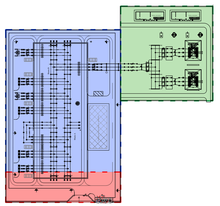

CABINA DI CONSEGNA UTENTE OGGETTO DI LIEVE TRASLAZIONE

STAZIONE ELETTRICA DI SMISTAMENTO ALLA RTN 150kV COSI COME AUTORIZZATA

AMPLIAMENTO STAZIONE ELETTRICA DI SMISTAMENTO ALLA RTN 150kV OGGETTO DI AUTORIZZAZIONE

RAPPRESENTAZIONE SCHEMATICA INTERVENTO DI AMPLIAMENTO

Comune di Ardea
Provincia di Roma

Livello progettazione:	PROGETTO DEFINITIVO
Oggetto:	IMPIANTO FOTOVOLTAICO "ARDEA SOLAR PLUS" 46,700MW immessi in rete – 50,434MW installati
Elaborato:	POTENZIAMENTO LINEE 150kV DELLA RTN – PLANIMETRIA ANTE E POST OPERA AMPLIAMENTO DELLA STAZIONE DI SMISTAMENTO ALLA RTN 150kV
Disegnato: Francesco Morelli	Rilasciato: Giangiacomo Tombolillo — tel. 3422430360 — e-mail: ed.studiotecnico@gmail.com
Tavola:	Scala: 1:500 — Data: 05–2022

Rev.	Data	Descrizione
00	05–2022	1° EMISSIONE PER AUTORIZZAZIONE

Committente: ICA ONE s.r.l., Via G. Ferrari, 12, 00195 – Roma (RM)

Indirizzo cantiere: Via La Cogna, Ardea (RM)

Progettazione: E.I.C. STUDIO TECNICO, Via delle Margherite, 121, 04011 – Aprilia (LT)

Progettista: Ing. Giangiacomo Tombolillo

ICA ONE srl
Via G. Ferrari, 12
00195 – Roma (RM)

ICA ONE S.R.L.
Via Giuseppe Ferrari, 12
00195 Roma (Italia)
C.F./P.IVA: 15120211005