


Inquadramento prima ipotesi di spostamento sottoservizi interferenti - Scale 1:250

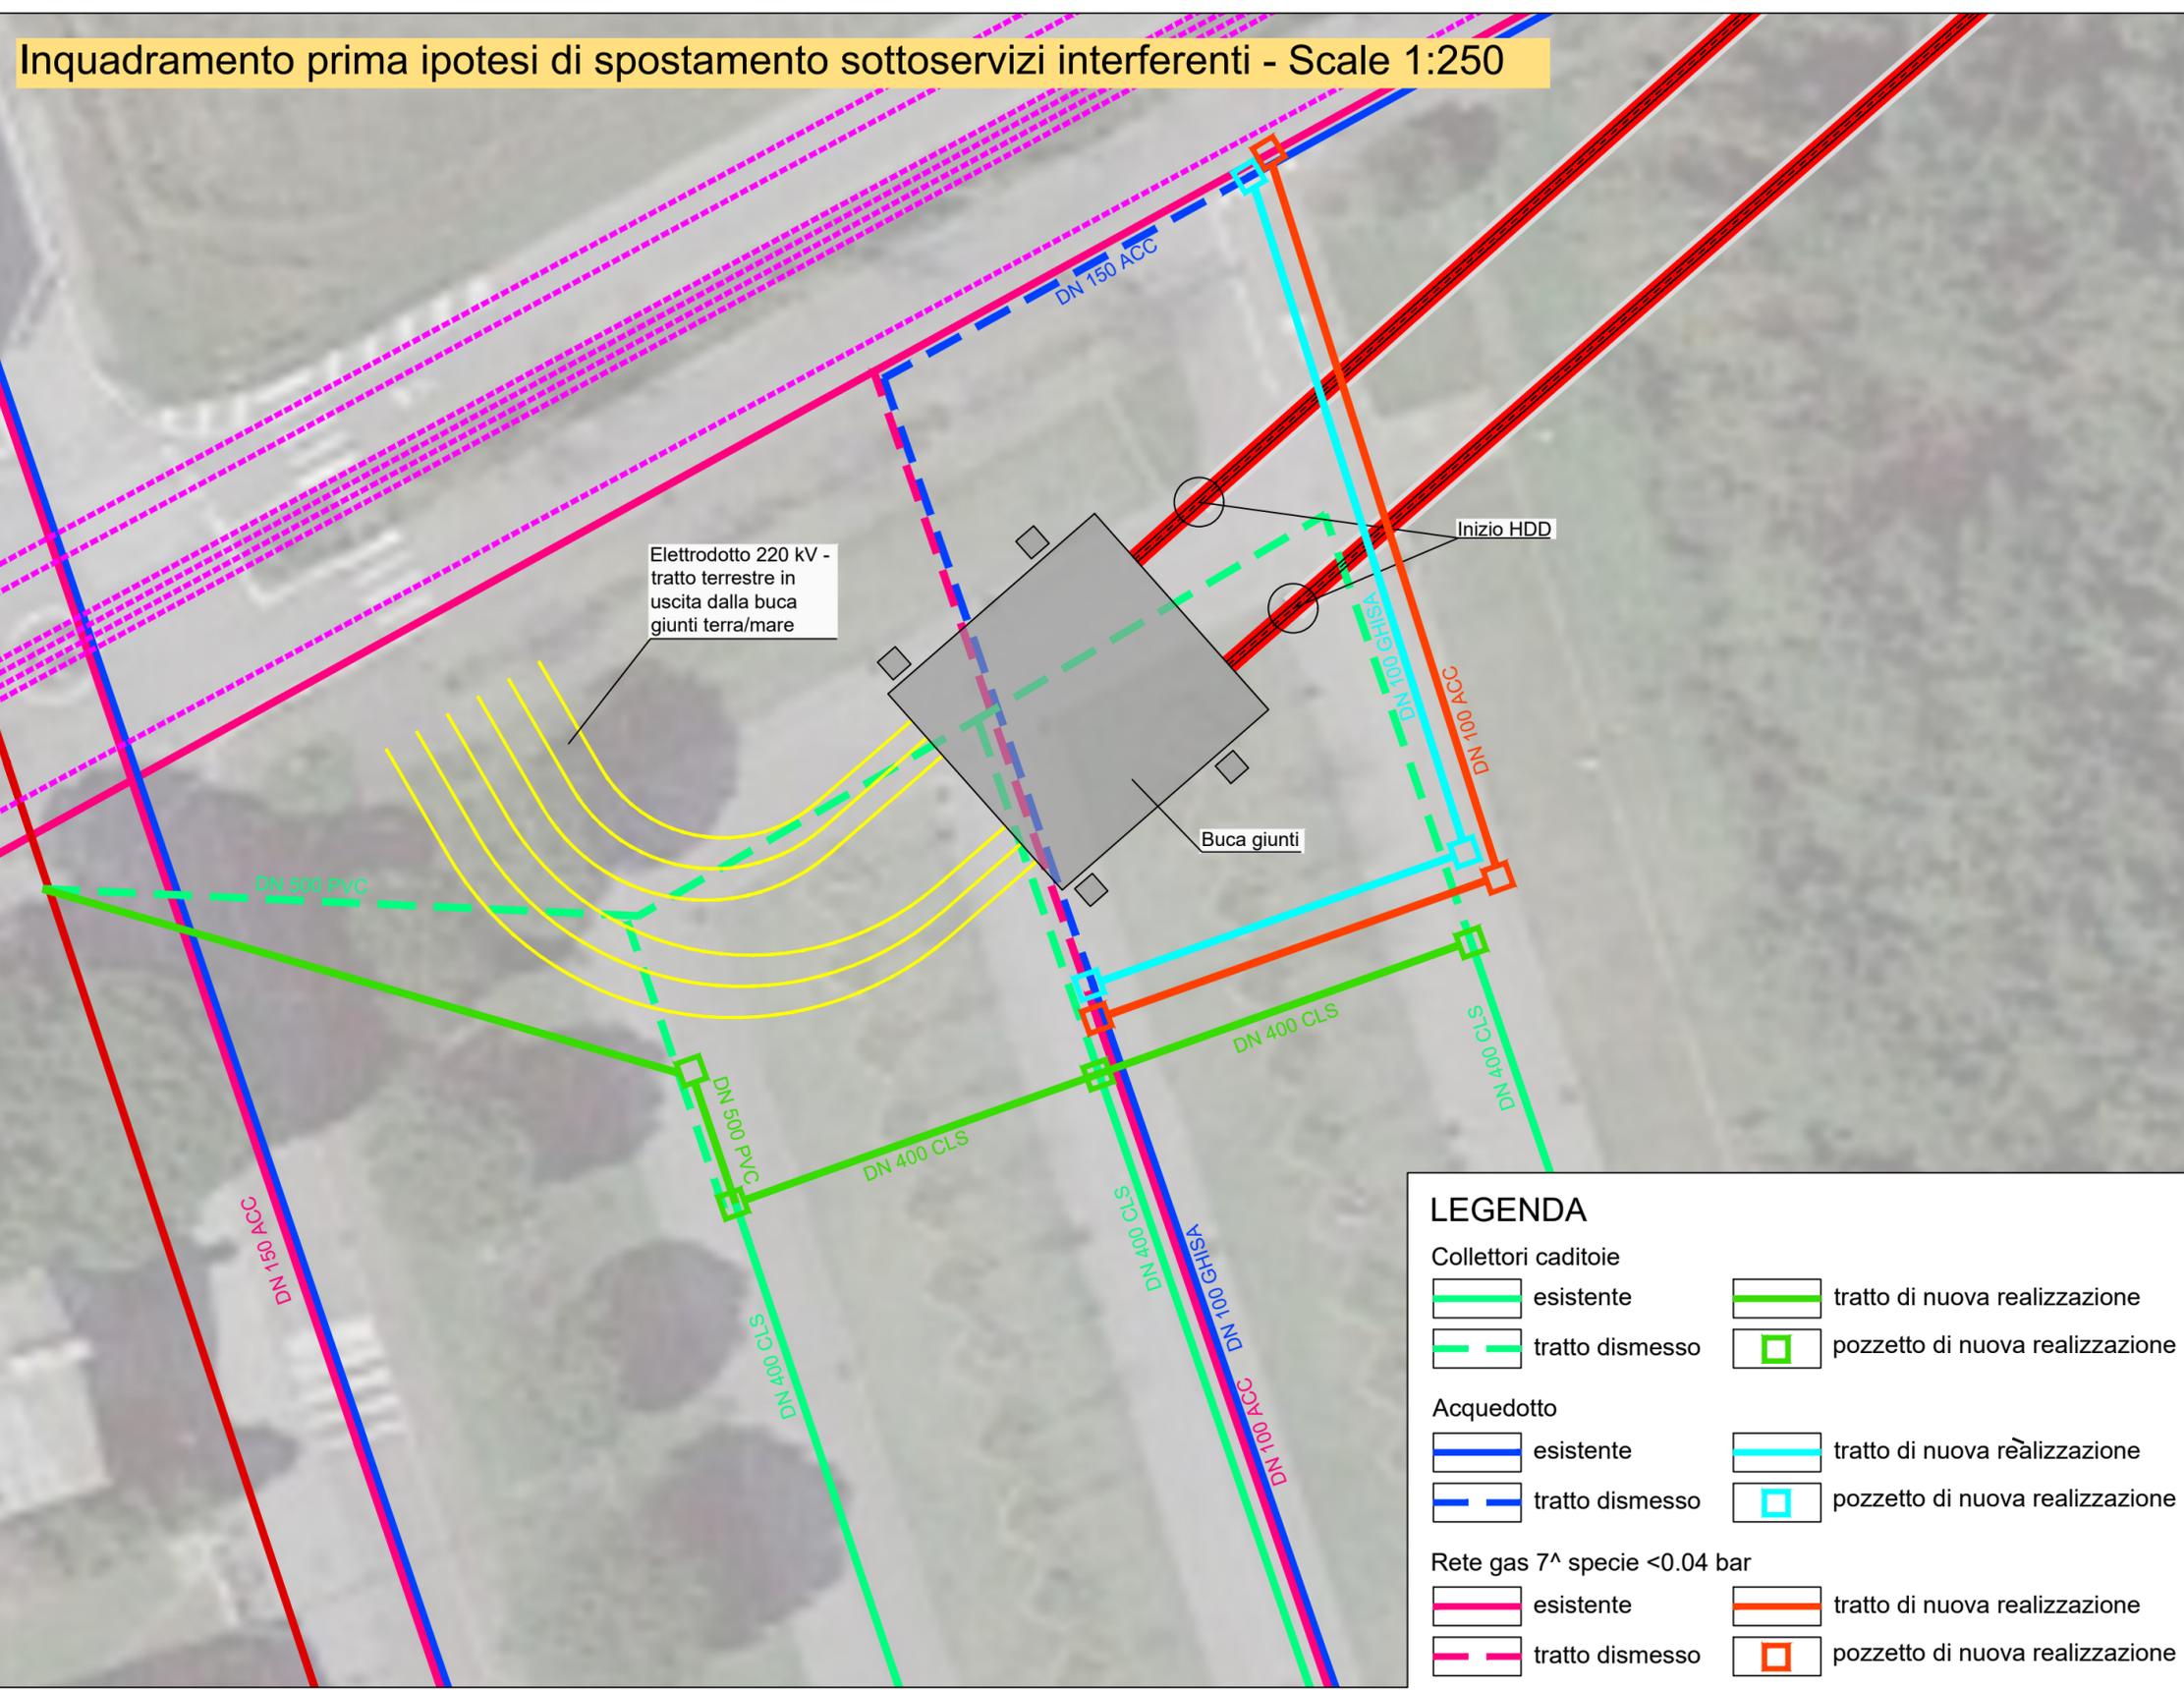

LEGENDA

Collettori caditoie	
esistente	tratto di nuova realizzazione
tratto dismesso	pozzetto di nuova realizzazione
Acquedotto	
esistente	tratto di nuova realizzazione
tratto dismesso	pozzetto di nuova realizzazione
Rete gas 7^a specie <0.04 bar	
esistente	tratto di nuova realizzazione
tratto dismesso	pozzetto di nuova realizzazione



HUB ENERGETICO "AGNES ROMAGNA 1 & 2"
 Progetto con livello di approfondimento Definitivo
 Studio di Impatto Ambientale
 Istanza di Valutazione di Impatto Ambientale
 (ex D.Lgs 6 aprile 2006, n. 152)

Autore elaborato:
CEBAT Spa

Codice identificativo elaborato:
AGNROM_EP-D_SS-HDD

Titolo elaborato:
**IPOTESI PRELIMINARE DI SPOSTAMENTO SOTTOSERVIZI ESISTENTI
 PER L'OPERA DI APPRODO IN HDD**

Società proponente:



Agnes S.r.l.
 P. IVA: IT02637320397
 Via del Fringuello 28
 (48124) Ravenna, Italia
 PEC: agnessrl@pec.it

Gruppo di lavoro:

STUDIO IMPATTO AMBIENTALE
 Golder Associates Srl (Gruppo WSP)
 ZGA Srl
 Ubica Srl
 CESTHA
 Università di Pavia - CIBRA
 ASPS Servizi Archeologici Snc

PROGETTAZIONE ONSHORE
 CESI Spa
 Techfem Spa

PROGETTAZIONE OFFSHORE
 Rosetti Marino Spa
 CEBAT Spa
 4C Offshore

COORDINAMENTO
 Agnes Srl
 Quint'x Srl

00	12/12/22	GC (Cebat SpA)	MC (Cebat SpA)	AGNES	AGNROM_EP-D_SS-HDD	297x594
REV	DATA	PREPARATO	RIVISTO	EMESSO	CODICE FILE	FRM.

Questo elaborato è di proprietà di Agnes Srl. Qualunque riproduzione, anche parziale, è vietata senza la sua autorizzazione. Ogni violazione sarà perseguita a termini di legge.