
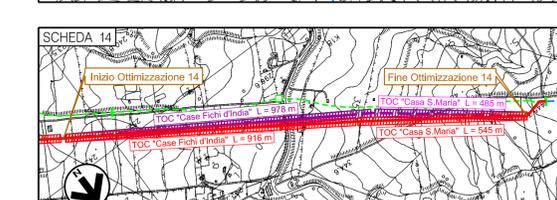
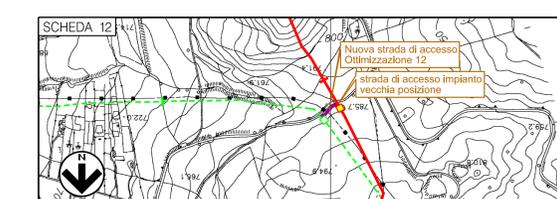
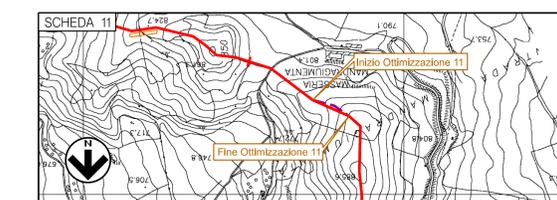
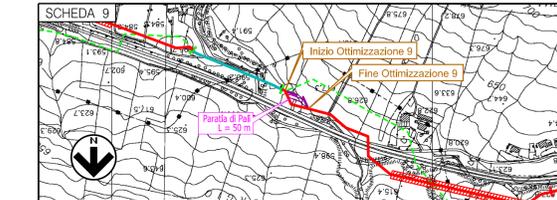
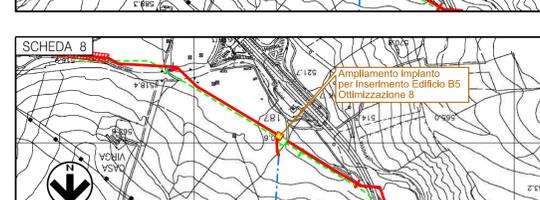
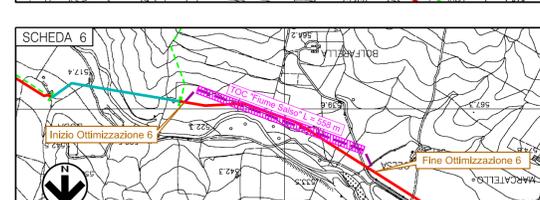
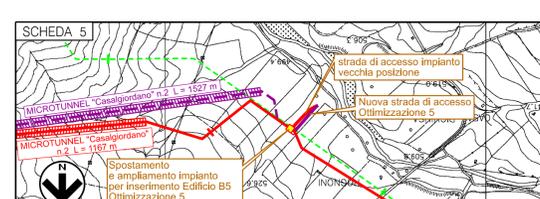
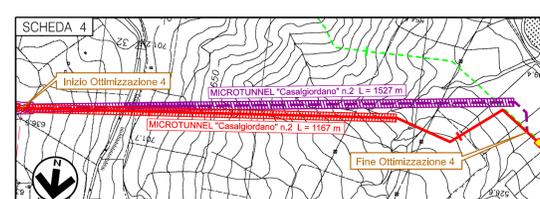
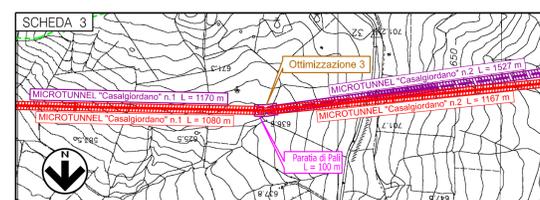
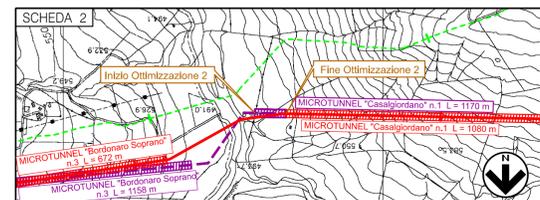


AREE SIC

1	ITA030001	Stretta di Longi	14	ITA020040	Monte Zimmarà (Gangi)	27	ITA060013	Serre di Monte Cannarella	39	ITA020011	Rocche di Castronuovo, Pizzo Lupo, Gurgli di S. Andrea	52	ITA020044	Monte Grifone	65	ITA020038	Sugherete di Contrada Serradaino
2	ITA030013	Rocche di Alcara Li Fusi	15	ITA060009	Bosco di Sperlinga, Alto Salso	28	ITA050004	Monte Capodarso e Valle del Fiume Imera Meridionale	40	ITA020028	Serra del Leone e Monte Stagnataro	53	ITA020043	Monte Rosamarina e Cozzo Famò	66	ITA020001	Rocca di Cefalù
3	ITA030038	Serra del Re, Monte Sorò e Biviere di Cesarò	16	ITA060004	Monte Altesina	29	ITA050002	Torrente Vaccarizzo (tratto terminale)	41	ITA020031	Monte d'Indis, Montagna dei Cavalli, Pizzo Pontorno e Plan del Leone	54	ITA020033	Monte San Calogero (Termini Imerese)			
4	ITA030018	Pizzo Michele	17	ITA060007	Vallone di Piano della Corte	30	ITA060011	Contrada Caprara	42	ITA020029	Monte Rose e Monte Pernice	55	ITA020032	Boschi di Granza			AREE ZPS
5	ITA030016	Pizzo Fau, Monte Pomiere, Pizzo Bidi e Serra della Testa	18	ITA060003	Lago di Pozzillo	31	ITA050003	Lago Soprano	43	ITA020026	Monte Triona e Monte Colomba	56	ITA020045	Rocca di Sciarà	67	ITA030043	Monti Nebrodi
6	ITA030015	Valle del Fiume Caronia, Lago Zillo	19	ITA070026	Forre laviche del Fiume Simeto	32	ITA050005	Lago Sfondato	44	ITA020037	Monti Barraci, Cardella, Pizzo Cangialosi e Gole del Torrente Corleone	68	ITA020050	Parco delle Madonie			
7	ITA030017	Vallone Laccareta e Urio Quattrocchi	20	ITA070011	Poggio S. Maria	33	ITA050009	Rupe di Marianopoli	45	ITA020034	Monte Carcaci, Pizzo Colobria e ambienti umidi	69	ITA020048	Monti Scani, Rocca Busambra e Bosco della Ficuzza			
8	ITA030014	Pizzo Fau, Monte Pomiere, Pizzo Bidi e Serra della Testa	21	ITA060015	Contrada Valanghe	34	ITA050006	Monte Conca	46	ITA020022	Calanchi, lembi boschivi e praterie di Riena	70	ITA060002	Lago di Pergusa			
9	ITA030039	Monte Pelato	22	ITA060014	Monte Chiapparò	35	ITA040008	Maccalube di Aragona	47	ITA020008	Rocca Busambra e Rocche di Rao	71	ITA050006	Monte Conca			
10	ITA060005	Lago di Ancipa	23	ITA060001	Lago Ogliastro	36	ITA040011	La Montagnola e Acqua Fitusa	48	ITA020007	Boschi Ficuzza e Cappelliere, Vallone Cerasa, Castagneti Mezzojuo						
11	ITA060008	Contrada Giammaiano	24	ITA060010	Vallone Rossomanno	37	ITA040005	Monte Cammarata - Contrada Salaci	49	ITA020027	Monte Iato, Kumeta, Maganoce e Pizzo Parrino						
12	ITA060006	Monte Sambughetti, Monte Campanito	25	ITA060012	Boschi di Piazza Armerina	38	ITA040007	Pizzo della Rondine, Bosco di S. Stefano Quisquina	50	ITA020024	Rocche di Ciminna						
13	ITA020041	Monte San Calogero (Gangi)	26	ITA060002	Lago di Pergusa				51	ITA020039	Monte Cane, Pizzo Selva a Mare, Monte Trigona						

Siti di Importanza Comunitaria (SIC)
Zone a Protezione Speciale (ZPS)

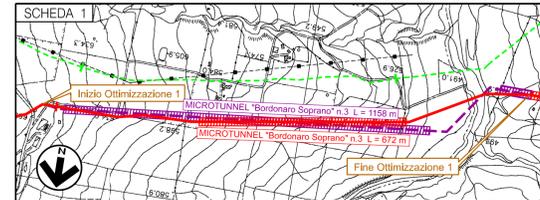

LEGGENDA

- Metanodotti in progetto
- Ottimizzazioni di tracciato
- Metanodotti in progetto (altre opere)
- Metanodotti in esercizio da ricollegare
- Metanodotti in esercizio
- Metanodotti da porre fuori esercizio e recuperare

00	23/02/2023	EMISSIONE		CASAGRANDE	DI RUSCIO	PEDINI
INDICE	DATA	REVISIONI		ELABORATO	VERIFICATO	APPROVATO
						Ds. PG-PSZ-107 Pg. 1 di 1 Comm. NR/19188 Scale 1:200000
Rifacimento Metanodotto Gagliano - T. Imerese DN 400 (16") / DN 300 (12"), DP 75 bar FASE 2 PLANIMETRIA CON PERIMETRAZIONE DEI SITI SIC E ZPS OTTIMIZZAZIONI DI TRACCIATO						
Sostituisce il Sostituito dal						

