Firmato digitalmente da:
MOREYRA MARTINEZ CESAR ALEJANDRO
Firmato il 29/07/2022 14:33
Seriale Certificato: 18103605
Valido dal 22/04/2020 al 22/04/2023
InfoCert Firma Qualificata 2

Firmato digitalmente da
MARCO GENNARO BALZANO
Data e ora della firma: 29/07/2022 16:15:48

REGIONE PUGLIA — PROVINCIA di FOGGIA — COMUNE di FOGGIA

Proponente

HERGO SOLARE ITALIA S.r.l.
SOCIETÀ SOGGETTA AD ATTIVITÀ DI DIREZIONE E COORDINAMENTO DI INFRASTRUTTURE S.P.A.
SEDE LEGALE: Via Privata Mauro Tosina, 9 – 20133 Milano (MI)
Tel. +39 02 36570.800 Fax +39 02 36570.801
PEC: hergo@legalmail.it WWW.HERGOSOLAR.IT
Cod. Soc. Euro 10.000 i.v. – C.F. e P. IVA 10416260965 – N. REA MI 2529663

Certificazioni

AMPLIAMENTO DELLA S.E. - RTN 380/150kV di FOGGIA loc. SPRECACENERE

PIANO TECNICO DELLE OPERE

Progettazione

STUDIO INGEGNERIA ELETTRICA
MEZZINA dott. ing. Antonio
Via T. Solis 128 | 71016 San Severo (FG)
Tel. 0882 228072 | Fax 0882 243651
e-mail: info@studiomezzina.net

INSE Ingegneria & Servizi
Via S.Giacomo dei Capri, 38
80128 Napoli
TEL.081 579 7998
mail: inse.srl@virgilio.it

Elaborato

Nome Elaborato: **PROFILO LINEA L. 150kV S.G. ROTONDO - FOGGIA STATO DI PROGETTO**

Contenuto Elaborato:

Rev.	Data	Oggetto della revisione	Elaborazione	Verifica	Approvazione
01					
00	11/12/2020	PRIMA EMISSIONE	N. Galdiero	F. Di Maso	A. Mezzina
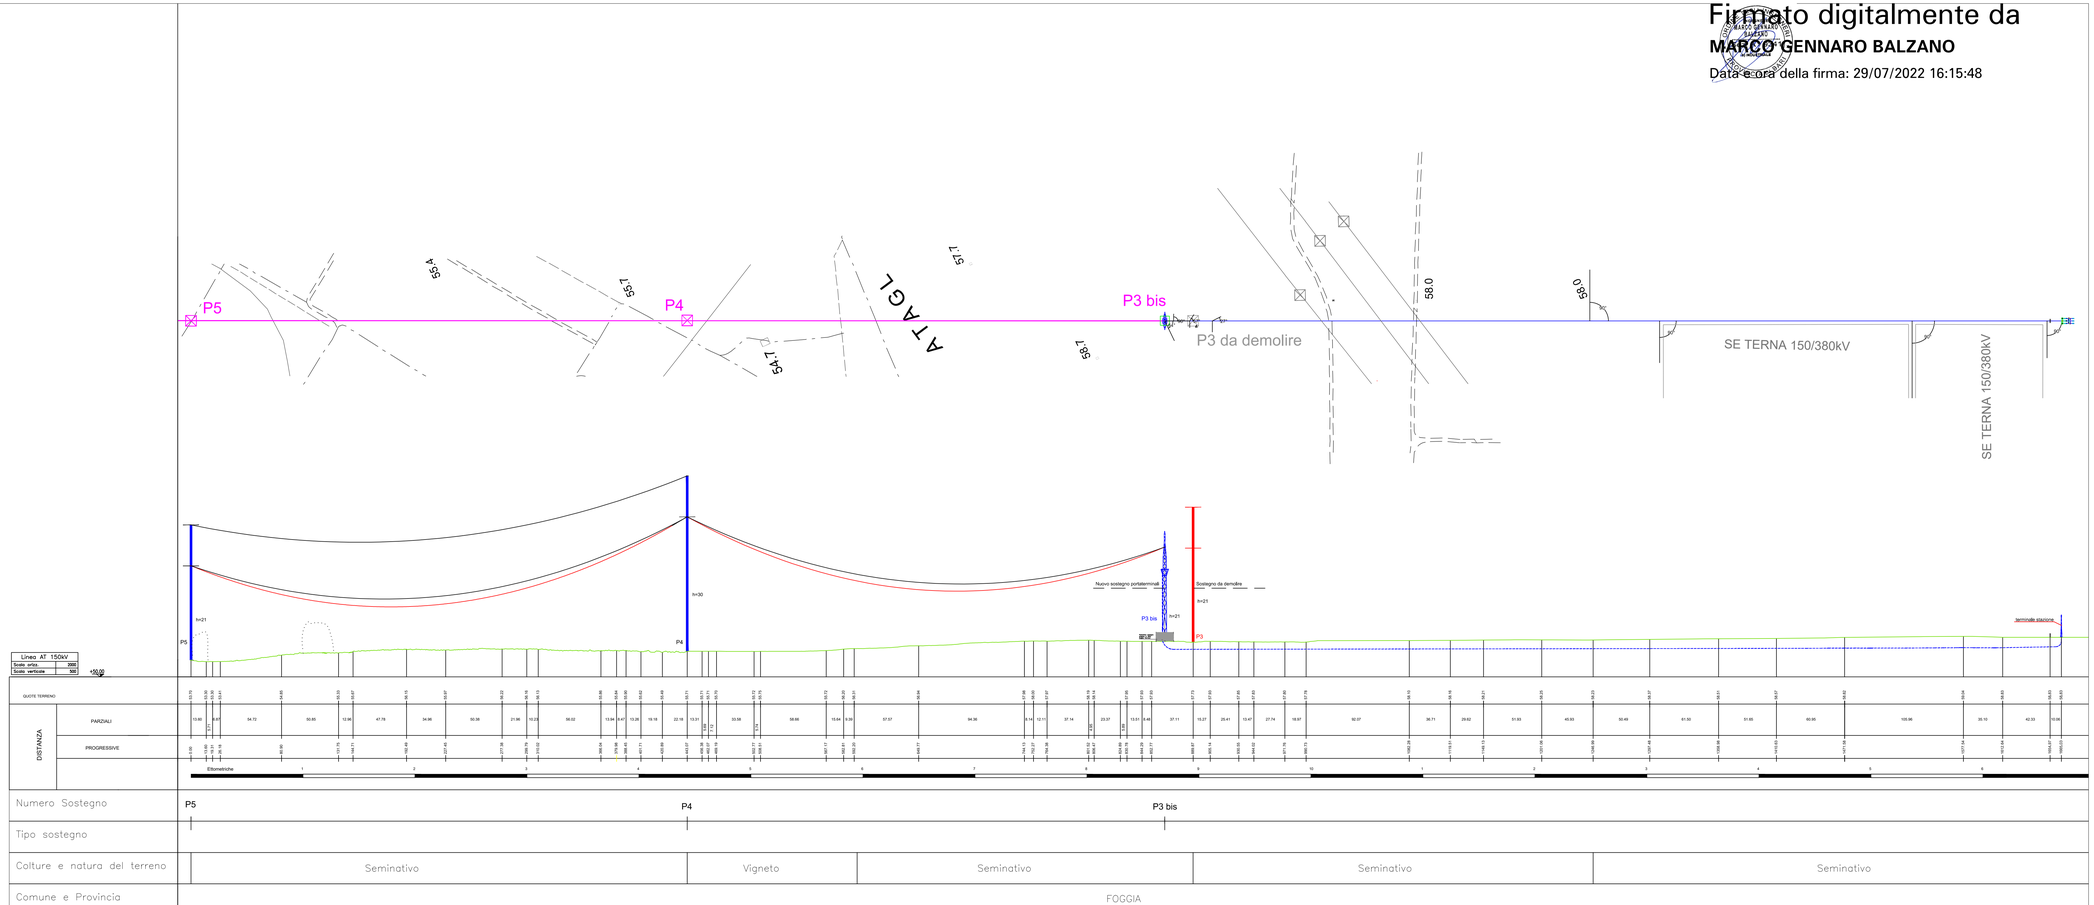
Scala: X = 1:2.000 y = 1:500
Formato: 420 x 1450 mm
Codice Pratica: P6W9PR1
Codice Elaborato: PFFG-D-T24