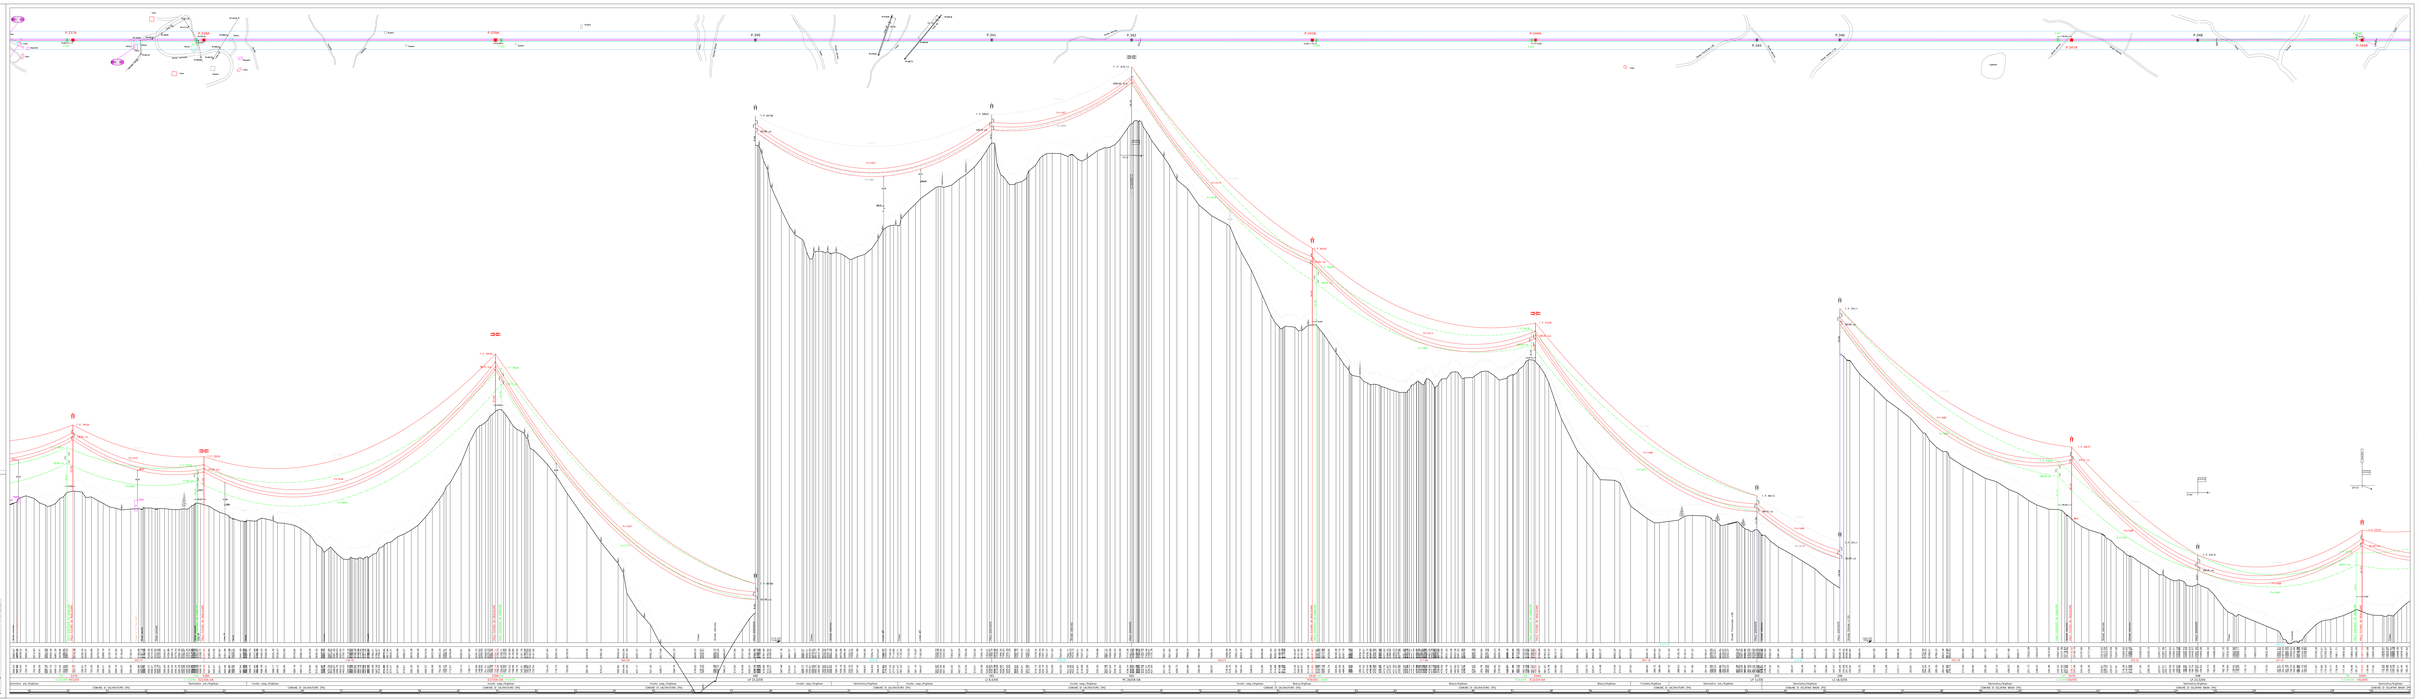
P. 337/A
P. 338/A
P. 339/A
P. 340
P. 341
P. 342
P. 343/A
P. 344
P. 345
P. 346
P. 347/A
P. 348
P. 349/A
P. 350/A
P. 351
P. 352
P.