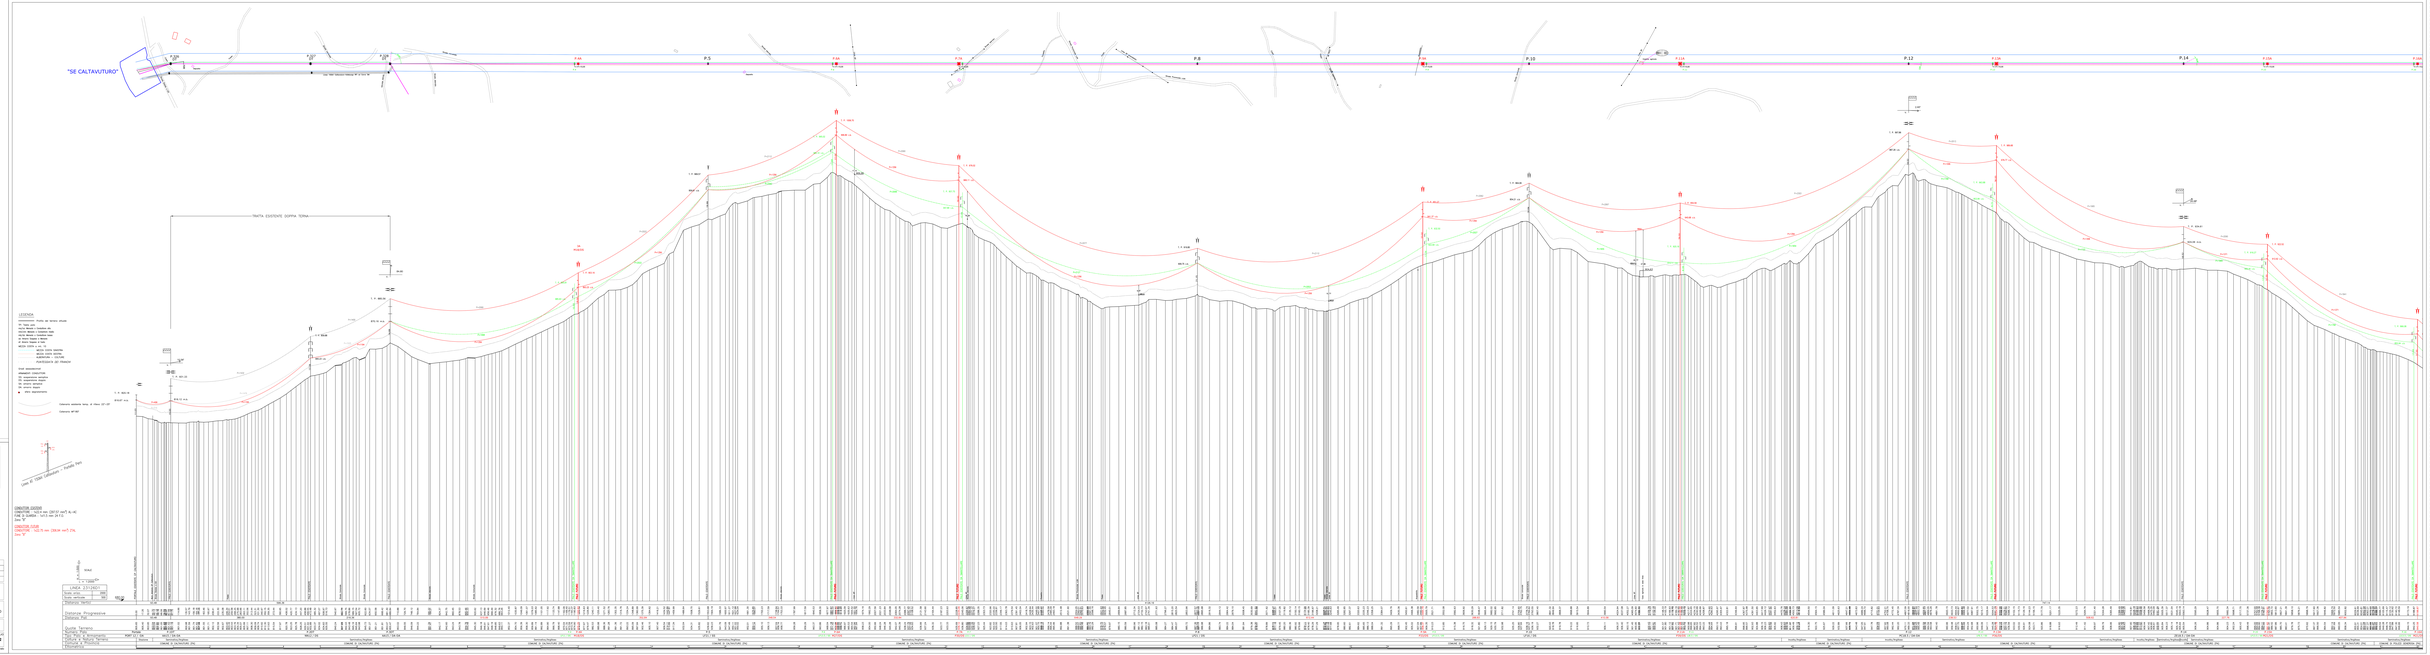
"SE CALTAVUTURO"
TRATTA ESISTENTE DOPPIA TERNA
LEGENDA
LINEA AERea AT 150 kV ESISTENTE DA POTENZIARE
Palo AT 150 kV ancoraggio
PALO AT 150 kV ESISTENTE DA SMANTELLARE
PALO AT 150 kV FUTURO
Fascia Dx/
Dispozione a triangolo
Fascia Sx/
Dispozione a tandem
REC - 02
PROTETTORE SENSIBILE
Edifici o usi abitativi
Depositi agricoli
Tettoie
Pollaio
LINEA ESISTENTE
Distanza Progressiva
Quota Terreno
