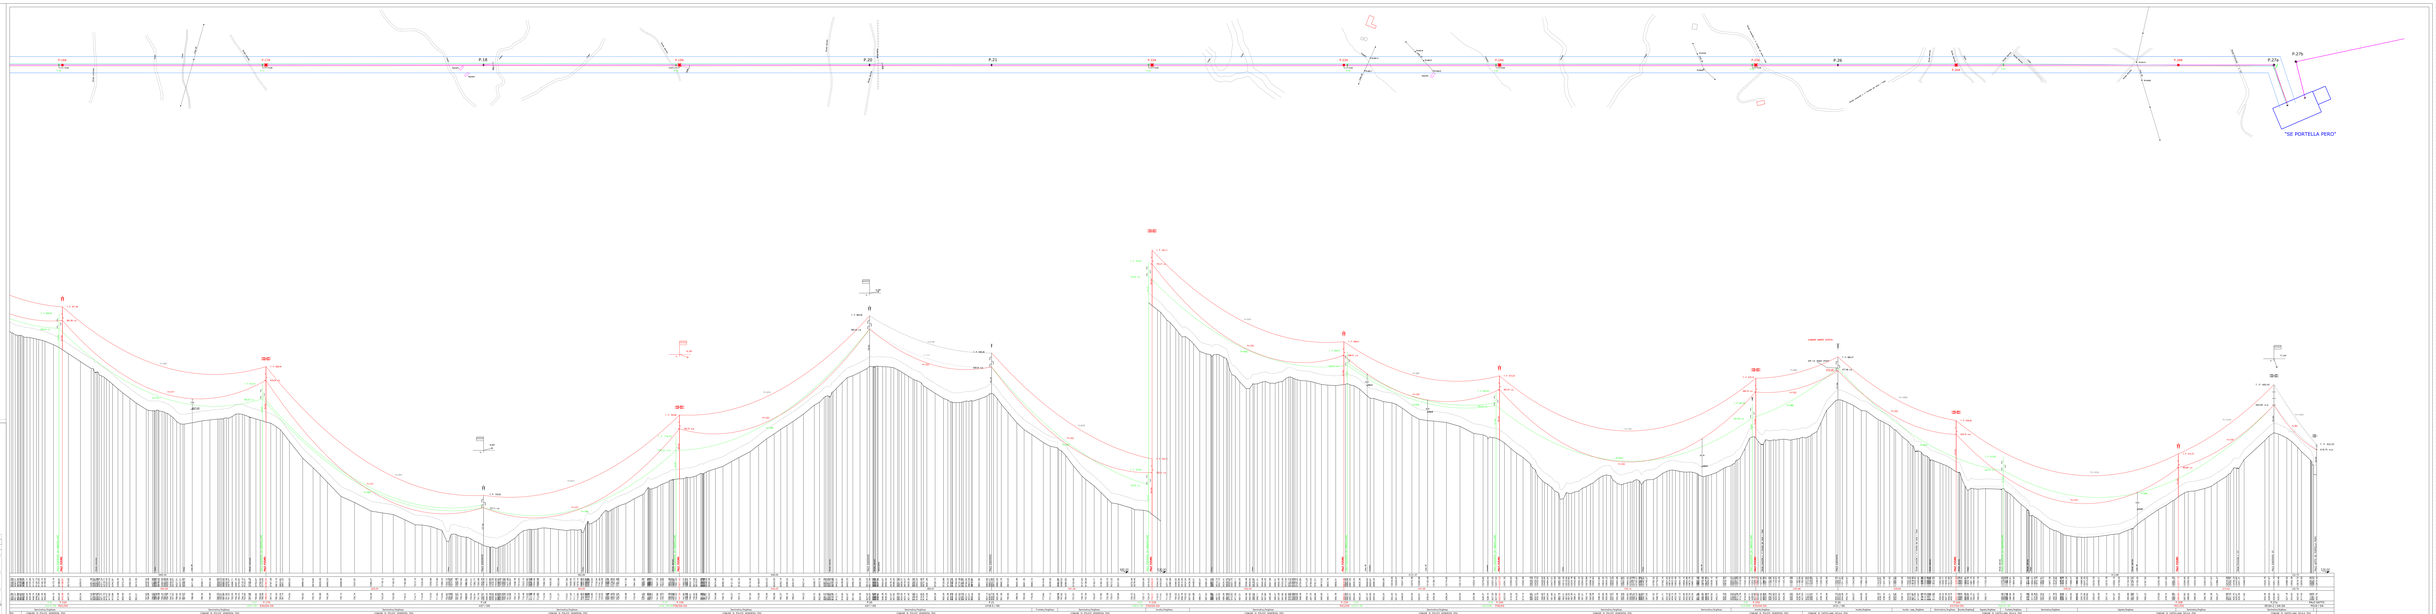
P.18
P.20
P.21
P.26
P.27b
"SE PORTELLA PERO"
LEGENDA
LINEA AEREA AT 150 kV ESISTENTE DA POTENZIARE
PALIFICAZIONE ESISTENTE
PALI AT 150 kV ESISTENTE DA DEMOLLIRE
PALI AT 150 kV FUTURI
RECEITORE SENSIBILE
Edificio a uso abitativo
Deposito agricolo
Tettoia
Rudere
CAMPO ARPA CIRCO
