
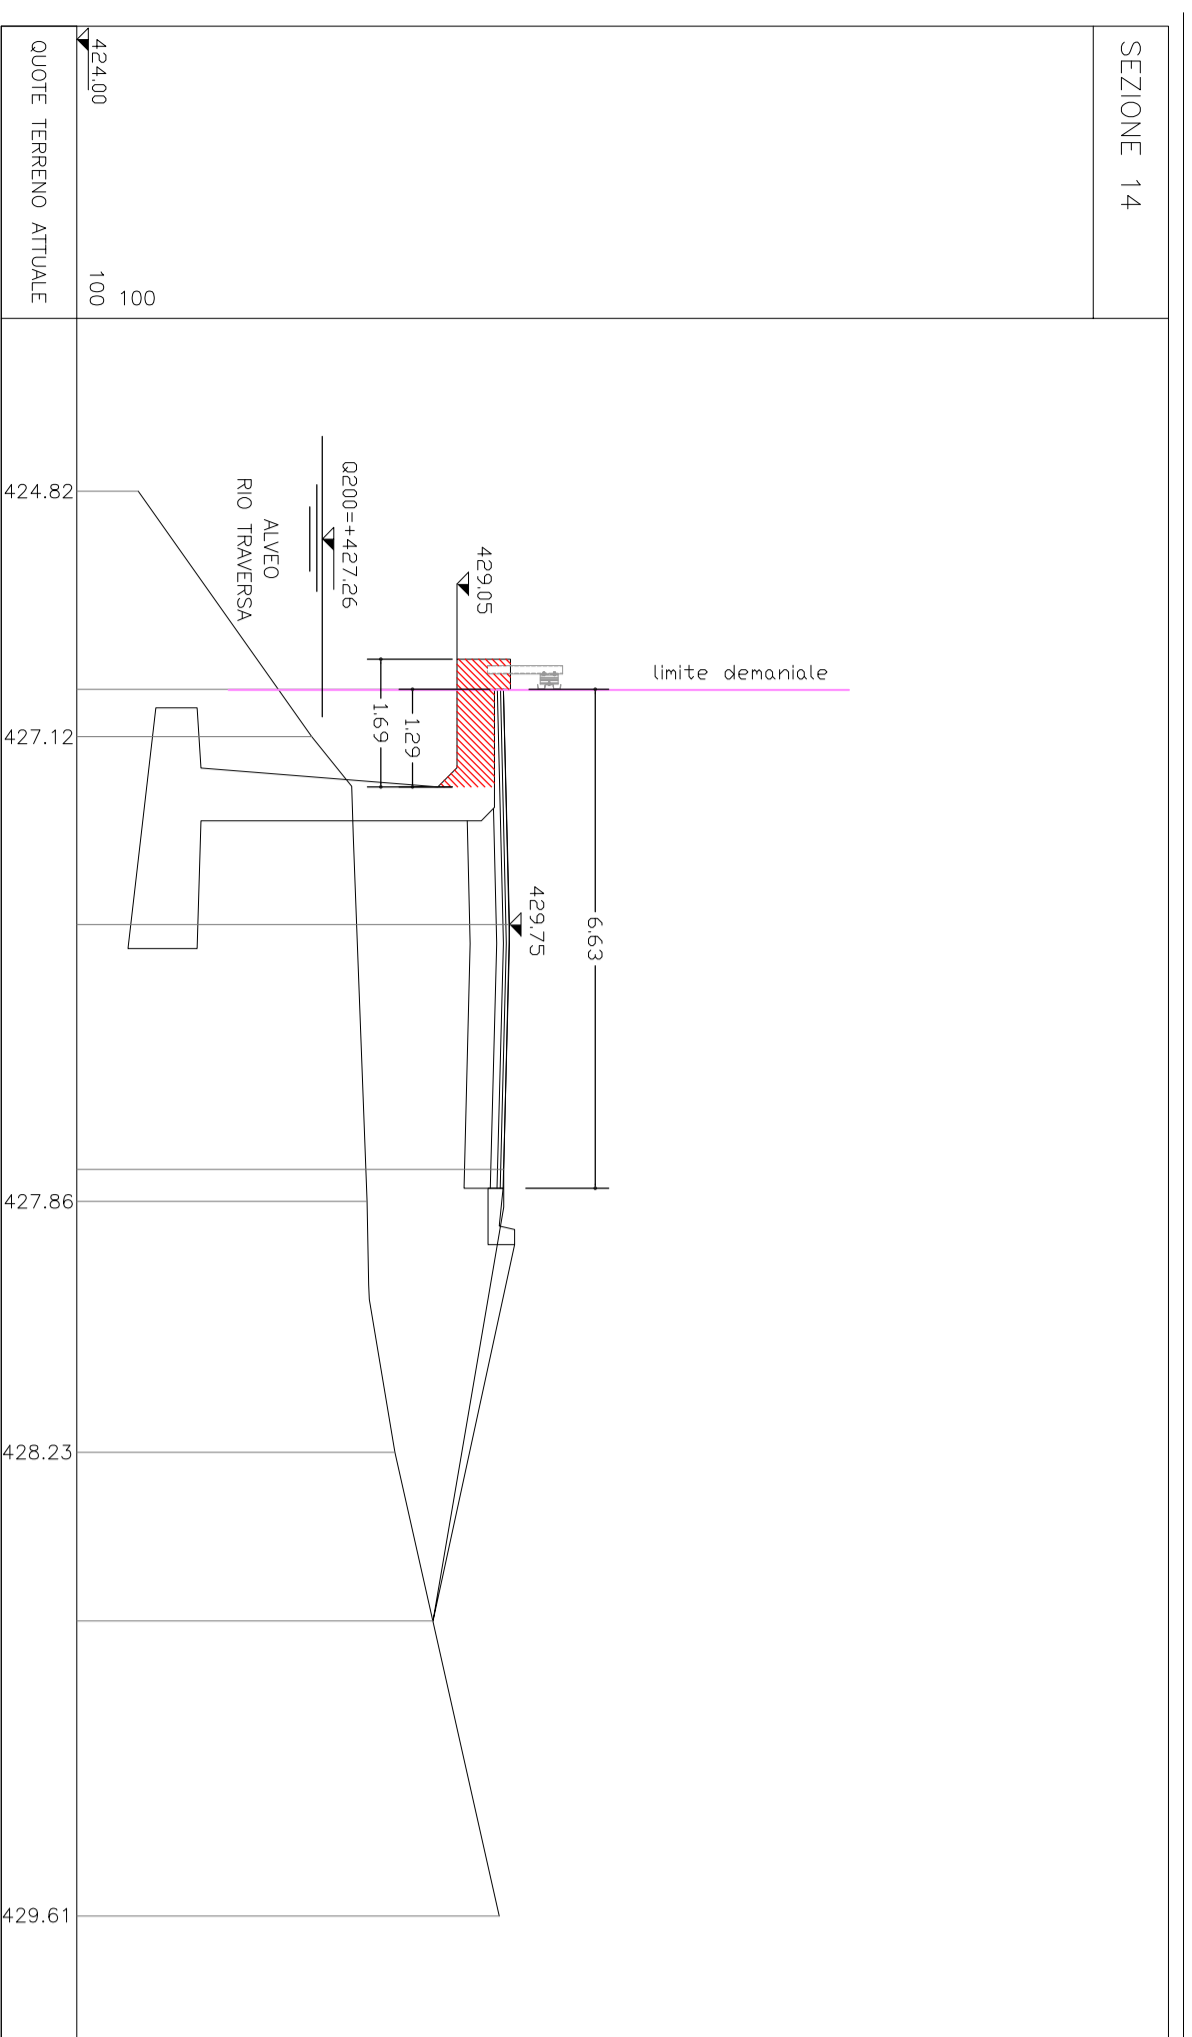
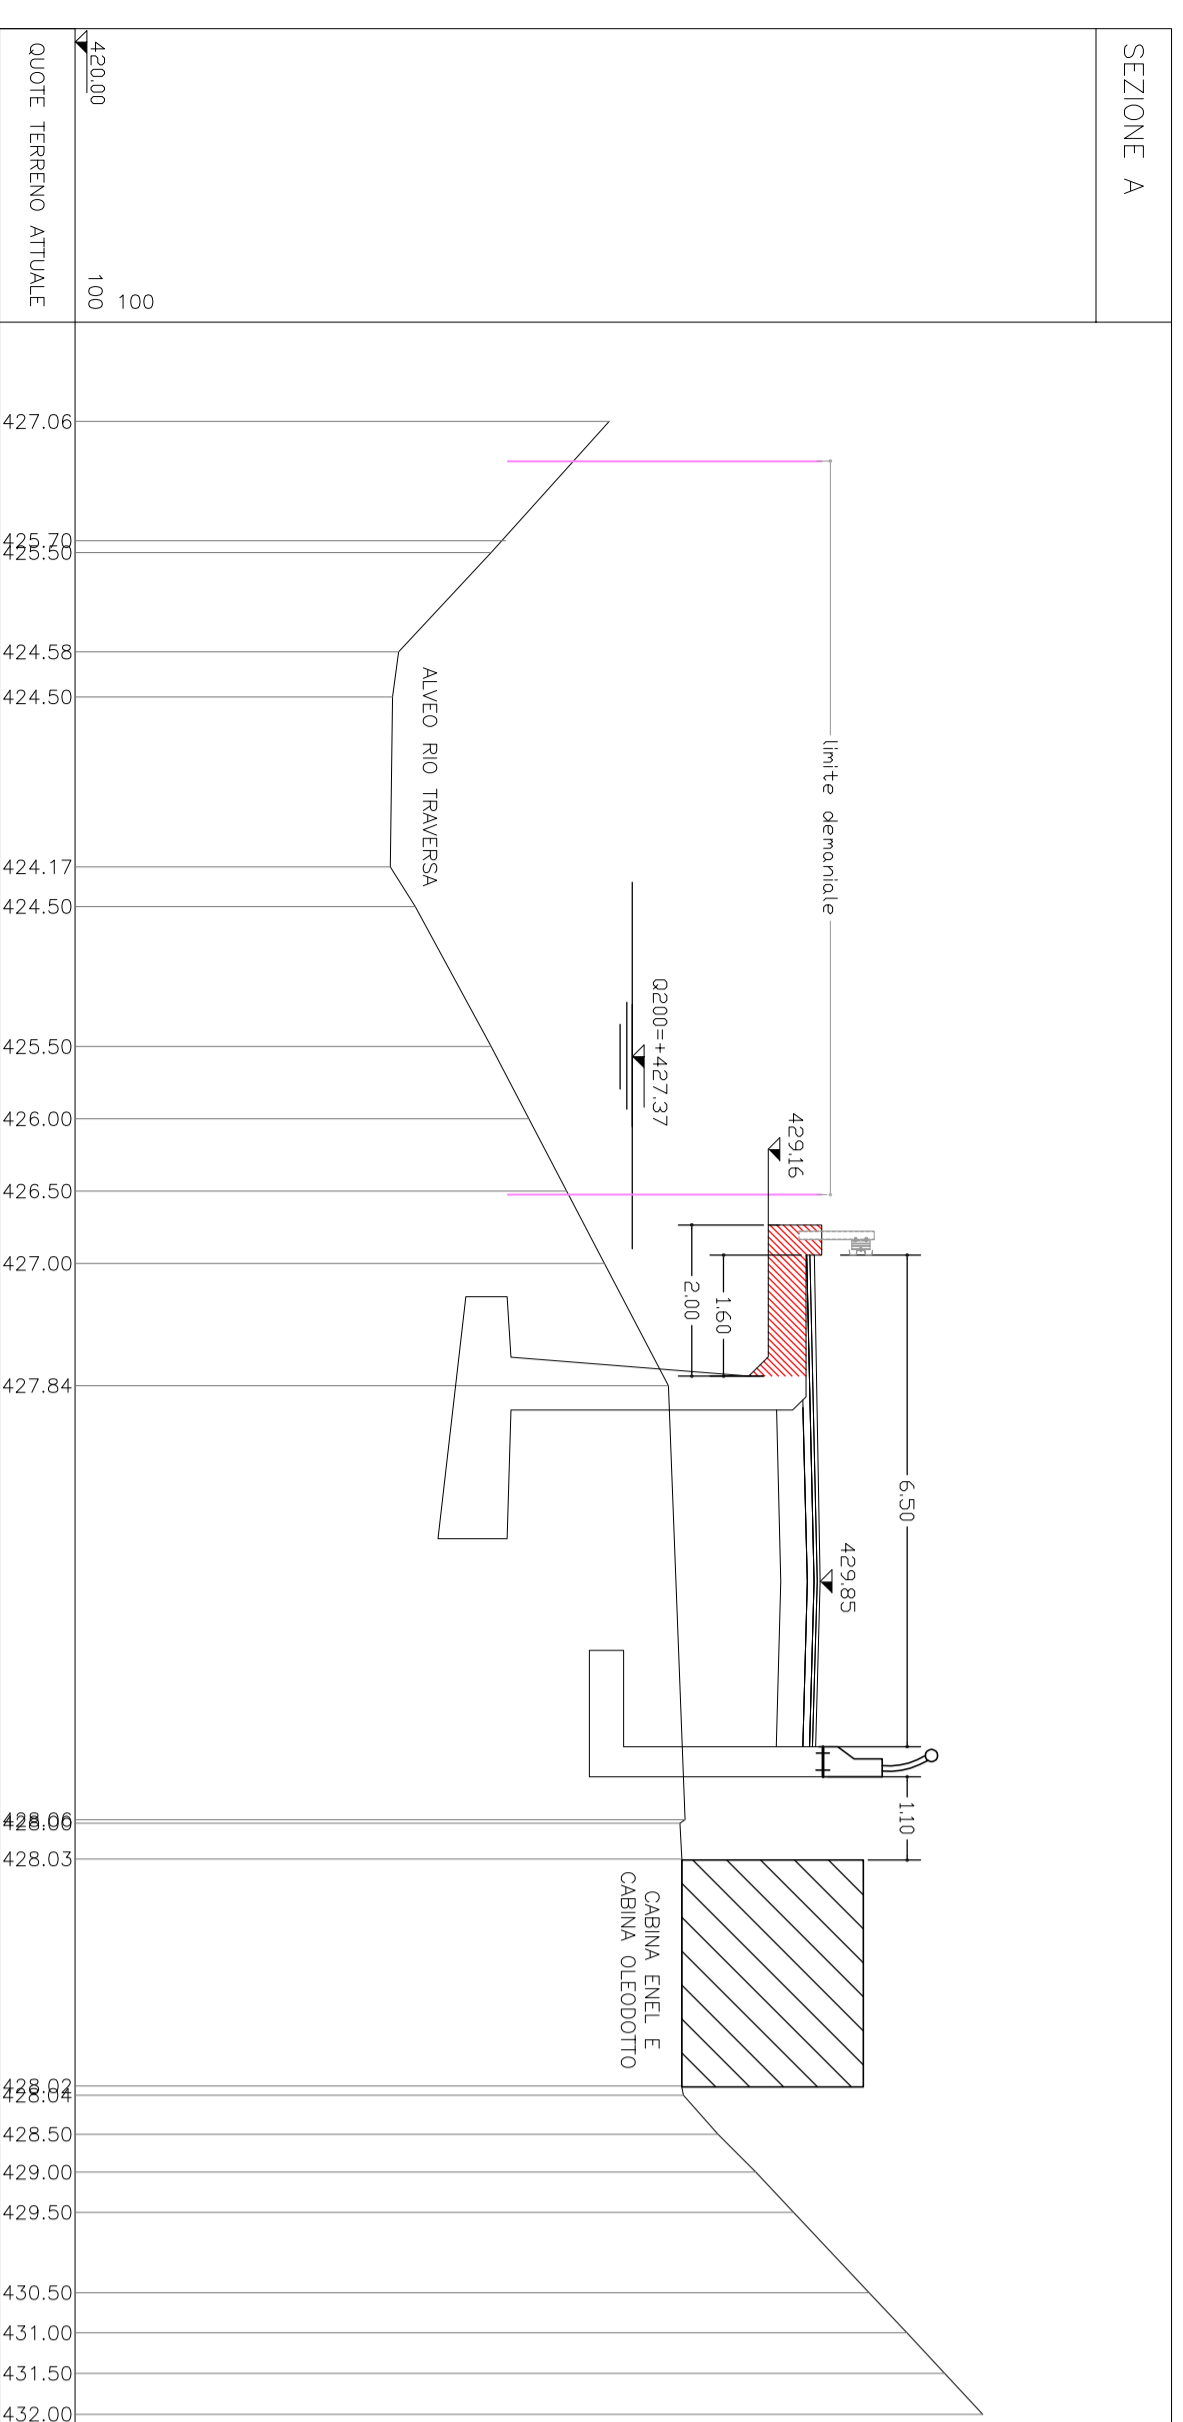
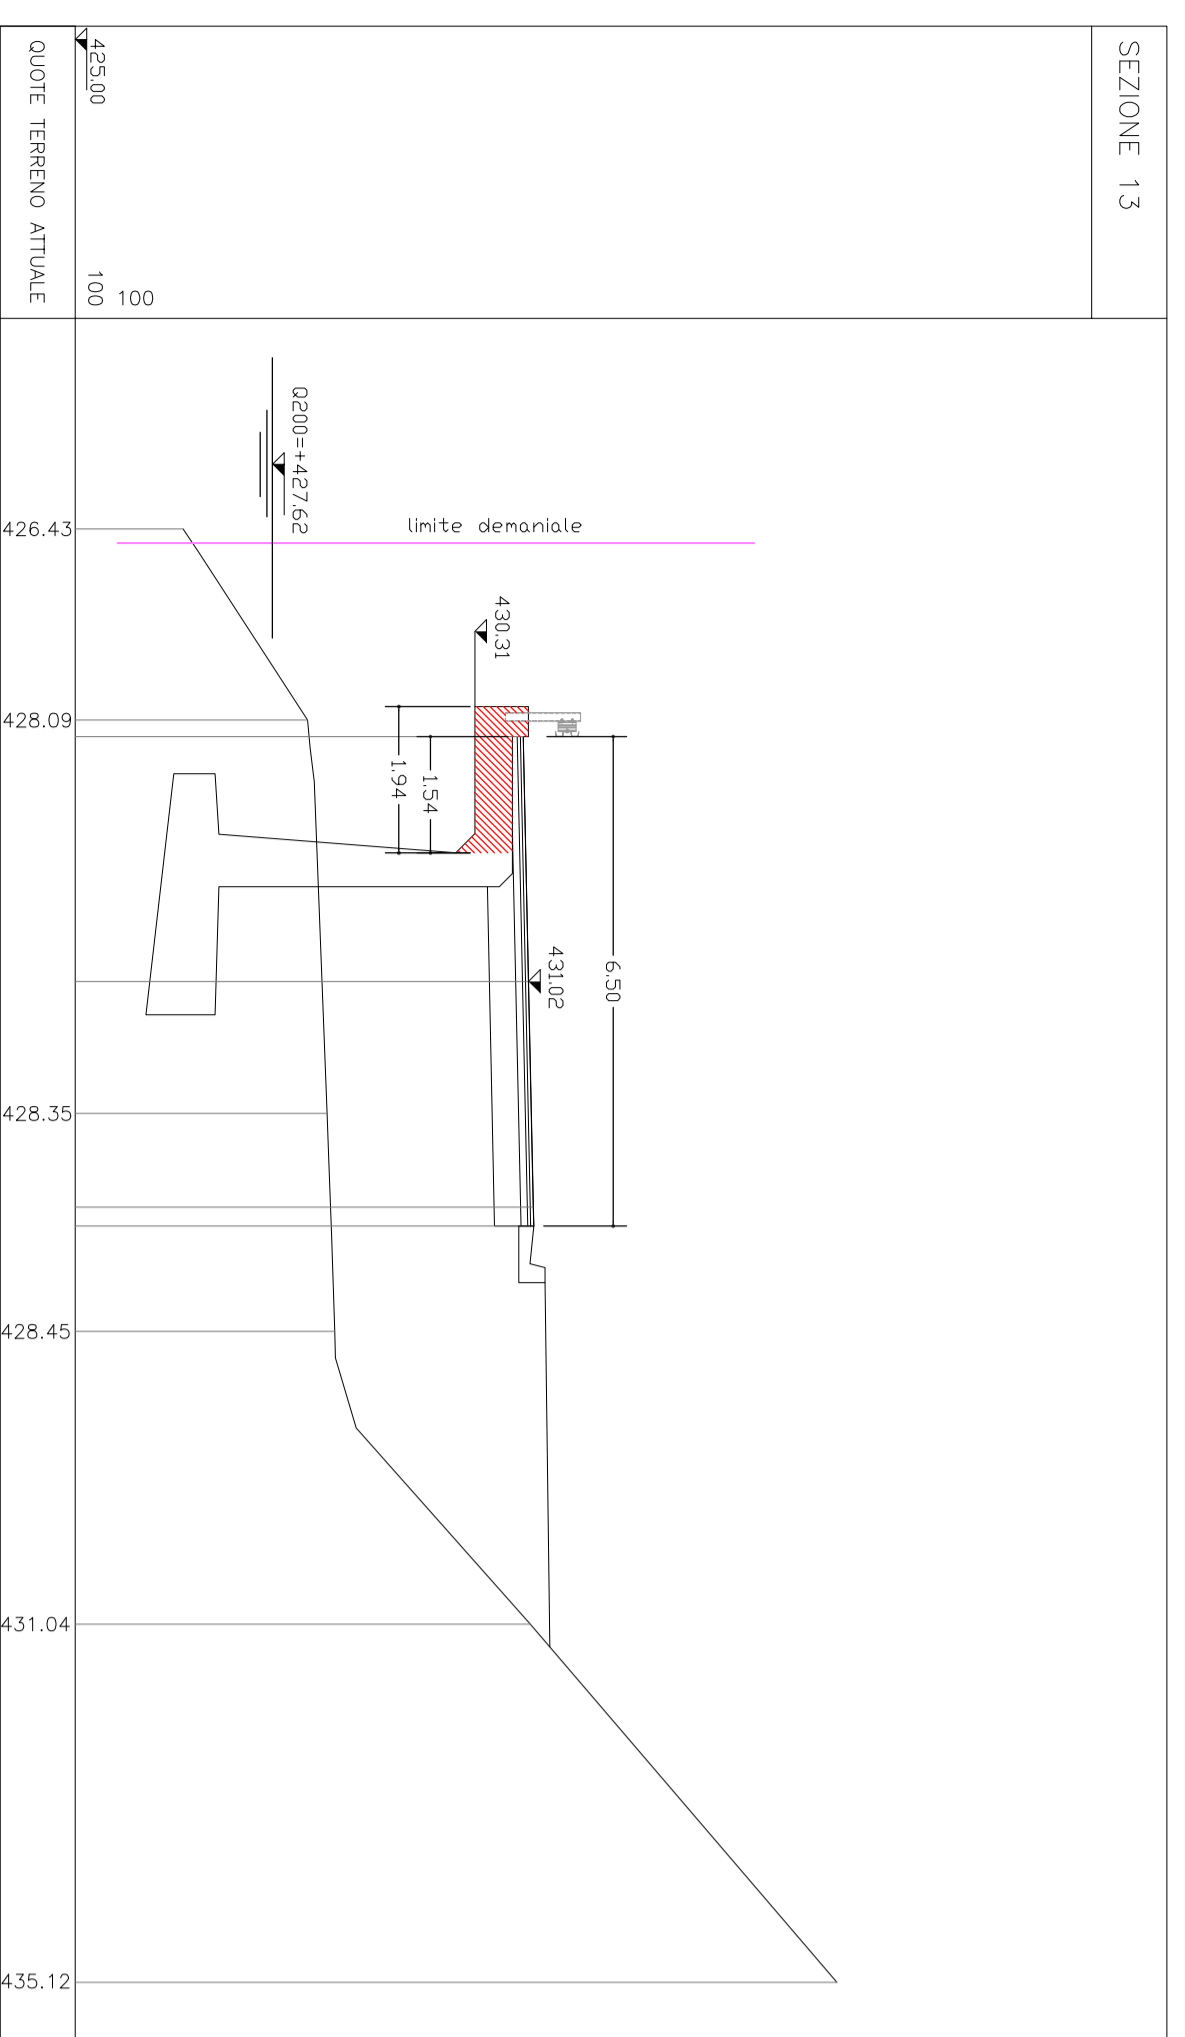



DETTAGLIO

SCALA 1:2000

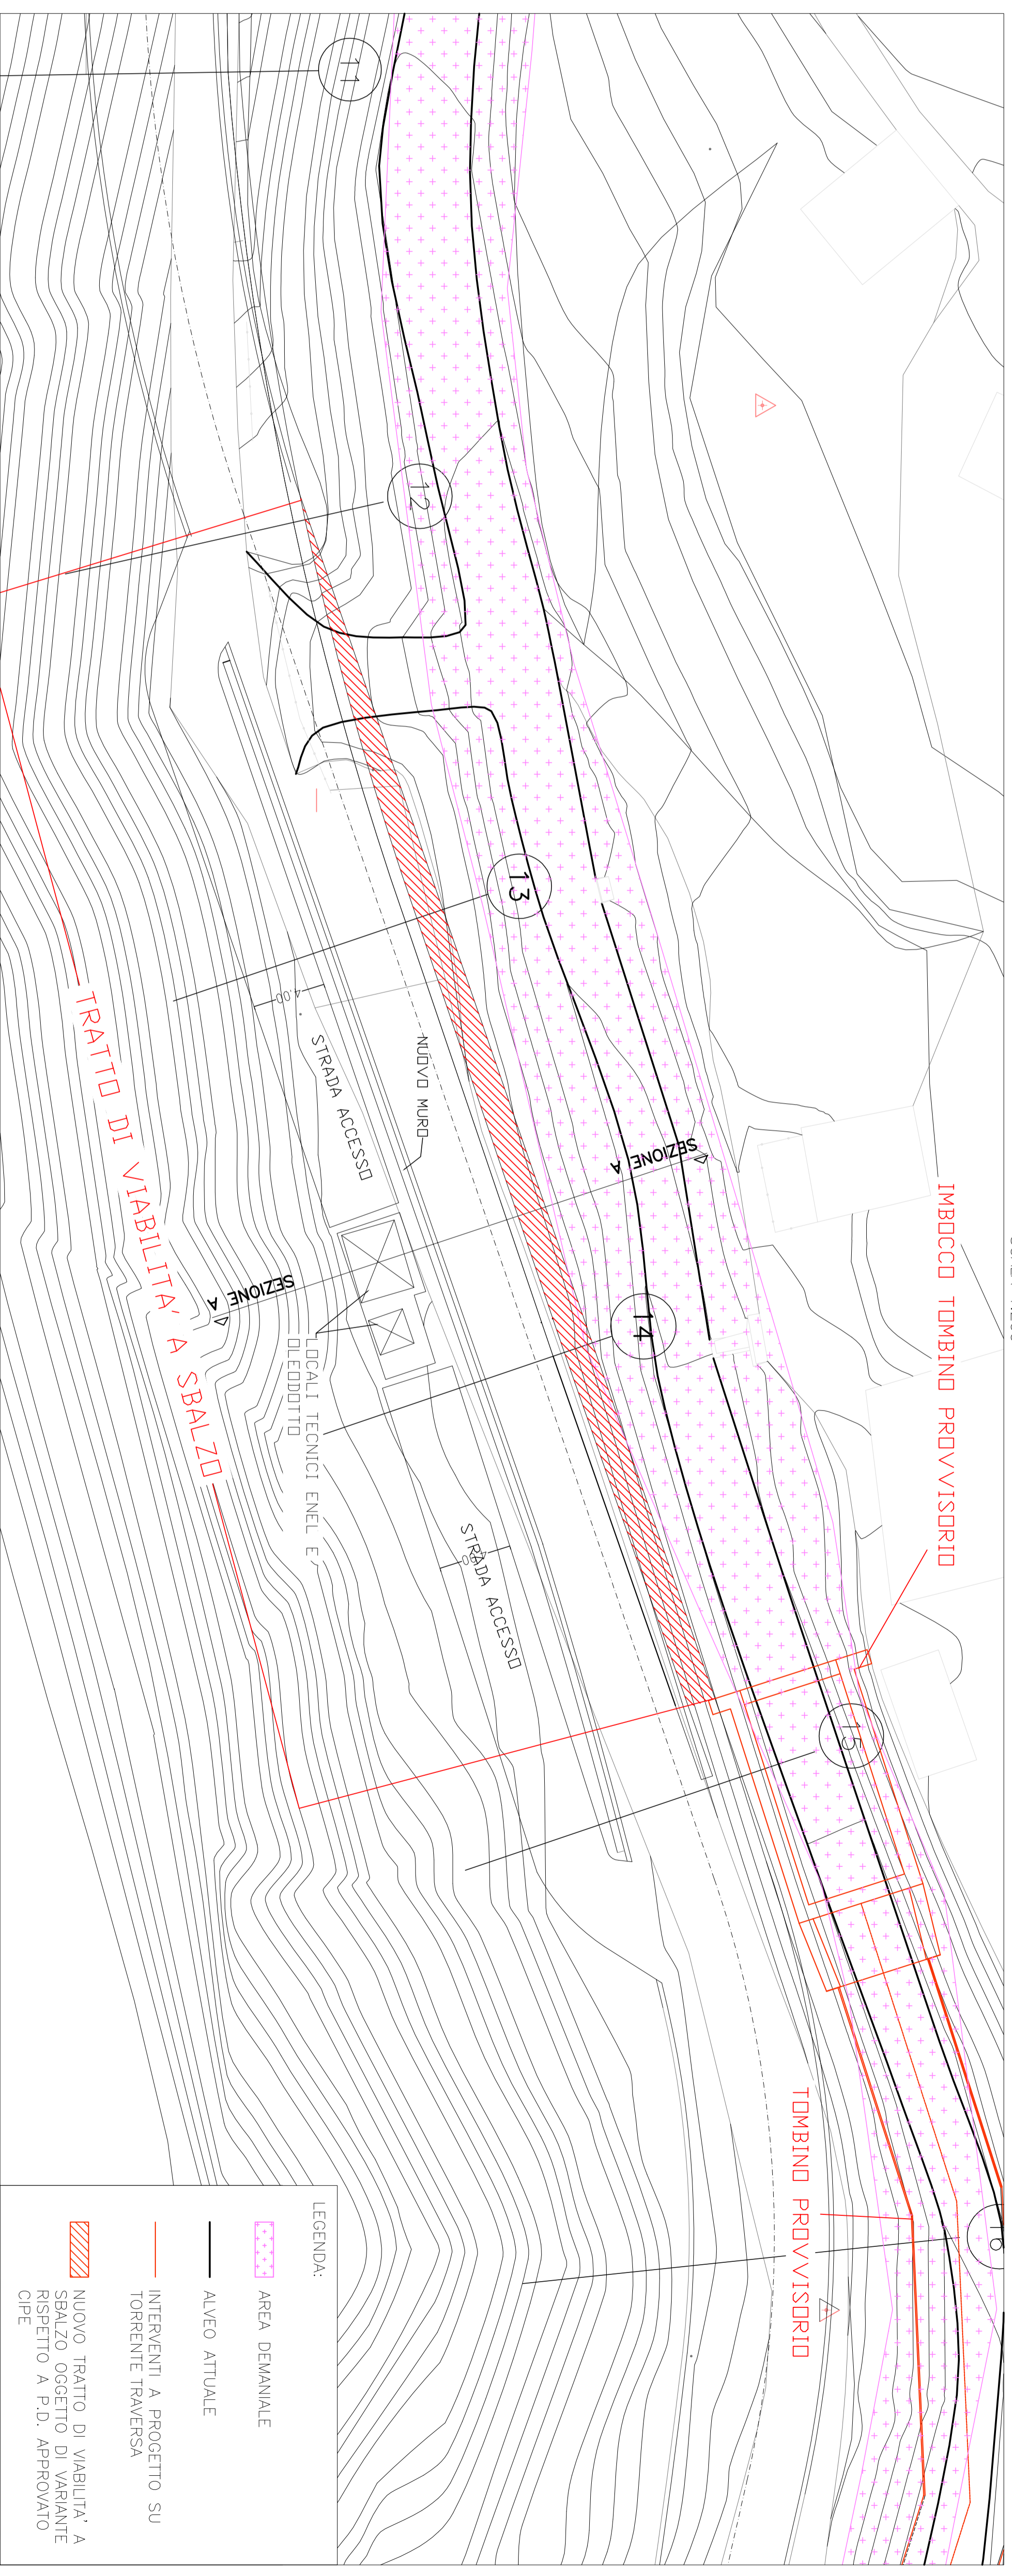

INQUADRAMENTO

SCALA 1:2000

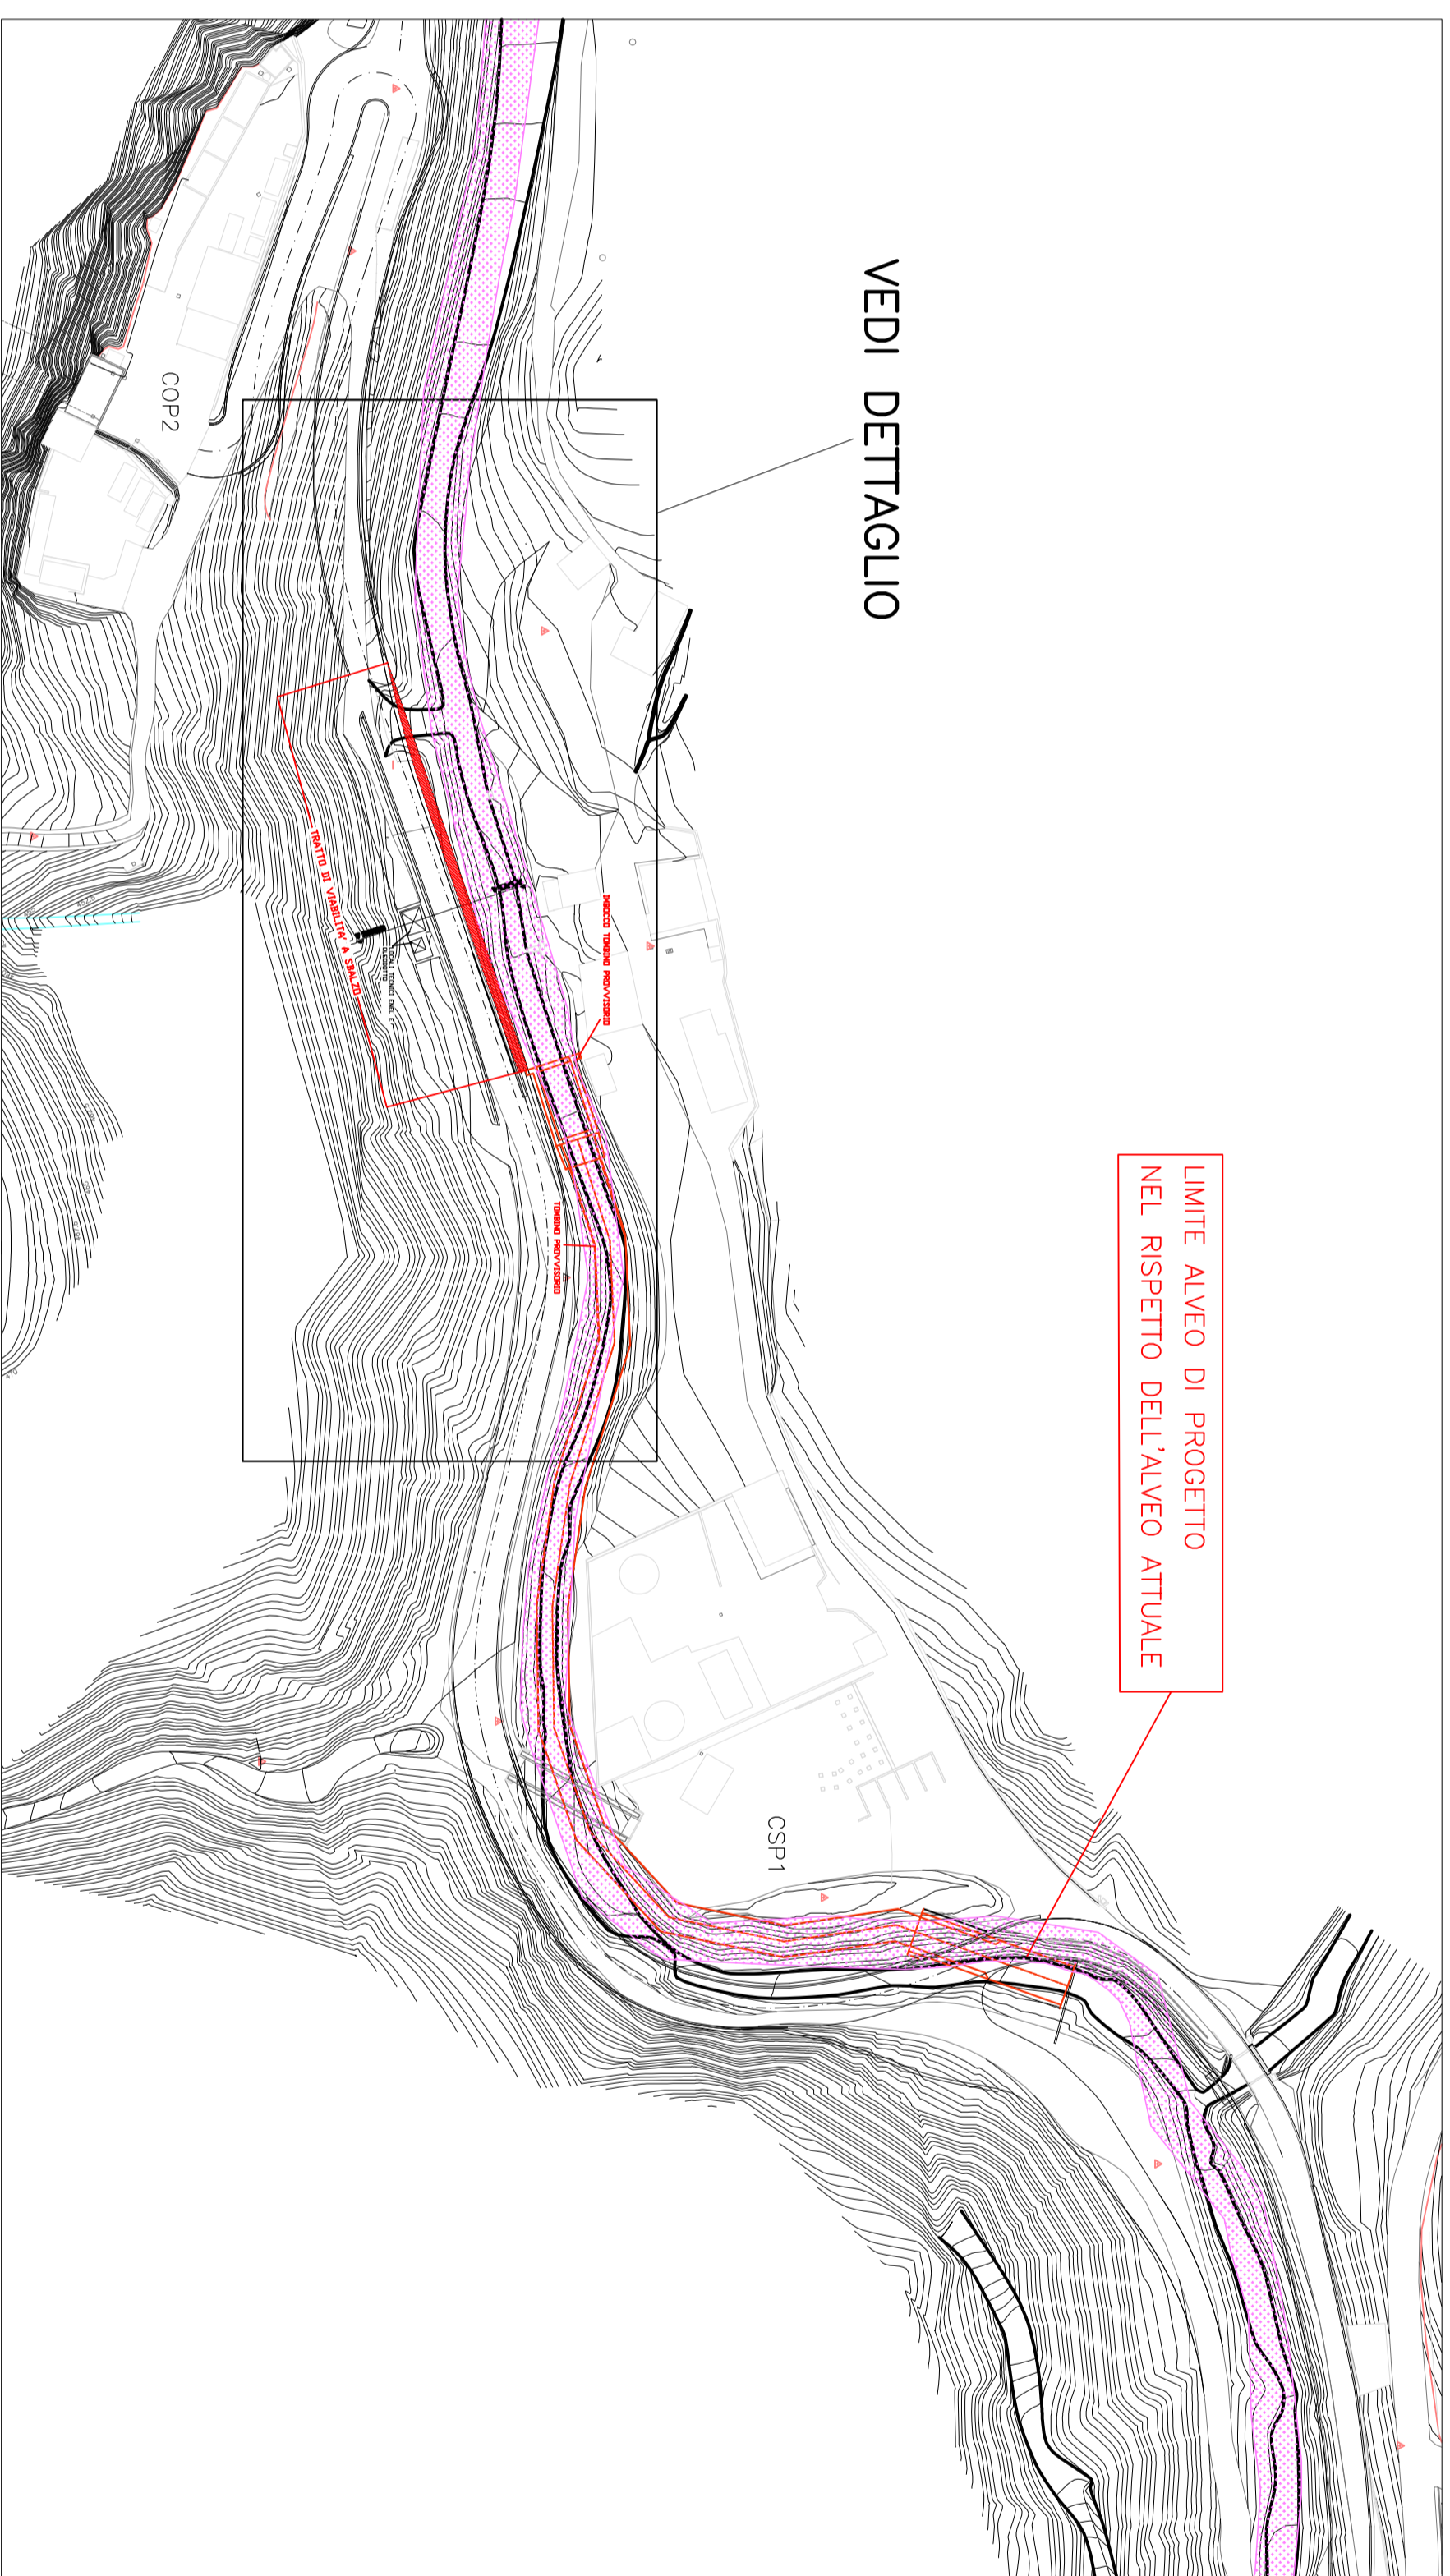

COMMITTENTE:



ALTA SOVRIGLIANZA:



GENERAL CONTRACTOR:



INFRASTRUTTURE FERROVIARIE STRATEGICHE DEFINITE DALLA LEGGE OBIETTIVO N.443/01

TRATTA AV/AC - TERZO VALICO DEI GIOVI PROGETTO ESECUTIVO

VIABILITA' DI ACCESSO AL CANTIERE COP 2 CASTAGNOLA

Rio Traversa

Soluzione di progetto in variante rispetto a soluzione approvato da CIPE

Planimetria - sezioni

GENERAL CONTRACTOR

DIRETTORE LAVORI

SCALA: Varie


COCIV

Ing. G. Campagna

INGEGNERIA

PROGETTAZIONE

PROGETTO

RELAZIONE










PROGETTAZIONE	PROGETTO	RELAZIONE
1/5/1	0/1	0/0/2
2/5/1	0/1	0/0/2
