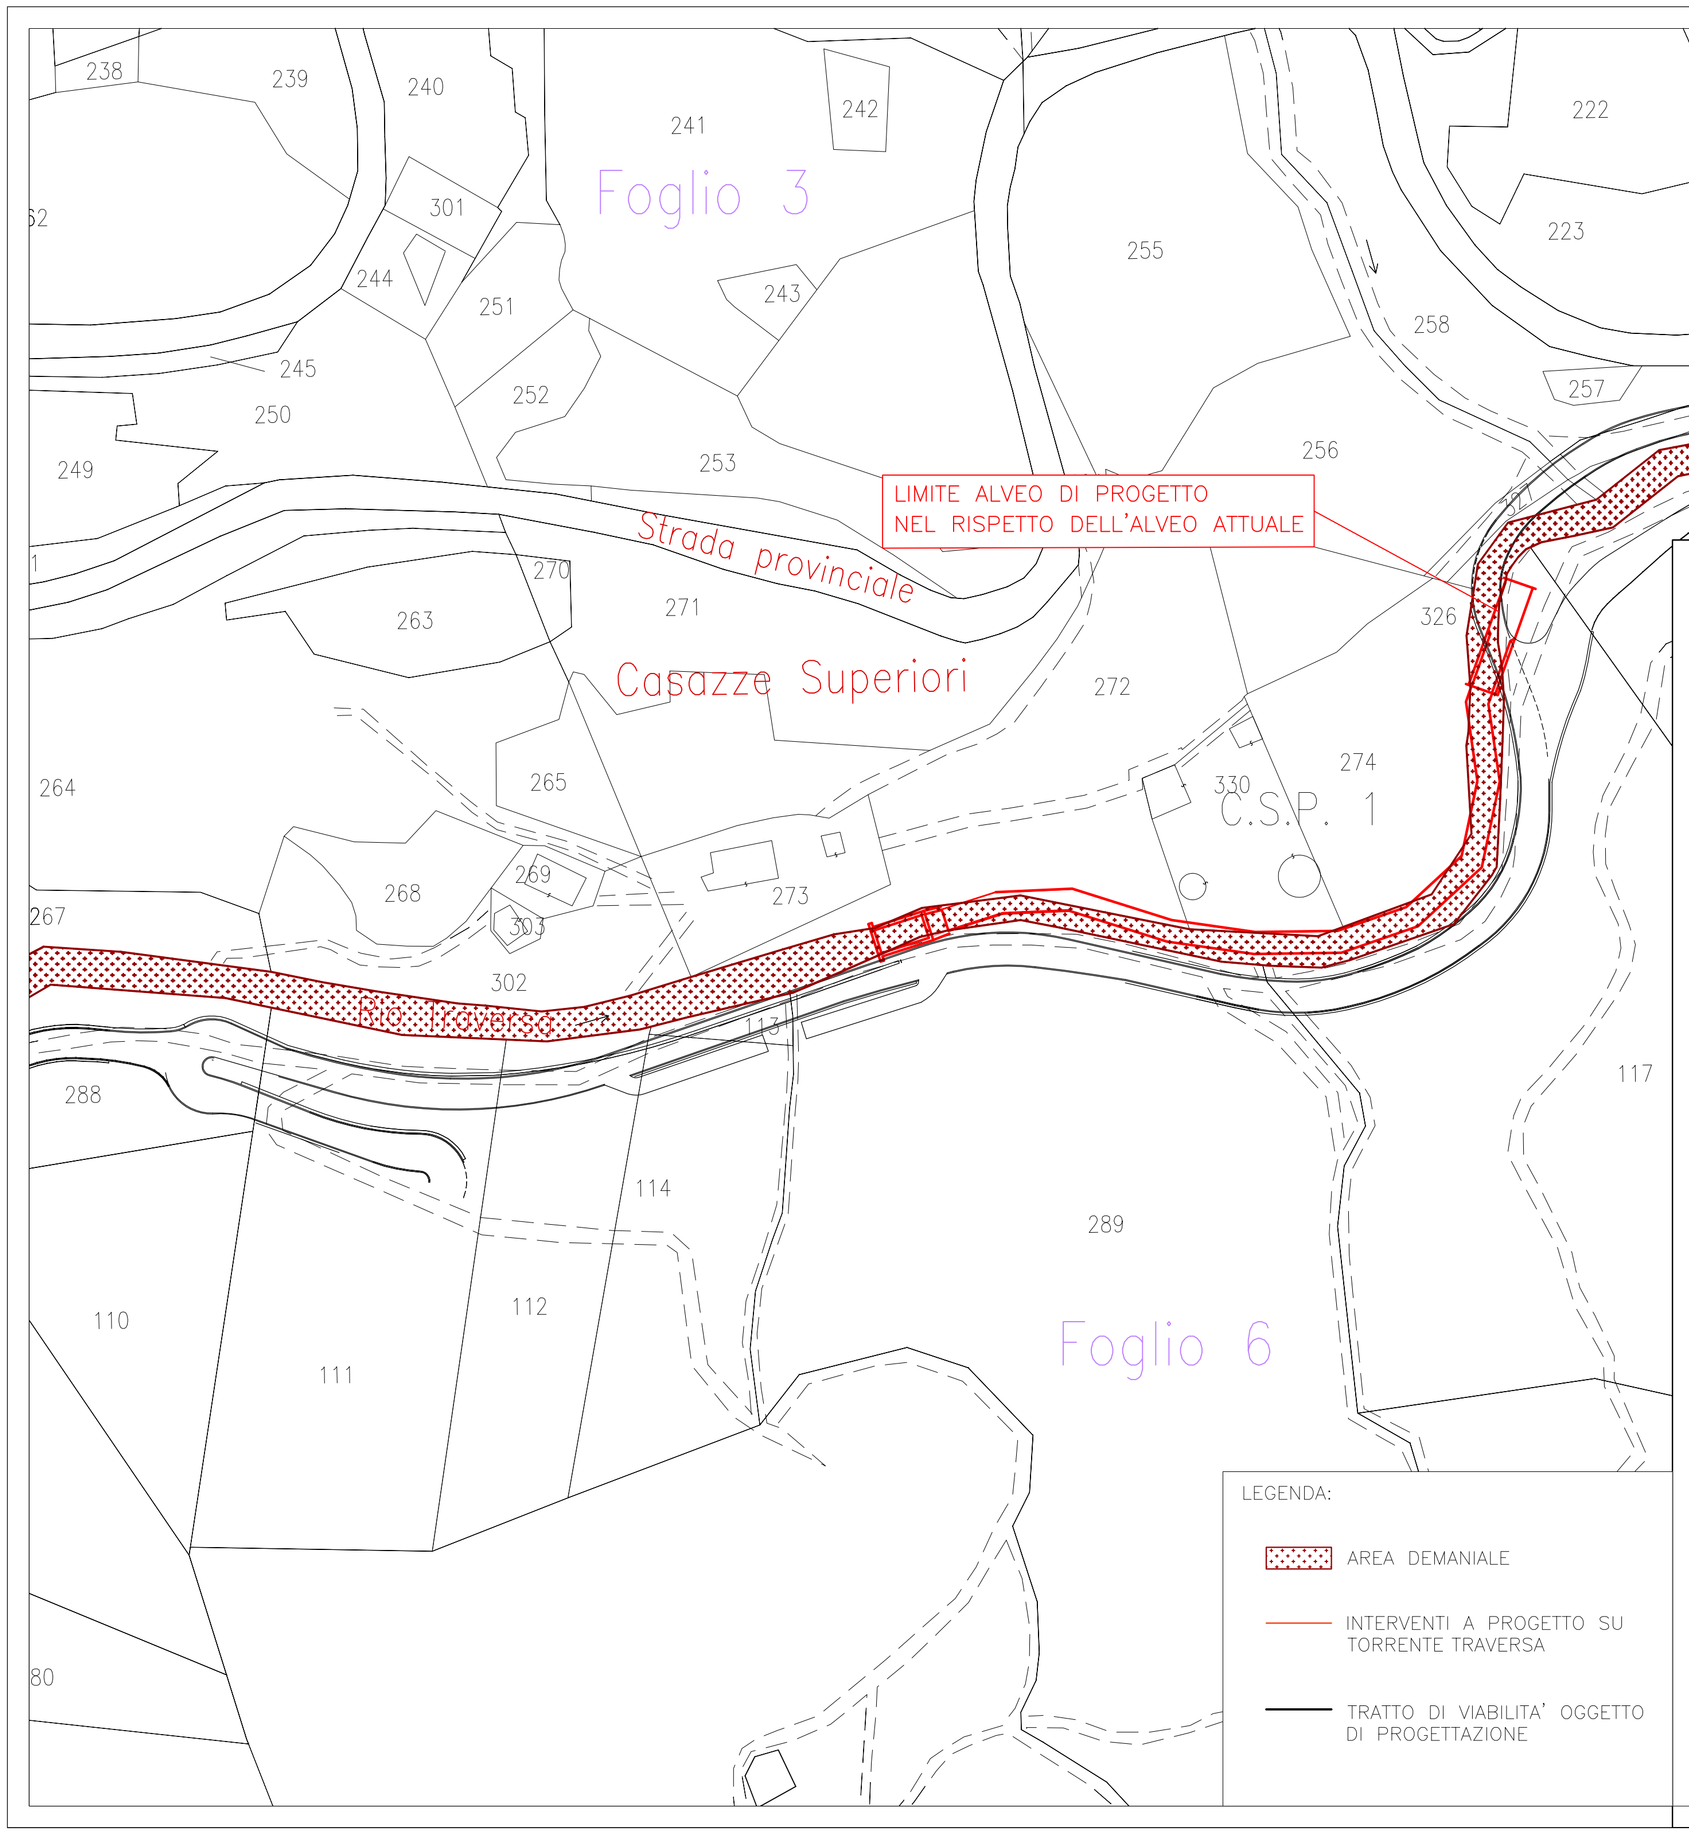

LEGENDA:

- AREA DEMANIALE
- INTERVENTI A PROGETTO SU TORRENTE TRAVERSA
- TRATTO DI VIABILITA' OGGETTO DI PROGETTAZIONE

COMMITTENTE:

RFI RETE FERROVIARIA ITALIANA
GRUPPO FERROVIE DELLO STATO ITALIANE

ALTA SORVEGLIANZA:

ITALFERR
GRUPPO FERROVIE DELLO STATO ITALIANE

GENERAL CONTRACTOR:

COCIV
Consorzio Collegamenti Integrati Veloci

INFRASTRUTTURE FERROVIARIE STRATEGICHE DEFINITE DALLA LEGGE OBIETTIVO N.443/01

TRATTA A.V./A.C. TERZO VALICO DEI GIOVI
PROGETTO ESECUTIVO

VIABILITA' DI ACCESSO AL CANTIERE COP 2 CASTAGNOLA

Rio Traversa

Soluzione di progetto in variante rispetto a soluzione approvato da CIPE

Planimetria catastale

GENERAL CONTRACTOR	DIRETTORE LAVORI	SCALA:
Consorzio **Cociv** Ing. G.Guagnozzi		1:1000

COMMESSA	LOTTO	FASE	ENTE	TIPO DOC.	OPERA/DISCIPLINA	PROGR.	REV.
IG51	01	E	CV	P7	NV2200	002	A

PROGETTAZIONE

Rev.	Descrizione emissione	Redatto	Data	Verificato	Data	Progettista Integratore	Data	IL PROGETTISTA
A00	Prima emissione	ITEC-engineering	07/09/2012	Ing. F. Colla	10/09/2012	E. Pagani	11/09/2012	Ing. E. Ghislandi

DOTT. ING. GHISLANDI ENRICO
Iscritto all'Ordine degli Ingegneri della Provincia di Milano al n. 16993

n. Elab.

Nome File: IG51-01-E-CV-P7-NV22-00-002-A.

CUP: F81H92000000008

Scala di plot: 1: