


KEY PLAN

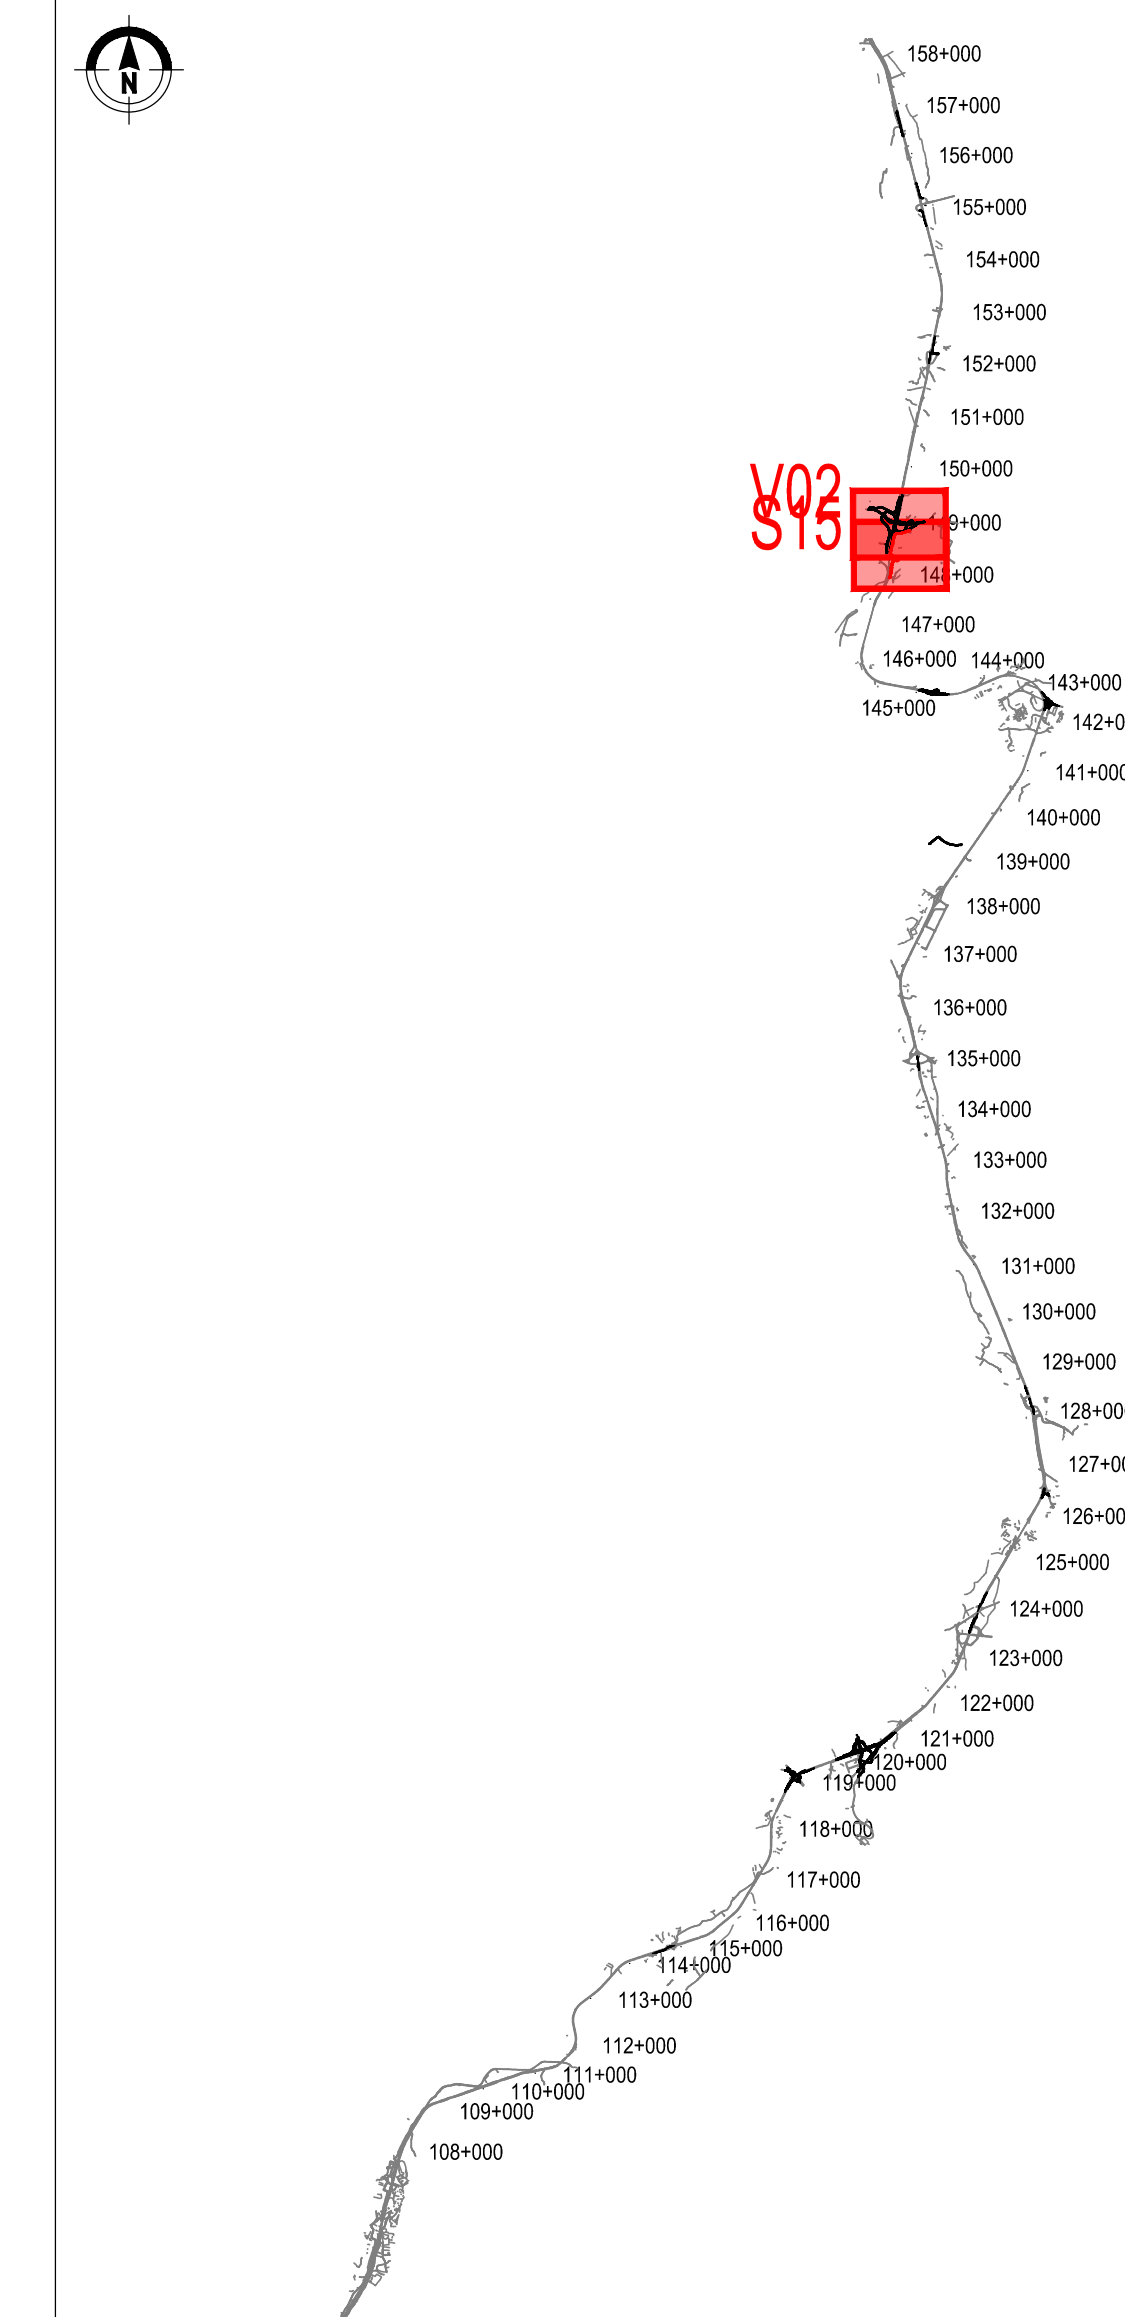

LEGENDA

- — — Tracciato Progetto Definitivo 2015
- — — Tracciato Progetto Esecutivo
- - - - - Fascia di rispetto stradale




S.S. 131 di "Carlo Felice"
 Adeguamento e messa in sicurezza della S.S.131
 Risoluzione dei nodi critici - 2° stralcio dal km 108+300 al km 158+000
 Lotto di completamento

PROGETTO ESECUTIVO

CA284

R.T.I. di PROGETTAZIONE:	Mandataria	Mandante
	 Via G.B. Sommariva n°2 20123 - Milano Tel. 02 47929111 email: mail@proiter.it	 Via Artemide n°13 00100 - Roma Tel. 0662 421007 email: dell'ingegneria@pec.it

PROGETTISTI:
 Ing. Riccardo Formichi - Pro. Ter. srl (Integratore prestazioni specialistiche)
 Ordine Ing. di Milano n. 18045
 Ing. Riccardo Formichi
 Ordine Ing. di Milano n. 18045

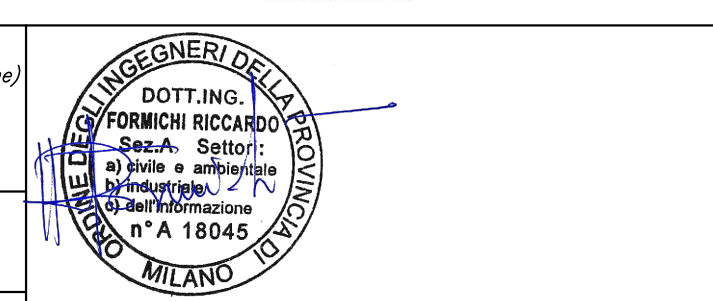

IL GEOLOGO
 Dott. Giulio Massimo Mazzonetto - Pro. Ter. srl
 Albo Geol. Lombardia n. A762

COORDINATORE PER LA SICUREZZA IN FASE DI PROGETTAZIONE
 Ing. Grego Cicchero
 Ordine Ing. di Milano n. 15813

VISTO IL RESP. DEL PROCEDIMENTO
 Ing. Francesco Martino Fedde

PROTOCOLLO DATA

VERIFICA DI OTTEMPERANZA
 TAVOLA DI CONFRONTO PD - PE
 Nuovo svincolo di Mulargia-Macomer

CODICE PROGETTO	NOME FILE	REVISIONE	SCALA:
LOPLSQE1901	T001A00GENPLOS3A.pdf	A	1:2000
D			
C			
B			
A	VERIFICA DI ATTUAZIONE LOTTO DI COMPLETAMENTO	Fedde:2023	Data Capor. Formich
REV.	DESCRIZIONE	DATA	REDDATO VERIFICATO APPROVATO