



V07 - Svincolo di Norbello al km 128+000

Scala 1:2.000

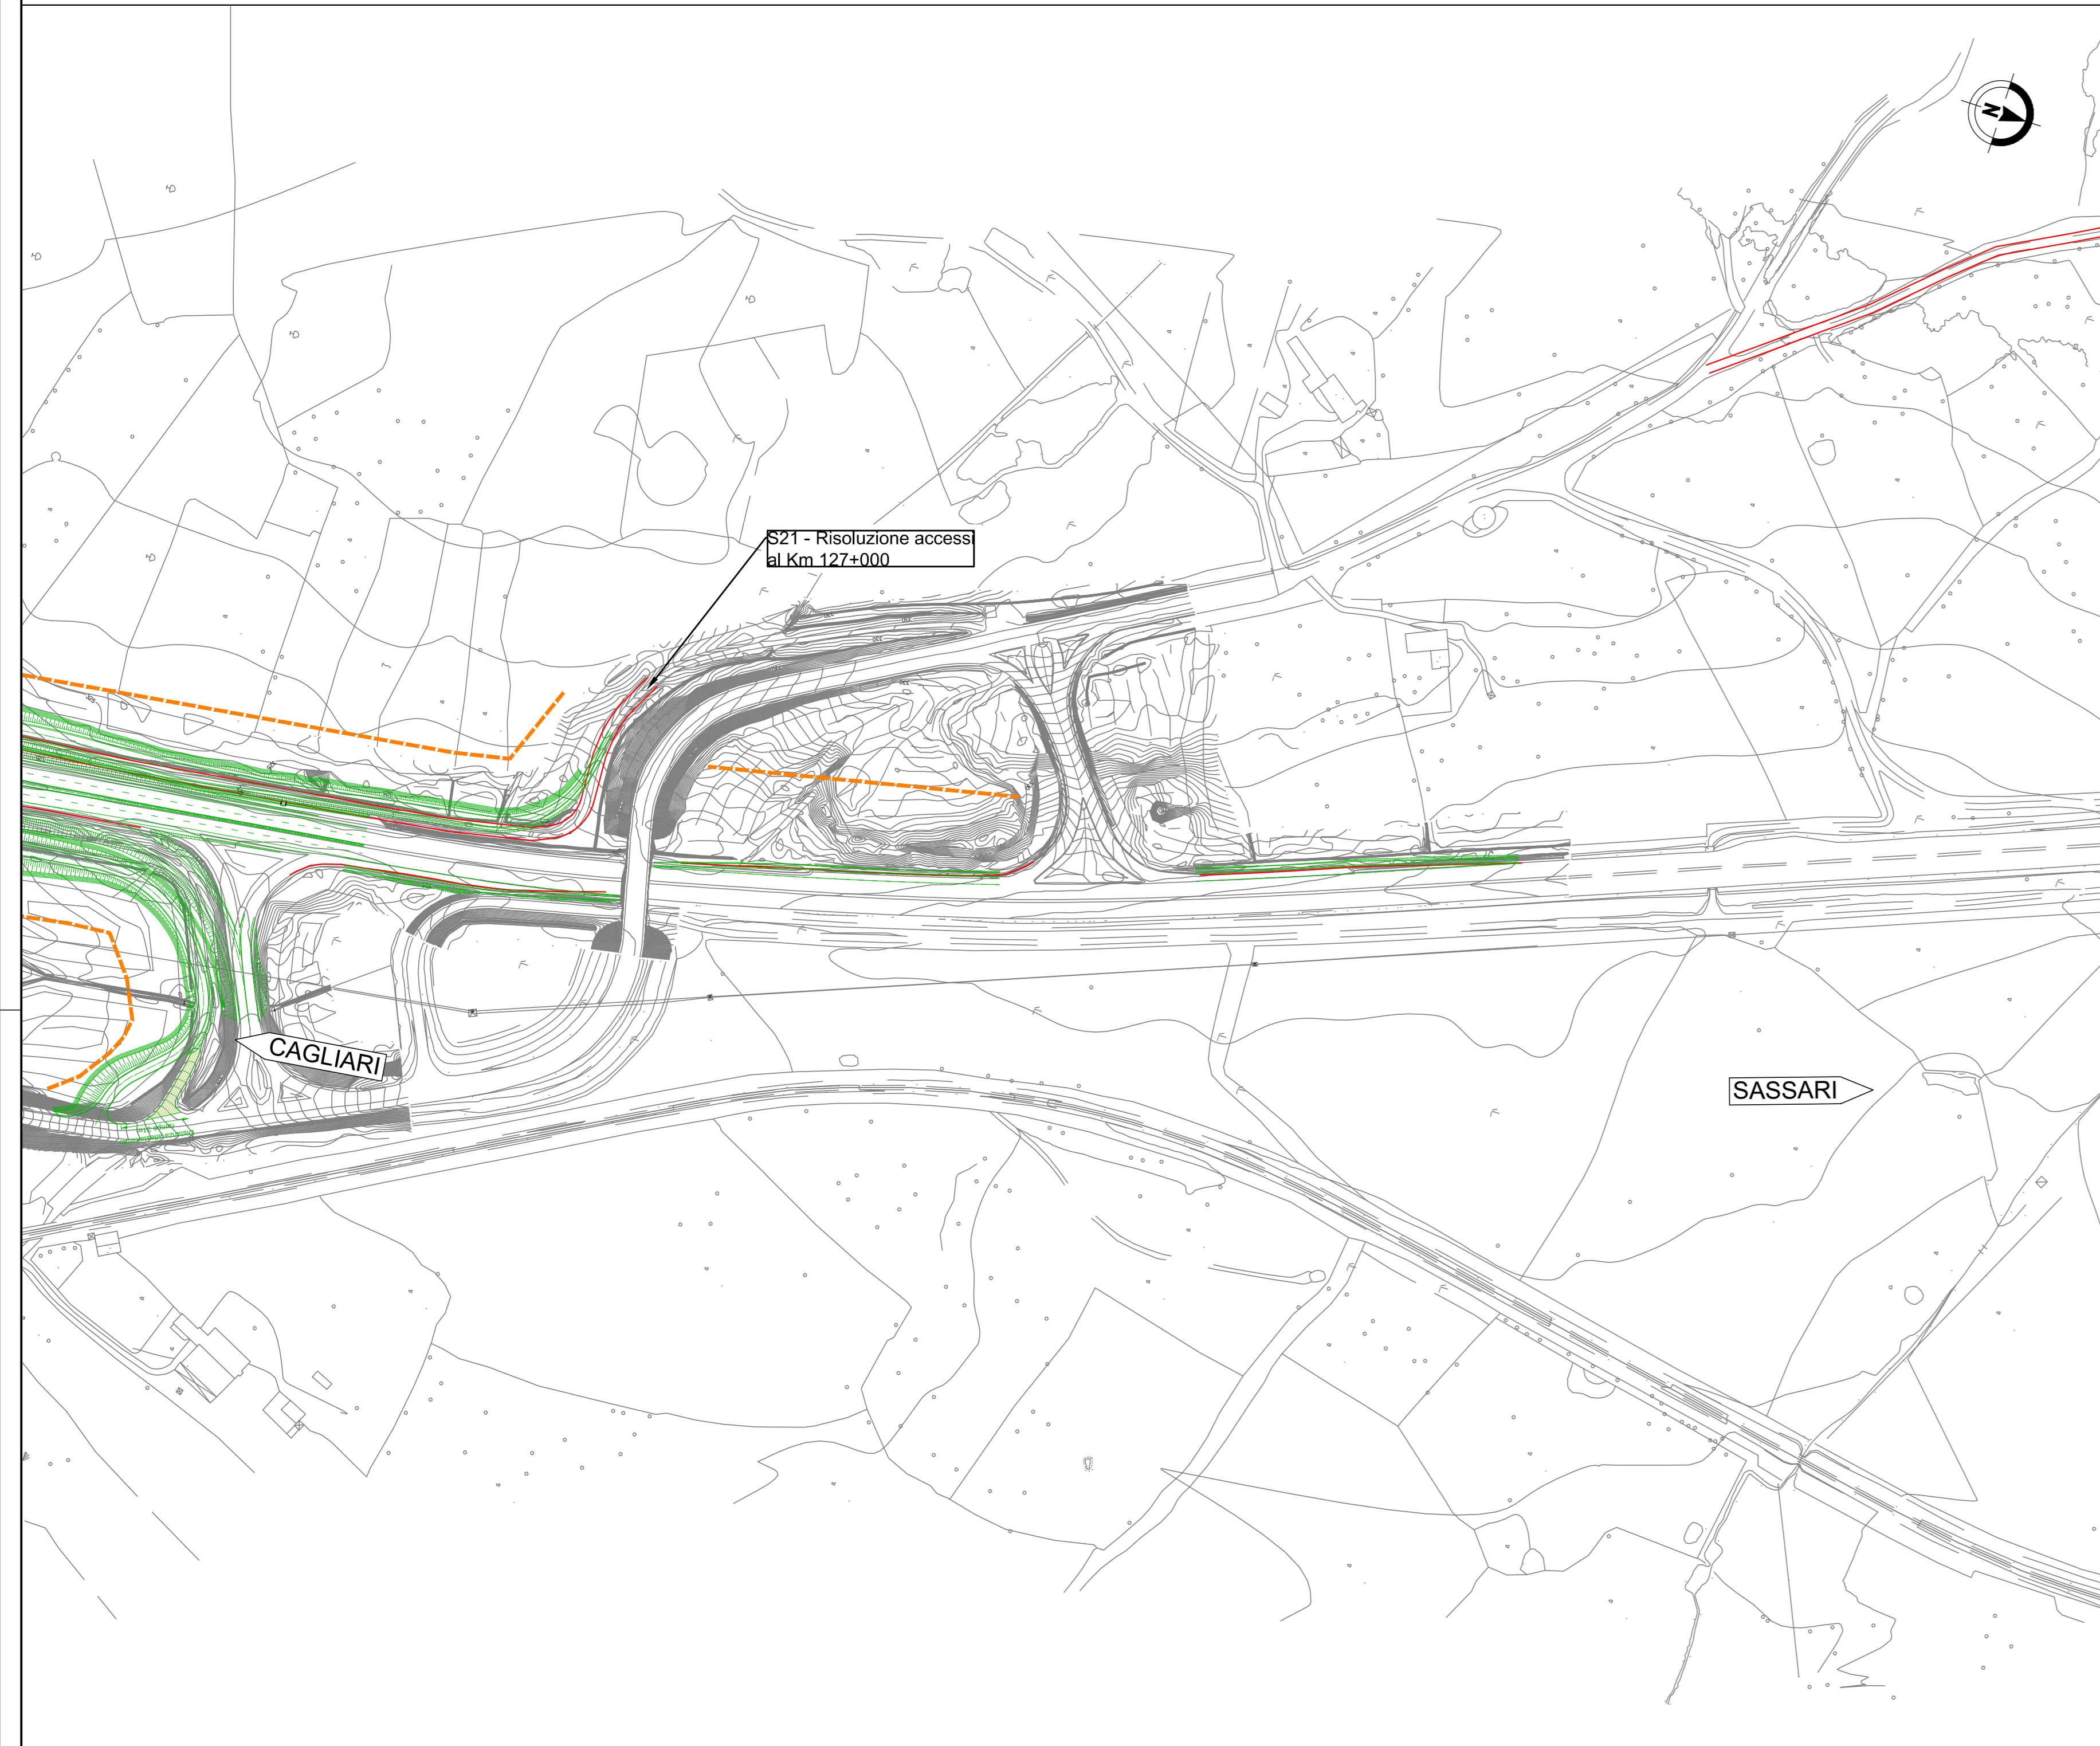

V09 - Svincolo di Macomer al km 142+500

Scala 1:2.000

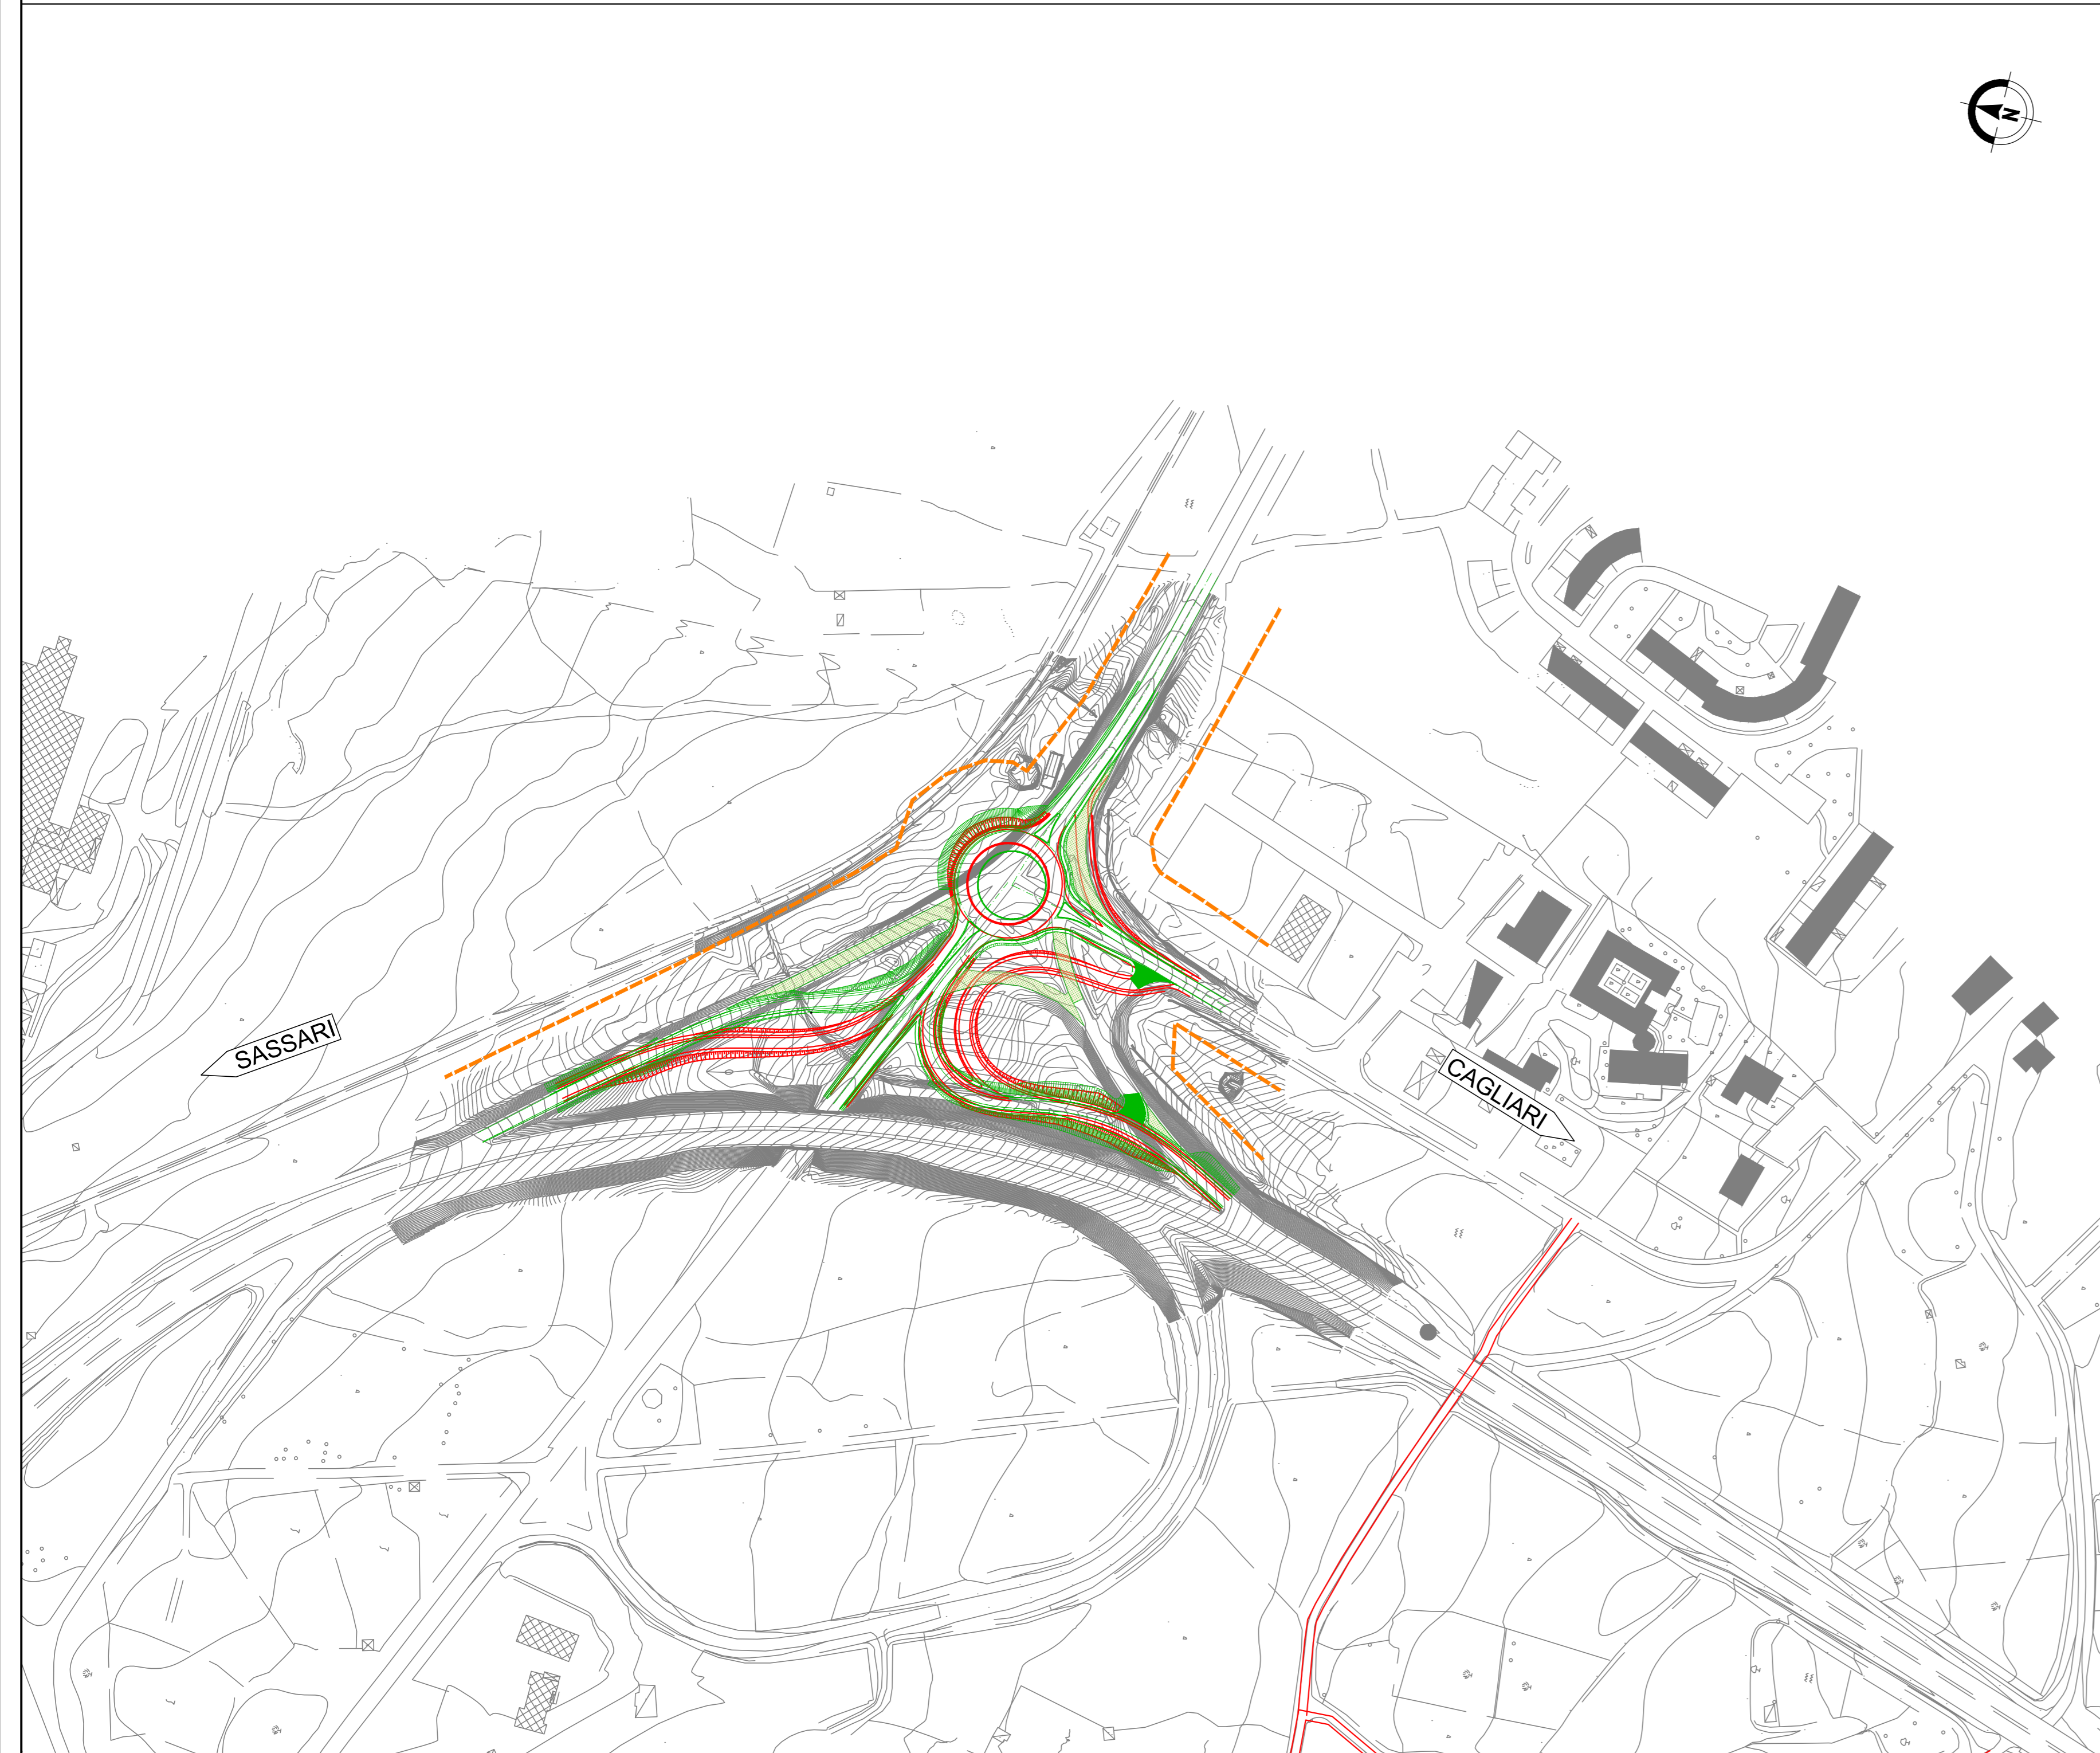




V08 - Svincolo di Borore al km 135+000

Scala 1:2.000



V10 - Area Arch. S. Barbara al km 144+500

Scala 1:2.000

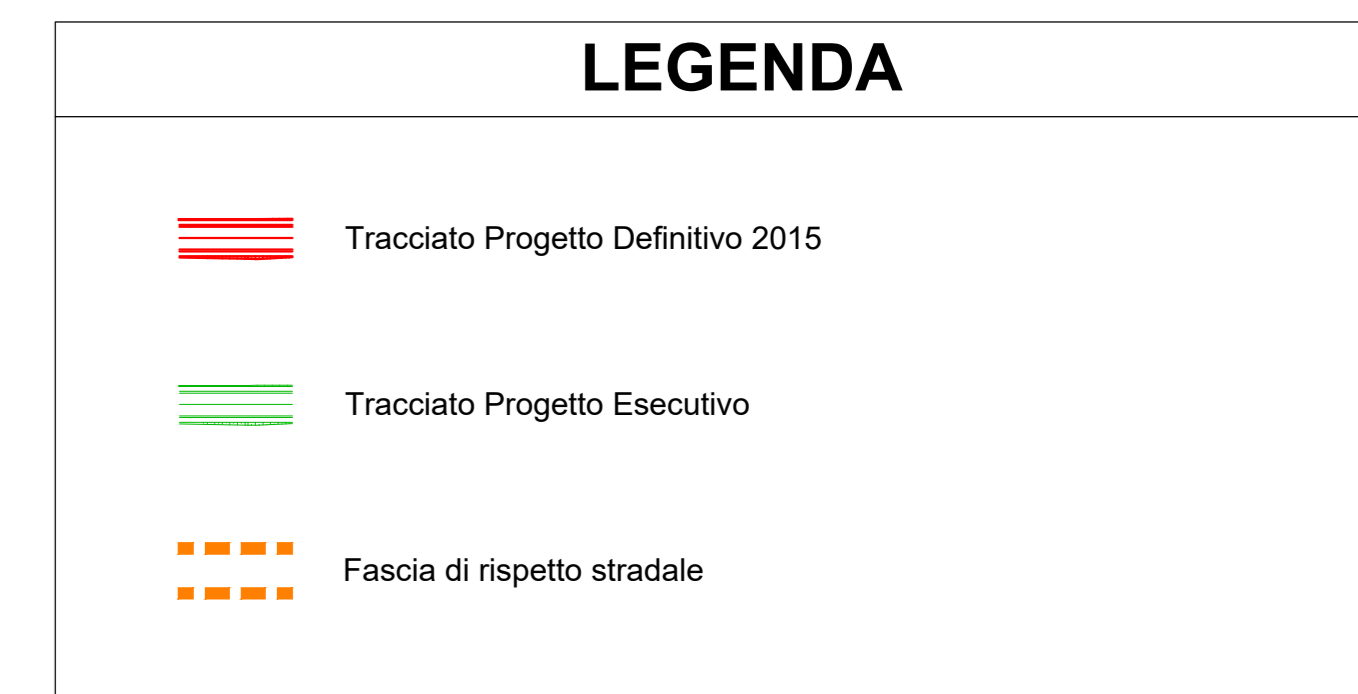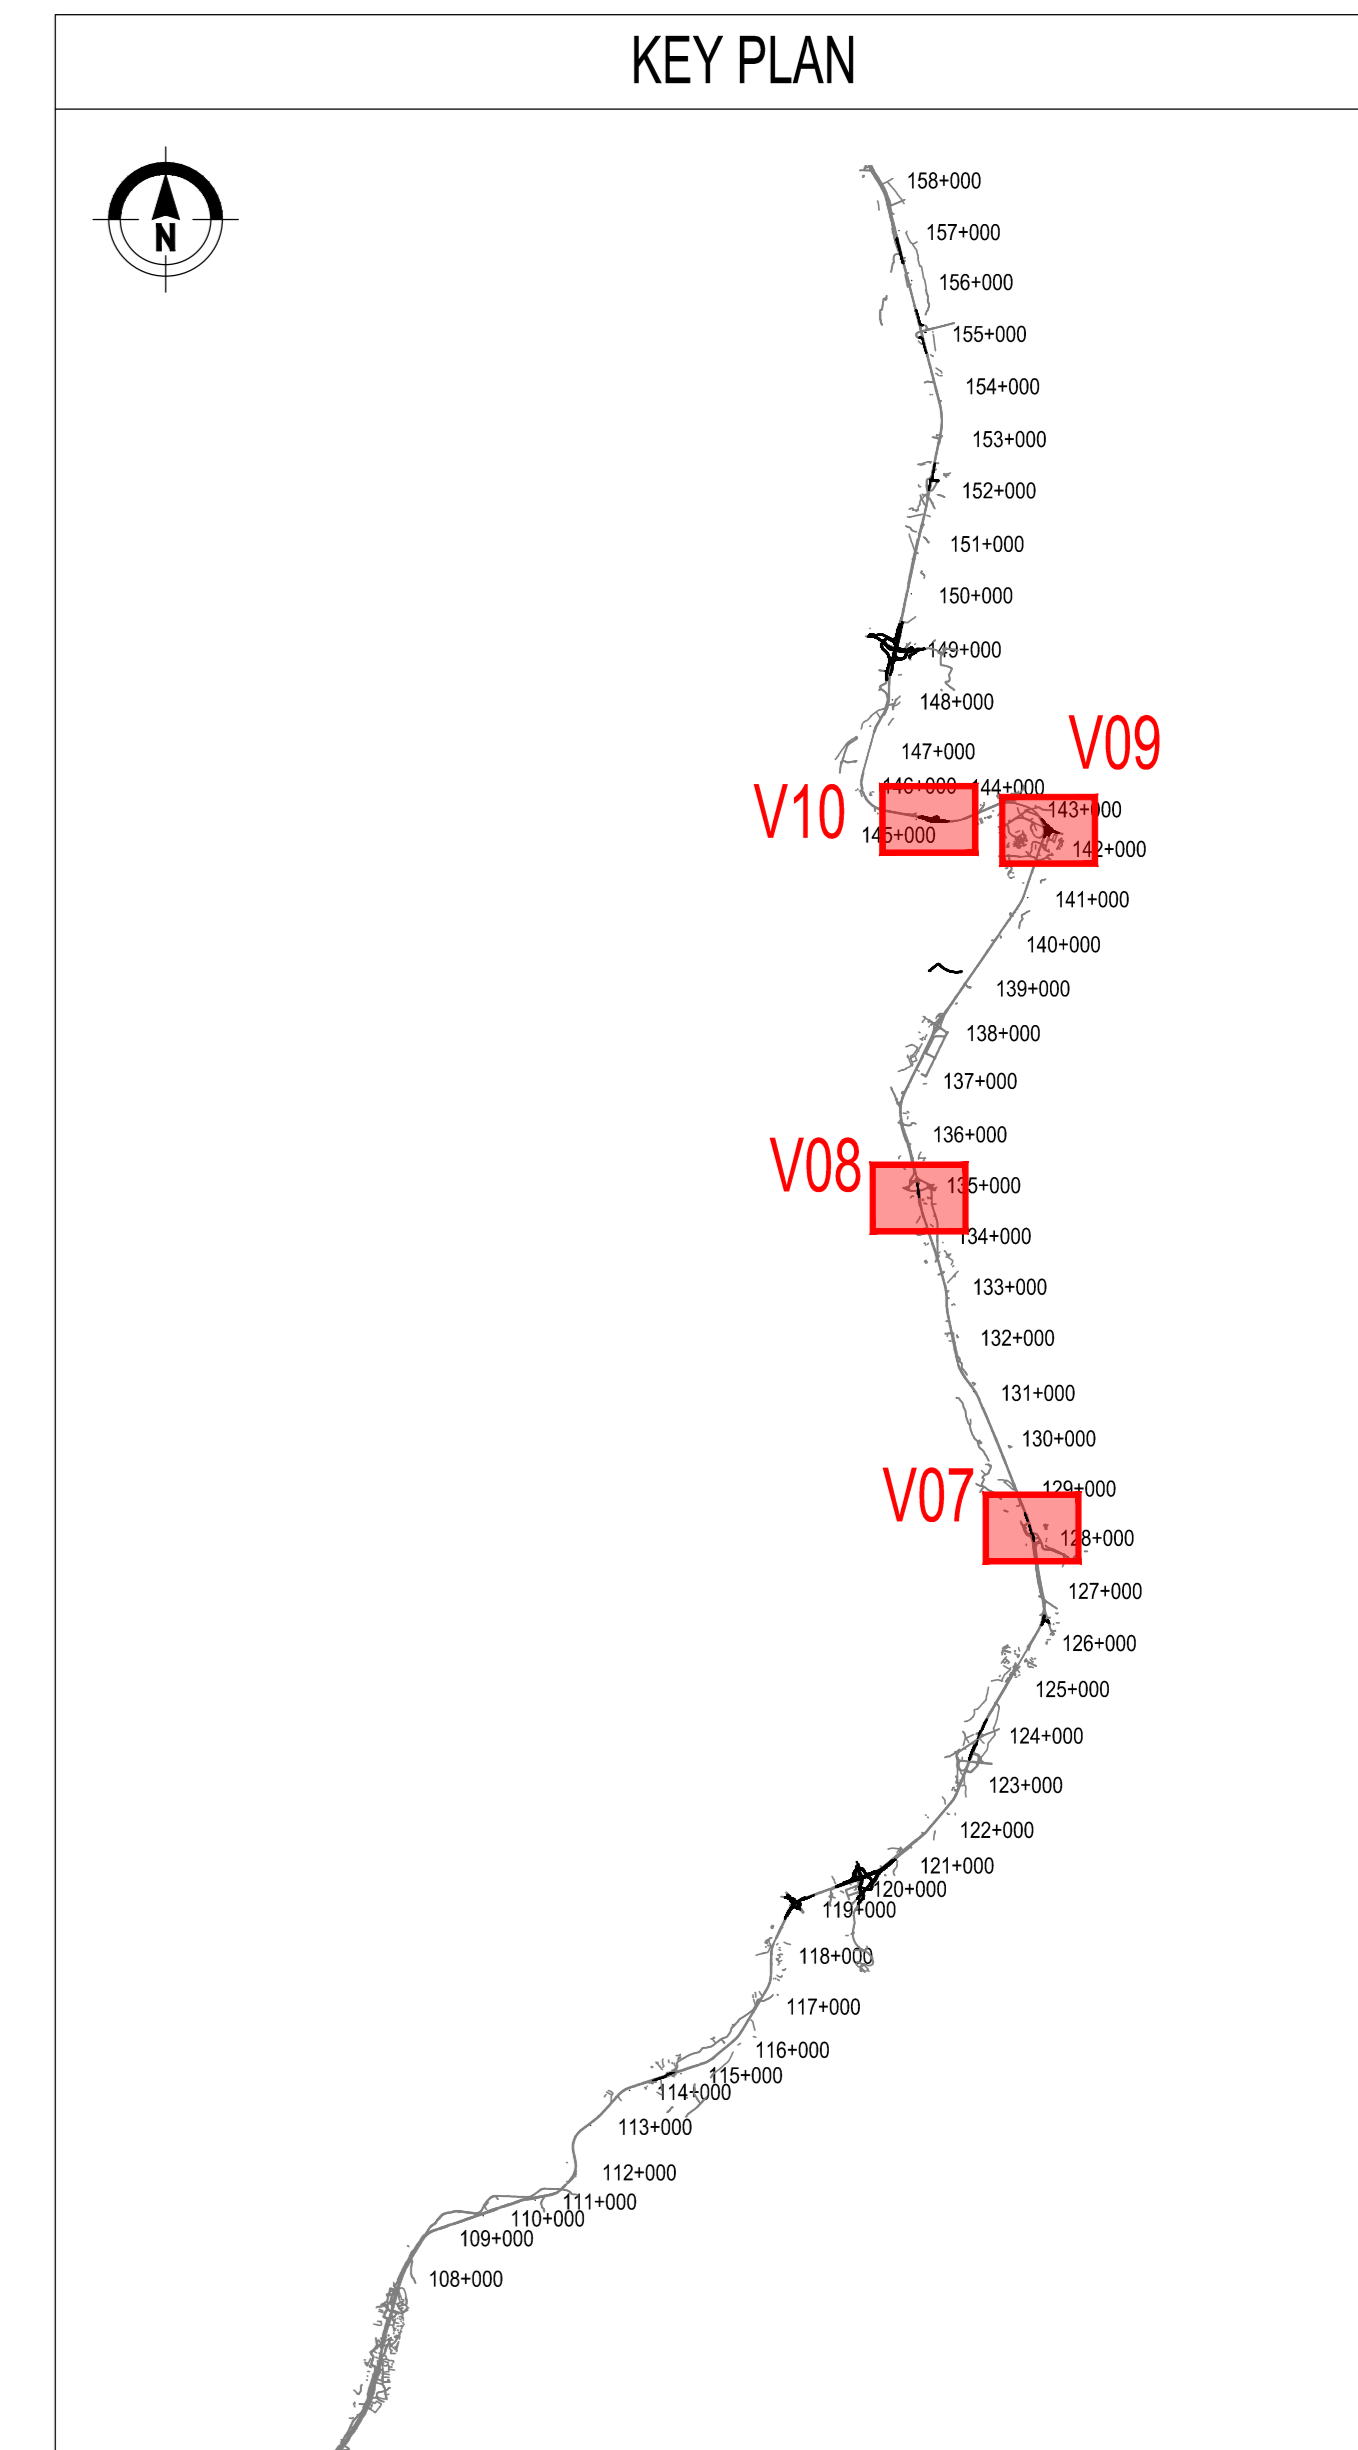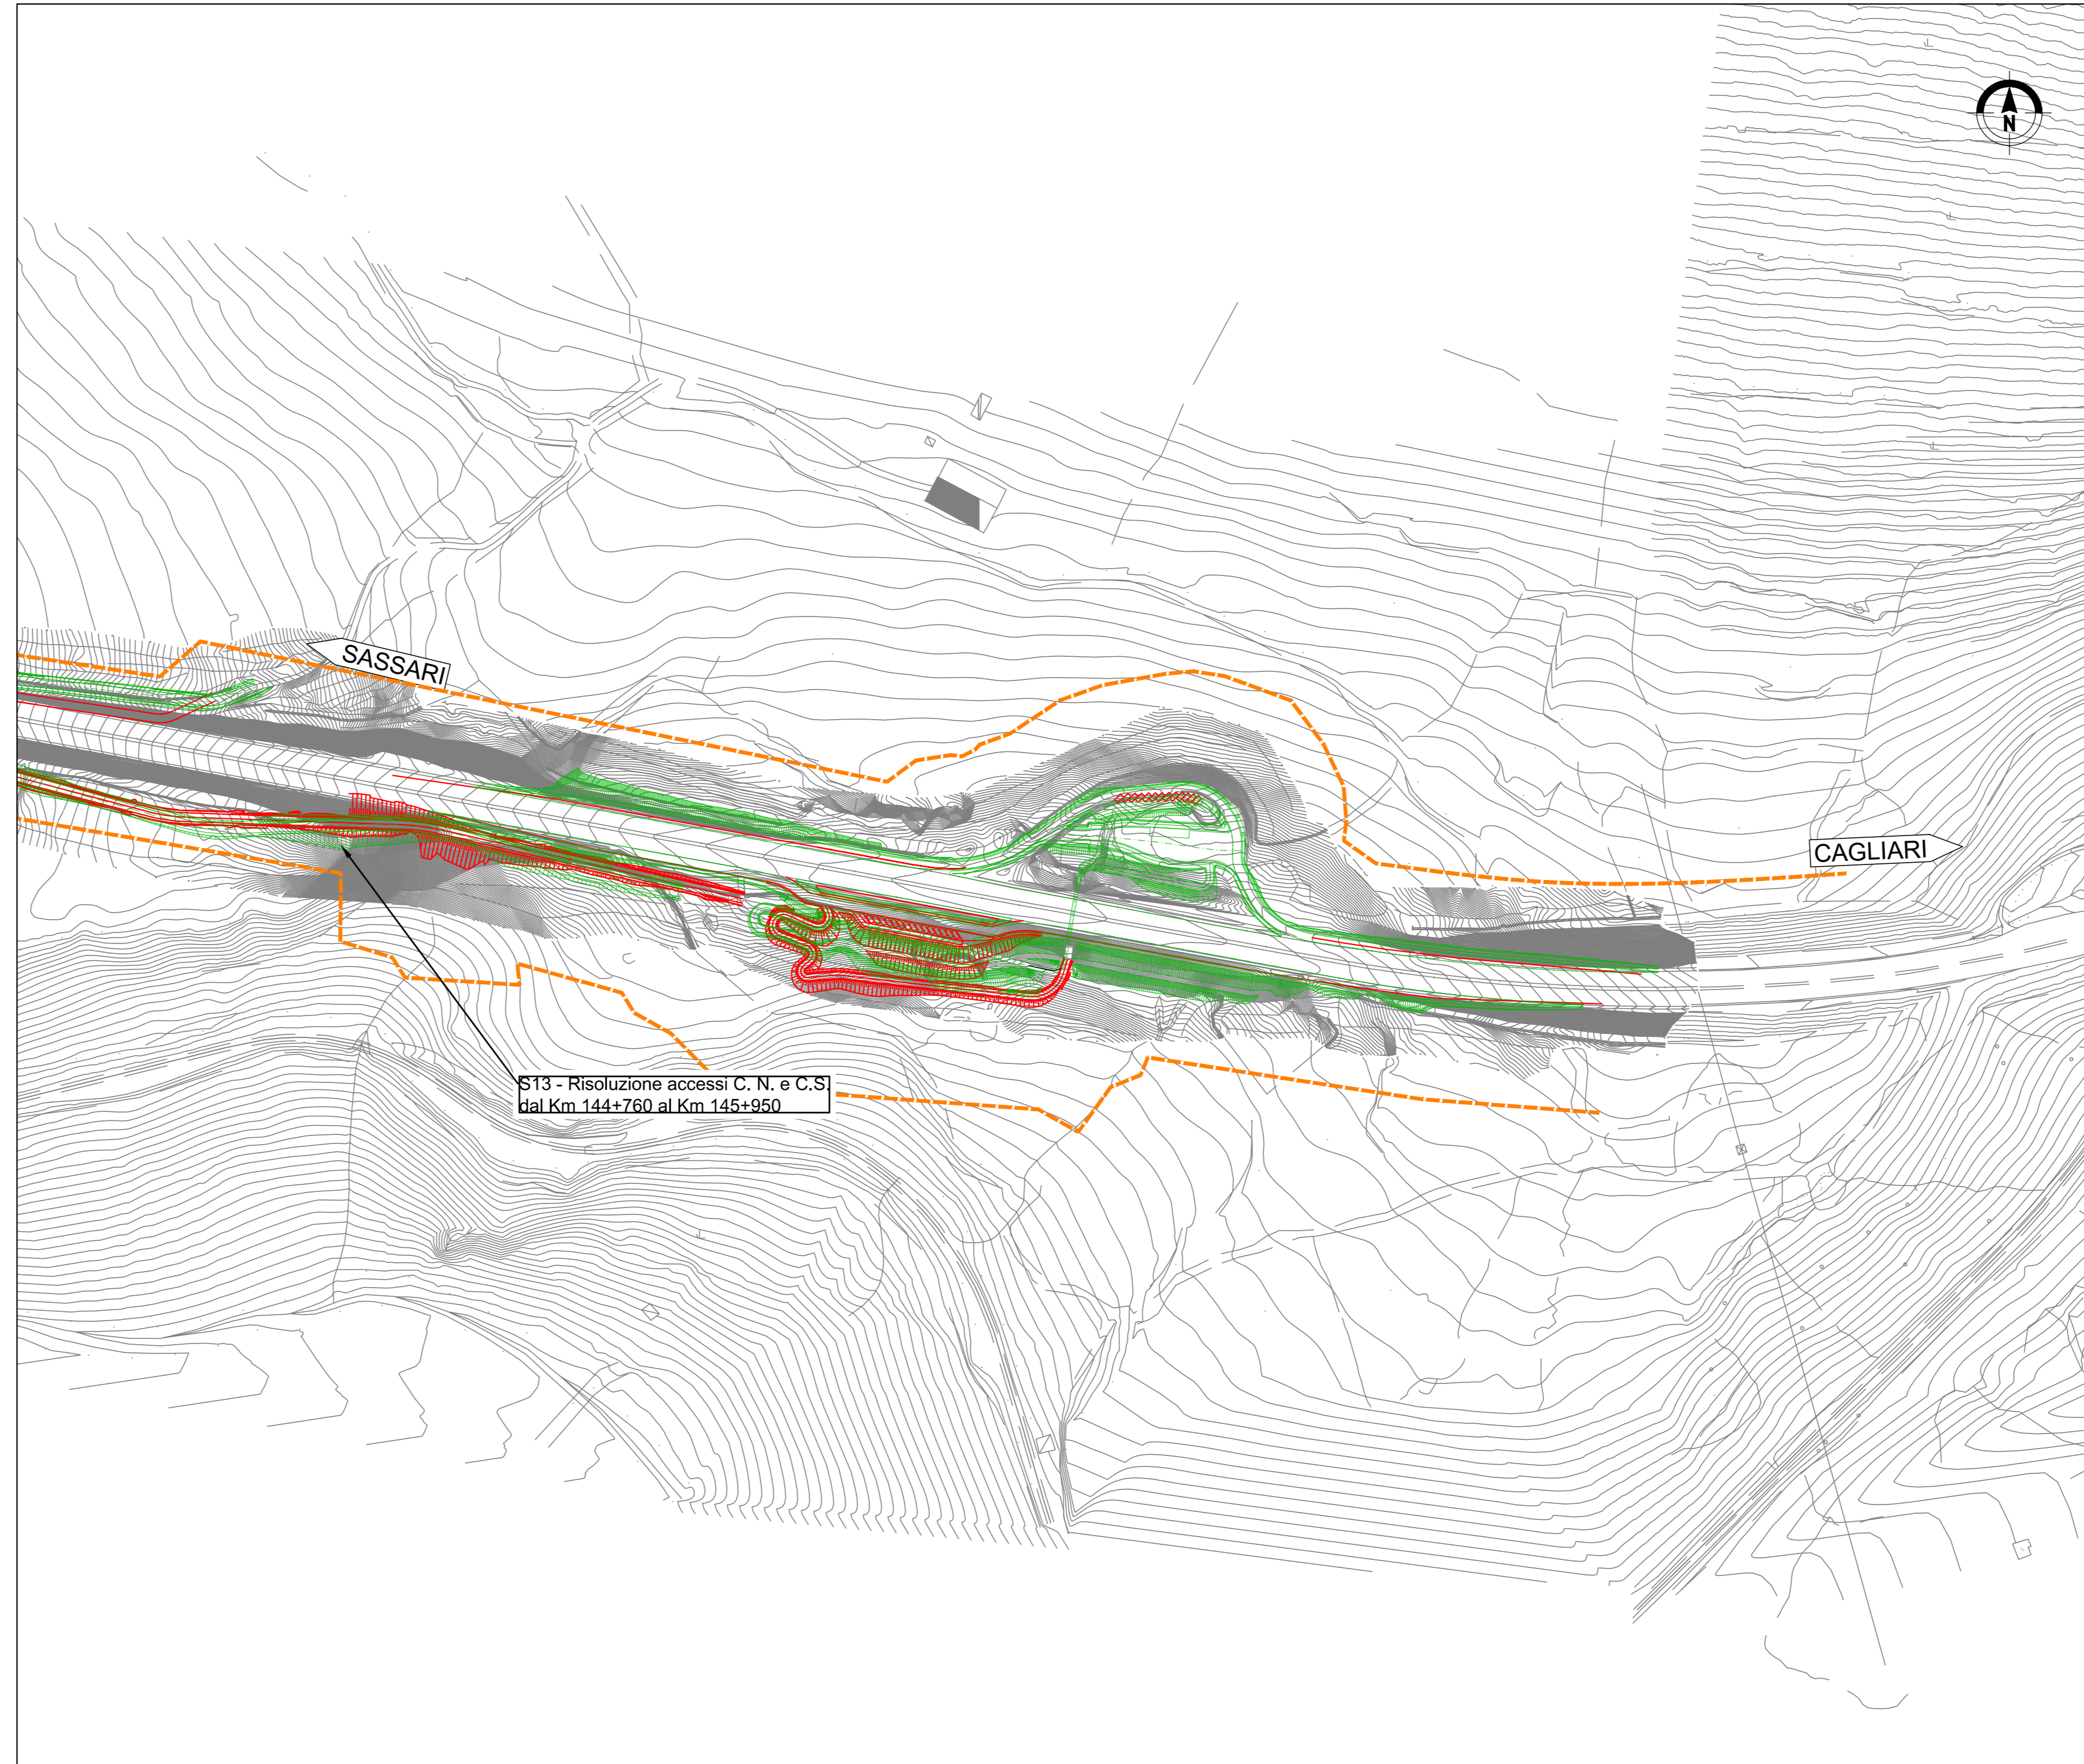

anas
GRUPPO FS ITALIANE
Direzione Progettazione e Realizzazione Lavori

S.S. 131 di "Carlo Felice"
Adeguamento e messa in sicurezza della S.S.131
Risoluzione dei nodi critici - 2° stralocio dal km 108+300 al km 158+000
Lotto di completamento

PROGETTO ESECUTIVO CA284

R.T.I. di PROGETTAZIONE: Mandataria **PRO ITER** Via G.B. Sommariva n°2 20123 - Milano Tel. 02 47929111 email:ma@proiter.it Mandante **ANAS** Via Artemide n°13 02100 - Anagnino Tel. 0499 421007 email: dell@anagninopec.it

PROGETTISTI:
Ing. Riccardo Fornicelli - Pro. Ter. srl (Integratore prestazioni specialistiche)
Ordine Ing. di Milano n. 18045
Ing. Riccardo Fornicelli - S.A.S. Scari
Ordine Ing. di Milano n. 18045
IL GEOLOGO
Dott. Gian Massimo Mazzonetto - Pro. Ter. srl
Albo Geol. Lombardia n. A762
COORDINATORE PER LA SICUREZZA IN FASE DI PROGETTAZIONE
Ing. Grego Cicchitto
Ordine Ing. di Milano n. 15813
VISTO IL RESP. DEL PROCEDIMENTO
Ing. Francesco Marino Tedde

PROTOCOLLO DATA

VERIFICA DI OTTEMPERANZA
TAVOLA DI CONFRONTO PD - PE
Adeguamento svincoli esistenti Tav. 2/3

| CODICE PROGETTO | NOME FILE | REVISIONE | SCALA: |
|-----------------|---|---------------|------------------------------|
| LOPLSQE1901 | T001A00GENPLOS.pdf | A | 1:2000 |
| D | | | |
| C | | | |
| B | | | |
| A | VERIFICA DI ATTUAZIONE LOTTO DI COMPLETAMENTO | Febbraio 2023 | Data Capof. Fornicelli |
| REV. | DESCRIZIONE | DATA | REDATTO VERIFICATO APPROVATO |