



V13 - Accesso emergenza Galleria FS

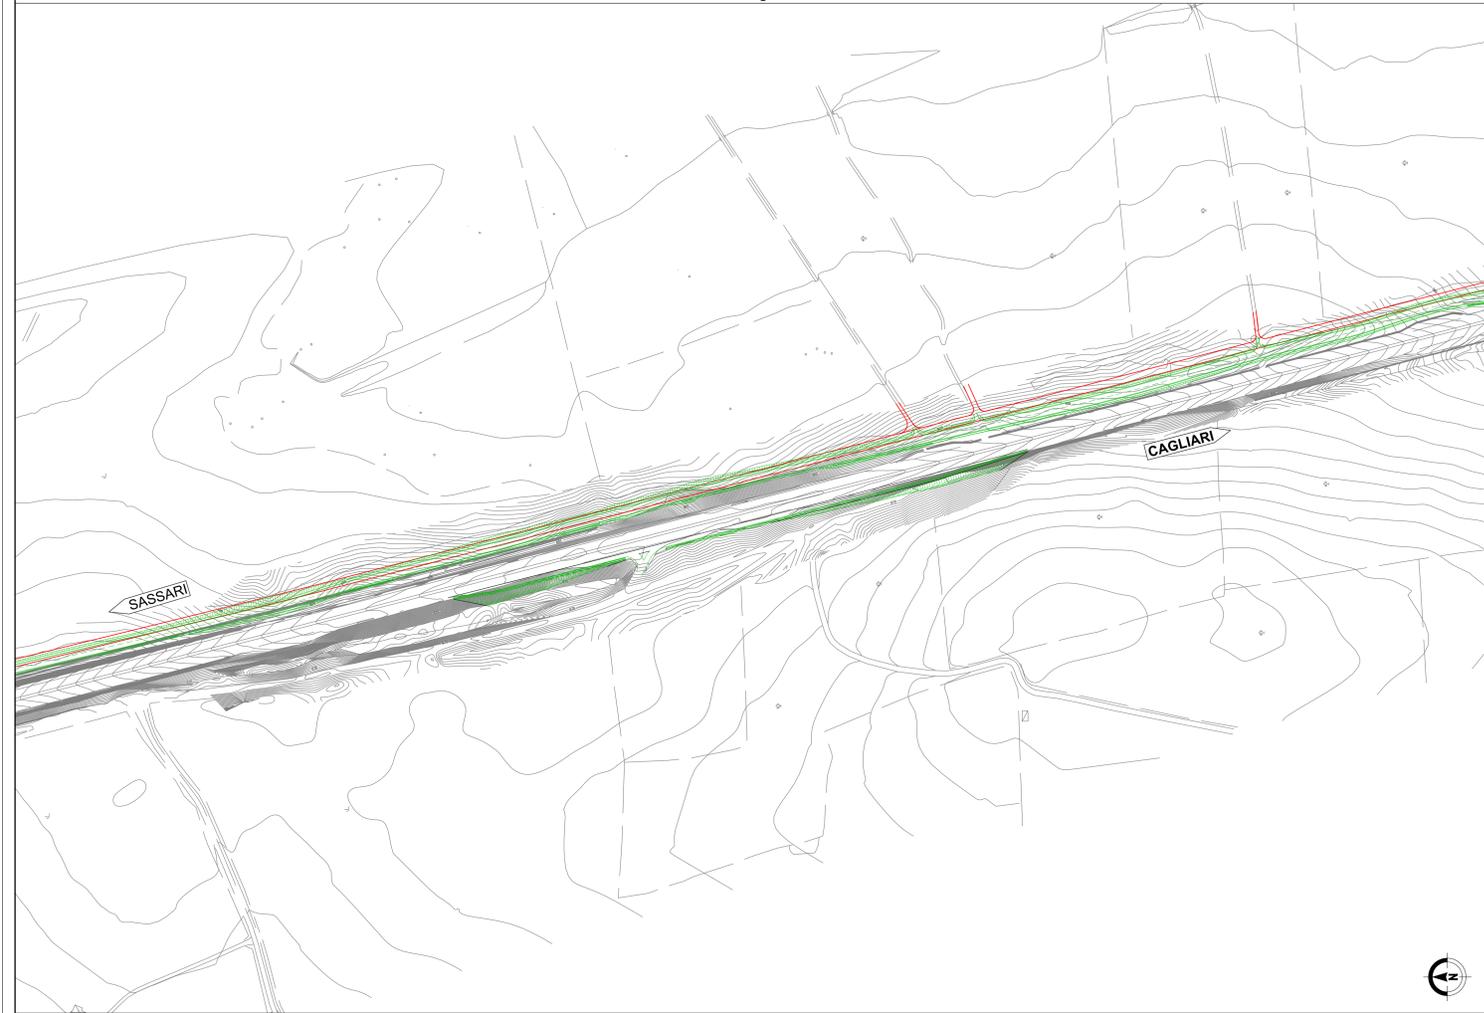


V11 - Svincolo Campeda



V12 - Svincolo Badde Salighes

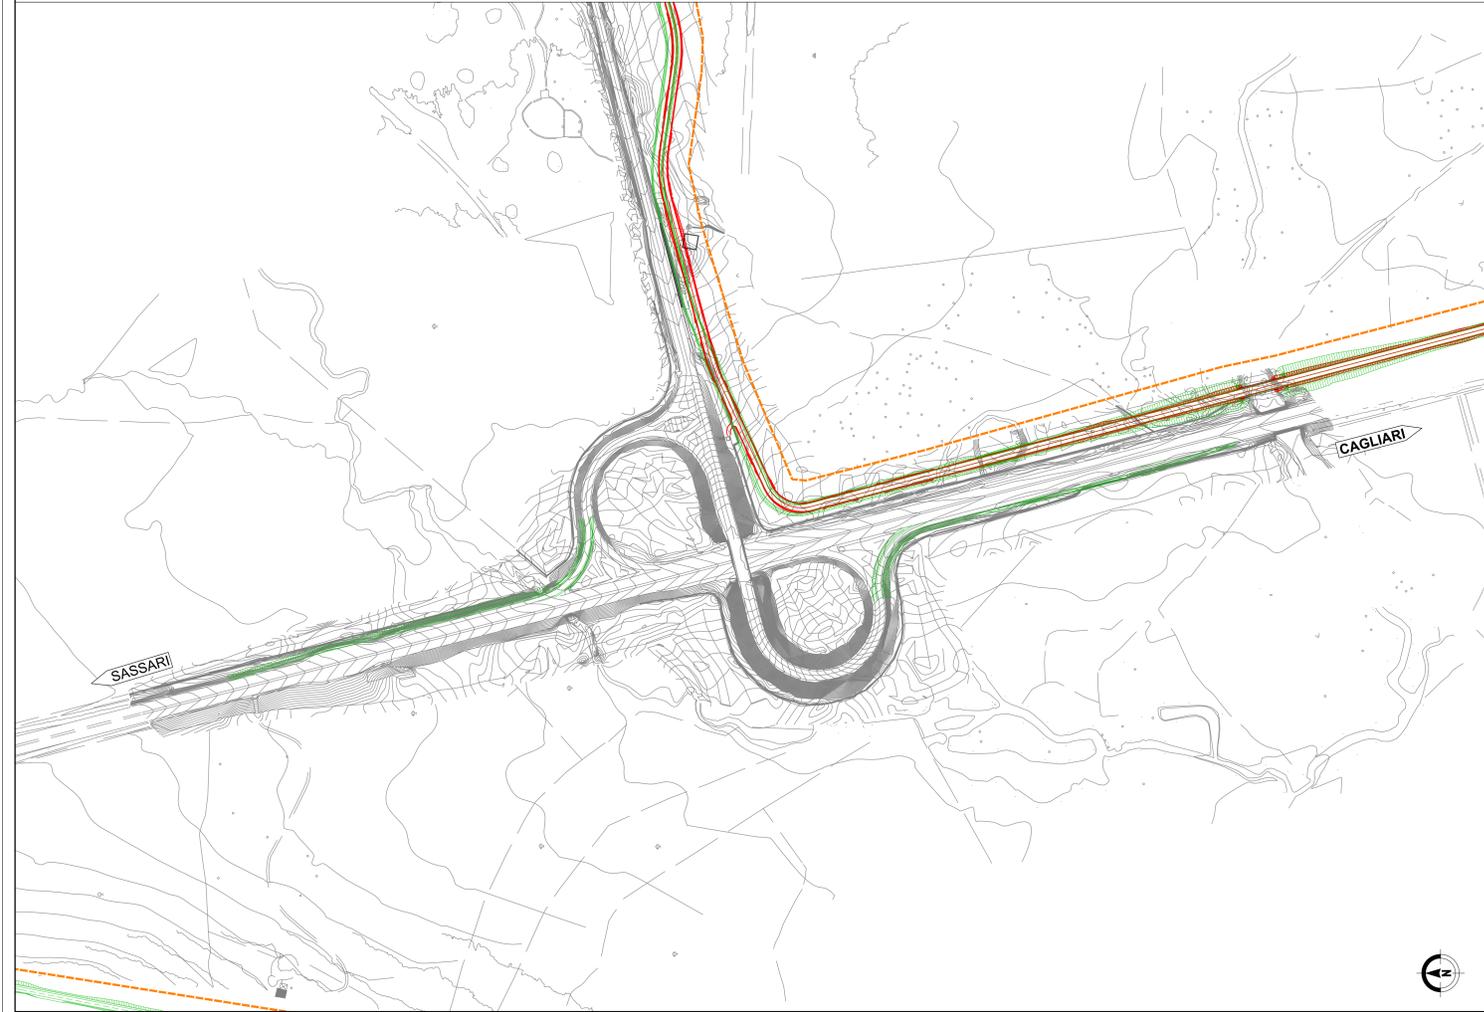

KEY PLAN

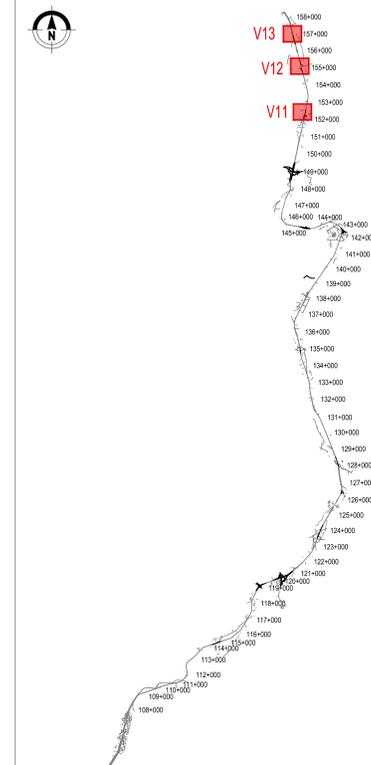

LEGENDA

- — — Tracciato Progetto Definitivo 2015
- — — Tracciato Progetto Esecutivo
- - - - - Fascia di rispetto stradale



S.S. 131 di "Carlo Felice"  
 Adeguamento e messa in sicurezza della S.S.131  
 Risoluzione dei nodi critici - 2° stralcio dal km 108+300 al km 158+000  
 Lotto di completamento

PROGETTO ESECUTIVO

CA284

R.T.I. di PROGETTAZIONE:	Mandataria	Mandante

PROGETTISTI: Ing. Riccardo Formichi - Pro. Per. art. (Integratore prestazioni specialistiche) Ordine Ing. di Milano n. 18045	DOTT. ING. FEDERICO RICCARDO -S.p.A. - Settore: Ingegneria - Via: S. Felice - 20139 Milano n° A 18045
IL GEOLOGO: Geol. Geol. Massimo Mezzanocchia - Pro. Per. art. Abb. Geol. Lombardia n. 4762	
COORDINATORE PER LA SICUREZZA IN FASE DI PROGETTAZIONE: Ing. Diego Caracciolo Ordine Ing. di Milano n. 15813	
VISTO: IL RESP. DEL PROCEDIMENTO: Ing. Francesco Martini Teate	
PROTOCOLLO:	DATA:

VERIFICA DI OTTEMPERANZA  
 TAVOLA DI CONFRONTO PD - PE  
 Adeguamento svincoli esistenti Tav. 3/3

CODICE PROGETTO	NOME FILE	REVISIONE	SCALA:
PROGETTO	TODIADGENPLOSA.pdf		1:2000
ELAB.	ELAB.		
D			
C			
B			
A	VERIFICA DI ATTUAZIONE LOTTO DI COMPLETAMENTO	Febbraio 2023	Cara, Caprè, Formich
REV.	DESCRIZIONE	DATA	REDATTO VERIFICATO APPROVATO