S21 - Accessi al km 127+000

KEY PLAN

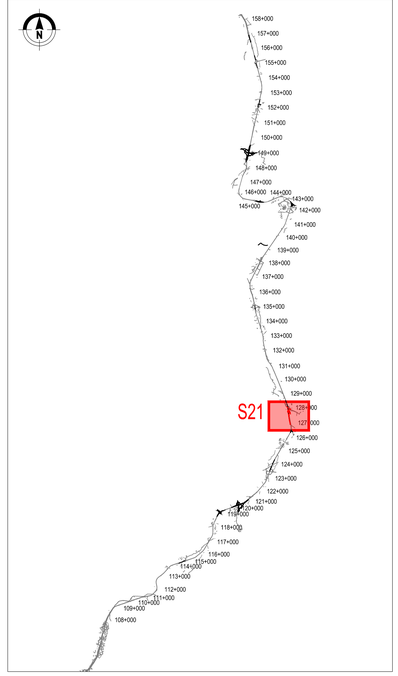

LEGENDA

- Tracciato Progetto Definitivo 2015
- Tracciato Progetto Esecutivo
- Fascia di rispetto stradale

anas
GRUPPO FS ITALIANE

Direzione Progettazione e Realizzazione Lavori

S.S. 131 di "Carlo Felice"
Adeguamento e messa in sicurezza della S.S.131
Risoluzione dei nodi critici - 2° stralcio dal km 108+300 al km 158+000
Lotto di completamento

PROGETTO ESECUTIVO | CA284

R.T.I. di PROGETTAZIONE:

Mandataria
PRO ITER Progetto Infrastruttura Territorio s.r.l.
Via G.B. Sammartini n°5
20125 – Milano
Tel. 02 6707911
email:mail@proiter.it

Mandante
Via Artemide n°3
92100 Agrigento
Tel. 0922 421007
email: deltaingegneria@pec.it

PROGETTISTI:
Ing. Riccardo Formichi – Pro Iter srl (Integratore prestazioni specialistiche)
Ordine Ing. di Milano n. 18045

Ing. Riccardo Formichi
Ordine Ing. di Milano n. 18045

IL GEOLOGO
Dott. Geol. Massimo Mazzoconico – Pro Iter srl
Albo Geol. Lombardia n. A762

COORDINATORE PER LA SICUREZZA IN FASE DI PROGETTAZIONE
Ing. Diego Ceccherelli
Ordine Ing. di Milano n. 15813

VISTO: IL RESP. DEL PROCEDIMENTO
Ing. Francesco Mortino Tedde

PROTOCOLLO | DATA

VERIFICA DI OTTEMPERANZA
TAVOLA DI CONFRONTO PD - PE
Risoluzione accessi Tav. 2/6

CODICE PROGETTO (PROGETTO / LIV. PROG. / N. PROG.)	NOME FILE T00IA00GENPL08A .pdf	REVISIONE	SCALA:
LOPLSQ E 1901	CODICE ELAB. T00IA00GENPL08	A	1:2000

REV.	DESCRIZIONE	DATA	REDATTO	VERIFICATO	APPROVATO
D					
C					
B					
A	VERIFICA DI ATTUAZIONE LOTTO DI COMPLETAMENTO	Febbraio 2023	Carra	Caproli	Formichi