



S19 - Accesso al Km 155+854 scala 1:2.000

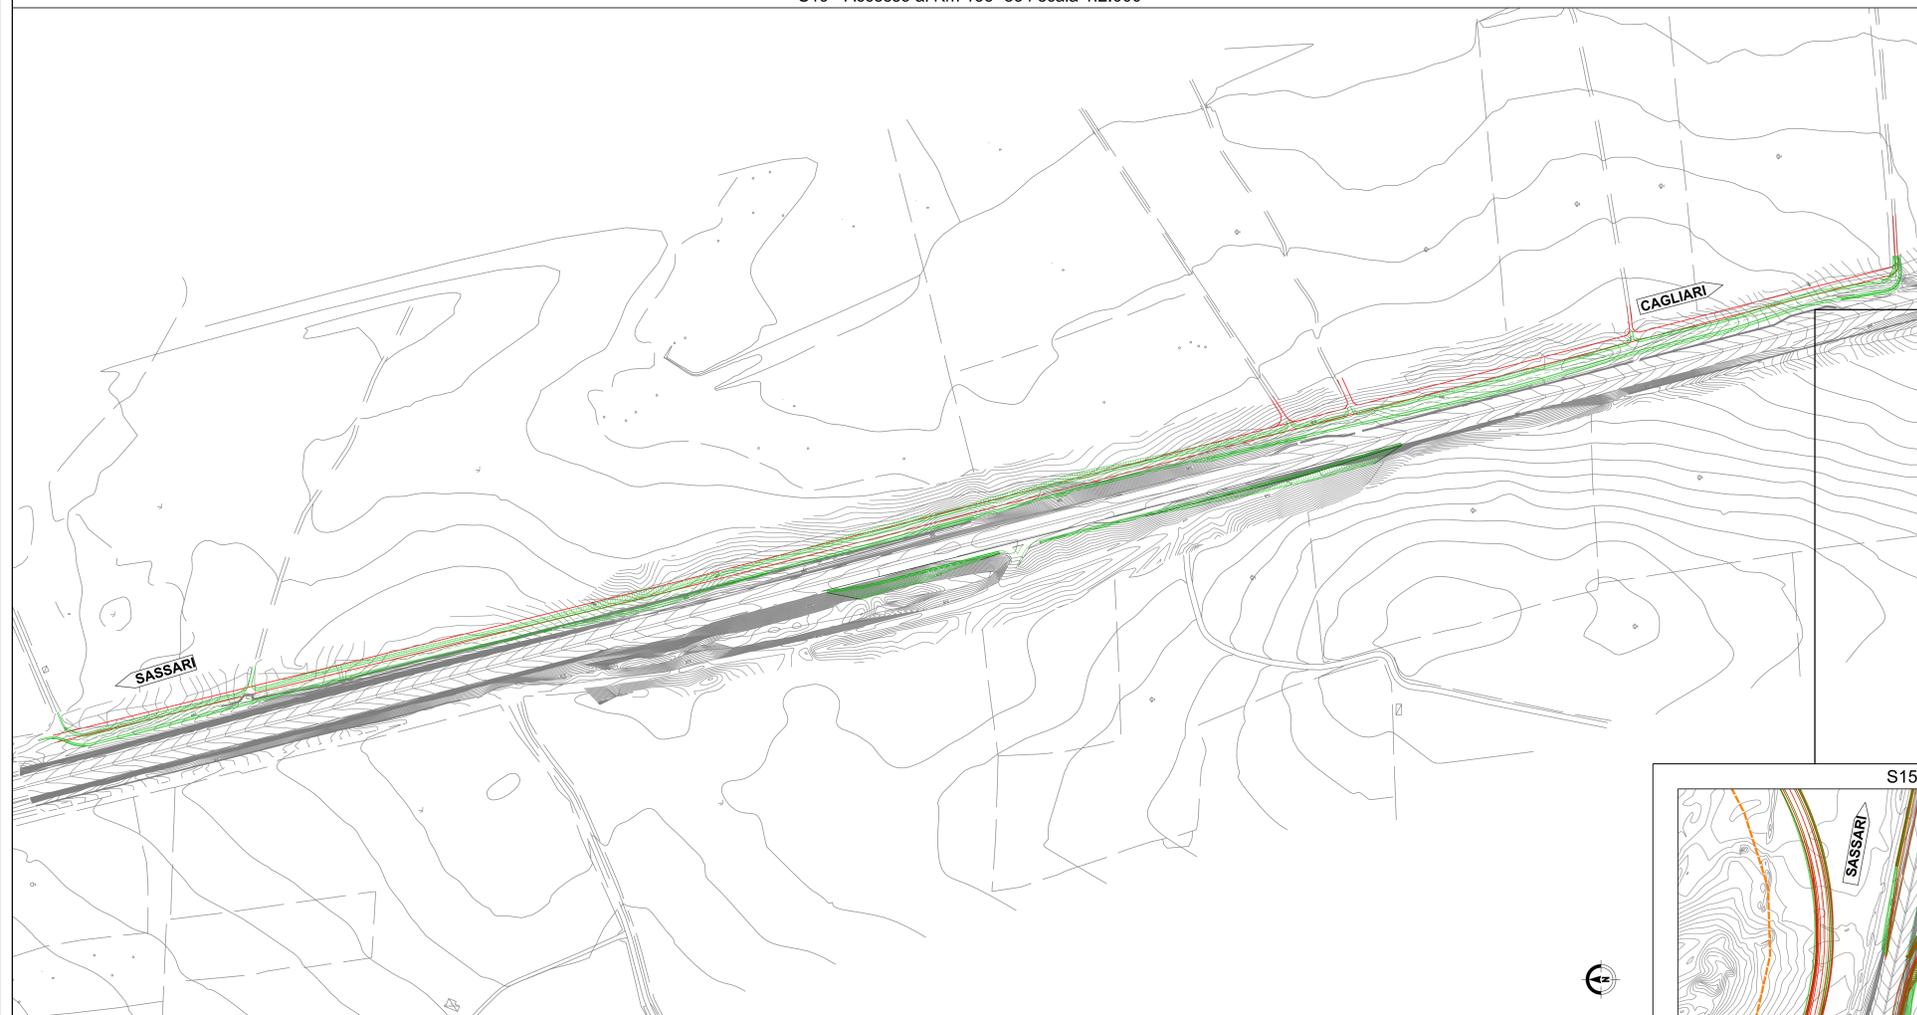


S17 - Accesso al Km 151+800 scala 1:5.000




S18 - Accesso al Km 155+350 scala 1:2.500

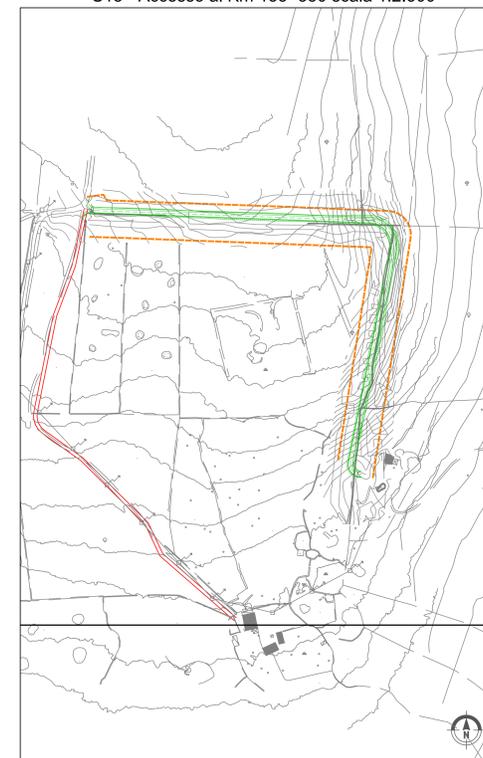

S15 - Accesso al Km 147+850 scala 1:2.000

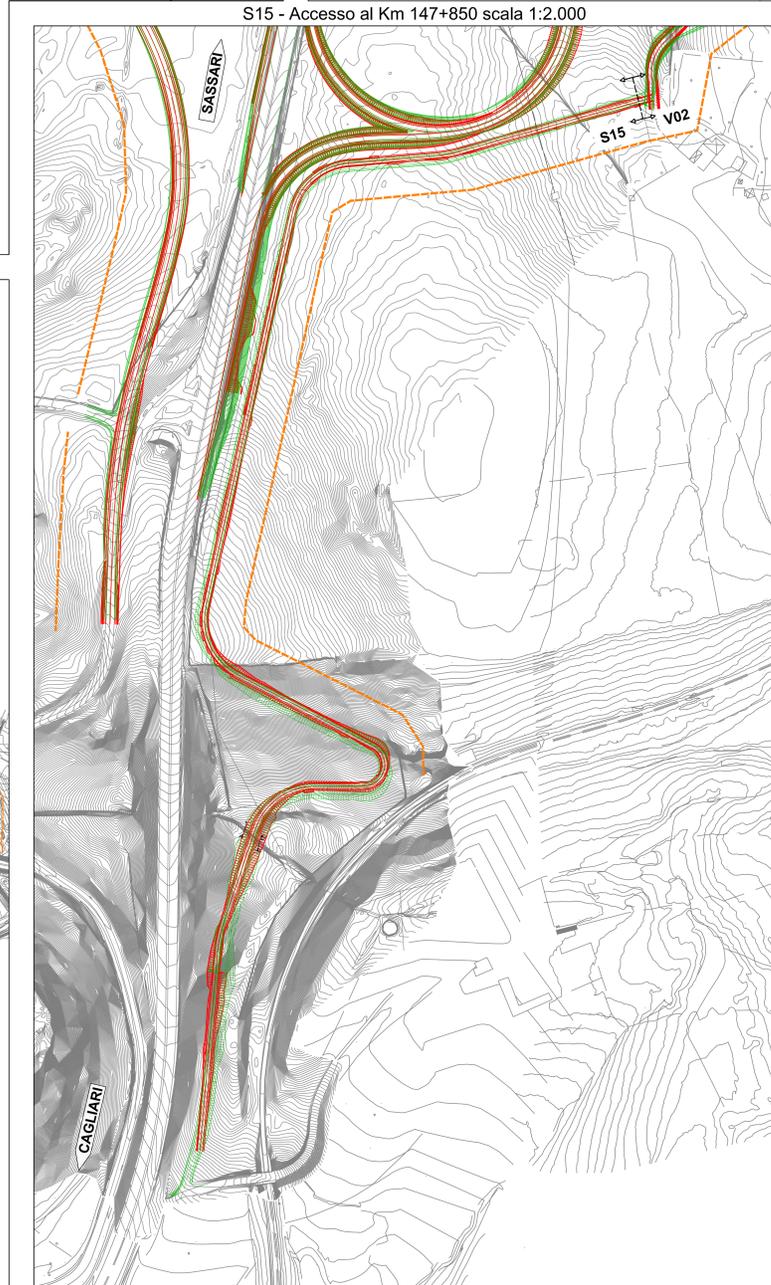

KEY PLAN

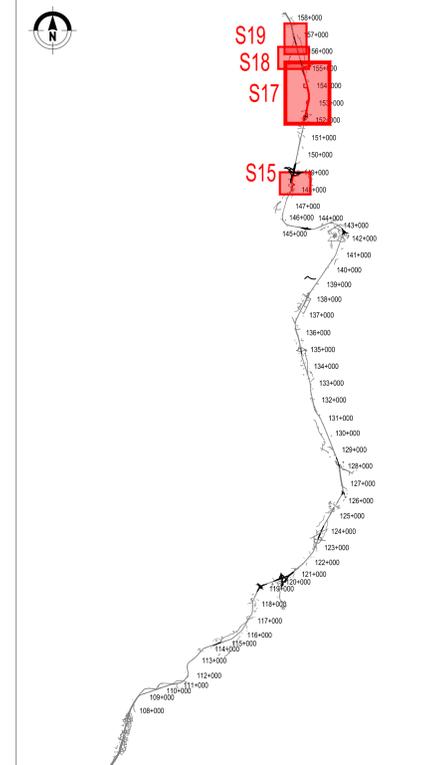

LEGENDA

- Tracciato Progetto Definitivo 2015
- Tracciato Progetto Esecutivo
- - - Fascia di rispetto stradale



S.S. 131 di "Carlo Felice"  
 Adeguamento e messa in sicurezza della S.S.131  
 Risoluzione dei nodi critici - 2° stralcio dal km 108+300 al km 158+000  
 Lotto di completamento

PROGETTO ESECUTIVO

CA284

R.T.I. di PROGETTAZIONE:	Mandataria	Mandante
	<b>PRO ITER</b> Via G.B. Sommariva n°5 20122 - Milano Tel. 02 67979111 www.proiter.it email: mail@proiter.it	<b>FORNICE RICCARDO</b> Via Ardenza n°3 22100, Aprigotto Tel. 0342 417007 email: dell@ingegnericapec.it

PROGETTISTI: Ing. Riccardo Fornice - Pro Iter srl (Integratore prestazioni specialistiche) Ordine Ing. di Milano n. 18045 Ing. Riccardo Fornice Ordine Ing. di Milano n. 18045	IL GEOLOGO Geol. Gen. Massimo Messanero - Pro Iter srl Albo Geol. Lombardia n. 4762	COORDINATORE PER LA SICUREZZA IN FASE DI PROGETTAZIONE Ing. Diego Ceccherelli Ordine Ing. di Milano n. 15813	VISTO IL RESP. DEL PROCEDIMENTO Ing. Francesco Martina Tebbe
PROTOCOLLO	DATA		

VERIFICA DI OTTEMPERANZA  
 TAVOLA DI CONFRONTO PD - PE  
 Risoluzione accessi Tav. 3/6

CODICE PROGETTO	NOME FILE	REVISIONE	SCALA
PROGETTO	TODIADGENPLUSA.pdf		
ELAB.	ELAB.		
L0PLS0 E 1901	T001A00GENPL09	A	1:2000
D			
C			
A			
B	VERIFICA DI ATTUAZIONE LOTTO DI COMPLETAMENTO	Febbraio 2023	Cava Caprioli Fornice
REV.	DESCRIZIONE	DATA	REDATTO VERIFICATO APPROVATO