S16 - Accesso al Km 147+850 scala 1:5.000

S13 - Accesso al Km 144+760 scala 1:2.000

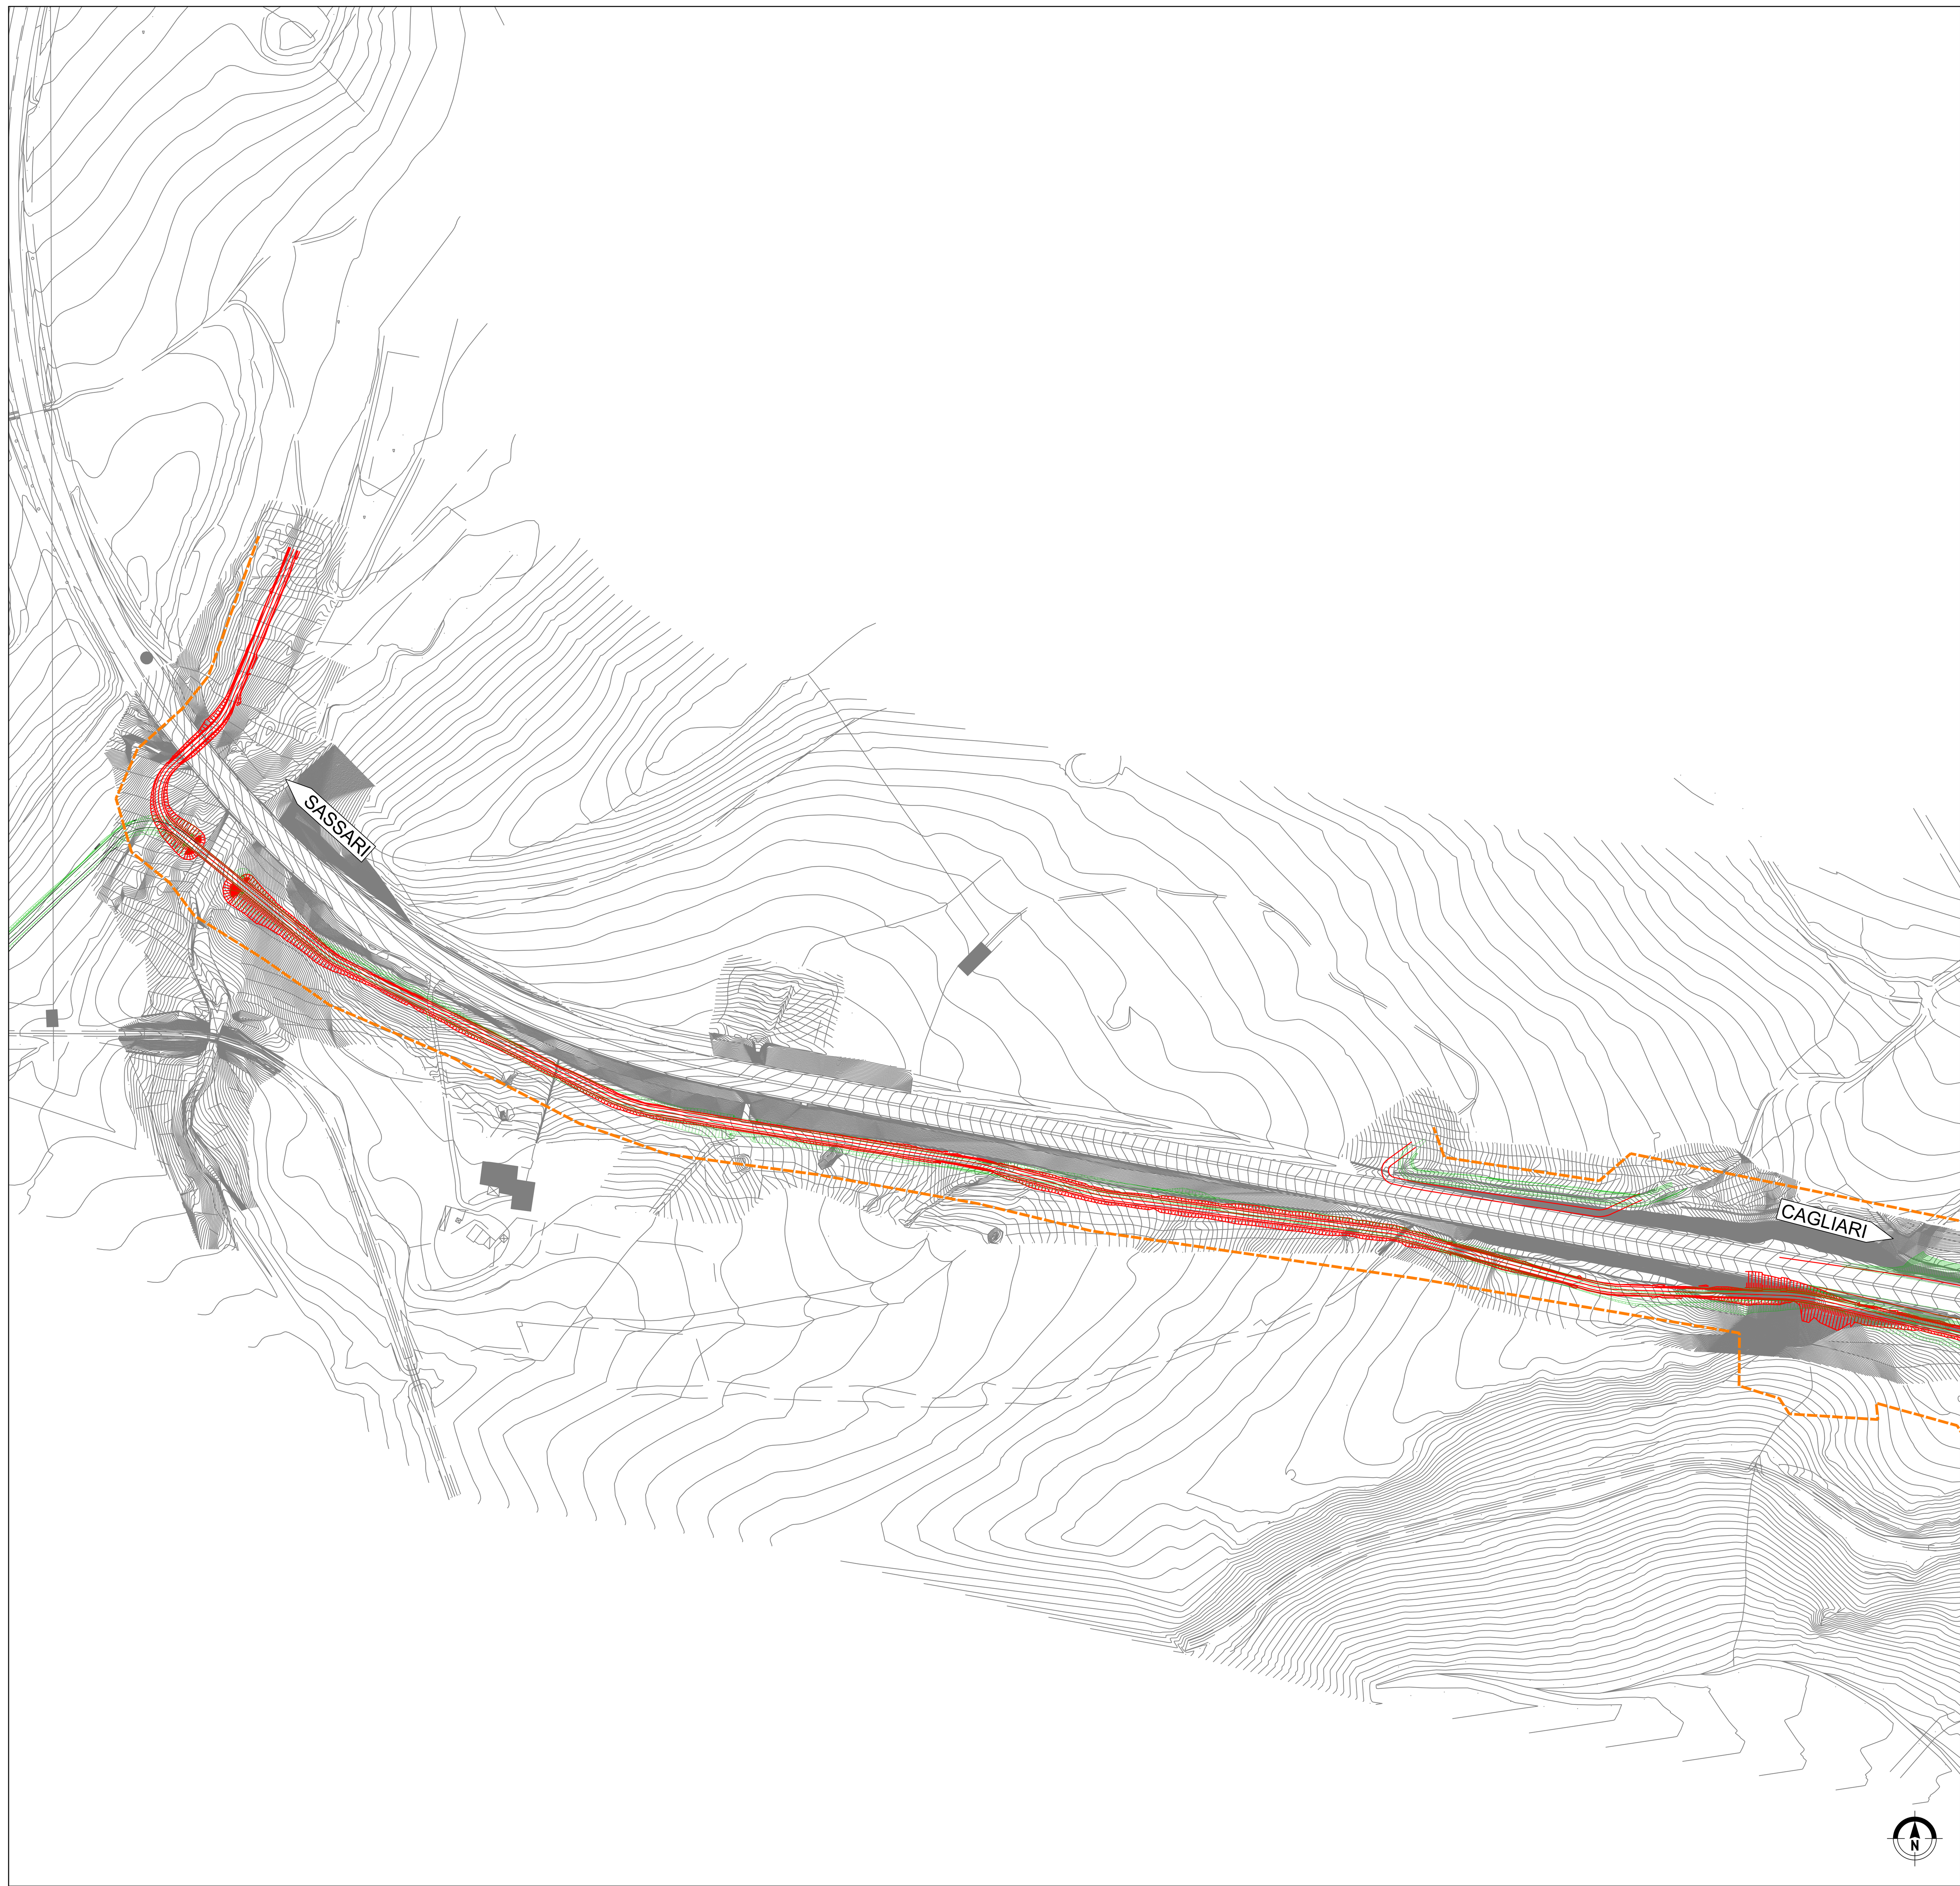

KEY PLAN

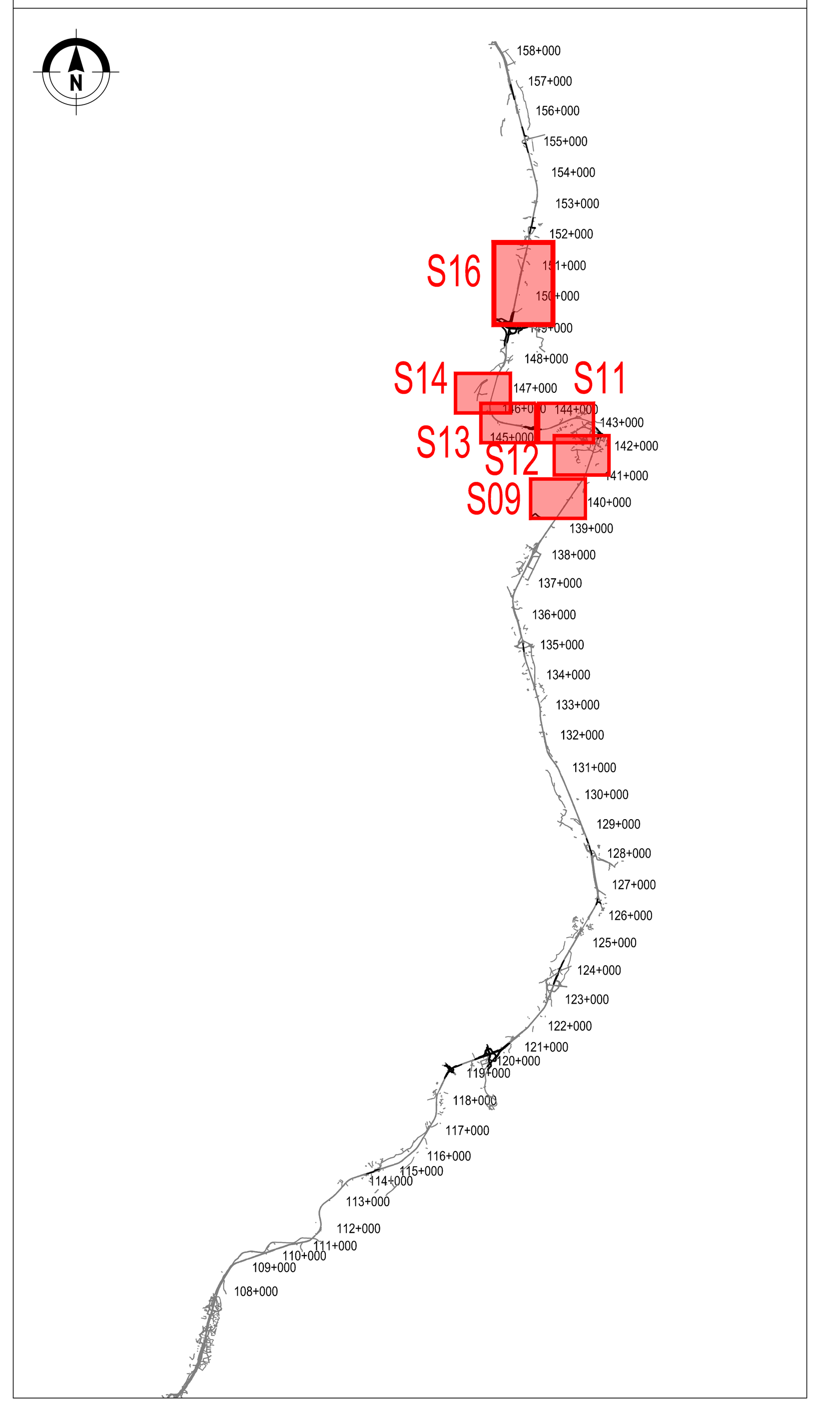

LEGENDA

- Tracciato Progetto Definitivo 2015
- Tracciato Progetto Esecutivo
- Fascia di rispetto stradale

S12 - Accesso al Km 143+001 scala 1:2.000

S11 - Accesso al Km 141+235 scala 1:2.000

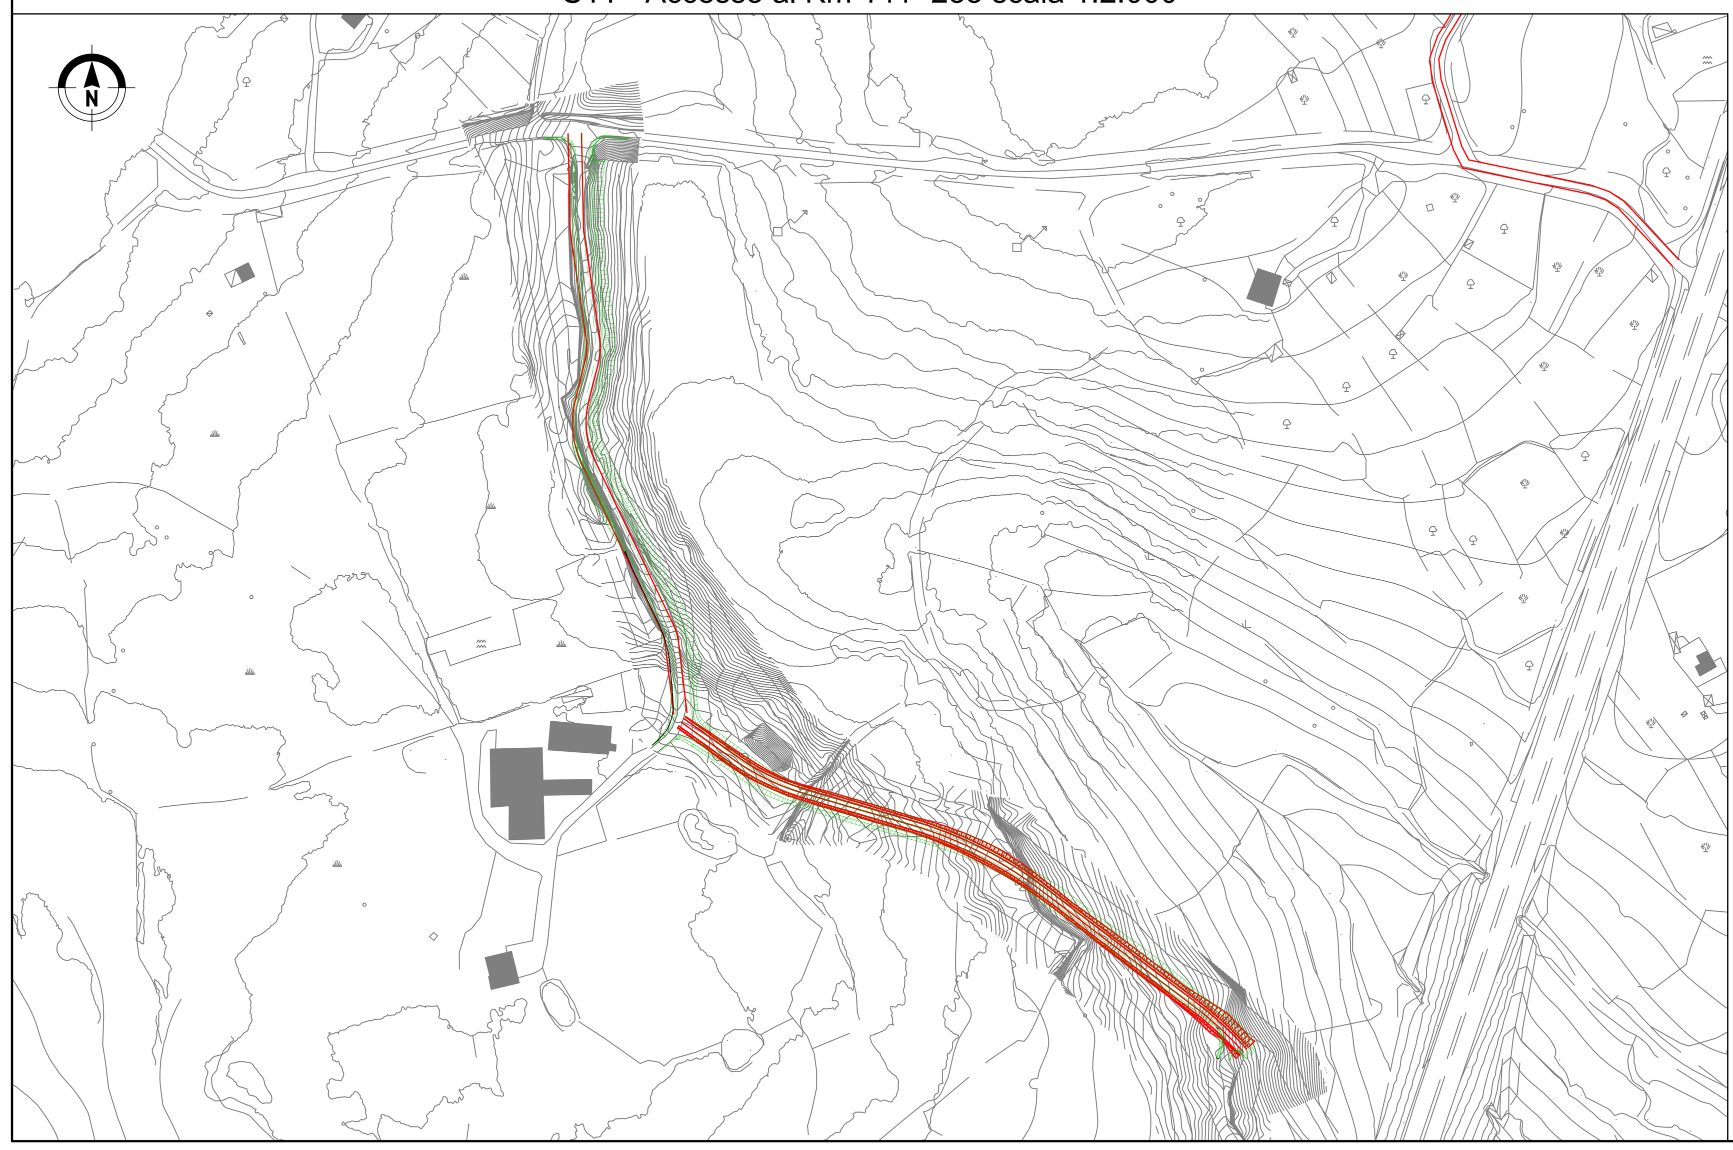

S09 - Accesso al Km 139+930 scala 1:2.000

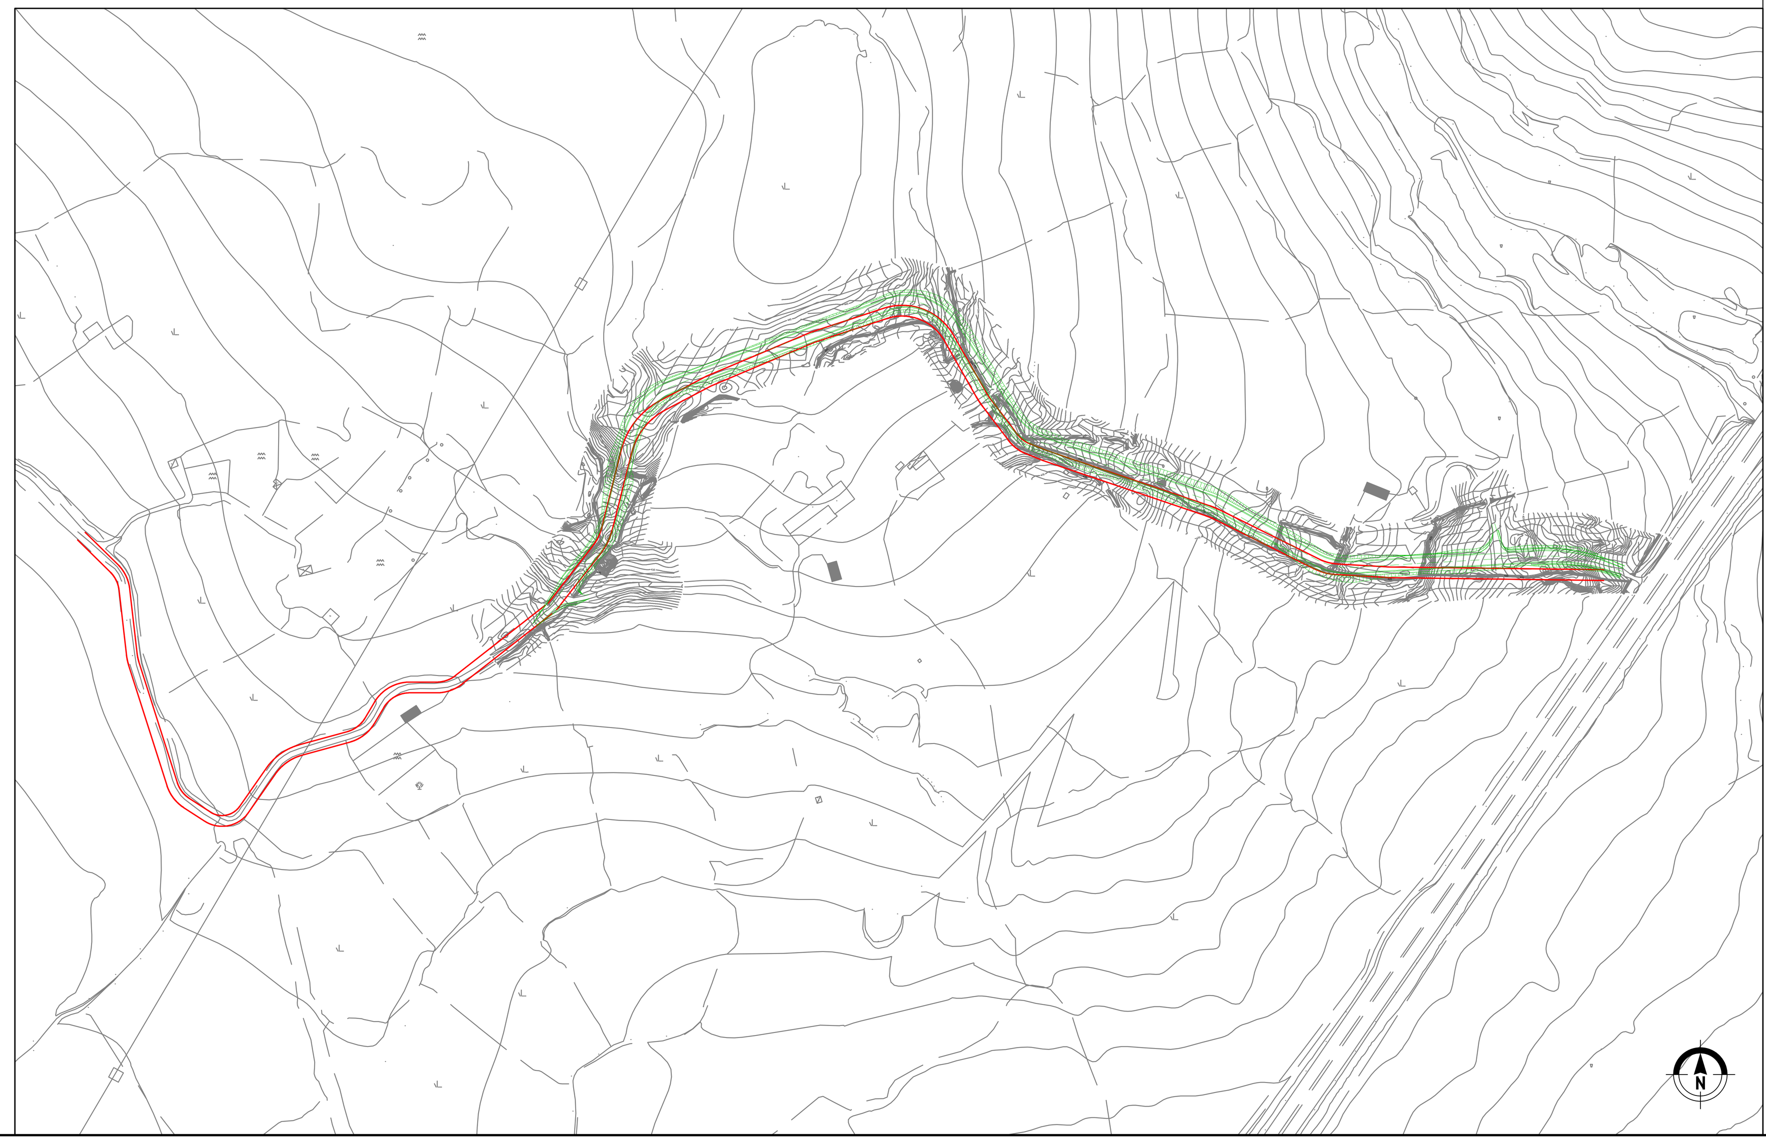

S14 - Accesso al Km 146+780 scala 1:2.000

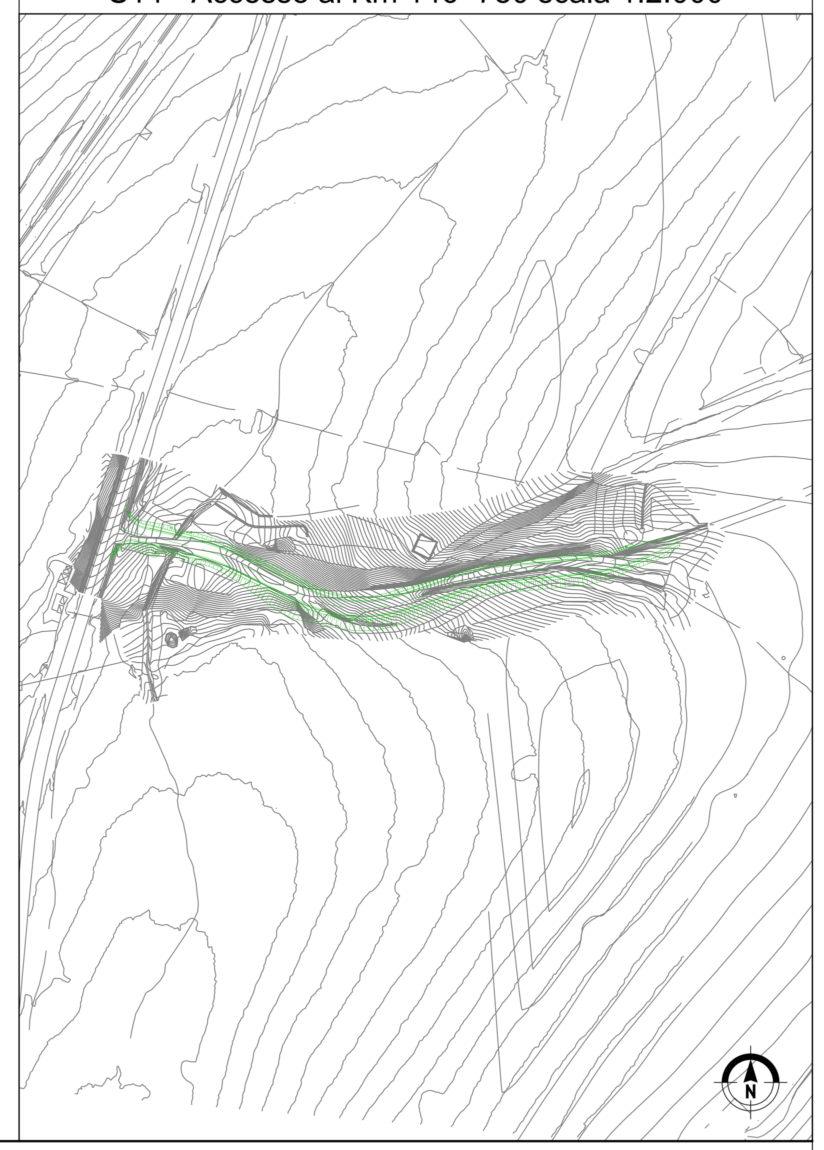

anas
GRUPPO FS ITALIANE
Direzione Progettazione e Realizzazione Lavori

S.S. 131 di "Carlo Felice"
Adeguamento e messa in sicurezza della S.S.131
Risoluzione dei nodi critici - 2° stralcio dal km 108+300 al km 158+000
Lotto di completamento

PROGETTO ESECUTIVO | CA284

R.T.I. di PROGETTAZIONE:
Mandataria
PRO ITER Progetto Infrastrutture Territorio s.r.l.
Via G.B. Sammartini n°5
20125 – Milano
Tel. 02 6787911
email:mail@proiter.it

Mandante
delta ingegneria
Via Artemide n°3
92100 Agrigento
Tel. 0922 421007
email: deltaingegneria@pec.it

PROGETTISTI:
Ing. Riccardo Formichi – Pro Iter srl (Integratore prestazioni specialistiche)
Ordine Ing. di Milano n. 18045

Ing. Riccardo Formichi
Ordine Ing. di Milano n. 18045

IL GEOLOGO
Dott. Geol. Massimo Mezzanzanica – Pro Iter srl
Albo Geol. Lombardia n. A762

COORDINATORE PER LA SICUREZZA IN FASE DI PROGETTAZIONE
Ing. Diego Ceccherelli
Ordine Ing. di Milano n. 15813

VISTO: IL RESP. DEL PROCEDIMENTO
Ing. Francesca Martina Tedde

ORDINE DEGLI INGEGNERI DELLA PROVINCIA DI MILANO
DOTT.ING. FORMICHI RICCARDO
Sez.A Settori:
a) civile e ambientale
b) industriale
c) dell'informazione
n° A 18045

PROTOCOLLO | DATA

VERIFICA DI OTTEMPERANZA
TAVOLA DI CONFRONTO PD - PE
Risoluzione accessi - Tav. 4/6

CODICE PROGETTO	NOME FILE	REVISIONE	SCALA:
PROGETTO: LOPLSQ — LIV. PROG.: E — N. PROG.: 1901	T00IA00GENPL10A .pdf — CODICE ELAB.: T00 IA00 GEN PL10	A	1:2000

REV.	DESCRIZIONE	DATA	REDATTO	VERIFICATO	APPROVATO
D					
C					
B					
A	VERIFICA DI ATTUAZIONE LOTTO DI COMPLETAMENTO	Febbraio 2023	Caria	Caprioli	Formichi