


S10 - Accesso al Km 140+490 scala 1:2.000

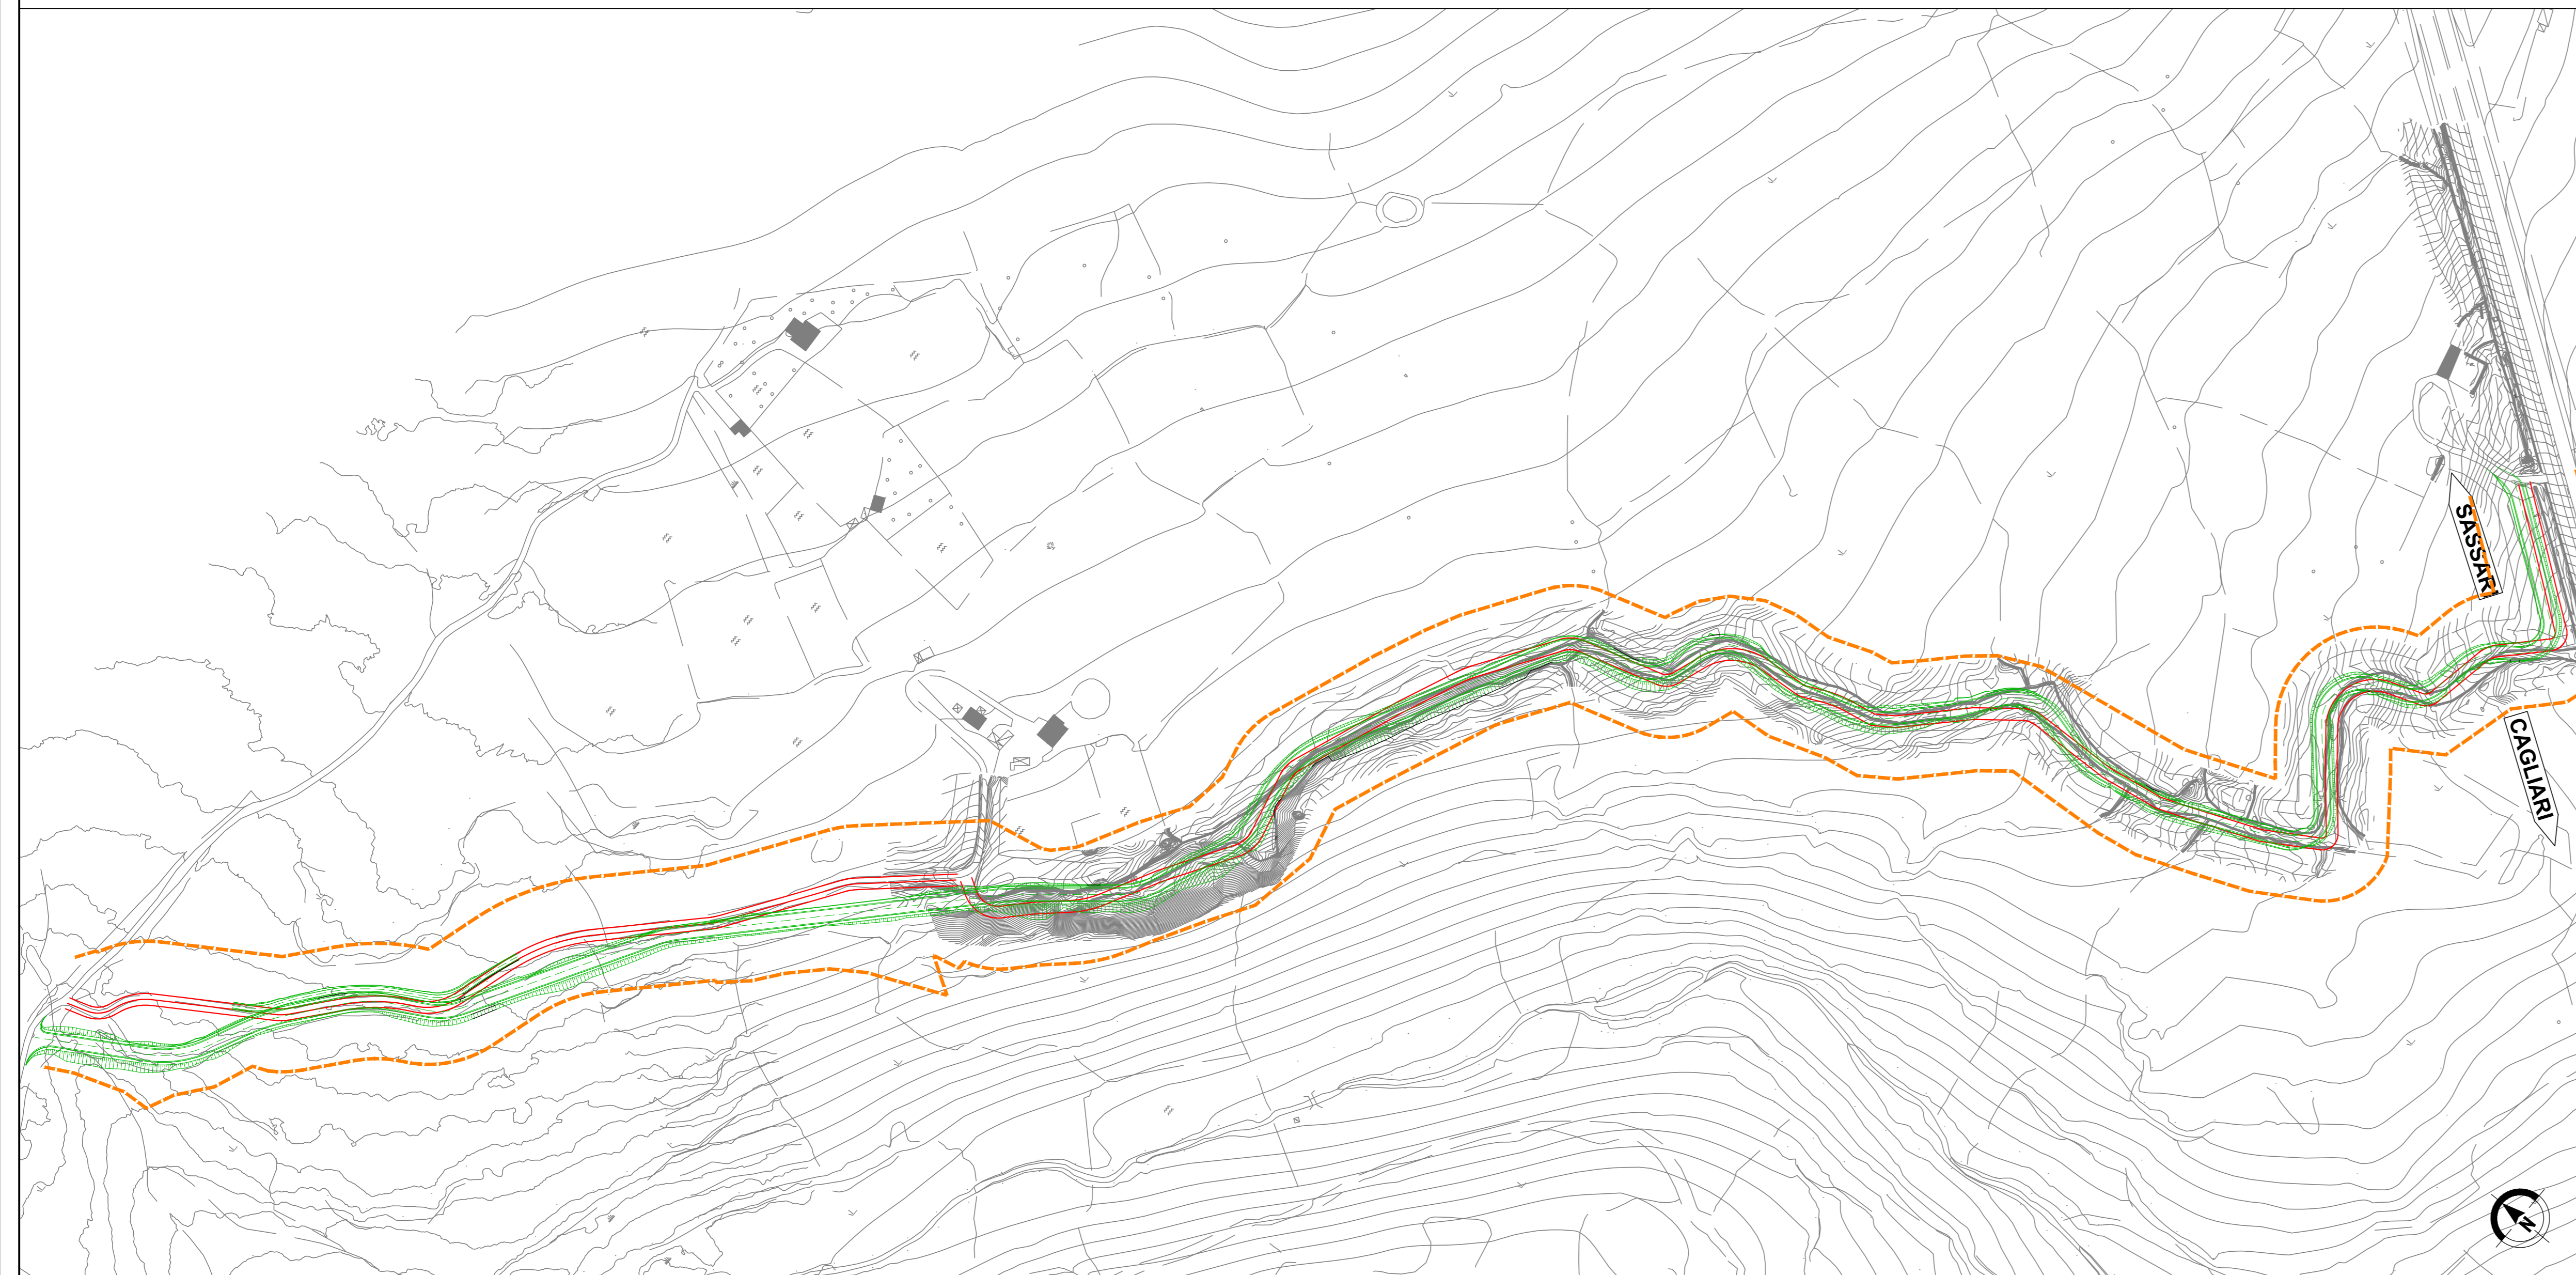

S08 - Accesso al Km 138+950 scala 1:2.000




S07 - Accesso al Km 138+970 scala 1:2.000



S05S e S05N - Accesso al Km 131+500 scala 1:5.000



KEY PLAN

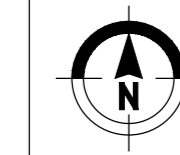

LEGENDA

- ▬▬▬ Tracciato Progetto Definitivo 2015
- ▬▬▬ Tracciato Progetto Esecutivo
- - - - - Fascia di rispetto stradale



Direzione Progettazione e Realizzazione Lavori

S.S. 131 di "Carlo Felice"
Adeguamento e messa in sicurezza della S.S.131
Risoluzione dei nodi critici - 2° stralcio dal km 108+300 al km 158+000
Lotto di completamento

PROGETTO ESECUTIVO		CA284
R.T.I. di PROGETTAZIONE:	Mandataria PRO ITER Via G.B. Sommarini n°5 20122 - Milano Tel. 02 6391911 email: amministrazione@proiter.it	Mandante FORNICE SOCALDO Via Ardenne n°3 20100 - Agrate Tel. 02 421007 email: dataloggeria@pro.it
PROGETTISTI:	Ing. Riccardo Formichi - Pro Iter srl (Integratore prestazioni specialistiche) Ordine Ing. di Milano n. 18045 Ing. Riccardo Formichi - S.p.A. - S.p.A. Ordine Ing. di Milano n. 18045	
IL GEOLOGO:	Dott. Geol. Massimo Mazzaronica - Pro Iter srl Albo Geol. Lombardo n. 4762	
COORDINATORE PER LA SICUREZZA IN FASE DI PROGETTAZIONE:	Ing. Diego Caciaroni Ordine Ing. di Milano n. 15813	
VISTO IL RESP. DEL PROCEDIMENTO:	Ing. Francesco Martini Fedè	
PROTOCOLLO	DATA	

VERIFICA DI OTTEMPERANZA
TAVOLA DI CONFRONTO PD - PE
Risoluzione accessi - Tav. 5/6

CODICE PROGETTO	NOME FILE	REVISIONE	SCALA
PROGETTO	TOOIA00GENP111A.pdf		1:2000
ELAB.	TOOIA00GENP111	A	
D			
C			
B			
A	VERIFICA DI ATTUAZIONE LOTTO DI COMPLETAMENTO	Febbraio 2023	Cura Capra Fornici
REV.	DESCRIZIONE	DATA	REDATTO VERIFICATO APPROVATO