


	1		2		3		4		5		6		7		8	
A																A
																B
																B
B																C
																C
																C
C																D
																D
																D
D																E
																E
																E
E																F
																F
																F
F																V

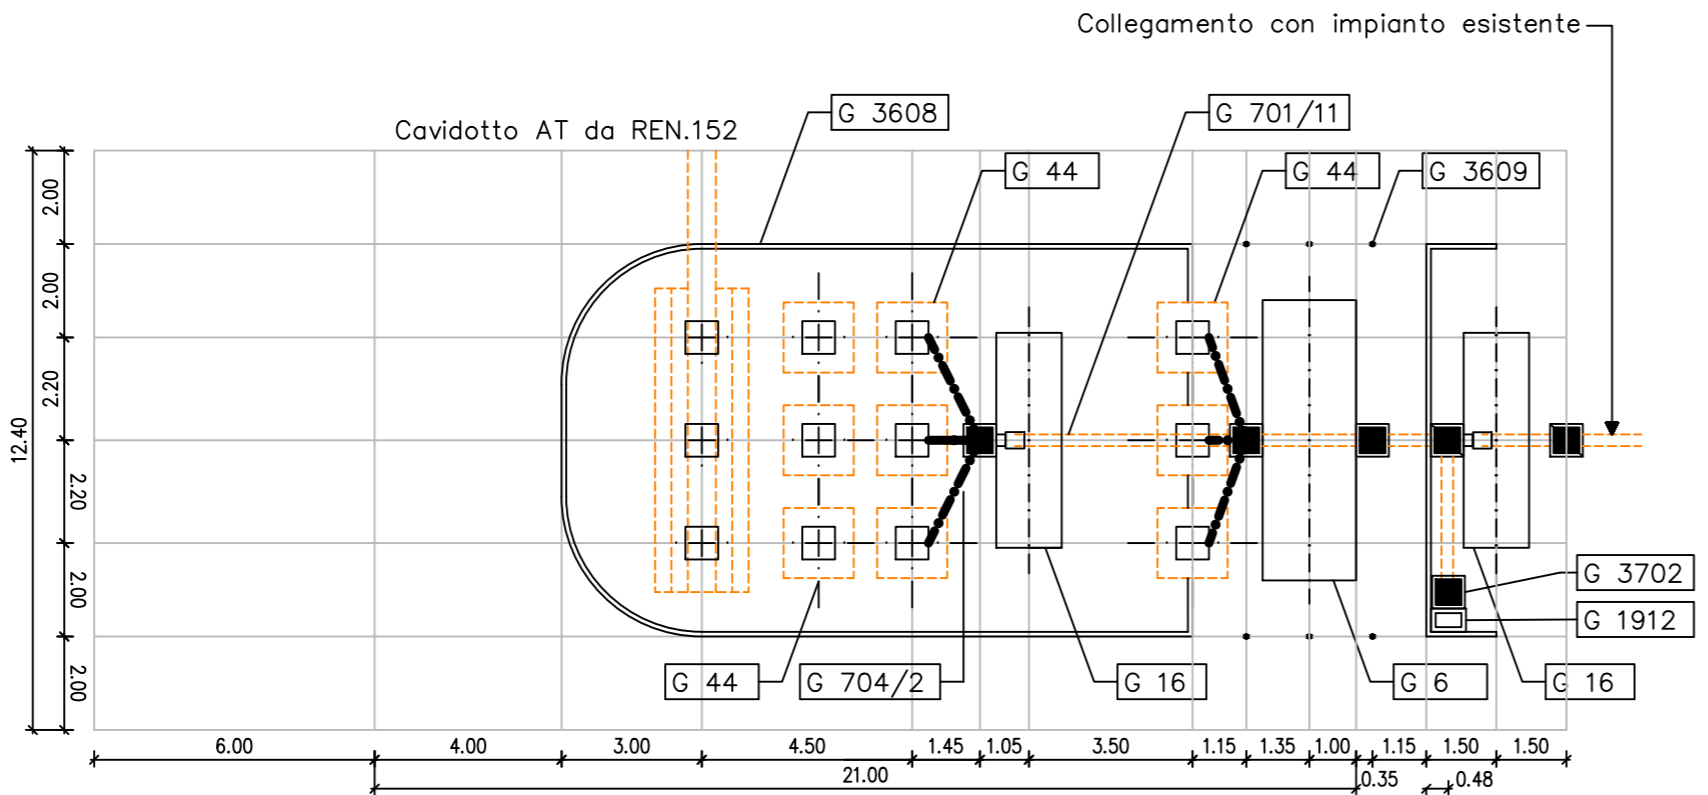

PIANTA OPERE CIVILI DG 3116 PER MODULO D 3116 MODIFICATO PER ARRIVO LINEA IN CAVO  
 PIANTE OPERE CIVILI DG 3101 PER MODULO D 3101

**OPERE DI RETE PER LA CONNESSIONE 150 kV  
 IMPIANTO DI PRODUZIONE DA FONTE RINNOVABILE  
 FOTOVOLTAICA "CALAPRICELLO"**

UBICATO IN COMUNE DI TARANTO (TA)  
 Strada vicinale Pulsano - Monacizzo

PROCEDURA AUTORIZZATIVA art.12 DLGS N° 387 del 2003

**PROGETTO DEFINITIVO**

IMPIANTO DI RETE PER CONNESSIONE  
 PIANTE OPERE CIVILI  
 "CP" LIZZANO - DETTAGLIO INTERVENTI PREVISTI NUOVO STALLO AT

IDENTIFICAZIONE ELABORATO									
Livello prog.	Codice Tracciabilità	Tipo docum.	N° elaborato	N° foglio	Tot. fogli	NOME FILE	DATA	SCALA	
PD	T07377060	03	11	01	01	PDT073770600309 opere civili	Dicembre 2020	1:150	

REVISIONI					
REV.	DATA	DESCRIZIONE	ESEGUITO	VERIFICATO	APPROVATO
01	30-12-20	Aggiornamento ed integrazione progetto definitivo	Maurizio Vanti	Marco Giannettoni	Marco Giannettoni

PROGETTAZIONE:

IL DIRETTORE TECNICO

GESTORE RETE ELETTRICA  FIRMA PER BENESTARE	RICHIEDENTE   FIRMA PER BENESTARE
---	--

COPYRIGHT INEL DISTRIBUZIONE S.P.A. TUTTI I DIRITTI RISERVATI LA RIPRODUZIONE E LA CESSIONE, TOTALE O PARZIALE, IN QUALUNQUE FORMA, SU QUALSIASI SUPPORTO E CON QUALUNQUE MEZZO È PROIBITA SENZA AUTORIZZAZIONE SCRITTA DI INEL DISTRIBUZIONE S.P.A.