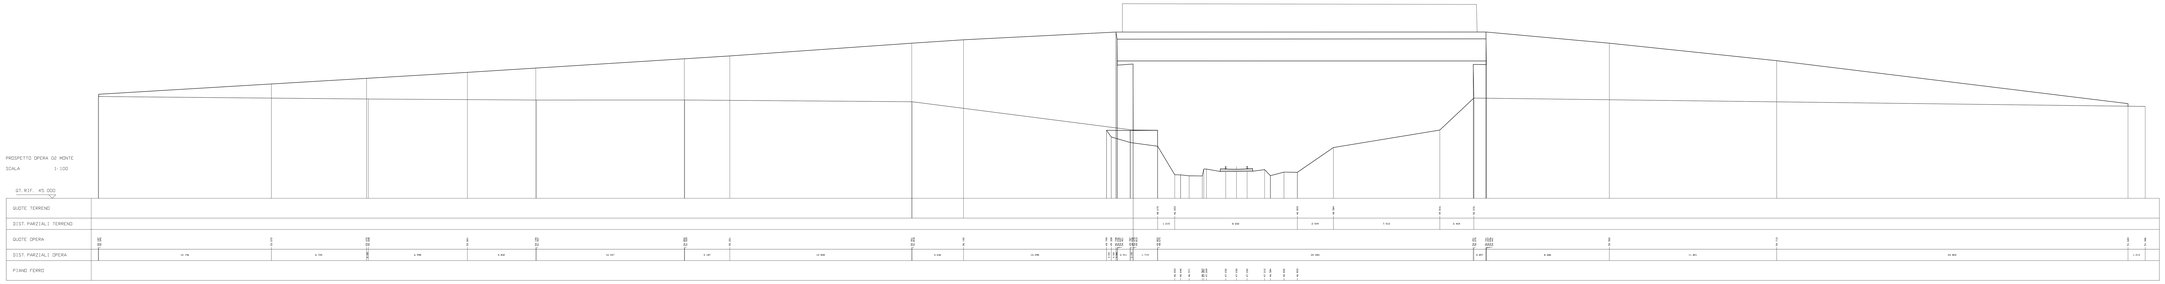

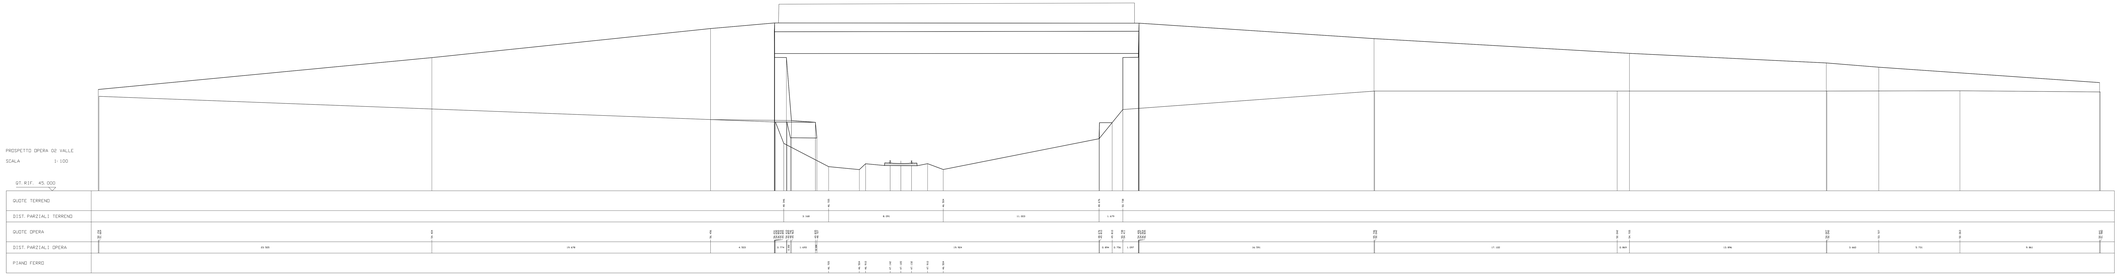

PROSPETTO OPERA 05 MONTE
SCALA 1:100
QT.RIF. 15.000

QUOTE TERRENO	
DIST.PARZIALI TERRENO	
QUOTE OPERA	
DIST.PARZIALI OPERA	
PIANO FERRO	

PROSPETTO OPERA 05 VALLE
SCALA 1:100
QT.RIF. 15.000

QUOTE TERRENO	
DIST.PARZIALI TERRENO	
QUOTE OPERA	
DIST.PARZIALI OPERA	
PIANO FERRO	

PROSPETTO OPERA 06 MONTE
SCALA 1:100
QT.RIF. 20.000

QUOTE TERRENO	
DIST.PARZIALI TERRENO	
QUOTE OPERA	
DIST.PARZIALI OPERA	
PIANO FERRO	

PROSPETTO OPERA 06 VALLE
SCALA 1:100
QT.RIF. 20.000

QUOTE TERRENO	
DIST.PARZIALI TERRENO	
QUOTE OPERA	
DIST.PARZIALI OPERA	
PIANO FERRO	

OPERA 7 VALLE

5

QUOTE	
DISTANZE PARZIALI	
DISTANZE PROGRESSIVE	

OPERA MONTE

QUOTE	
DISTANZE PARZIALI	
DISTANZE PROGRESSIVE	

COMMITTENTE:

RFI RETE FERROVIARIA ITALIANA
GRUPPO FERROVIE DELLO STATO ITALIANE

PROGETTAZIONE:

ITALFERR
GRUPPO FERROVIE DELLO STATO ITALIANE

LINEA CATANIA - SIRACUSA

DIREZIONE TECNICA

U.O. PROGETTAZIONE LINEE, NODI E ARMAMENTO

PROGETTO DI FATTIBILITA' TECNICO ECONOMICA

BYPASS DI AUGUSTA

RILIEVI CELERIMETRICI

PROSPETTI OPERE D'ARTE 002/002 - OPP 02 - 05 - 06

SCALA: 1:100

COMMESSA	LOTTO	FASE	ENTE	TIPO DOC.	OPERA/DISCIPLINA	PROGR.	REV.
RS60	00	R	13	PA	IF0009	002	B

Rev.	Descrizione	Redatto	Data	Verificato	Data	Approvato	Data	Autorizzato Data
A	Emissione Esecutiva	F. Cotelli	Aprile 2003	R. Vecchi	Aprile 2003	P. Comunico	Aprile 2003	Giugno 2003
B	Emissione Esecutiva	F. Cotelli (F. Cotelli)	Giugno 2003	R. Vecchi (R. Vecchi)	Giugno 2003	P. Comunico (P. Comunico)	Giugno 2003	IL PROGETTISTA INTEGRATO Ing. P. Comunico Dott. Arch. P. Malaguti Dott. Ing. M. Lunardon Dott. Ing. F. Mazzocchi S.T.A.

File: RS60 00 R 13 PA IF 00 09 B 002 B.dwg

n. Elab.: