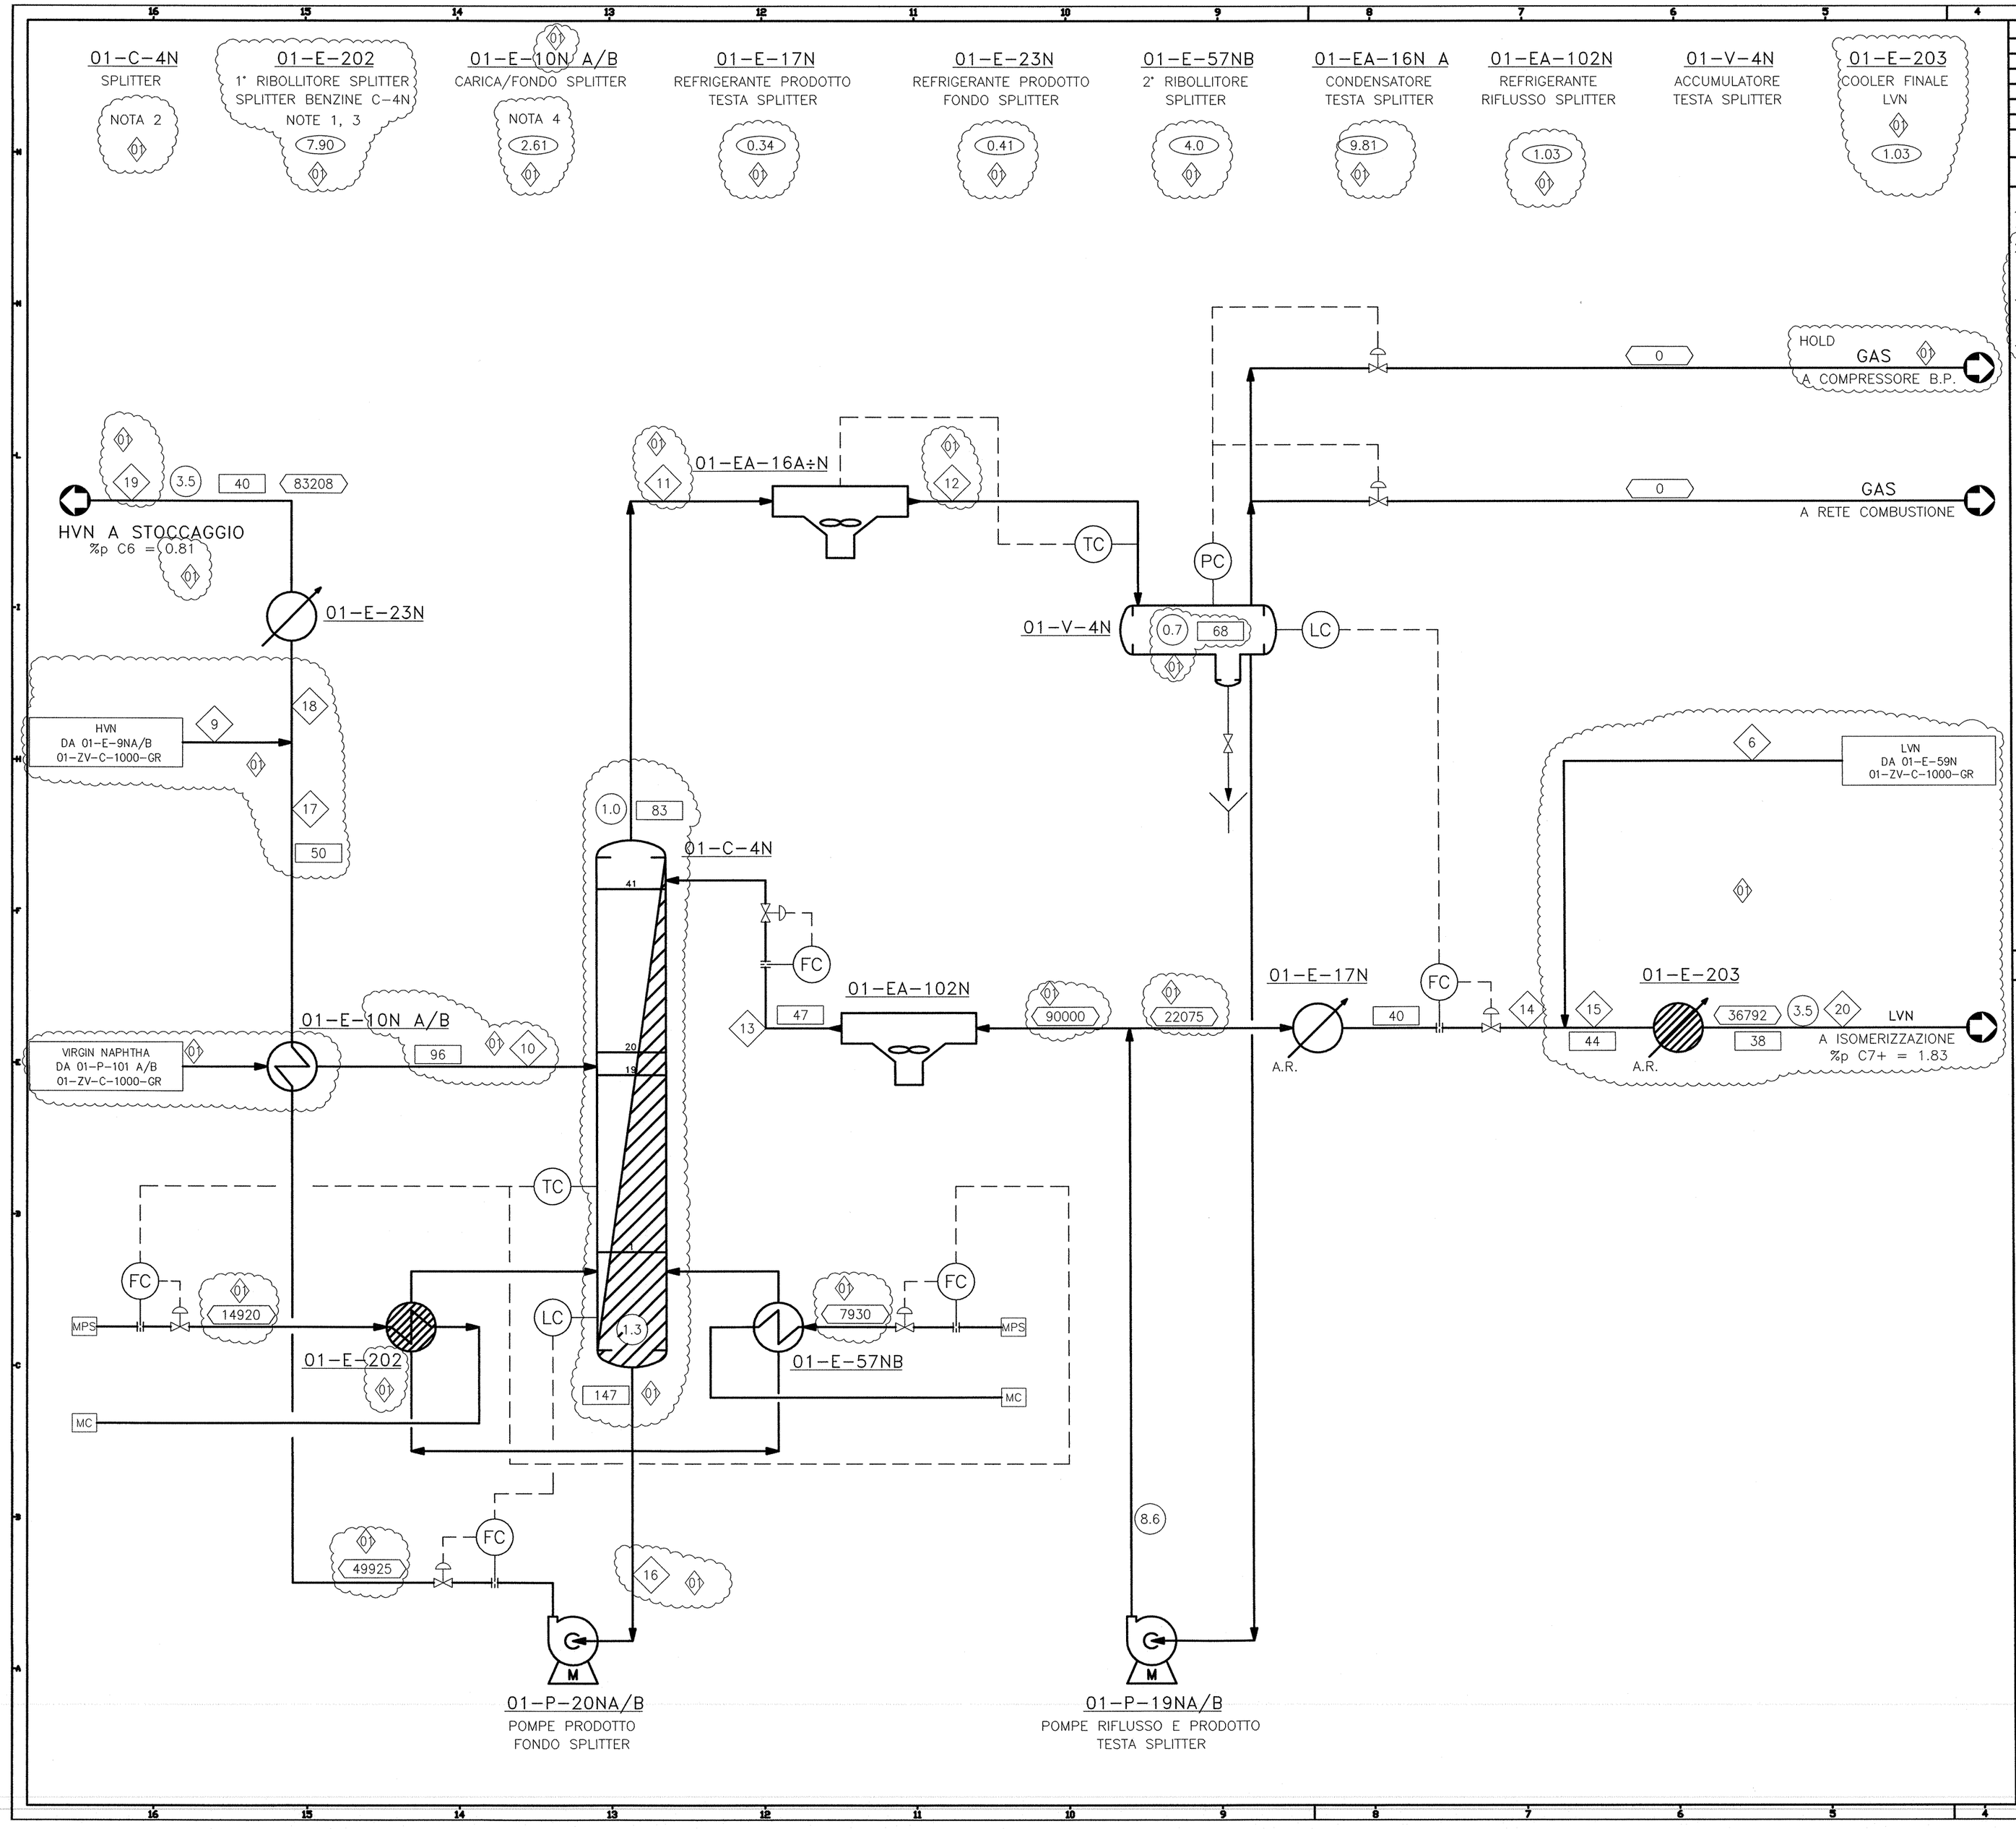

DISEGNI DI RIFERIMENTO	NUMERO IDENTIFICATIVO
-	-
-	-

NOTE GENERALI

1. SOSTITUISCE LO SCAMBIATORE ESISTENTE 01-E-57NA.
2. PREVEDERE MODIFICA "OPEN AREA" DI TUTTI I PIATTI (AUMENTARE IL N° DELLE VALVOLE SECONDO INDICAZIONI KOCH-GLITSCH).
3. NELLA PRECEDENTE REVISIONE DEL DOCUMENTO L'ITEM DI QUESTA APPARECCHIATURA ERA 01-E-01N
4. EX SERVIZIO CARICA STABILIZZATRICE 01-C-3N/GAP

LEGENDA

- NUMERO STREAM
- PORTATA (kg/h)
- PRESSIONE (bar g)
- TEMPERATURA (°C)
- DUTY (MMKcal/h)
- LVN NAFTA LEGGERA
- HVN NAFTA PESANTE
- NUOVA APPARECCHIATURA
- APPARECCHIATURA MODIFICATA

Stato di Validita'	Numero Revisione	Data	Descrizione	Preparato da	Controllato da	Approvato da	Approvato Contractor	Approvato Company
-	01	26-11-12	REVISIONATO DOVE INDICATO	G.Celardo	A.P.Mattia	E.Carosi		
-	00	10-10-12	EMISSIONE PER APPROVAZIONE	G.Celardo	A.P.Mattia	E.Carosi		

Indice di revisione

Nome e logo Company: Eni S.p.A. Div. Refining & Marketing

Nome del Progetto: GREEN REFINERY PROJECT

Progetto N.-

Identificativo documento Company: 01-ZV-C-1001-GR

Nome e logo Contractor: APS Engineering Company Roma

Commessa n.: P-1454

Identificativo documento Contractor: 01-ZV-C-1001-GR

Contractor n:

Nome e logo Vendor/Subcontractor

Identificativo documento Vendor/Sub.

Ordine/Contratto n.

Nome Impianto: IMPIANTO SPLITTER BENZINE

Scala: VARIE | Foglio 1 di 1

Supera il N. PRR-0001-001 rev. 00

Superato dal N.

Area d' impianto: | unita' di impianto

SCHEMA DI PROCESSO
Splitter Benzine C4N

Software: AUTOCAD | File name: 01-ZV-C-1001-GR_01.dwg

Documento riservato di proprieta' di Eni S.p.A. - Divisione Exploration & Production . Esso non sara' mostrato a terzi ne utilizzato per scopi diversi per i quali e' stato inviato.
This Document is property of Eni S.p.A. - Exploration & Production Division. It shall neither be shown to Third Parties, not used for purposes other than those for which it has been sent.