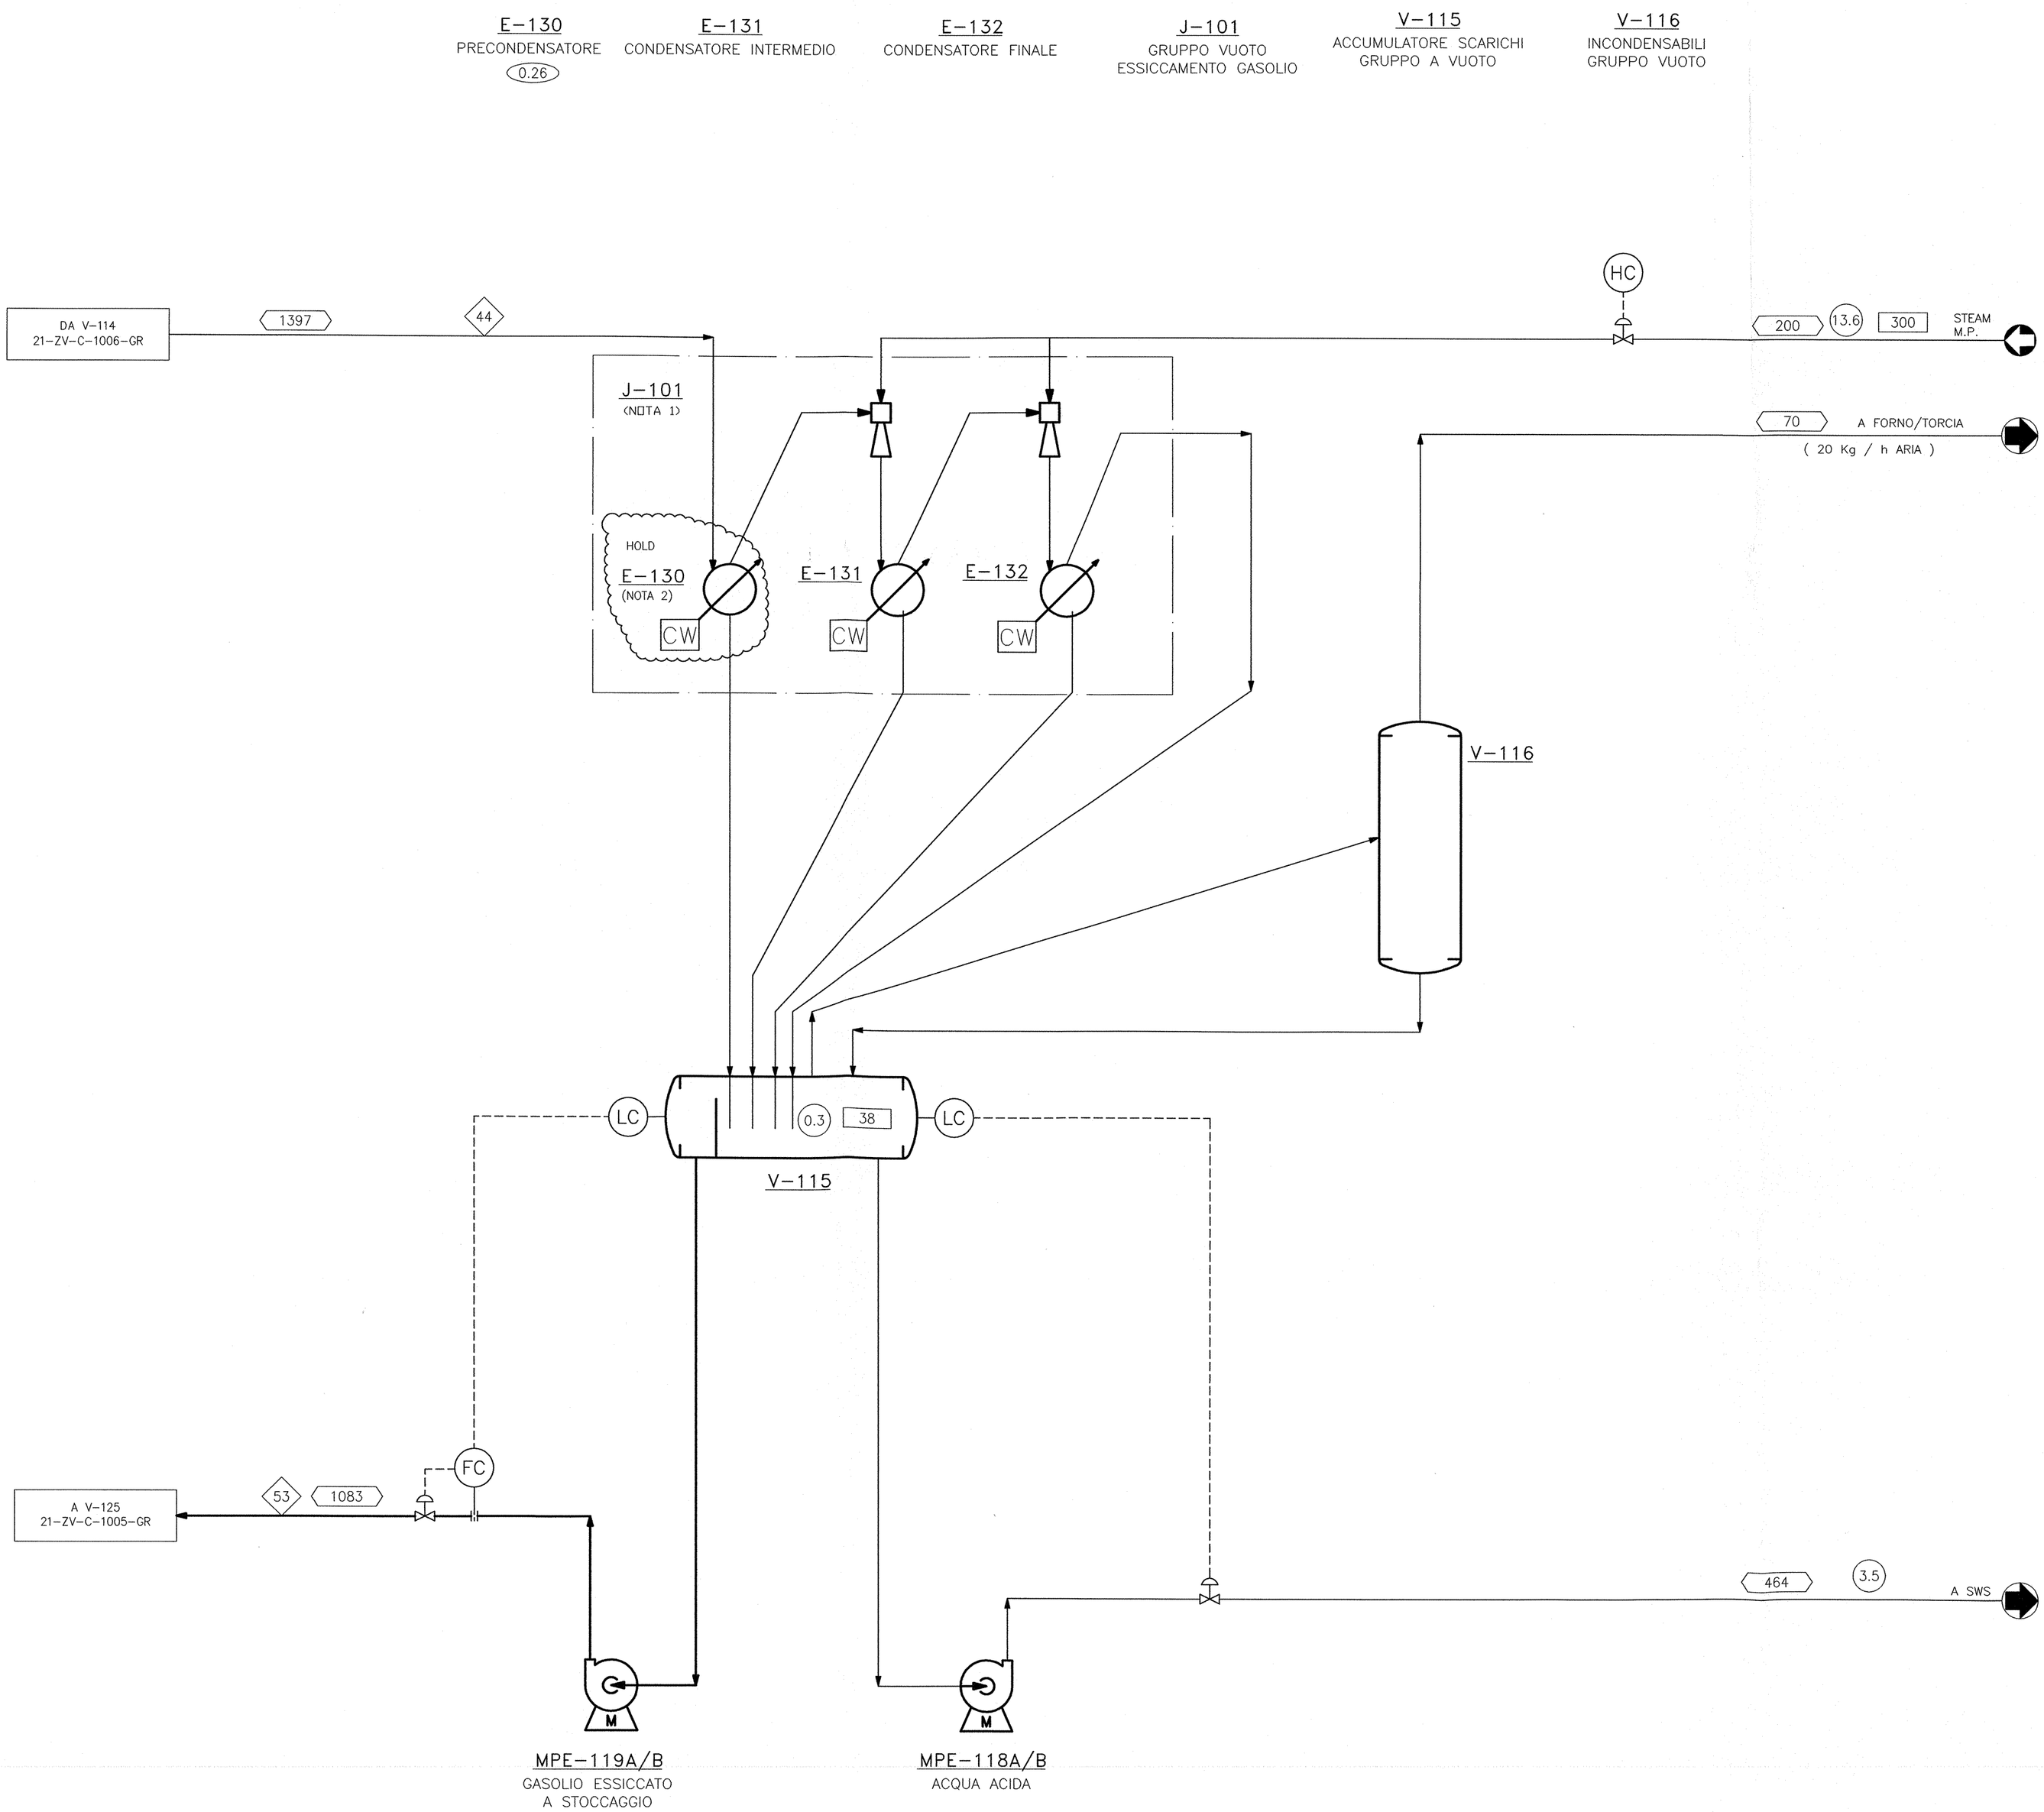

DISEGNI DI RIFERIMENTO	NUMERO IDENTIFICATIVO
-	-
-	-

NOTE GENERALI

1. L'IDONEITA' DEL GRUPPO VUOTO VA CONFERMATA DAL FORNITORE
2. SCAMBIATORE DI TIPOLOGIA PARTICOLARE BXU, LA CUI VERIFICA VA CONFERMATA DAL FORNITORE

LEGENDA

- PRESSURE (mmHg)
- NUMERO STREAM
- PORTATA (kg/h)
- PRESSIONE (bar g)
- TEMPERATURA (°C)
- DUTY (MMKcal/h)
- NUOVA APPARECCHIATURA
- APPARECCHIATURA MODIFICATA

Stato di Validita'	Numero Revisione	Data	Descrizione	Preparato da	Controllato da	Approvato da	Approvato Contractor	Approvato Company
-	00	14/12/12	EMISSIONE PER APPROVAZIONE	C.Casiano	A.P.Mattia	E.Carosi		

Indice di revisione

Nome e logo Company: Eni S.p.A. Div. Refining & Marketing

Nome del Progetto: GREEN REFINERY PROJECT

Progetto N.-

Identificativo documento Company: 21-ZV-C-1007-GR

Nome e logo Contractor: APS ENGINEERING COMPANY ROMA — APS Engineering Company Roma

Commessa n.: P-1454

Identificativo documento Contractor: 21-ZV-C-1007-GR

Contractor n:

Nome e logo Vendor/Subcontractor

Identificativo documento Vendor/Sub.

Ordine/Contratto n.

Nome Impianto: IMPIANTO ECOFINING

Scala: VARIE

Foglio 1 di 1

-

Supera il N.

SCHEMA DI PROCESSO
UNITA' ECOFINING - CASO 7500 BPSD EOR
SEZIONE GRUPPO VUOTO (EX HF1)

Supera to dal N.

Area d' impianto:

unita' di impianto

Software: AUTOCAD

File name: 21-ZV-C-1007-GR_00.dwg

Documento riservato di proprieta' di Eni S.p.A. - Divisione Exploration & Production . Esso non sara' mostrato a terzi ne utilizzato per scopi diversi per i quali e' stato inviato.
This Document is property of Eni S.p.A. - Exploration & Production Division. It shall neither be shown to Third Parties, not used for purposes other than those for which it has been sent.

A1