

OLI COMBUSTIBILI

SERBATOIO	CONTENUTO	CAPACITA'(m³)	DIAMETRO(m)	ALTEZZA(m)
N1	OLIO COMBUSTIBILE	2000	15,50	11,00
N2	OLIO COMBUSTIBILE	2000	15,50	11,00
N3	OLIO COMBUSTIBILE	1000	11,20	11,00
N4	OLIO COMBUSTIBILE	1000	11,20	11,00

GASOLI




SERBATOIO	CONTENUTO	CAPACITA'(m³)	DIAMETRO(m)	ALTEZZA(m)
N5	GASOLIO	1000	11,20	11,00
N6	GASOLIO	1000	11,20	11,00
N25	GASOLIO	10000	24,00	22,50
N26	GASOLIO	10000	24,00	22,50
N27	GASOLIO	8430	25,90	16,00
N30	GASOLIO	750	7,62	16,50

NOTE GENERALI

- 1 - TUTTE LE QUOTE SONO ESPRESSE IN mm.
- 2 - UTILITIES TEMPORANEE, A SERVIZIO DELLE ATTIVITA' DI DEPOSITO, IN ATTESA DEL COMPLETAMENTO DELL'IMPIANTO DI GNL.
- 3 - IL PERCORSO DELLE TUBAZIONI E' SOLAMENTE INDICATIVO E SARA' DETTAGLIATO NELLE SUCCESSIVE FASI DI PROGETTO.
- 4 - LA SALA POMPE 1 E 2 SARANNO OGGETTO DI RAZIONALIZZAZIONE PROVVEDENDO ALLA RIMOZIONE DELLE POMPE E DELLE TUBAZIONI ATTUALMENTE A SERVIZIO DEI SERBATOI PREVISTI IN DEMOLIZIONE.

LEGENDA



- CONFINI PROPRIETA' FOX
- TUBAZIONI METANO
- TUBAZIONI GNL

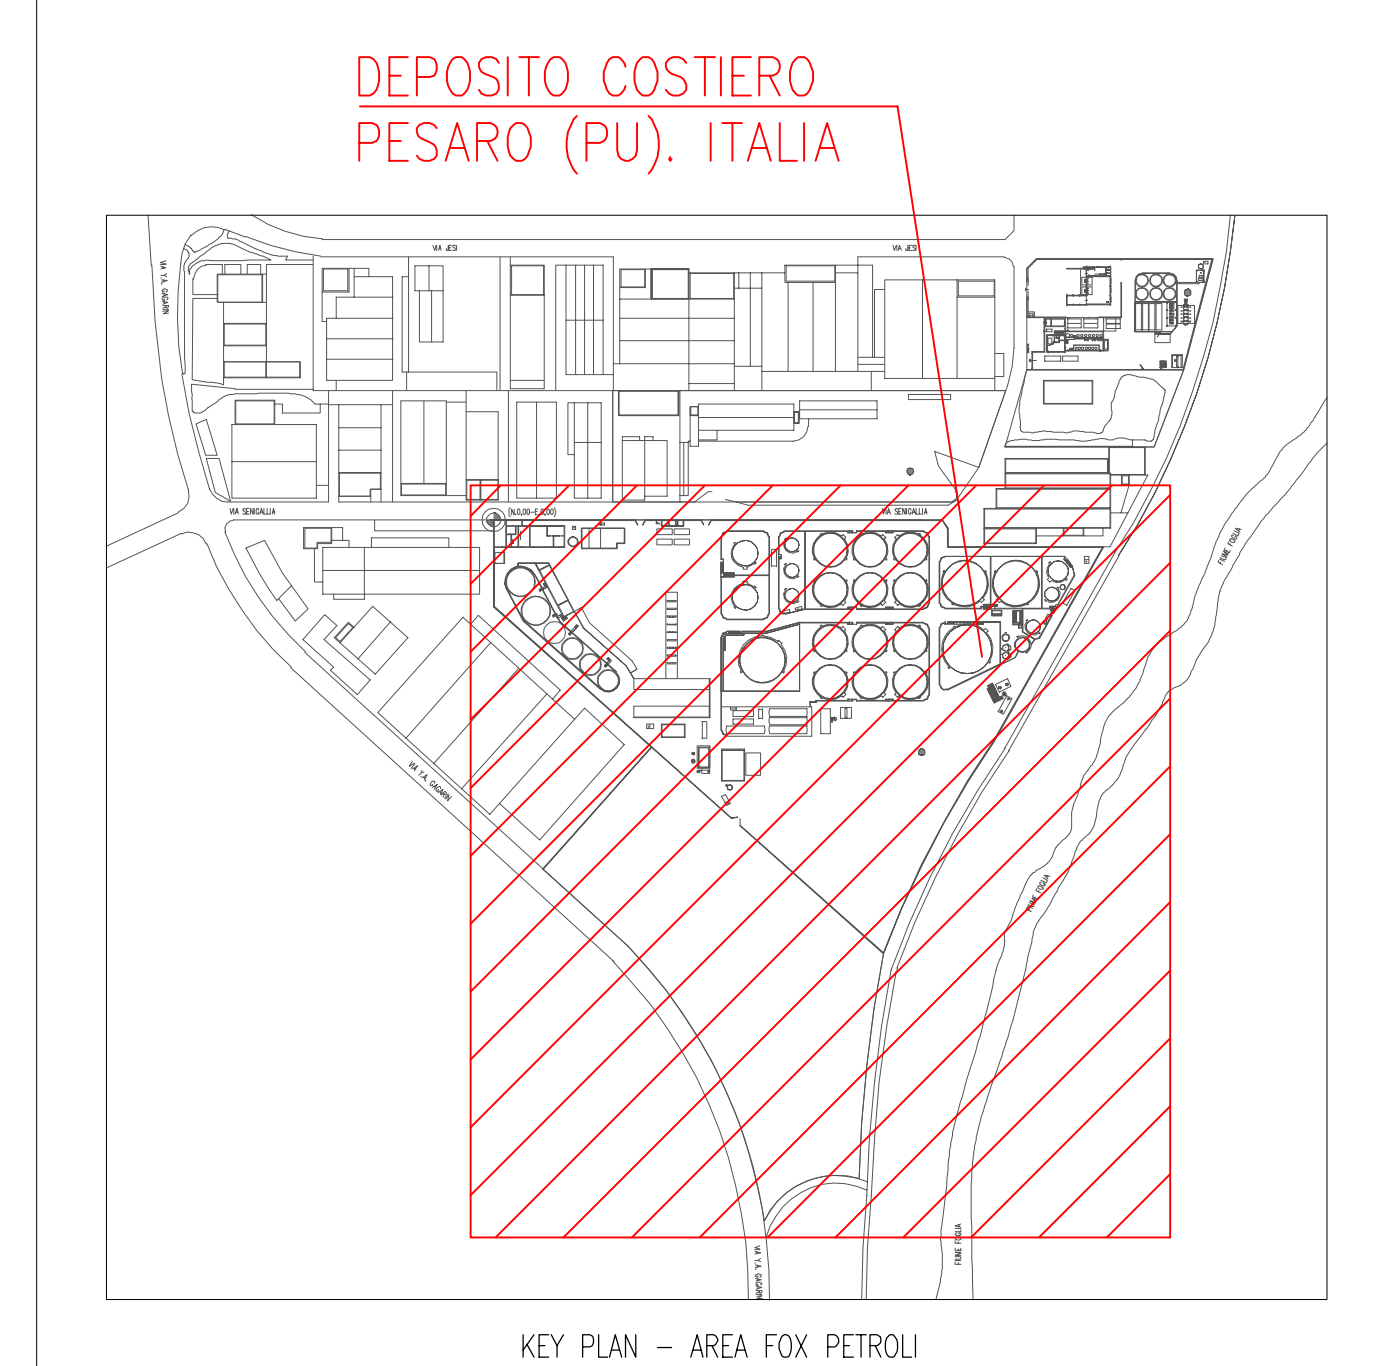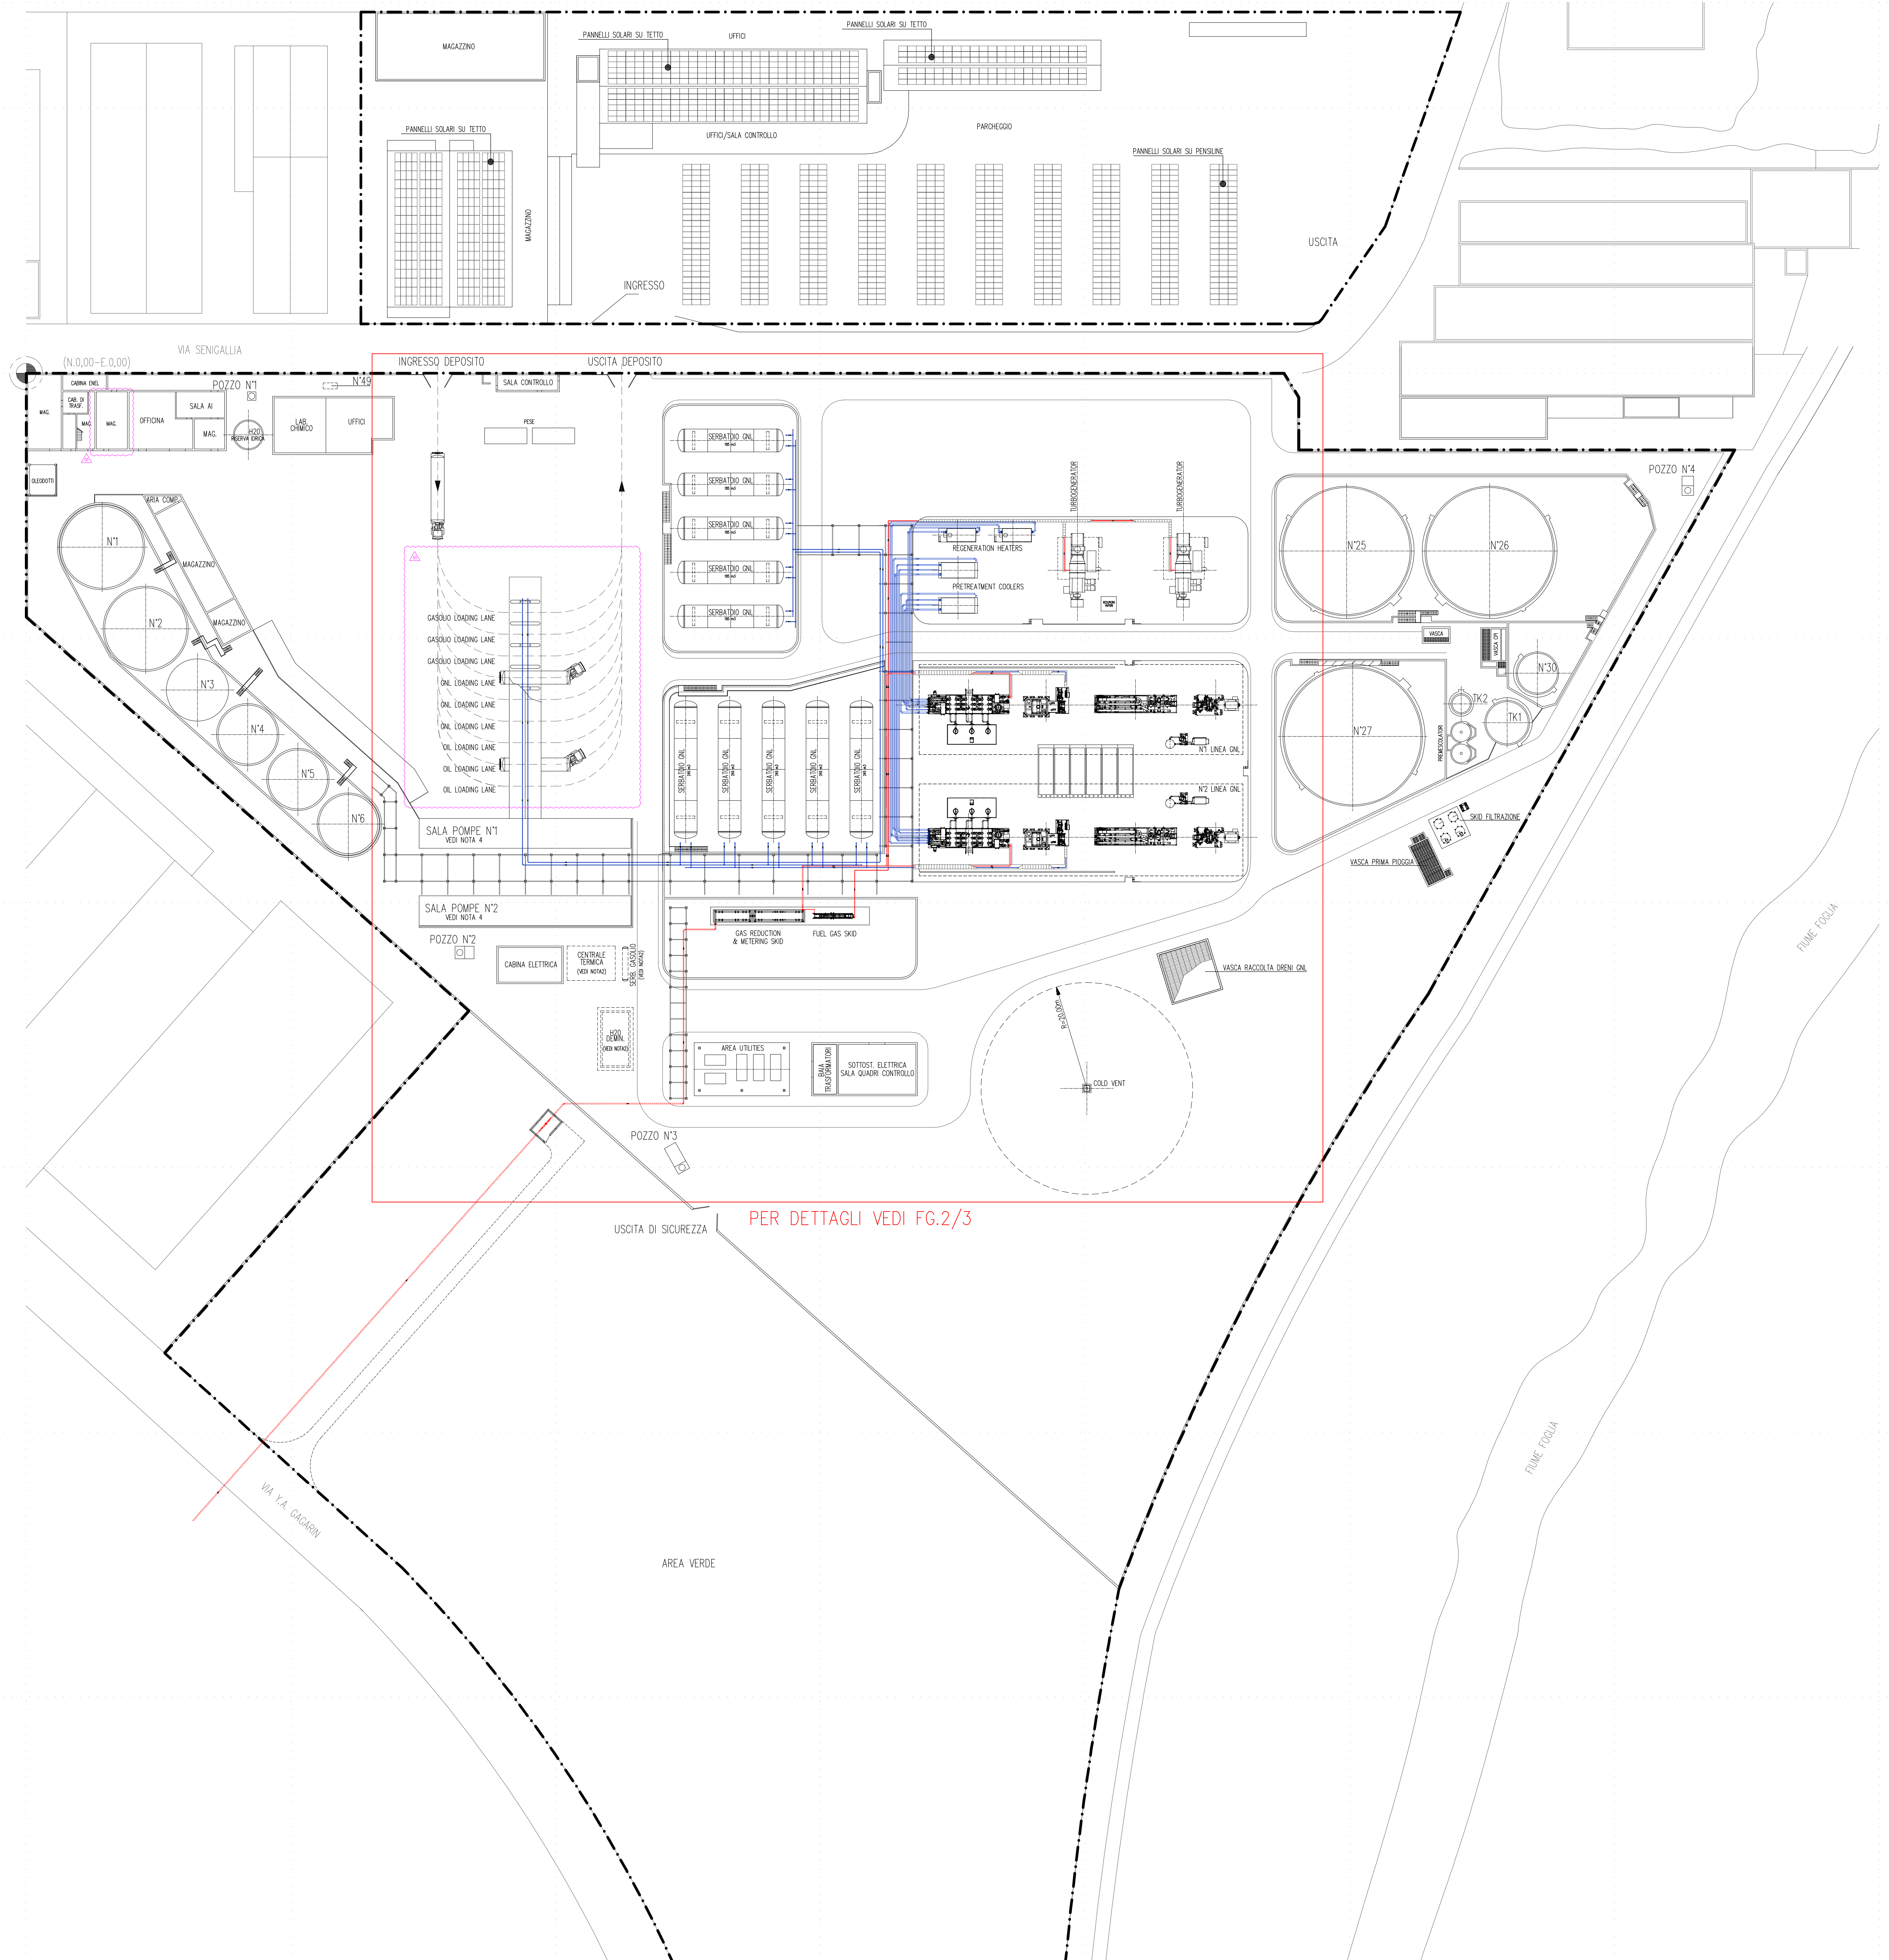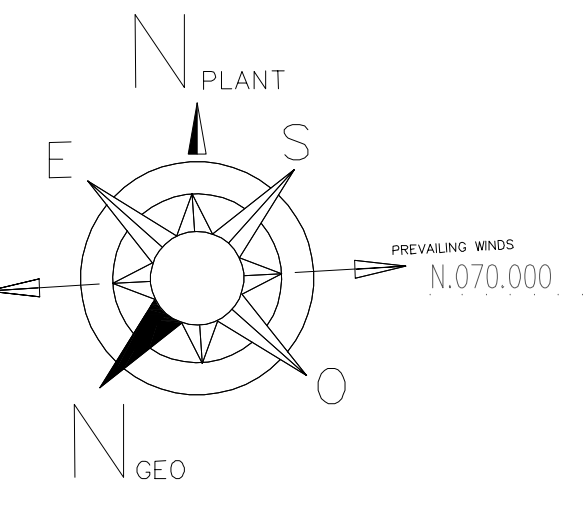

N.050.000
 N.000.000
 S.050.000
 S.100.000
 S.150.000
 S.200.000
 S.250.000
 S.300.000

E.000.000
 E.050.000
 E.100.000
 E.150.000
 E.200.000
 E.250.000
 E.300.000
 E.350.000

01	29/09/2022	EMMISSIONE PER PERMESSI - Revisionato	R/CONTESS	MPAGLETTI	AMBRONIAM
00	15/09/2022	EMMISSIONE PER PERMESSI	R/CONTESS	MPAGLETTI	AMBRONIAM
Rev.	DATA	DESCRIZIONE	ELABORATO	APPROVATO	APPROVATO
CLIENTE	PROGETTISTA	COMMESSA	UNITA'		
FOX Petrol	techfem	040005	00		
DEPOSITO FOX PETROLI - PESARO (PU)			DIS. N.	DM-A-0028	
PLANIMETRIA GENERALE			REVISIONE	1	
STATO DI PROGETTO			FG.	1	Di 3
			SCALA	1:500	

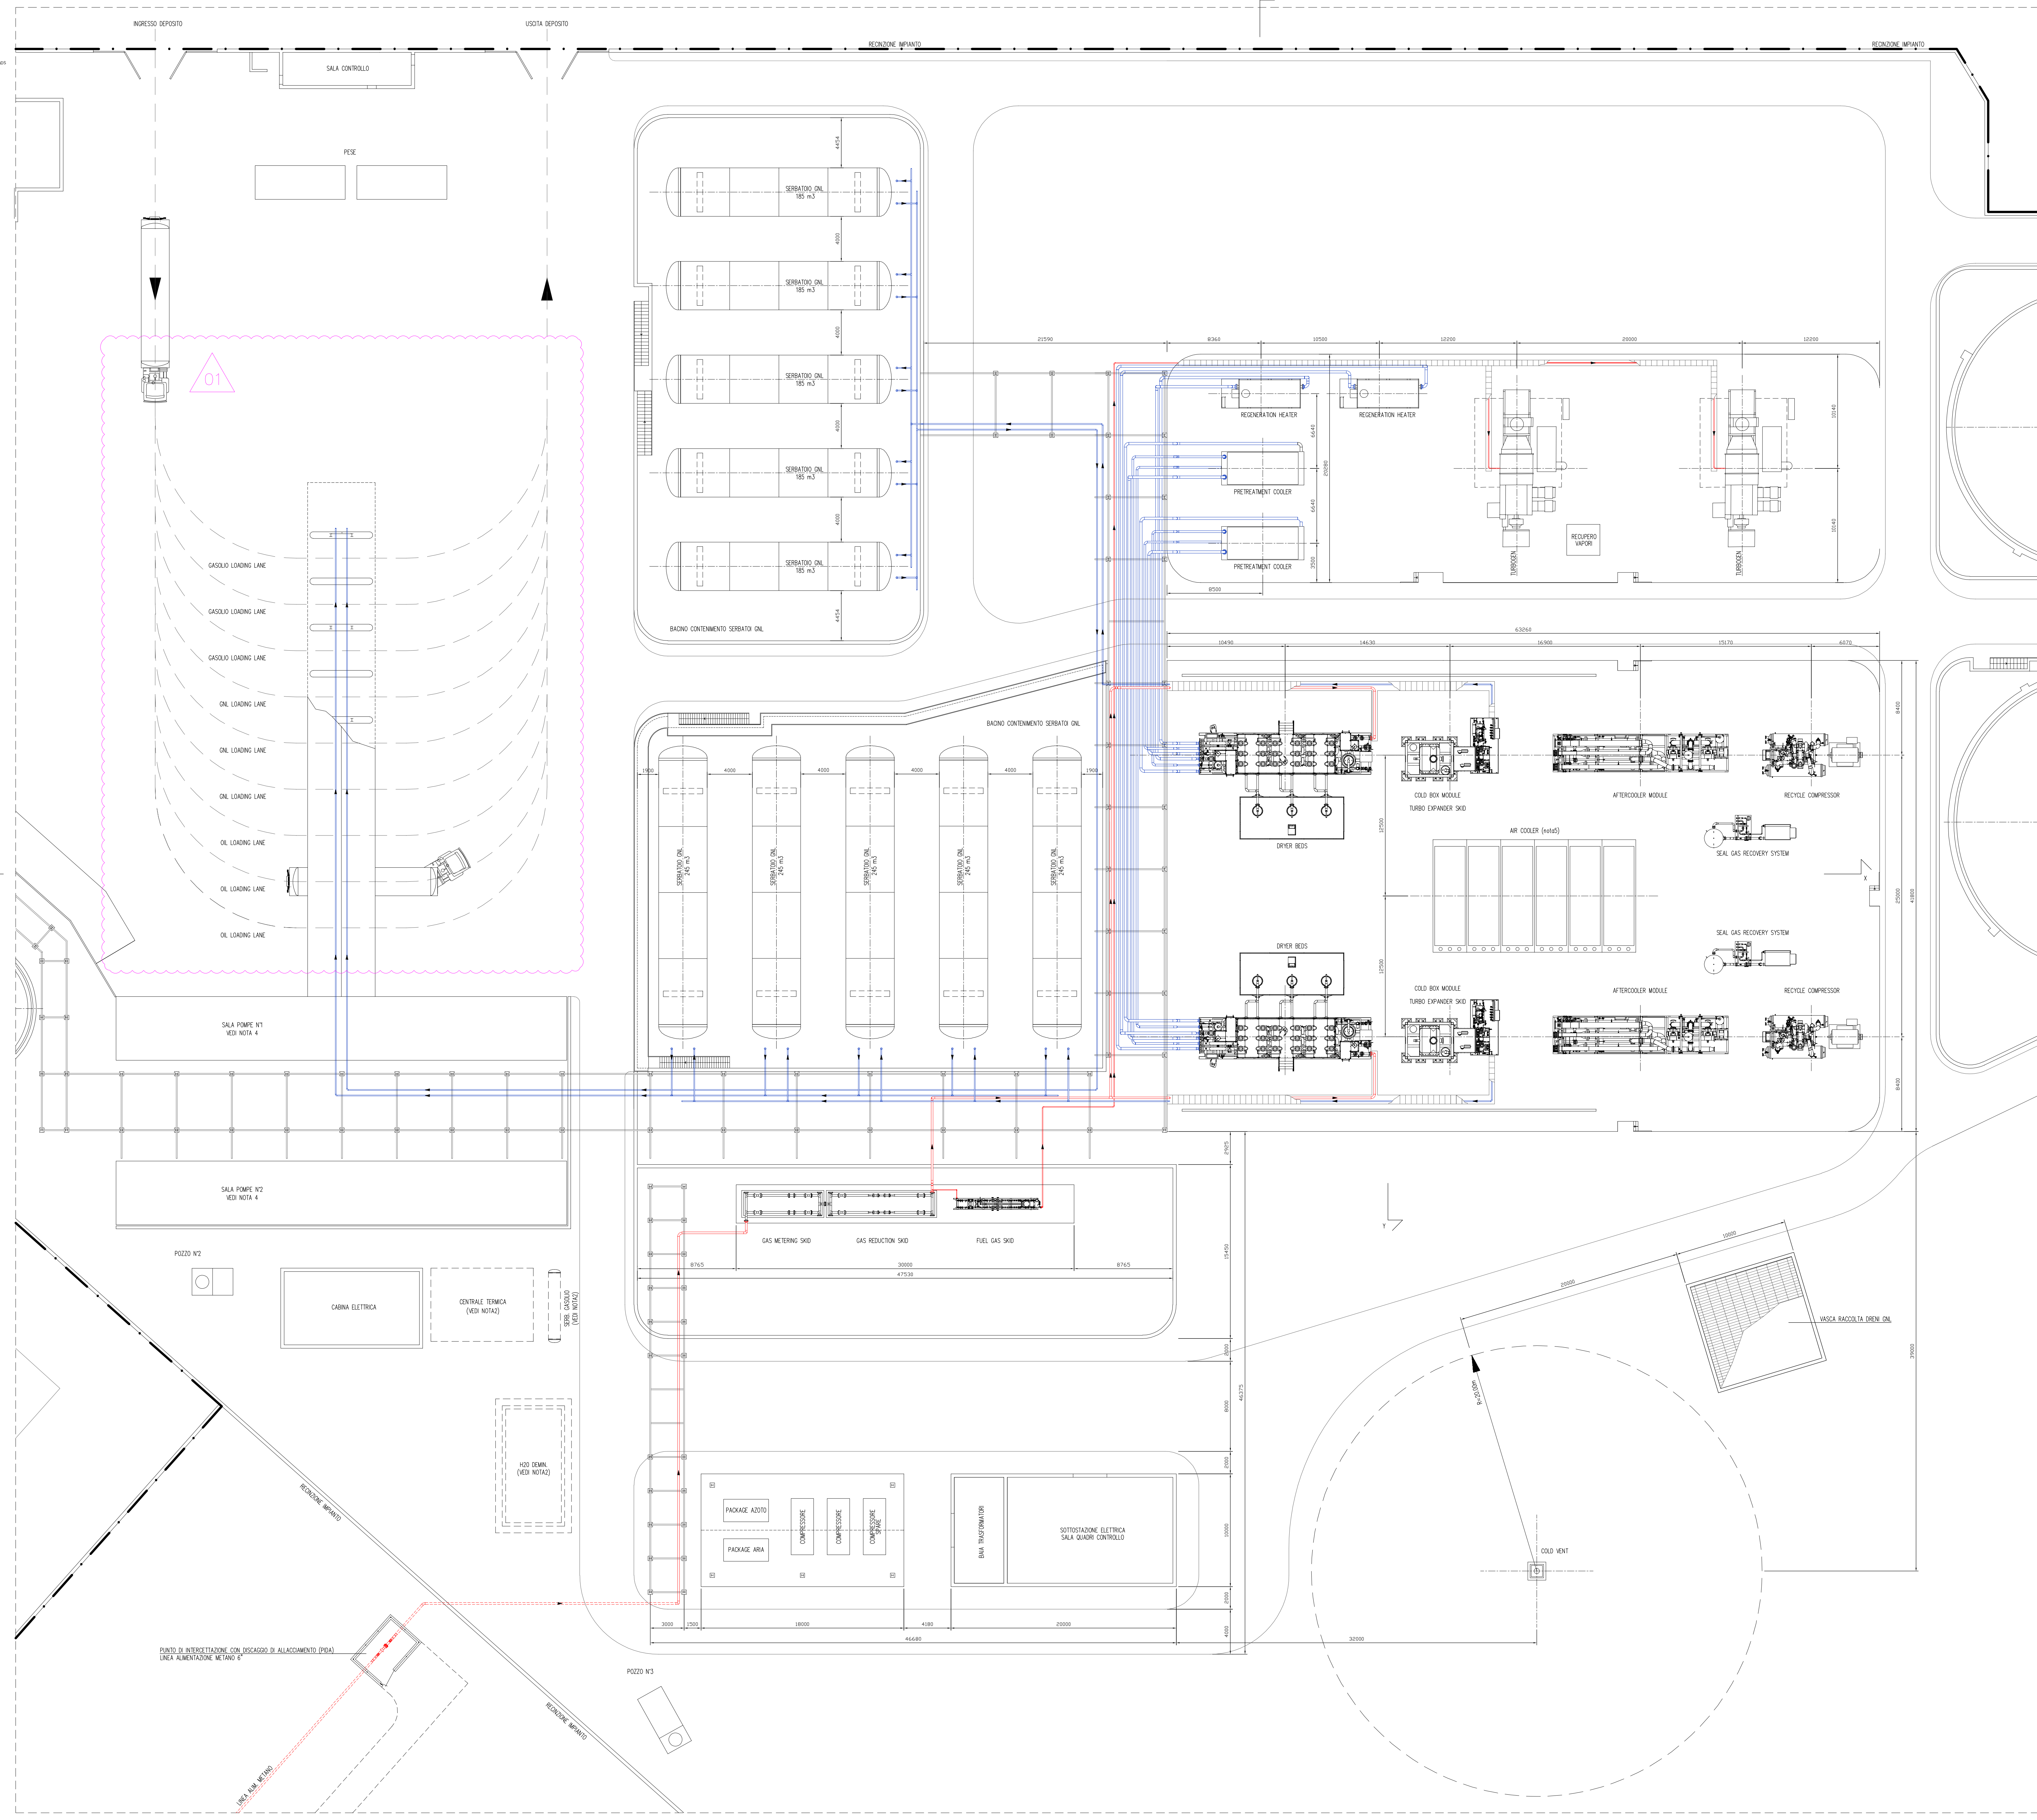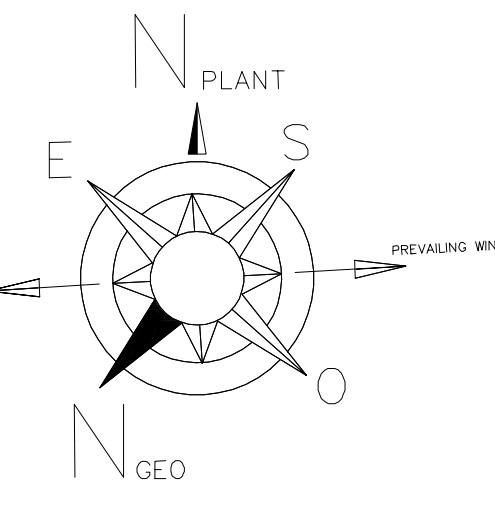


NOTE GENERALI

- 1 - TUTTE LE QUOTE SONO ESPRESSE IN MM.
- 2 - UTILITIES TEMPORANEE, A SERVIZIO DELLE ATTIVITA' DI DEPOSITO, IN ATTESA DEL COMPLETAMENTO DELL'IMPIANTO DI GNL.
- 3 - IL PERCORSO DELLE TUBAZIONI E' SOLAMENTE INDICATIVO E SARA' DETTAGLIATO NELLE SUCCESSIVE FASI DI PROGETTO.
- 4 - LA SALA POMPE 1 E 2 SARANNO OGGETTO DI RAZIONALIZZAZIONE PROVVEDENDO ALLA RIMOZIONE DELLE POMPE E DELLE TUBAZIONI ATTUALMENTE A SERVIZIO DEI SERBATOI PREVISTI IN DEMOLIZIONE.
- 5 - IL DIMENSIONAMENTO DELL'AIR COOLER E' SOLAMENTE INDICATIVO E SARA' DETTAGLIATO NELLE SUCCESSIVE FASI DI PROGETTO.

LEGENDA

- CONFINI PROPRIETA' FOX
- TUBAZIONI METANO
- TUBAZIONI GNL

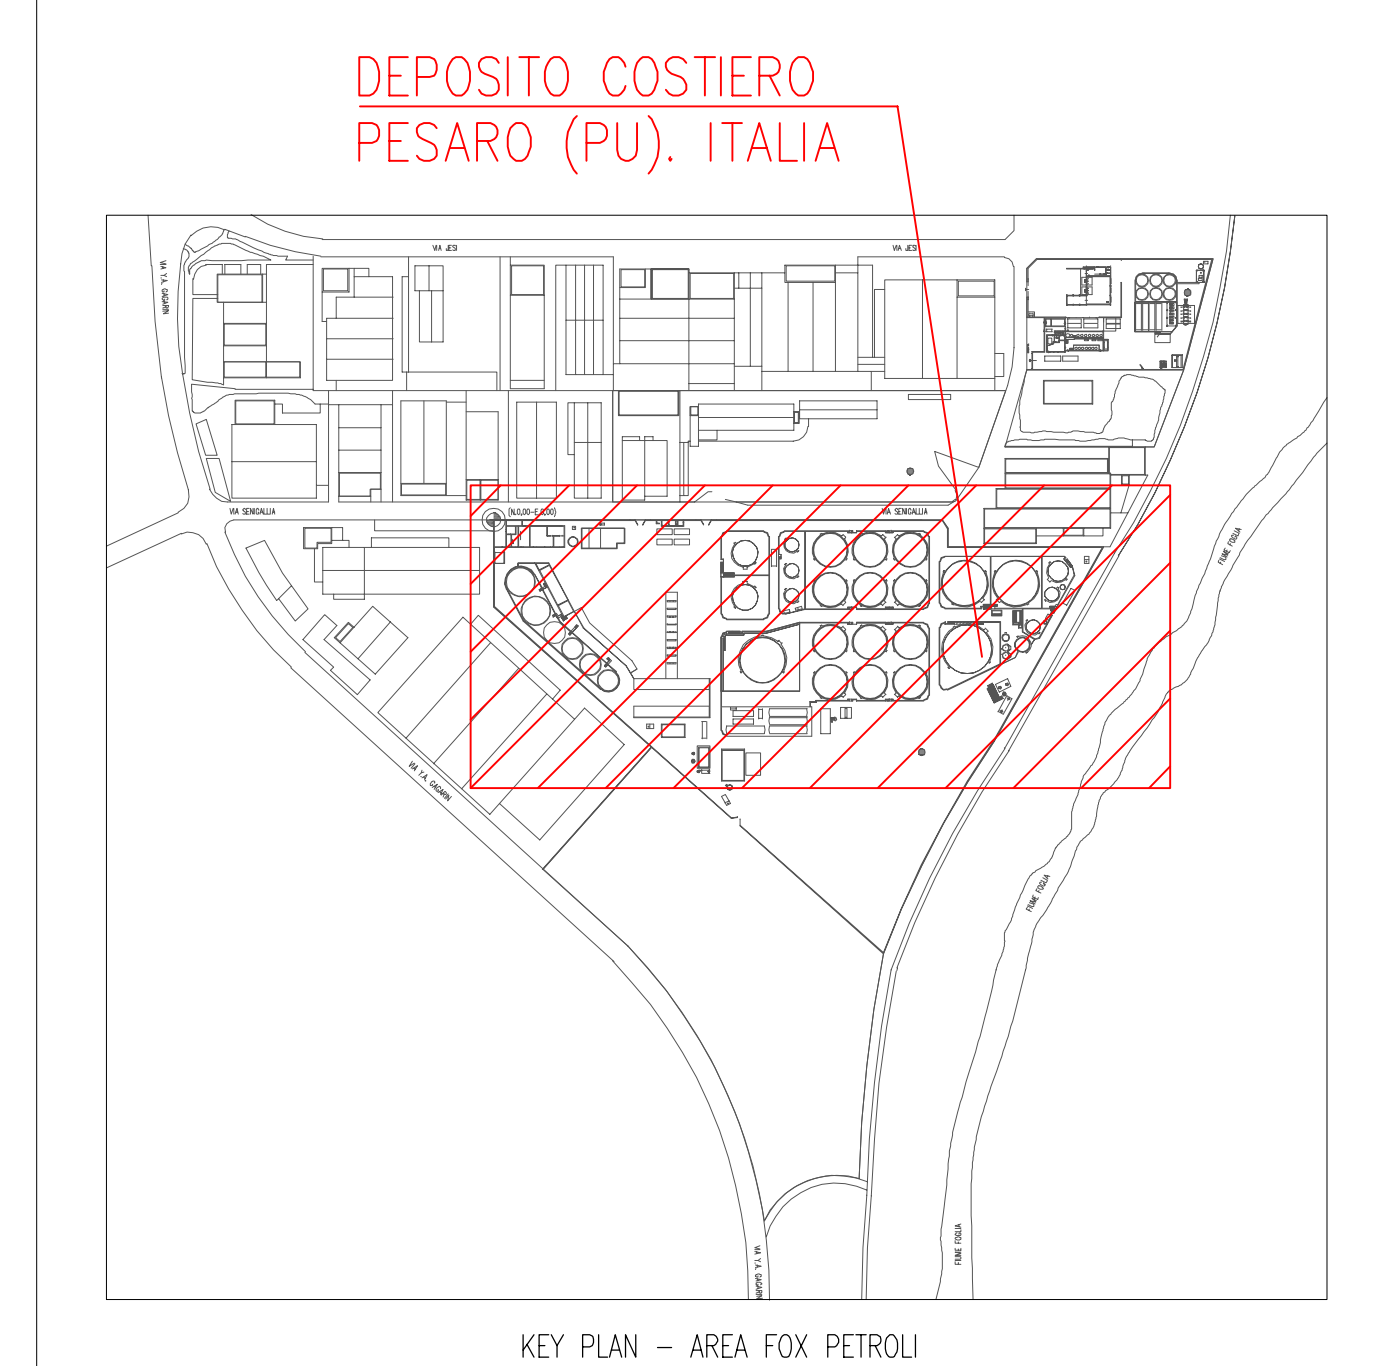


01	29/09/2022	EMMISSIONE PER PERMESSI - Revisionato	R.CONTESS	MPAGOLETTI	AMBRONIO
00	15/09/2022	EMMISSIONE PER PERMESSI	R.CONTESS	MPAGOLETTI	AMBRONIO
Rev.	DATA	DESCRIZIONE	ELABORATO	REVISATO	APPROVATO
CLIENTE	FOXPetrol	PROGETTISTA	techfem	COMMESSA	UNITA'
DEPOSITO FOX PETROLI - PESARO (PU)			DIS. N.	040005	00
PLANIMETRIA GENERALE			DM-A-0028	REVISIONE	1
STATO DI PROGETTO			FG.	2	Di 3
			SCALA	1:200	

NOTE GENERALI


- 1 - TUTTE LE QUOTE SONO ESPRESSE IN mm.
- 2 - UTILITIES TEMPORANEE, A SERVIZIO DELLE ATTIVITA' DI DEPOSITO, IN ATTESA DEL COMPLETAMENTO DELL'IMPIANTO DI GNL.
- 3 - IL PERCORSO DELLE TUBAZIONI E' SOLAMENTE INDICATIVO E SARA' DETTAGLIATO NELLE SUCCESSIVE FASI DI PROGETTO.
- 4 - LA SALA POMPE 1 E 2 SARANNO OGGETTO DI RAZIONALIZZAZIONE PROVVEDENDO ALLA RIMOZIONE DELLE POMPE E DELLE TUBAZIONI ATTUALMENTE A SERVIZIO DEI SERBATOI PREVISTI IN DEMOLIZIONE.
- 5 - IL DIMENSIONAMENTO DELL'AIR COOLER E' SOLAMENTE INDICATIVO E SARA' DETTAGLIATO NELLE SUCCESSIVE FASI DI PROGETTO.

LEGENDA

- CONFINI PROPRIETA' FOX
- TUBAZIONI METANO
- TUBAZIONI GNL

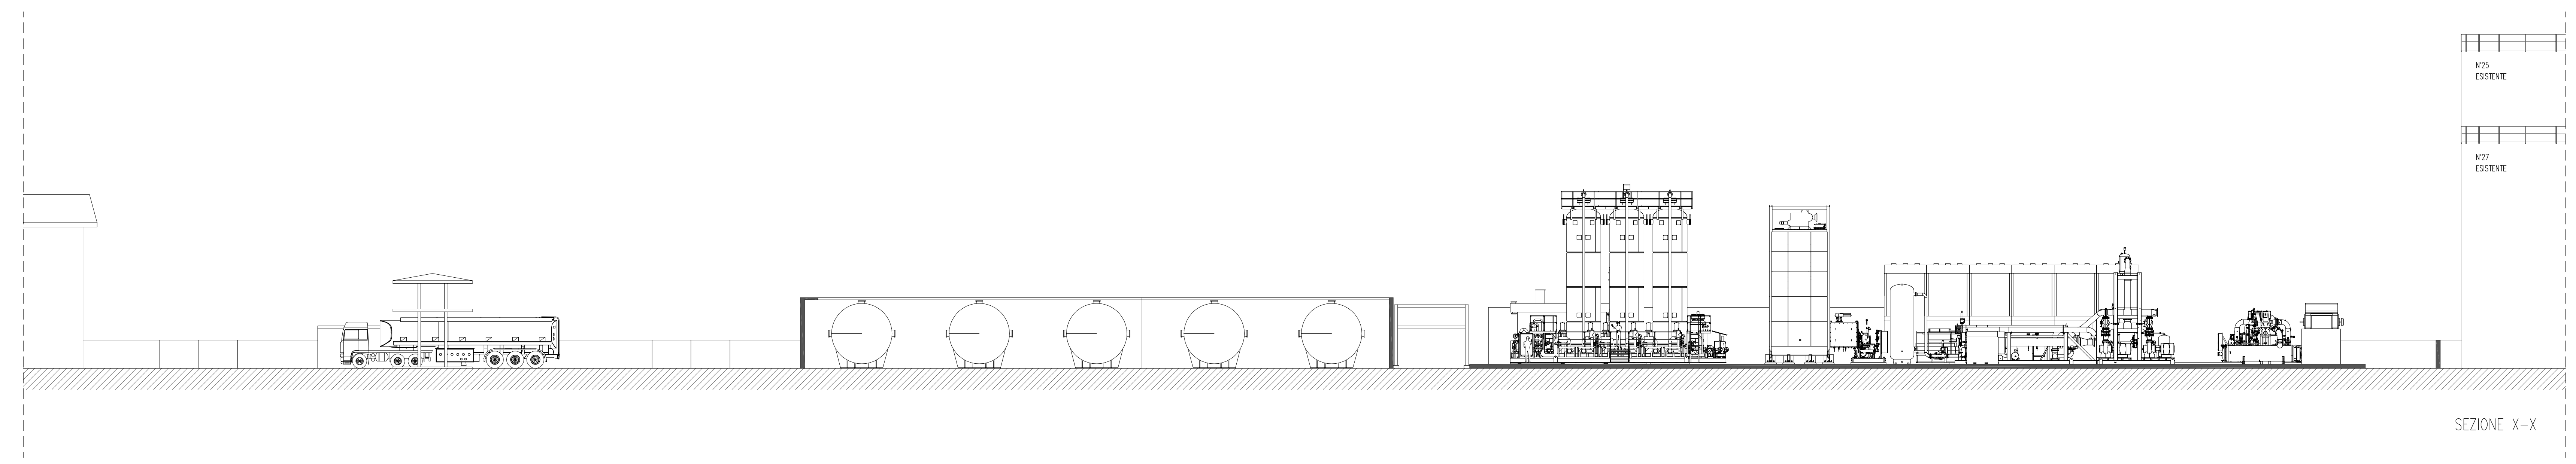


SEZIONE X-X

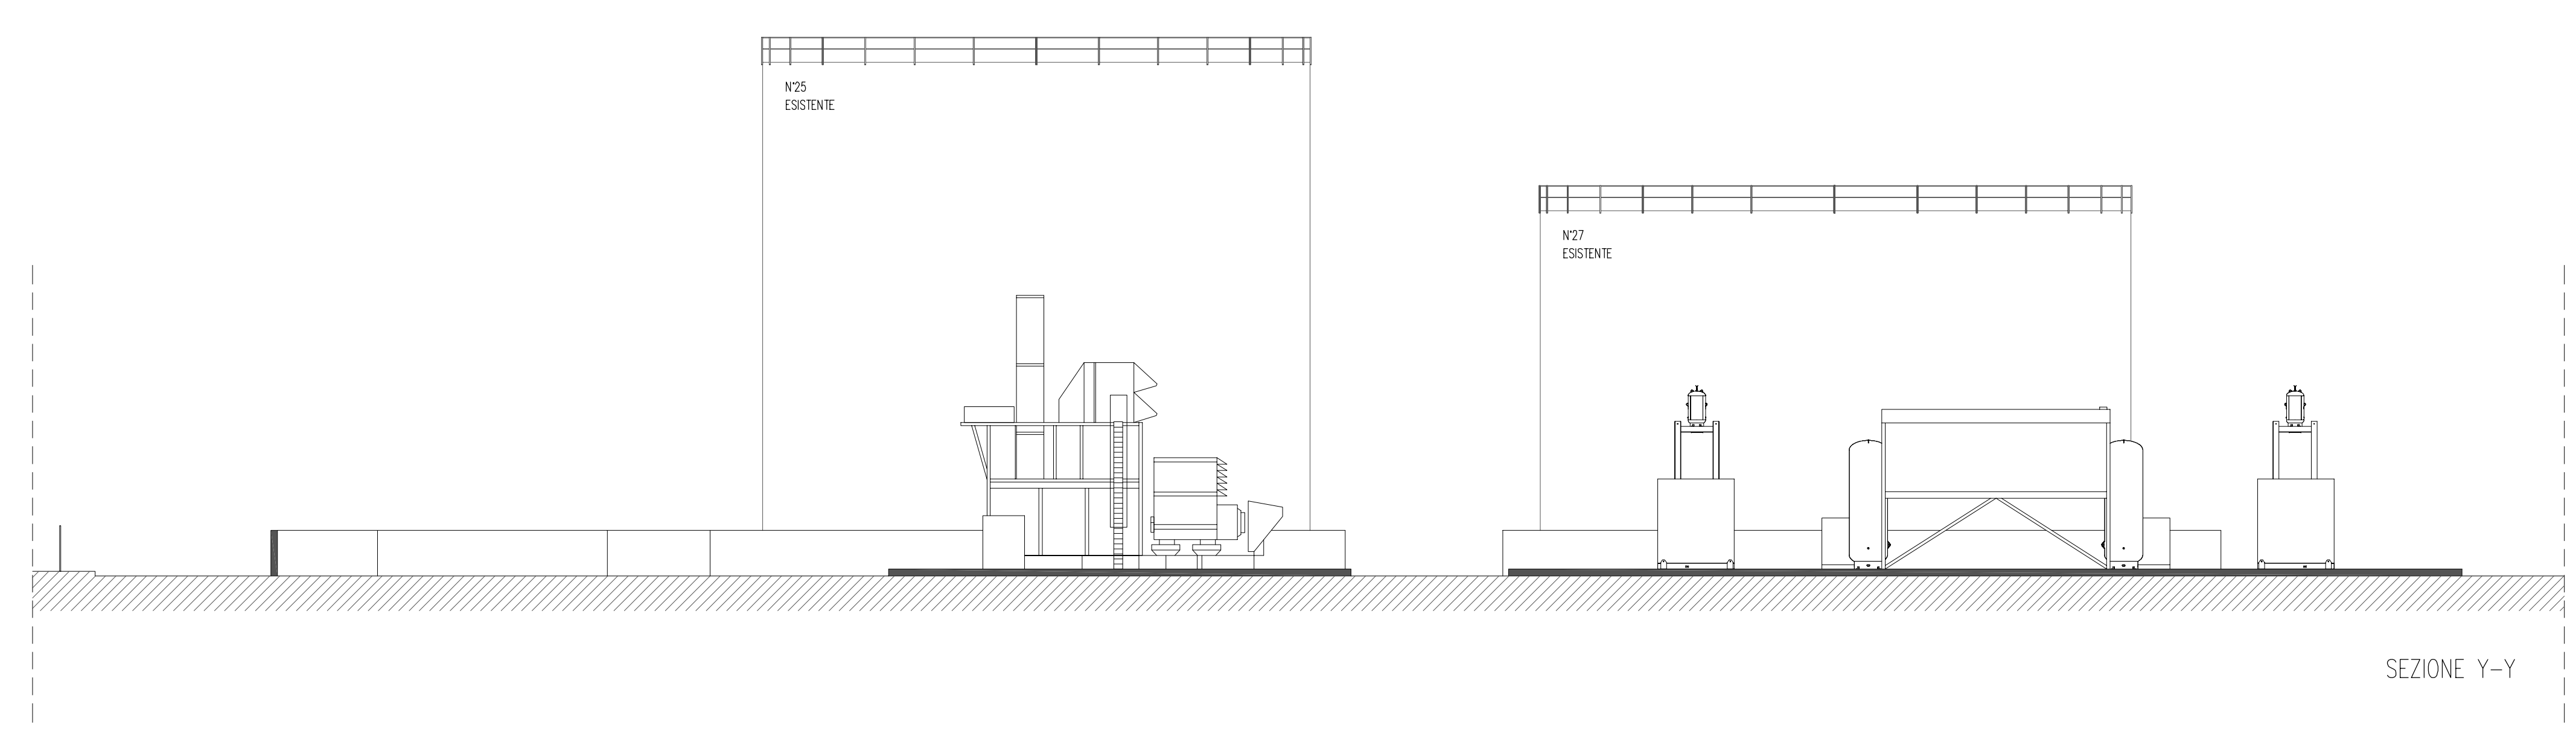

SEZIONE Y-Y

DEPOSITO COSTIERO
 PESARO (PU), ITALIA

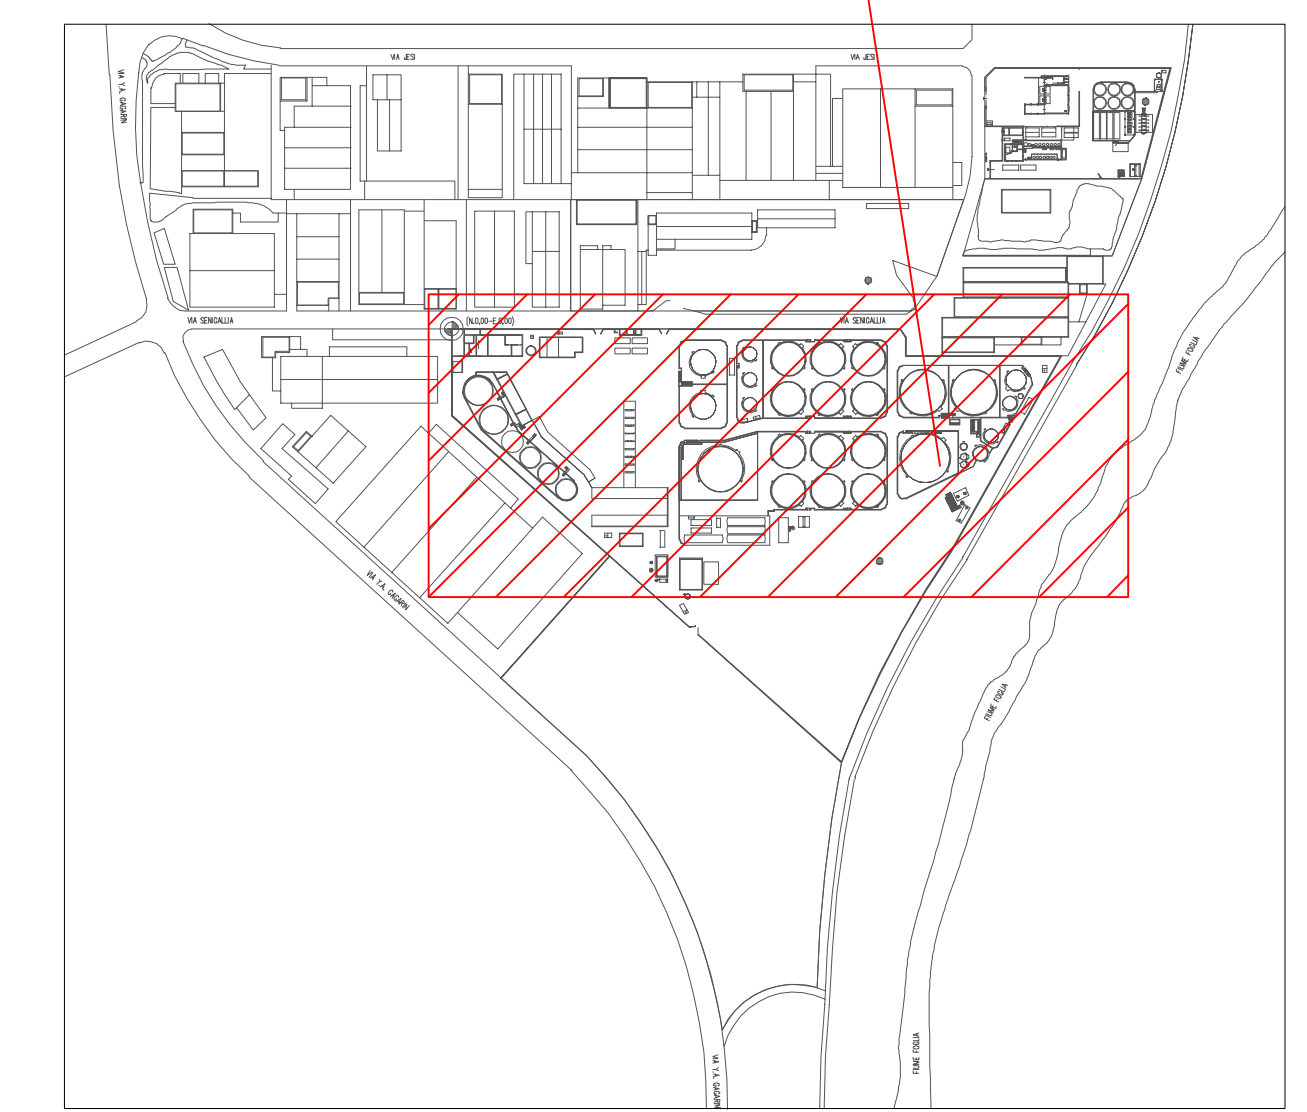

KEY PLAN - AREA FOX PETROLI

01	29/09/2022	EMMISSIONE PER PERMESSI - Revisionato	R/CONSESS	MPAZOLETTI	AMBRONIAM
00	15/09/2022	EMMISSIONE PER PERMESSI	R/CONSESS	MPAZOLETTI	AMBRONIAM
Rev.	DATA	DESCRIZIONE	ELABORATO	REVICATO	APPROVATO
CLIENTE	PROGETTISTA	COMMESSA	UNITA'		
FOX Petrol	techfem	040005	00		
DEPOSITO FOX PETROLI - PESARO (PU)			DIS. N.	DM-A-0028	
PLANIMETRIA GENERALE			REVISIONE	1	
STATO DI PROGETTO			FG.	3	Di 3
			SCALA	1:200	