


Studio di Impatto Ambientale
Integrazione


Ubicazione area

tav. 1

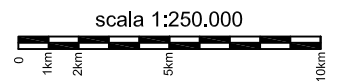

Legenda

- Nuova area permesso "d29 G.R.-N P"
- Precedente area permesso "d29 G.R.-N P"
- Altre aree di interesse minerario
- Elettrodotti

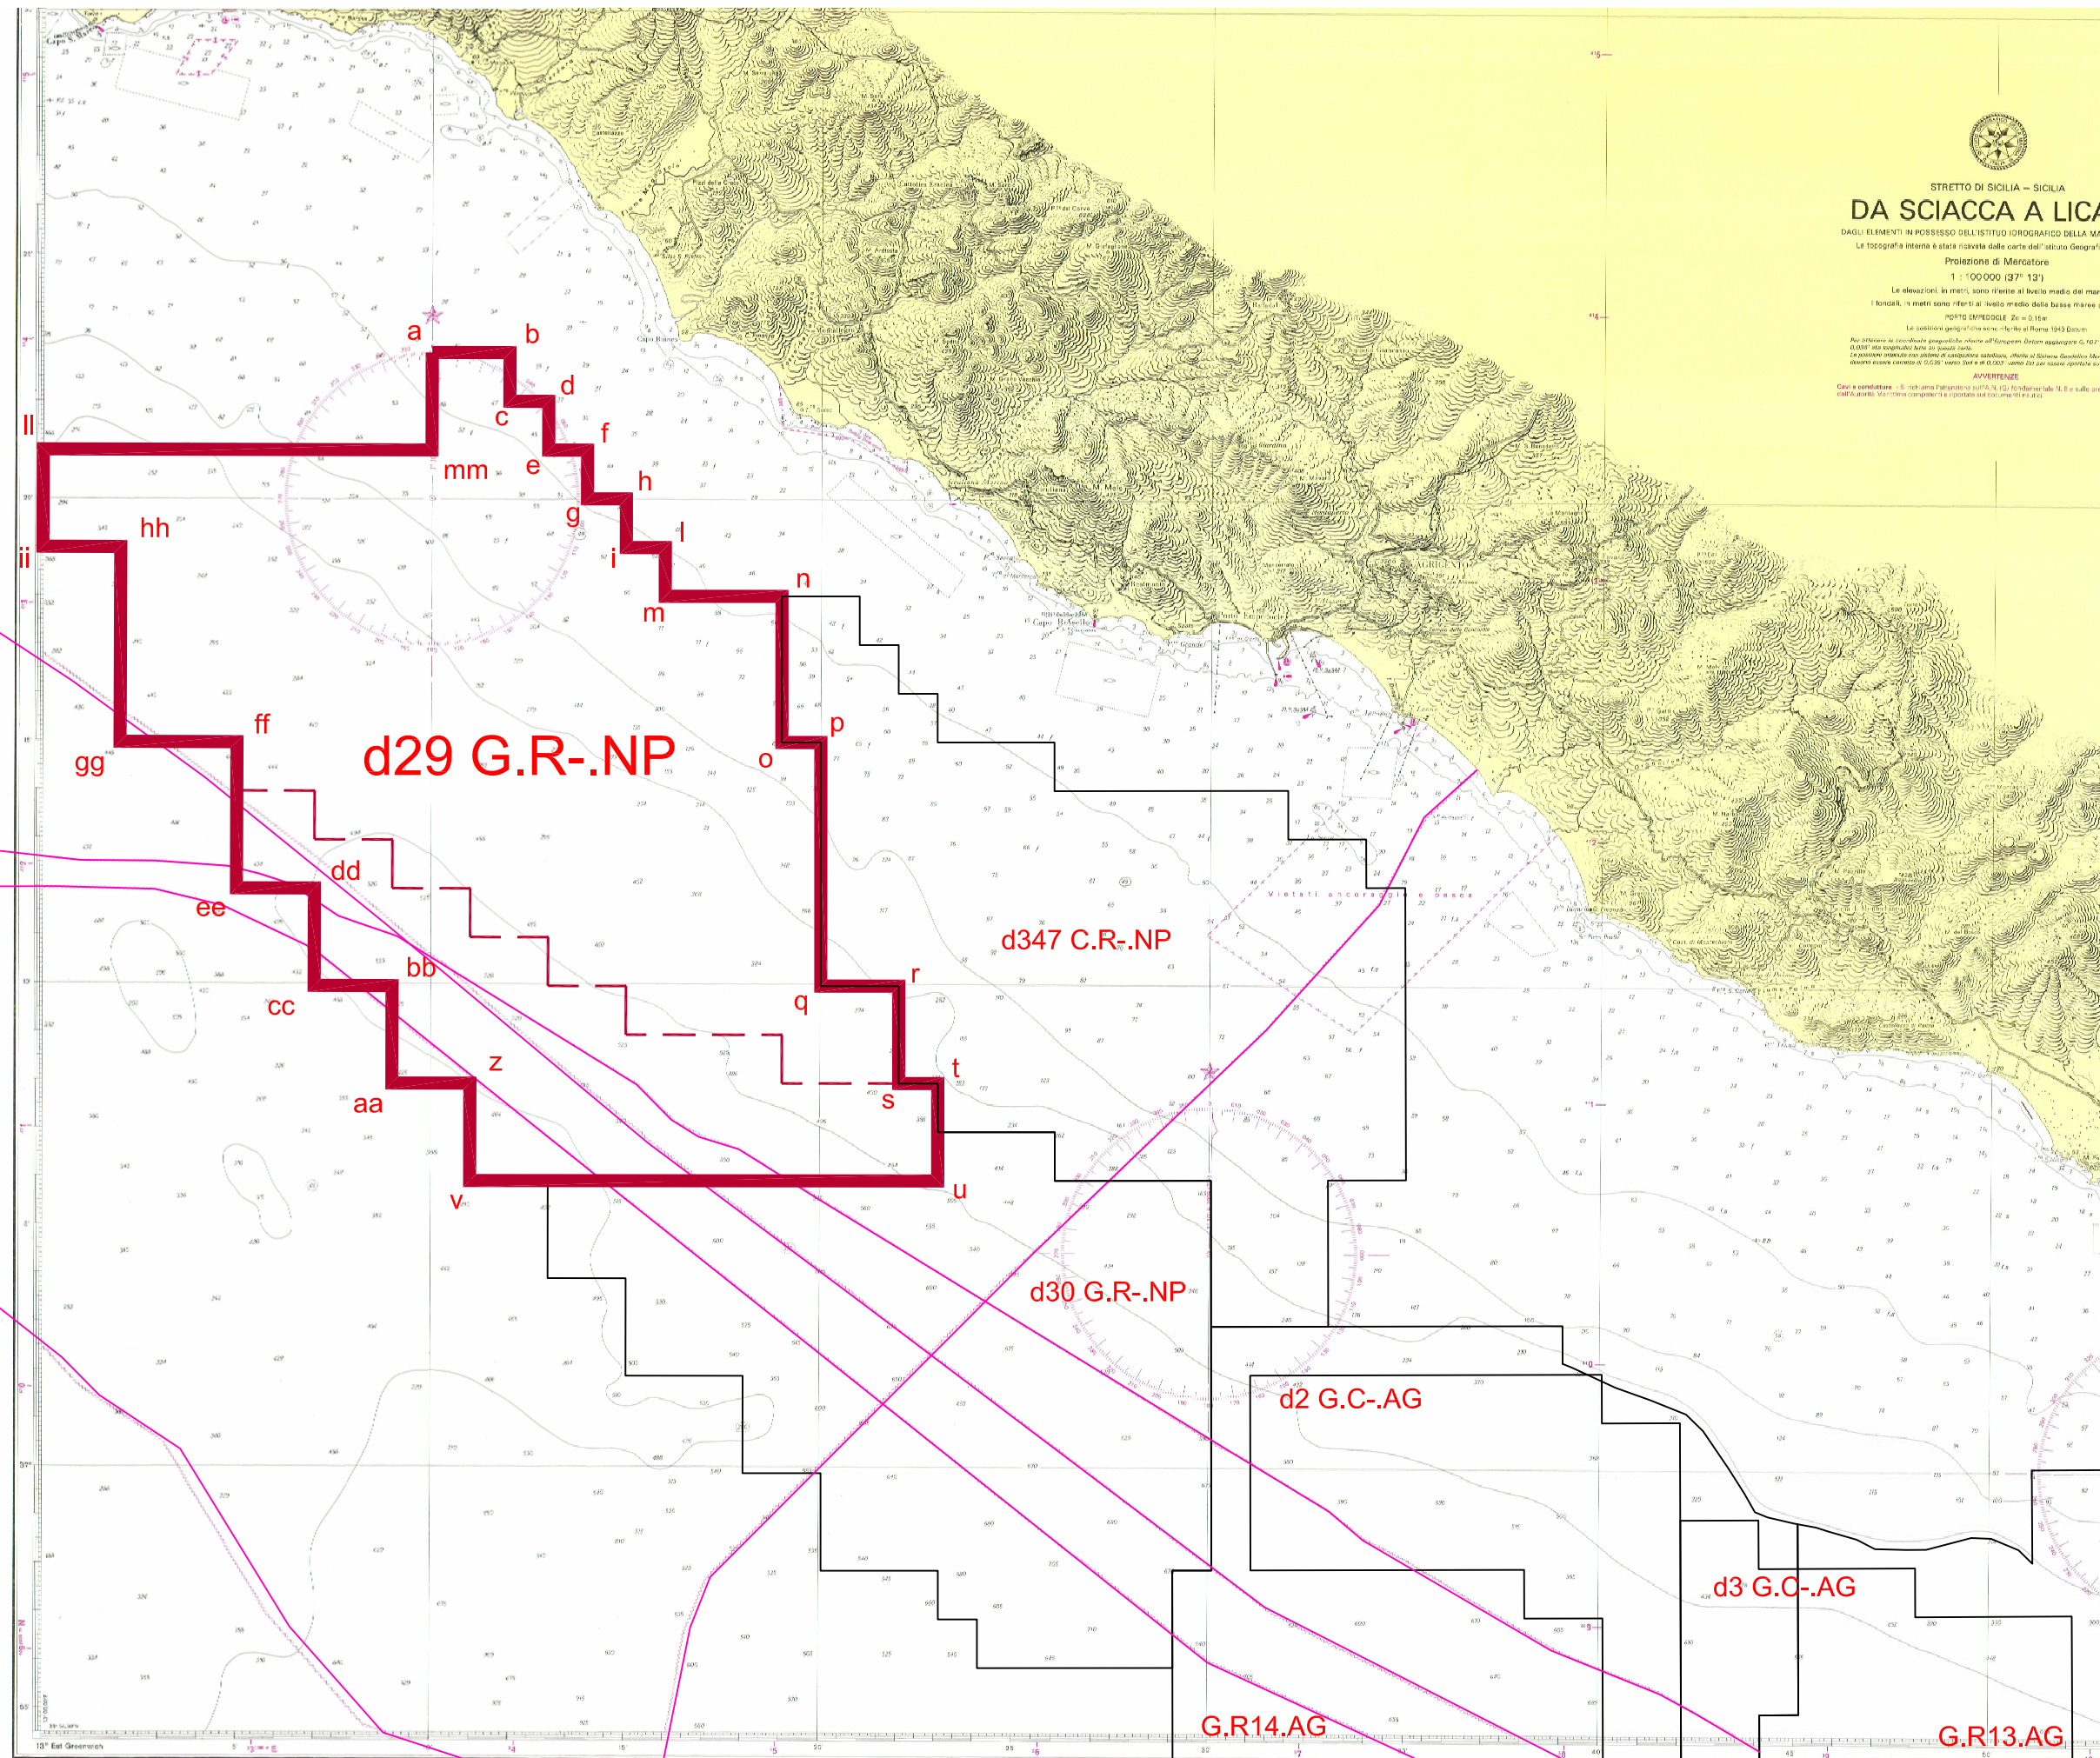

rev.	file	data
B	d29GRNP_SIA_all1_Ubicazione_B.pdf	Feb. '13