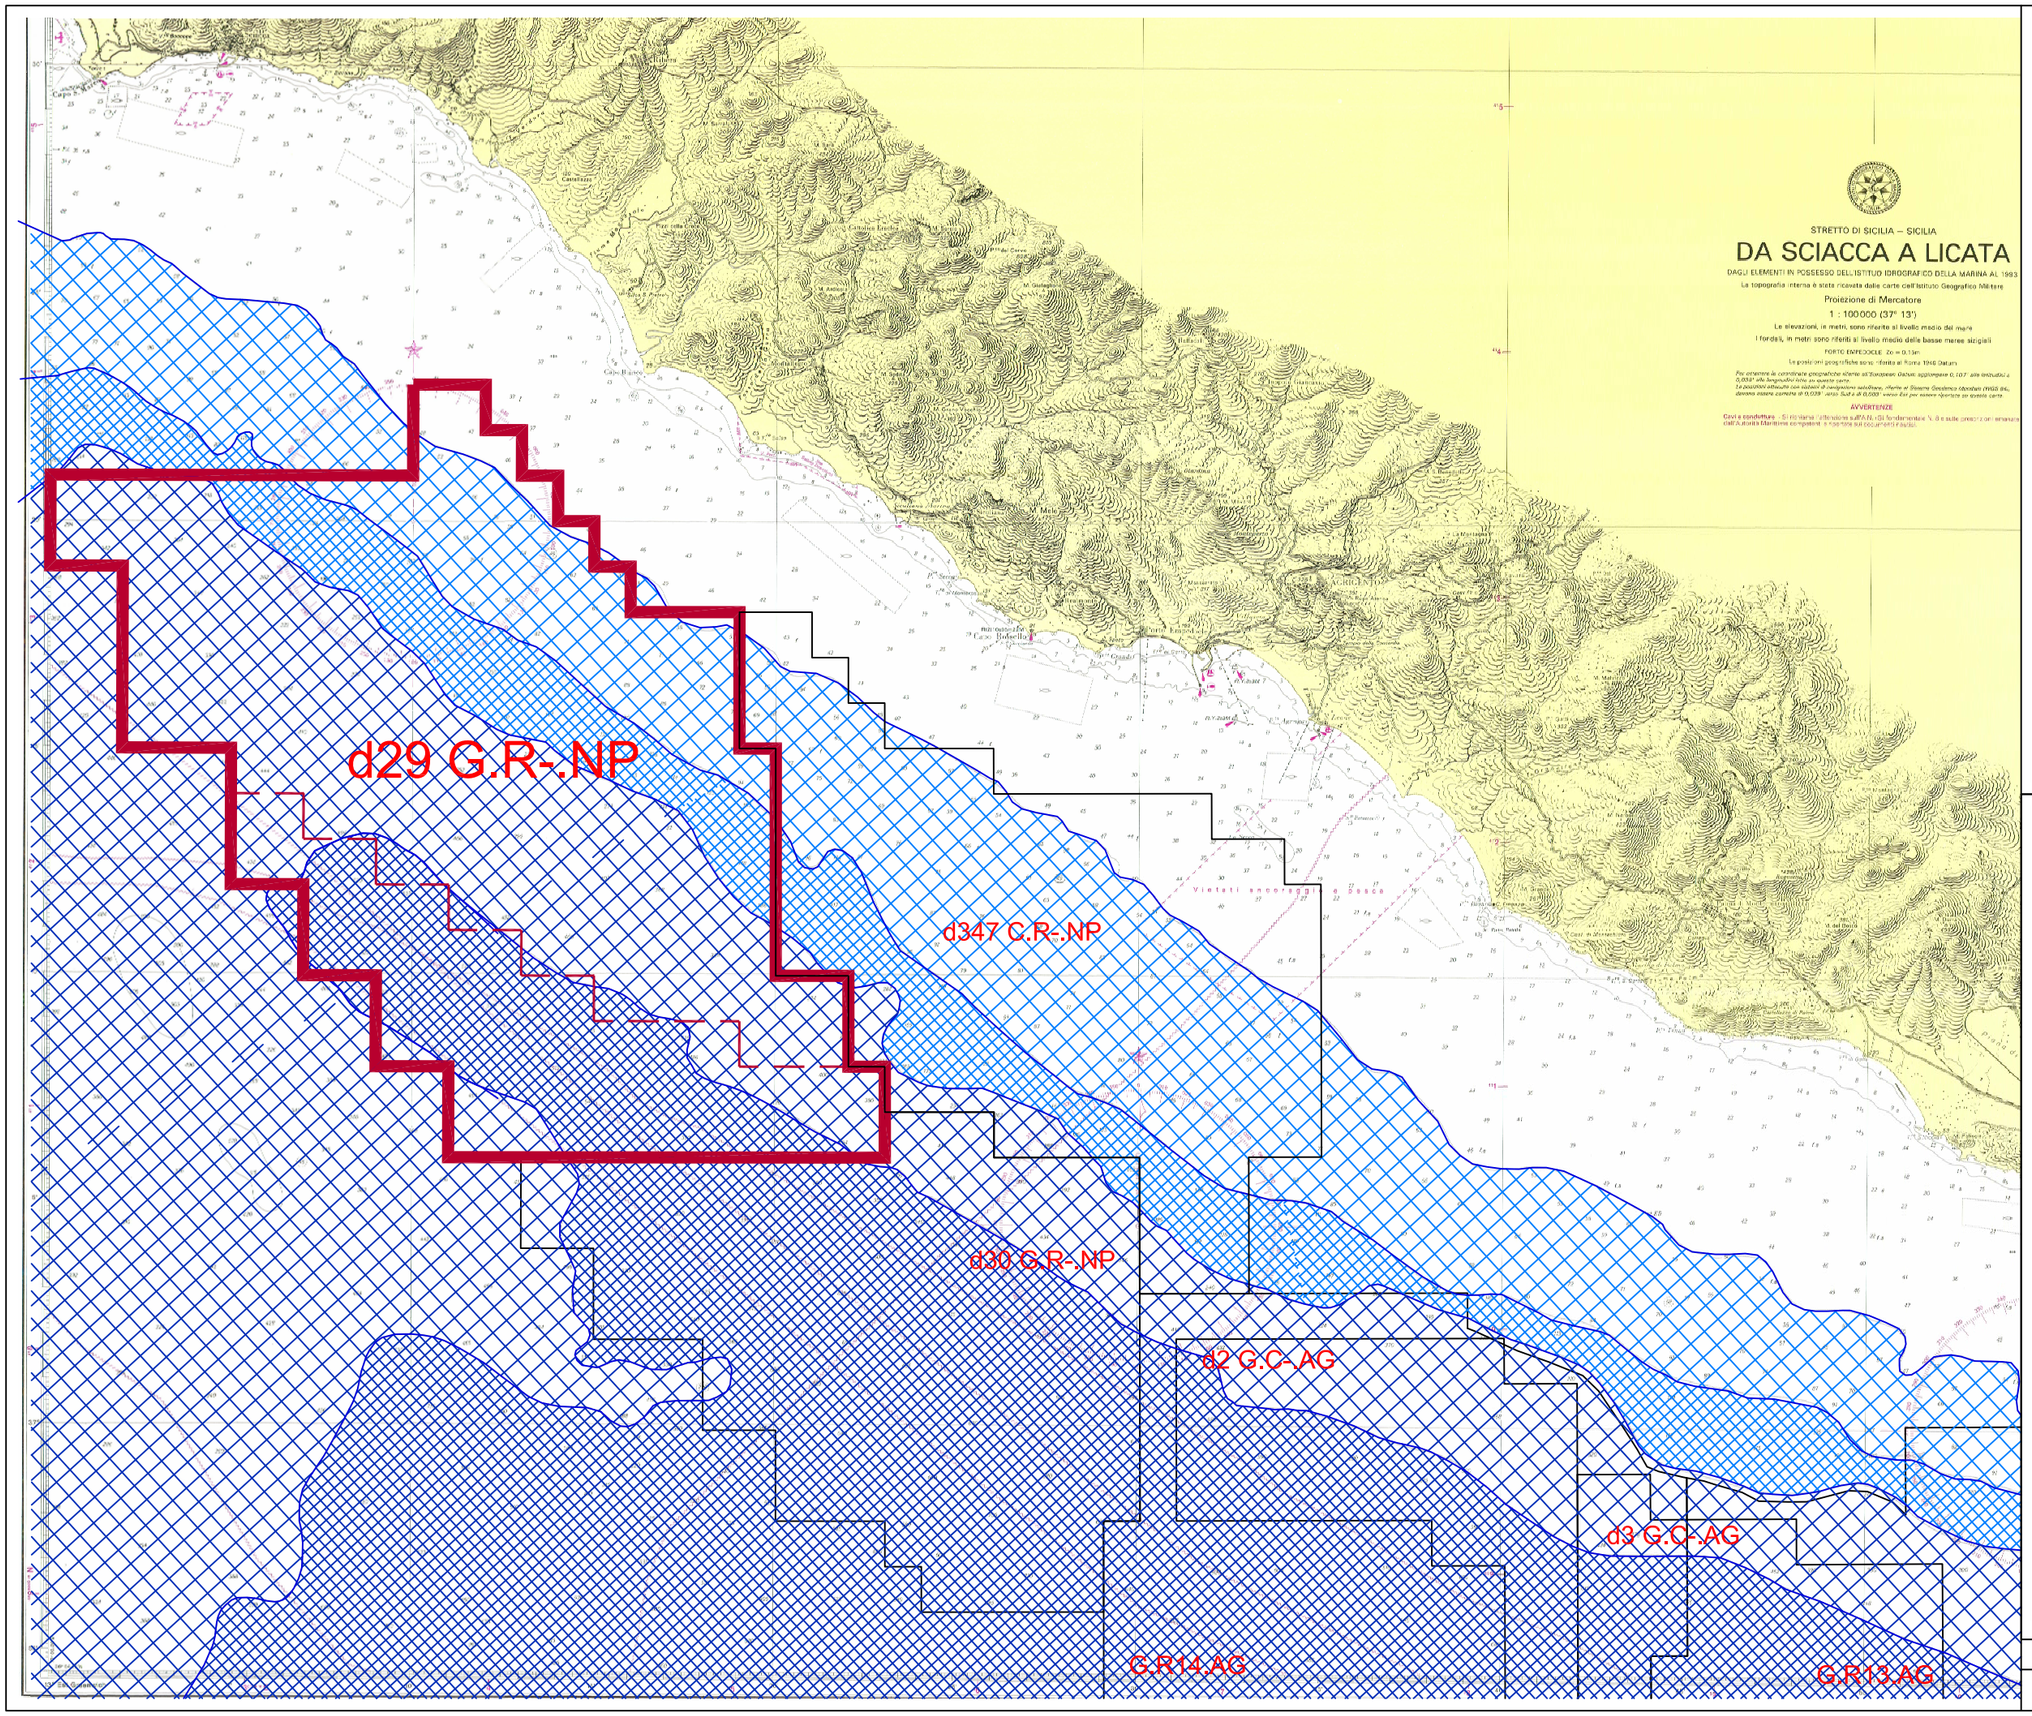

Northern Petroleum (UK) Ltd

Permesso di Ricerca per Idrocarburi "d29 G.R-. NP"

Studio di Impatto Ambientale

Integrazione

Carta Batimetrica

tav. 2

scala 1:250.000

0 1km 2km 5km 10km

Legenda

- Nuova area permesso "d29 G.R-.N P"
- Precedente area permesso "d29 G.R-.N P"
- 500m - 1000m
- 200m - 500m
- 100m - 200m
- 50m-100m
- < 50m

rev.	file	data
B	d29GRNP_SIA_all2_Batimetria_B.pdf	Feb. '13