


LEGENDA CANTIERI	
	CB - CANTIERE BASE
	CA - CANTIERE OPERATIVO
	AT - AREA TECNICA PER OPERA
	AS - AREA DI STOCCAGGIO
	DT - DEPOSITO TERRE
	AR - CANTIERE ARMAMENTO E TECNOLOGIE
	VIABILITA' PRIMARIA
	VIABILITA' PRINCIPALE
	PISTA DI CANTIERE
	LINEA FERROVIARIA/OPERE DI PROGETTO
	LINEA FERROVIARIA ESISTENTE
	OPERE IN PROGETTO

LEGENDA MITIGAZIONI	
	BAGNATURA PISTE DI CANTIERE
	SPAZZOLATURA VIABILITA'
	BAGNATURA PIAZZALI
	BARRIERA ACUSTICA FISSA DI CANTIERE H=5 m
	BARRIERA ACUSTICA MOBILE SUL FRONTE AVANZAMENTO LAVORI H=3 m
	BARRIERA ACUSTICA (a seguito revisione MASE) *

LEGENDA RICETTORI	
	RESIDENZIALI
	INDUSTRIALI
	COMMERCIALI, SERVIZI
	PERTINENZE FS
	RUDERI, BOX, DISMESSI

* BA.01 e BA.02, barriere fisse di cantiere H=5m; Barriera mobile sul fronte avanzamento lavori H=3 m

OGGETTO DI MODIFICA/REVISIONE A SEGUITO ISTRUTTORIA MASE

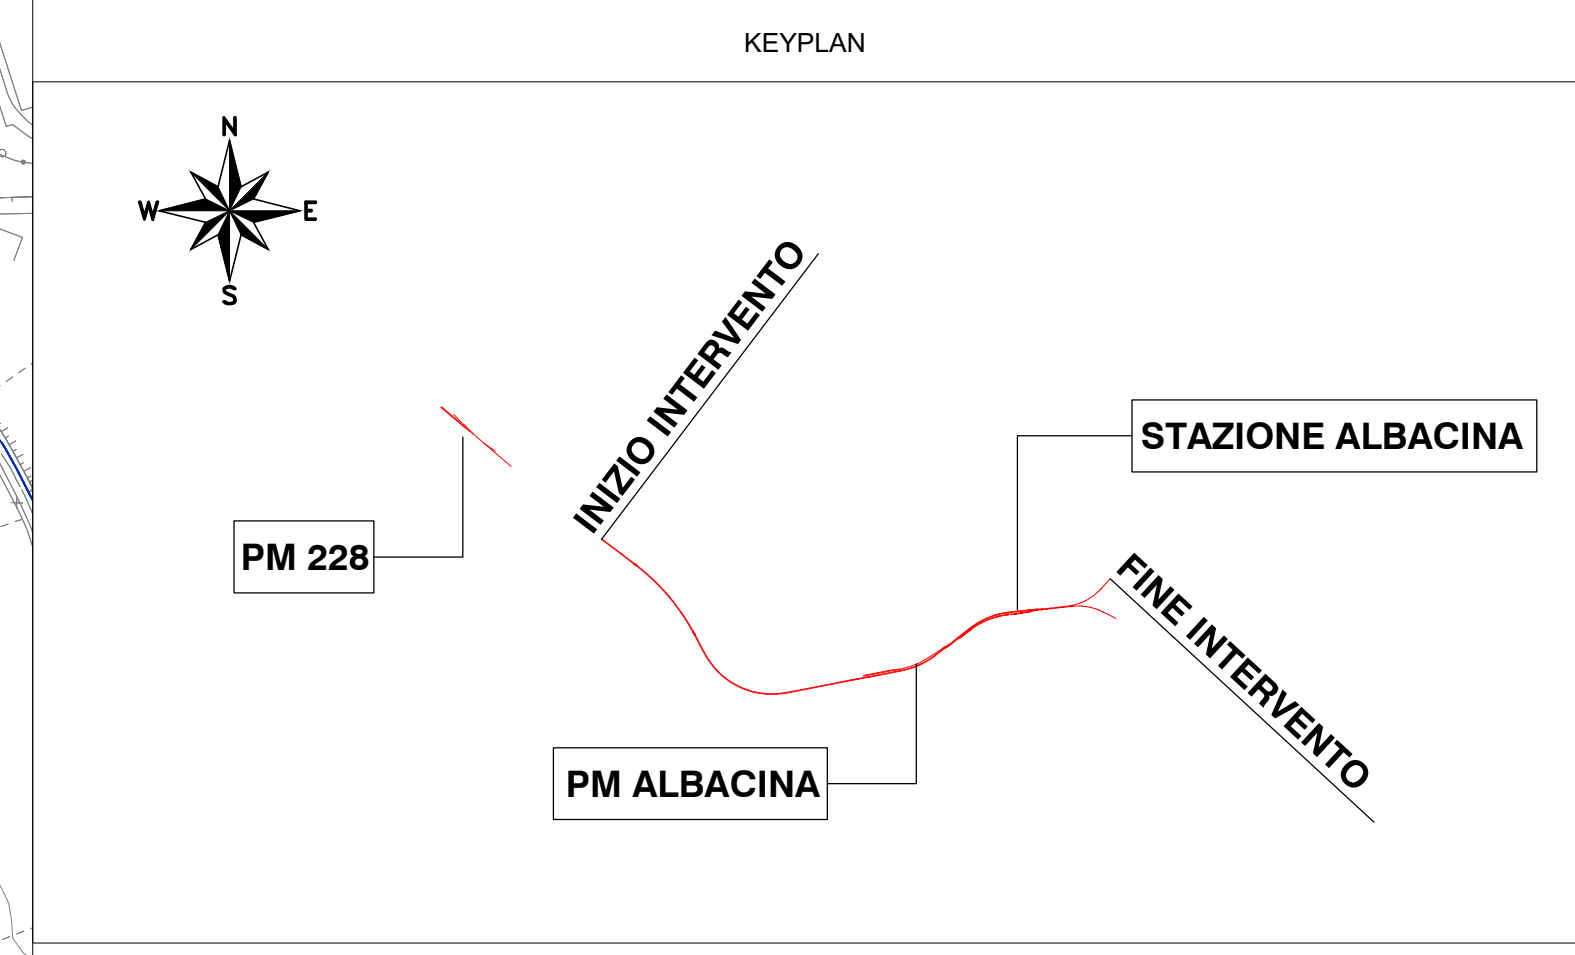

COMMITTENTE:

PROGETTAZIONE:

DIREZIONE TECNICA
S.O. INGEGNERIA AMBIENTALE E DEL TERRITORIO

PROGETTO FATTIBILITA' TECNICO ECONOMICA
POTENZIAMENTO INFRASTRUTTURALE ORTE-FALCONARA
RADDOPPIO DELLA TRATTA PM228-ALBACINA

PROGETTO AMBIENTALE DELLA CANTIERIZZAZIONE
Planimetria di localizzazione degli interventi di mitigazione

SCALA :
1 : 5000

COMMESSA LOTTO FASE ENTE TIPO DOC. OPERA/DISCIPLINA PROGR. REV.

IR0E 00 R 69 P5 CA0000 001 C

Revis.	Descrizione	Redatto	Data	Verificato	Data	Approvato	Data	Autorizzato	Data
A	EMISSIONE ESECUTIVA	M. MARI	Gen. 2022	D. Bernasconi	Gen. 2022	C. Ursino	Gen. 2022	S. Padoloni	Gen. 2022
B	EMISSIONE ESECUTIVA	M. MARI	Gen. 2022	D. Bernasconi	Gen. 2022	C. Ursino	Gen. 2022	S. Padoloni	Gen. 2022
C	EMISSIONE ESECUTIVA	M. MARI	Mar. 2023	D. Bernasconi	Mar. 2023	C. Ursino	Mar. 2023	S. Padoloni	Mar. 2023

