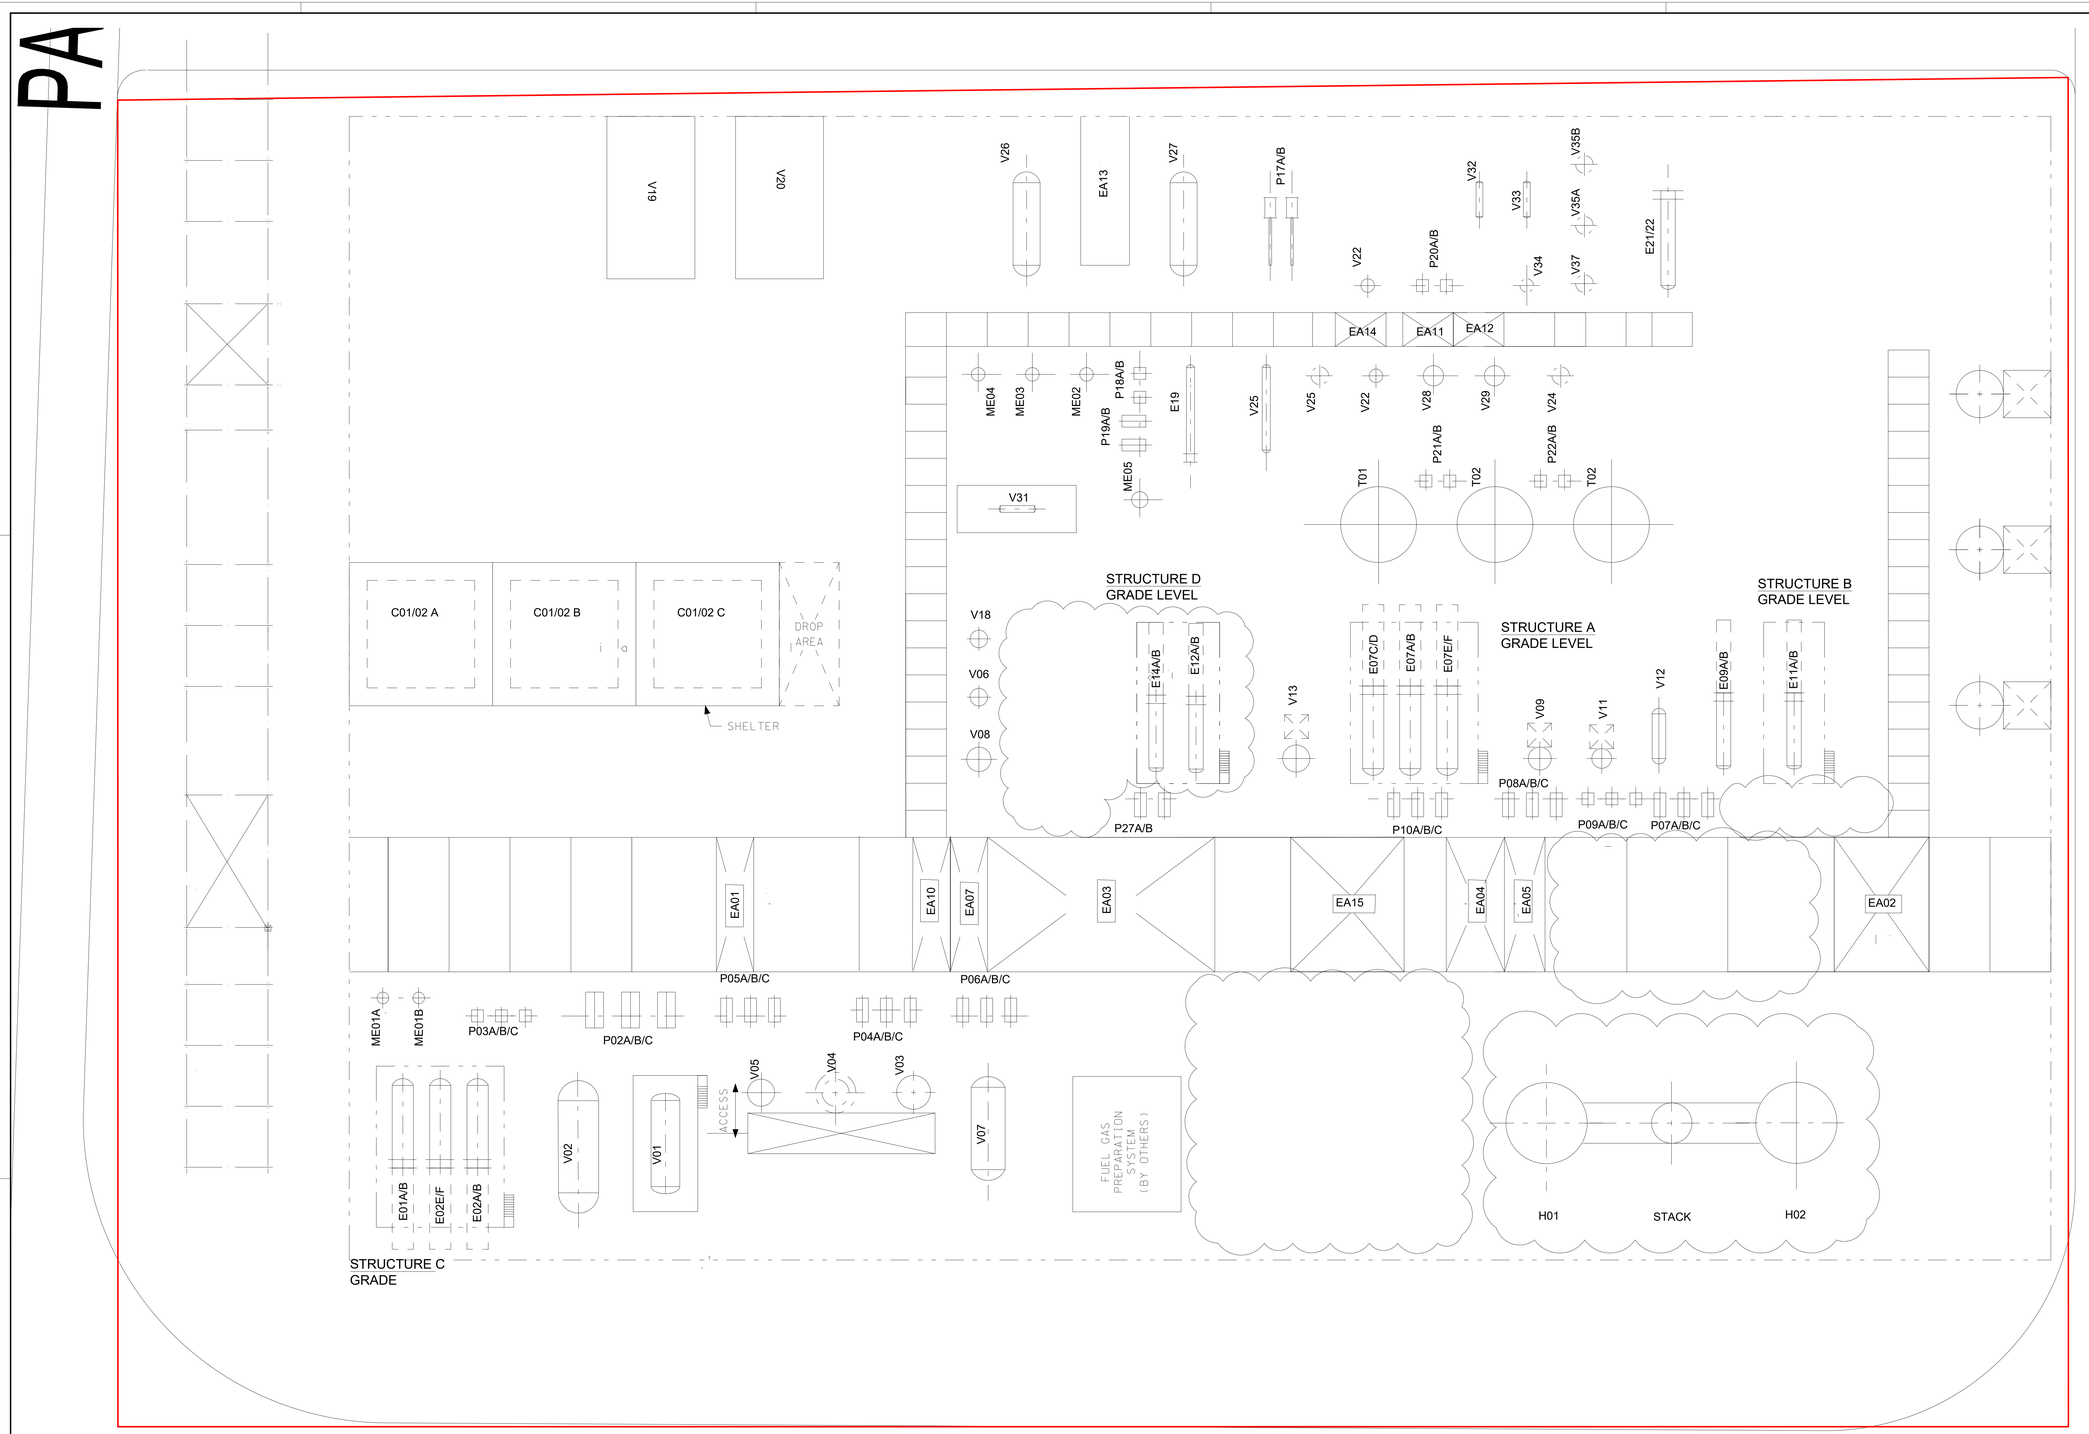

PADULETTA "9"

Ottobre 2022	Prima emissione	A. Berti	MPEL	CAAL
Data	Descrizione	Disegnato	Verificato	Approvato

TITOLO

Ecofining configurazione 1 - Vista in pianta

TAVOLA

05.04

n° 2226215

PROGETTO

Bioraffineria Livorno

CLIENTE

Eni S.p.A

Identificatore	SCALA
SIA_BioRaLi_5_all5.4	1:150