



Report Stato Sorveglianza Archeologica progetto Terminal RoRo – Lavori a mare

Nell'ambito del progetto Terminal Autostrade del mare–Piattaforma logistica di Fusina–Infrastrutture Portuali per il Terminal Cabotaggio in Area ExAlumin a Fusina–Scavo Darsena Sud–Lavori a Mare la nostra società è stata incaricata dall'impresa Ferrari ing. Ferruccio srl dell'assistenza archeologica al dragaggio dell'area oggetto di scavi subacquei. Come da prescrizioni della Soprintendenza competente si è proceduto alla sorveglianza dal piano del fondale alla quota di -2 m, tramite osservazione diretta del materiale escavato. La sorveglianza è stata svolta da un operatore a bordo delle imbarcazioni che hanno effettuato il dragaggio.

Nel corso degli anni 2019, 2020 e 2021 non sono stati identificati materiali di interesse archeologico. Il materiale escavato è costituito per la quasi totalità da sedimento lagunare prevalentemente di granulometria fine, con rari intervalli di natura sabbiosa e alcuni orizzonti di carattere torboso o limoso organico. Sono altresì presenti, all'interno del deposito lagunare, materiali di origine antropica certamente legati alle attività industriali precedentemente insediate nell'area (pali in calcestruzzo, residui di strutture lignee e ferrose, resti di materiali da costruzione).

Ad oggi risulta scavata, per la profondità da noi indagata, il 100% dell'area totale come visibile dalla planimetria di progetto allegata.

Milano, 26 ottobre 2021

Pharos sas


Dott. Alberto Lezziero

PHAROS S.A.S. di Alberto Lezziero & C.

Prospezioni e studi per l'edilizia, il territorio e i beni culturali

Viale Gran Sasso 38, 20131 Milano

Cell 3206646675 e-mail alezziero@ambientale.cloud C.F./P.I. 04073650964

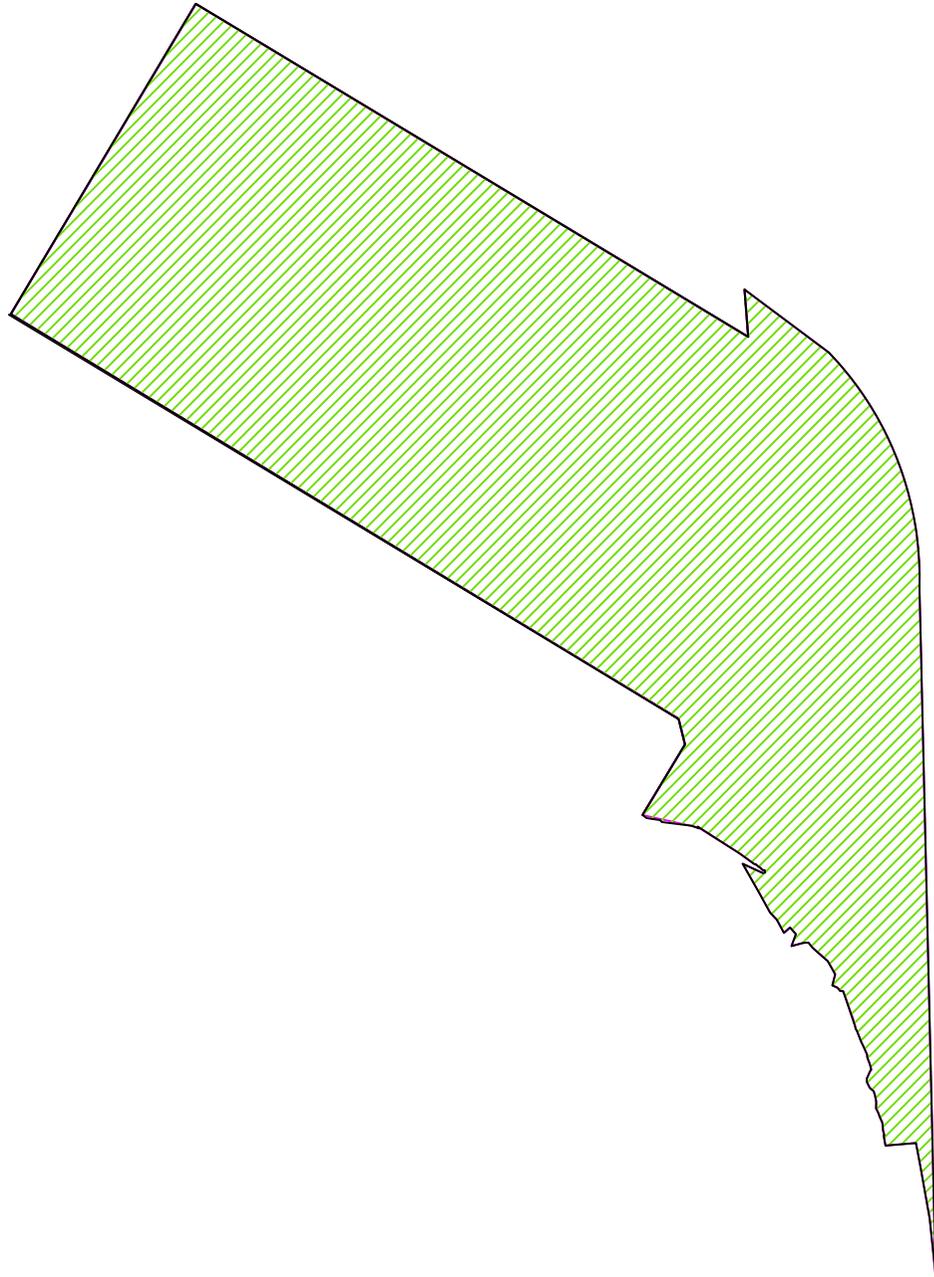

 AREA INDAGATA PARI A CIRCA 55200 MQ