
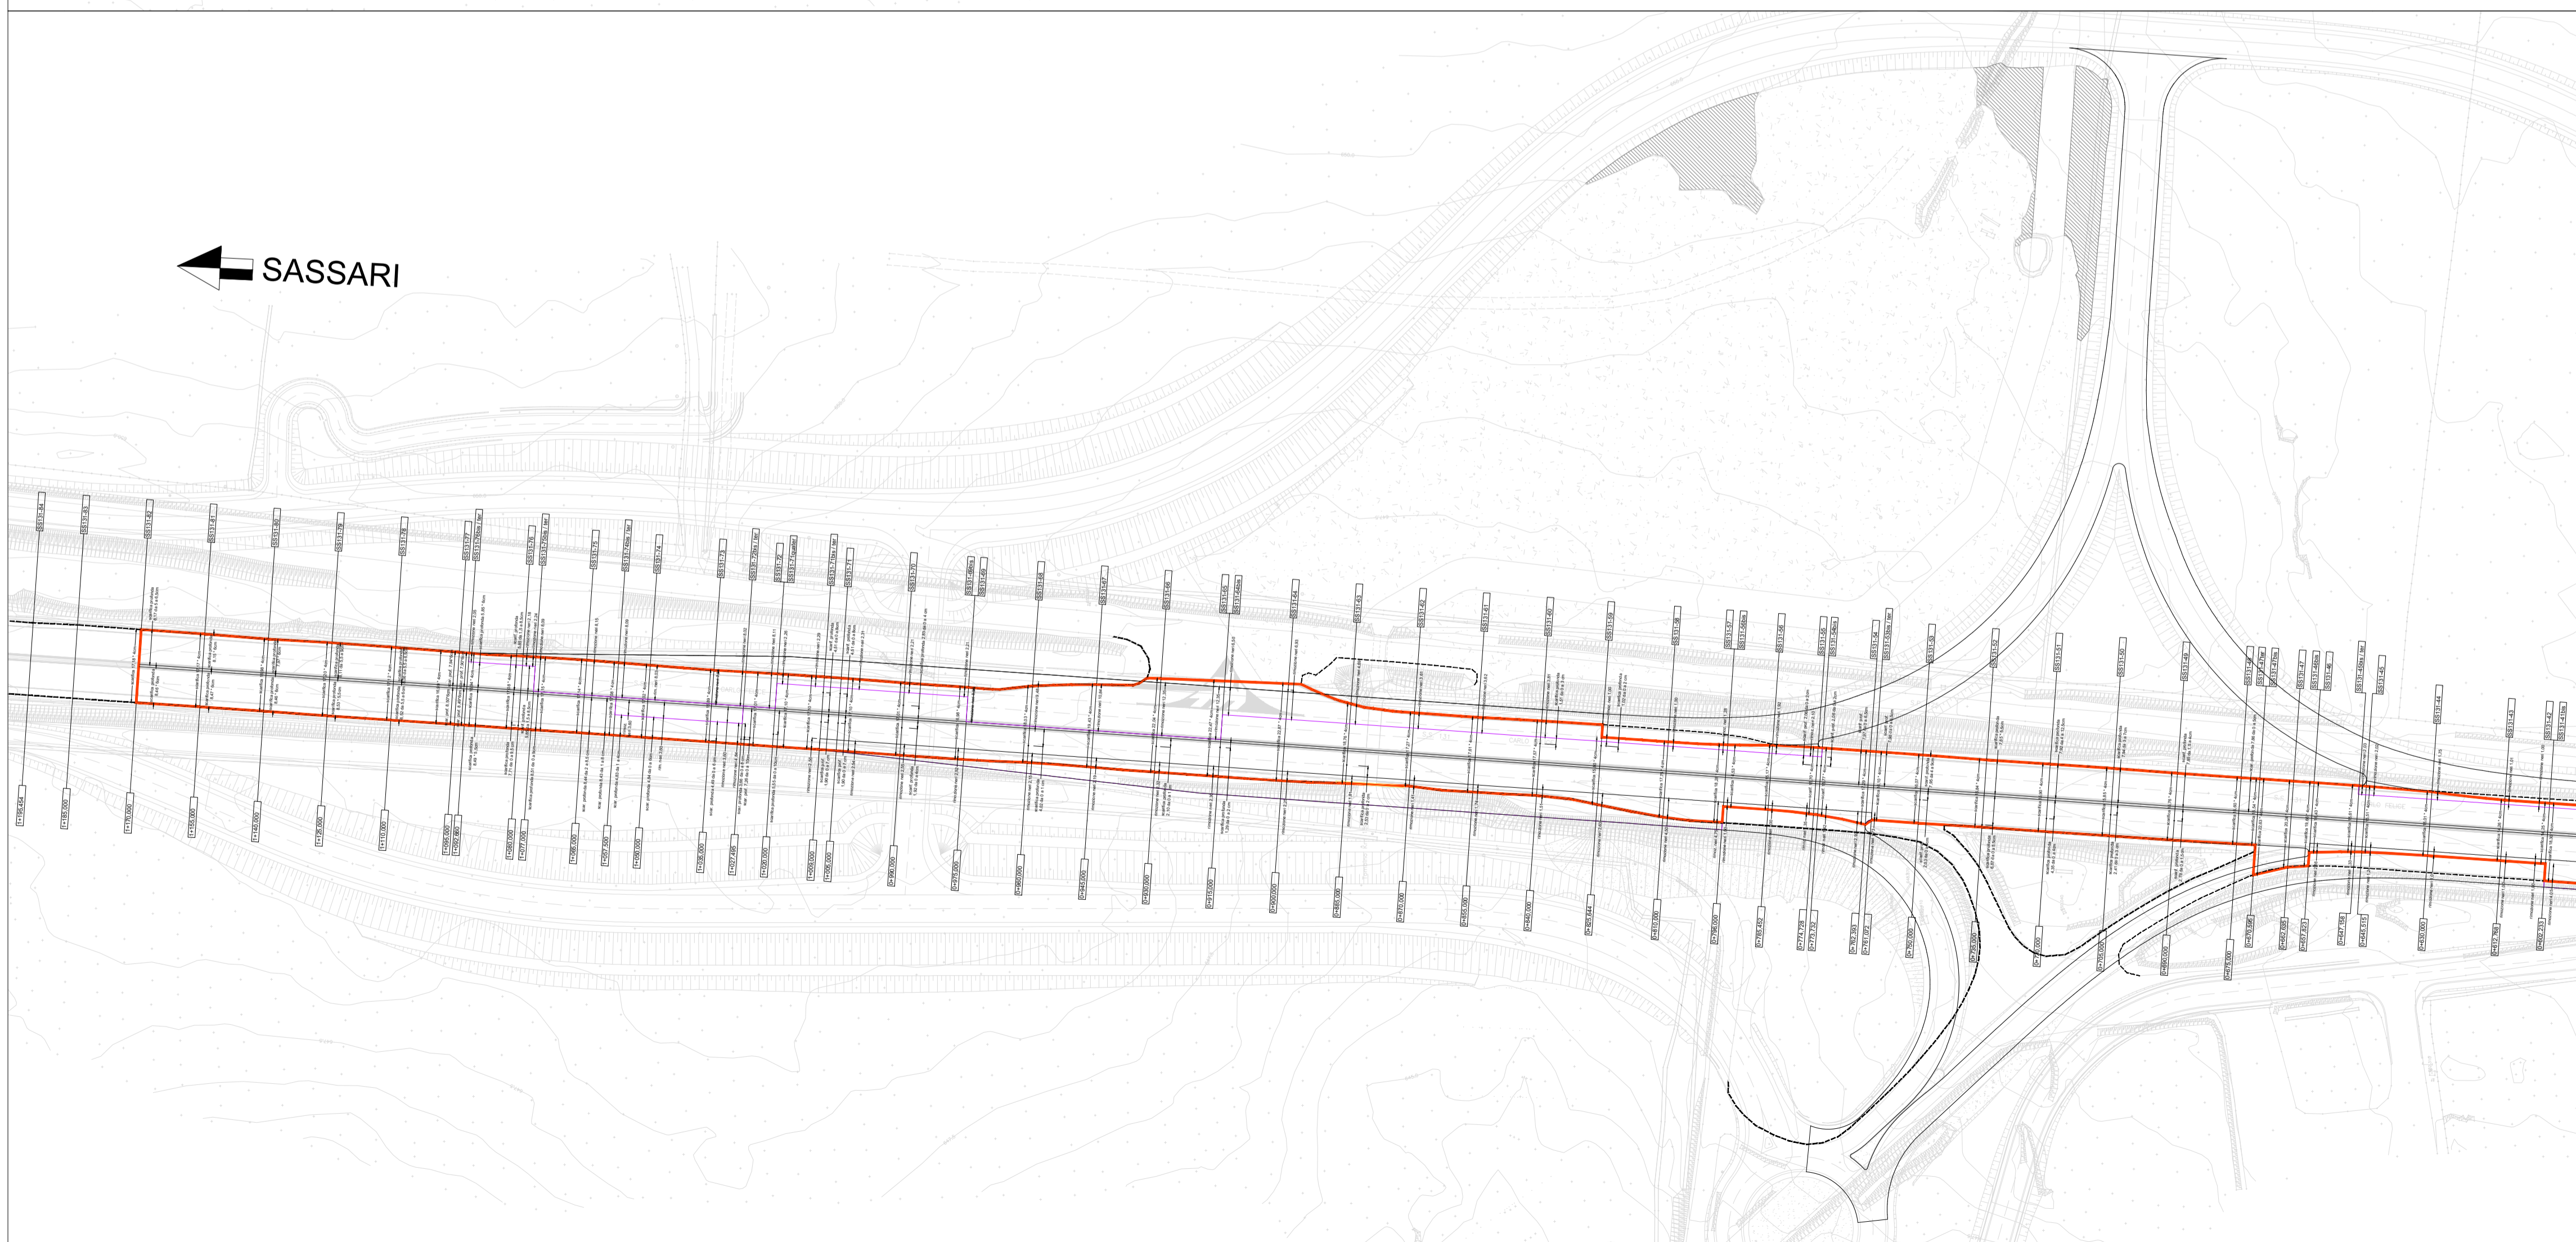


PERIMETRAZIONE AREA INTERESSATA DAL CALCOLO

PIANTA CHIAVE

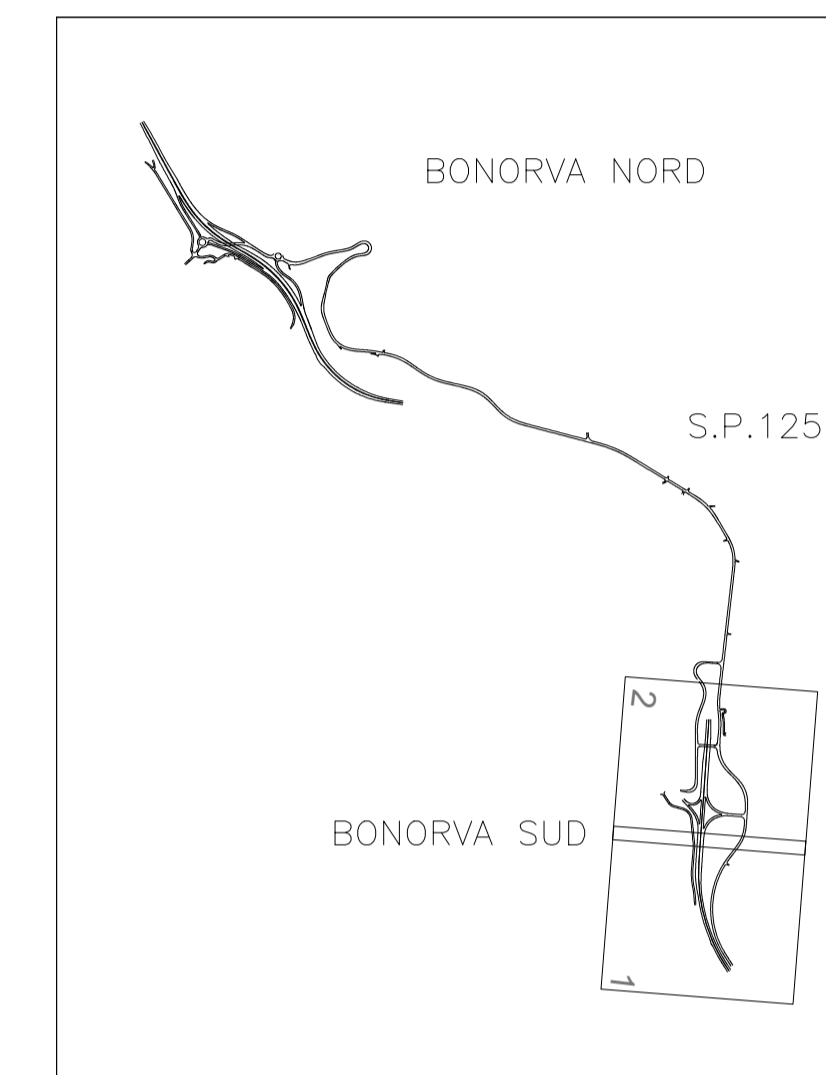

S.S. 131 di "Carlo Felice"
Adeguamento e messa in sicurezza della S.S.131
Risoluzione dei nodi critici - 1° stralcio
dal km 158+000 al km 162+700

PERIZIA DI VARIANTE TECNICA CA283
Numero 9131 del 10/02/2022

IL RESP. DEL PROCEDIMENTO <i>Dott. Ing. Francesco Martina Tedde</i>	IMPRESA APPALTATRICE <i>RTI: Consorzio Stabile Medil S. C. P. A. (mandataria); Otoerre Group s.r.l.; Achenza s.r.l.; Industria Costruzioni s.r.l.</i>
IL DIRETTORE DEI LAVORI <i>Dott. Ing. Roberto Cabras</i>	
IL DIRETTORE OPERATIVO <i>Geom. Ignazio Francesco Tuffu Dott. Ing. Cesare Santilli</i>	
COORDINATORE PER LA SICUREZZA IN FASE DI ESECUZIONE <i>Dott. Ing. Gianni Cuglietta</i>	

PROTOCOLLO	DATA
------------	------

PROGETTO STRADALE - NUOVI SVINCOLI
Completamento/adeguamento svincolo di Bonorva sud al Km 158+650
Planimetria dimensionale degli interventi - Asse principale

CODICE PROGETTO	NOME FILE	REVISIONE	SCALA:
PROGETTO	V01PS00TRAPP07_A		
PROG. LN. PROG. N. PROG.	CODICE ELAB.		
PVCA01 E 2201	V01PS00TRAPP07	A	1:1000

D					
C					
B					
A	EMISSIONE				
REV.	DESCRIZIONE	DATA	REDATTO	VERIFICATO	APPROVATO