
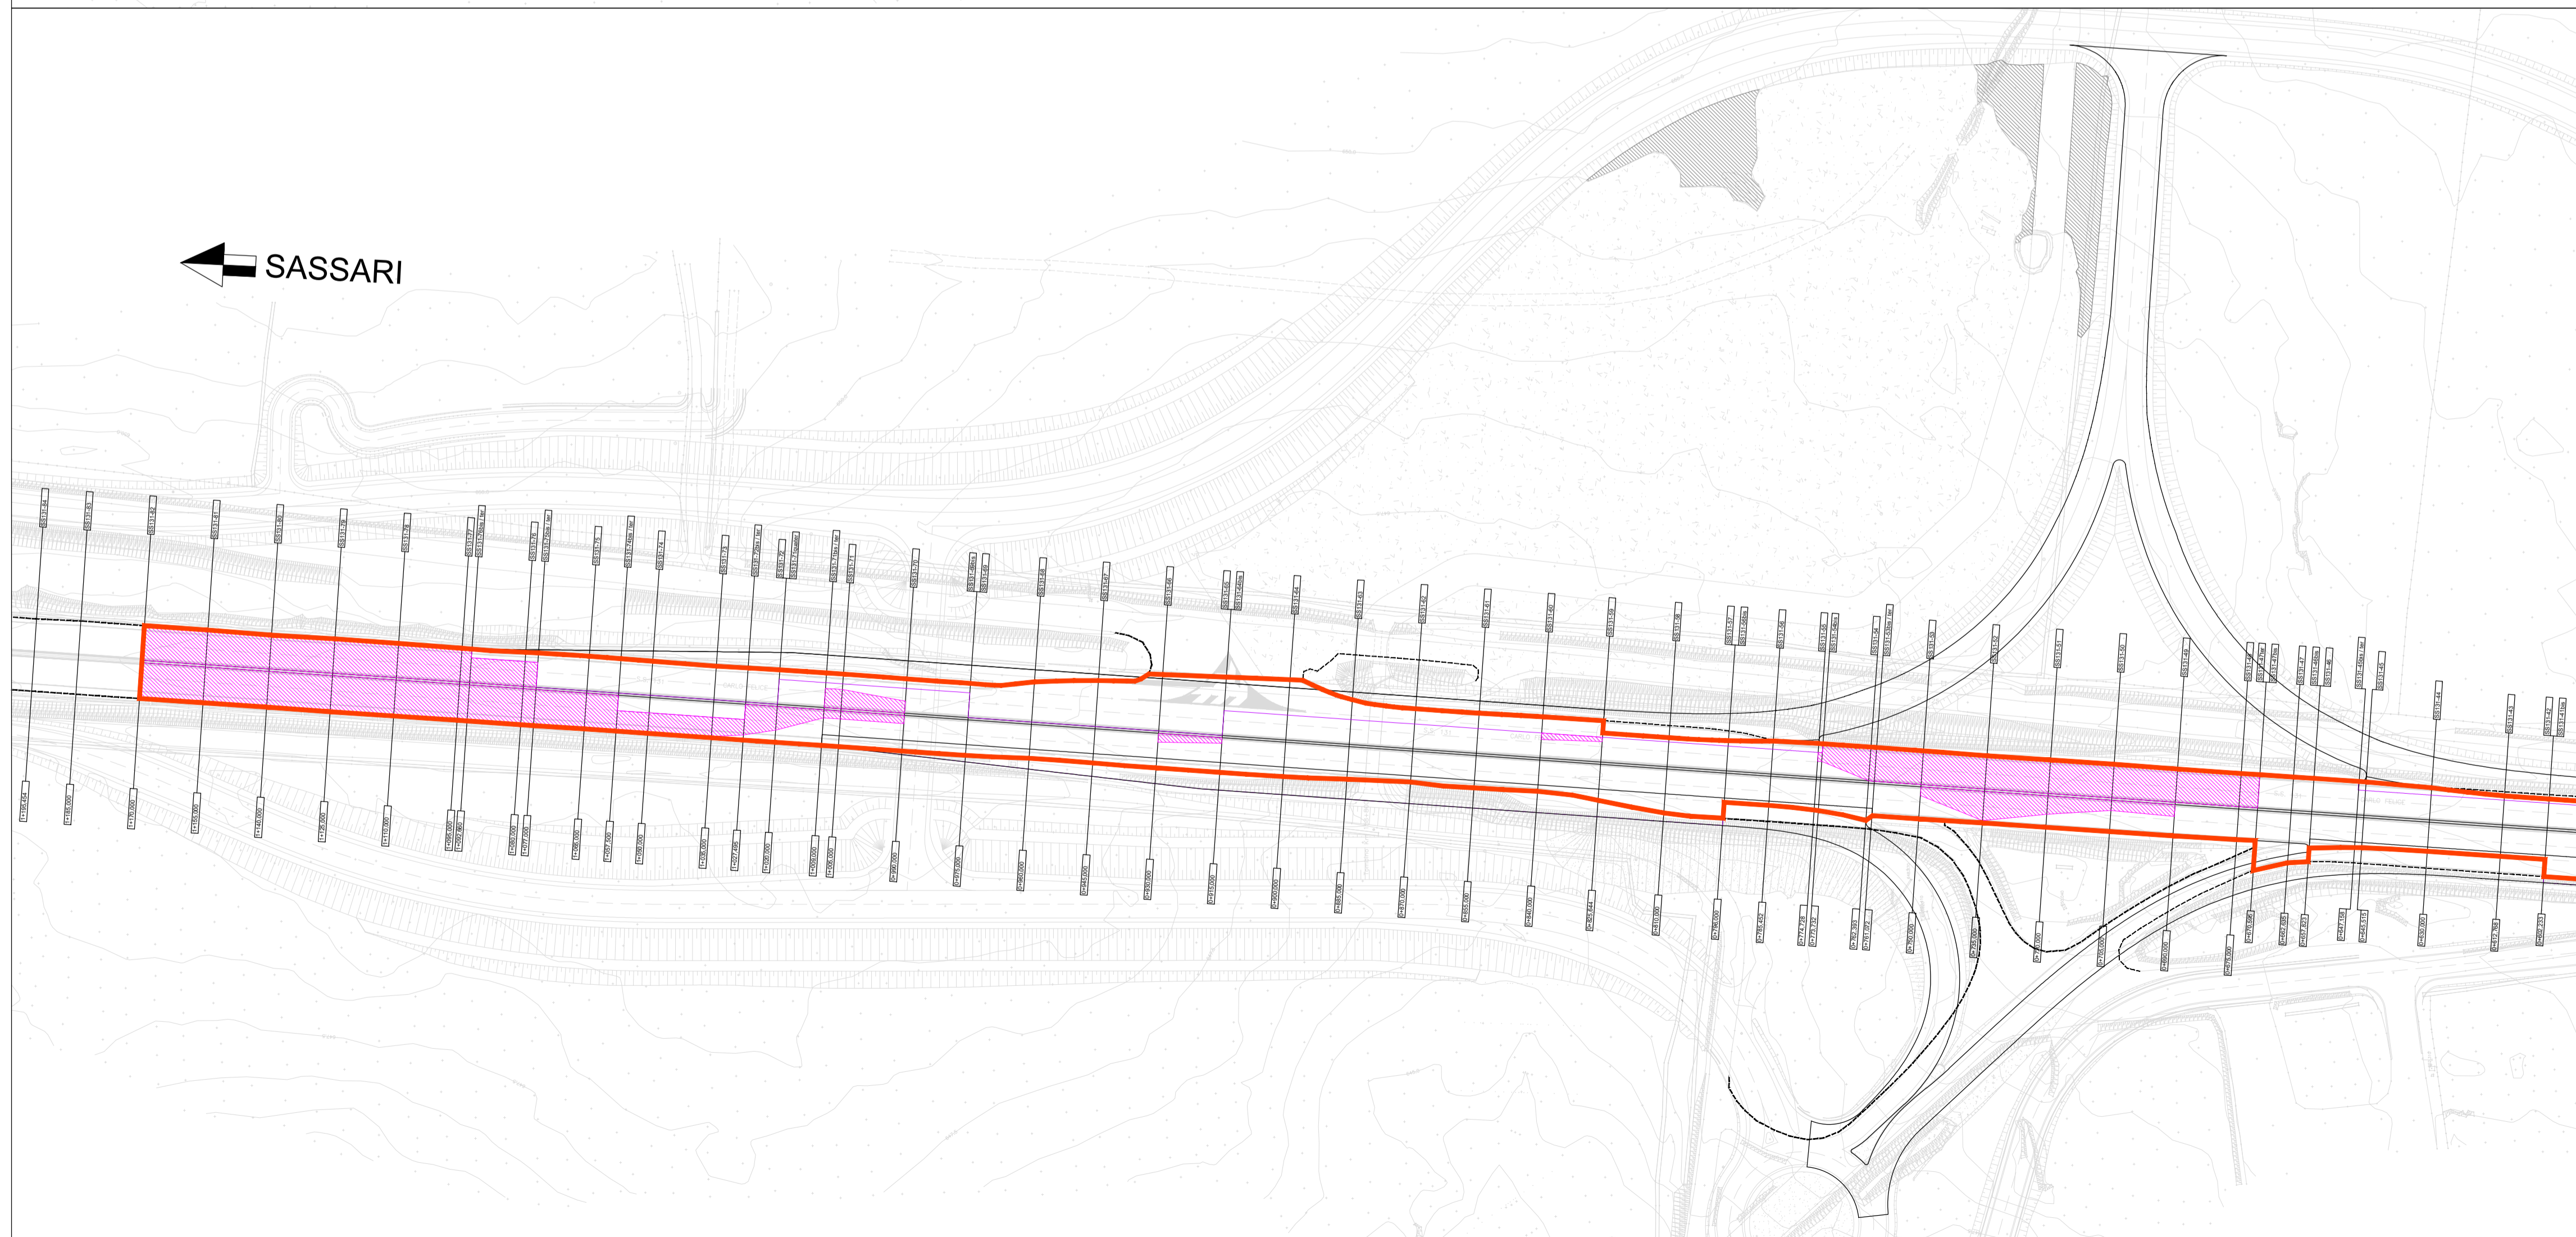


FASE 2: Approfondimenti scarifica localizzata

ZONA DI INTERVENTO per approfondimento della scarifica SUCCESSIVO alla scarifica superficiale di 4 cm - Spessori e larghezze variabili

PERIMETRAZIONE AREA INTERESSATA DAL CALCOLO

PIANTA CHIAVE

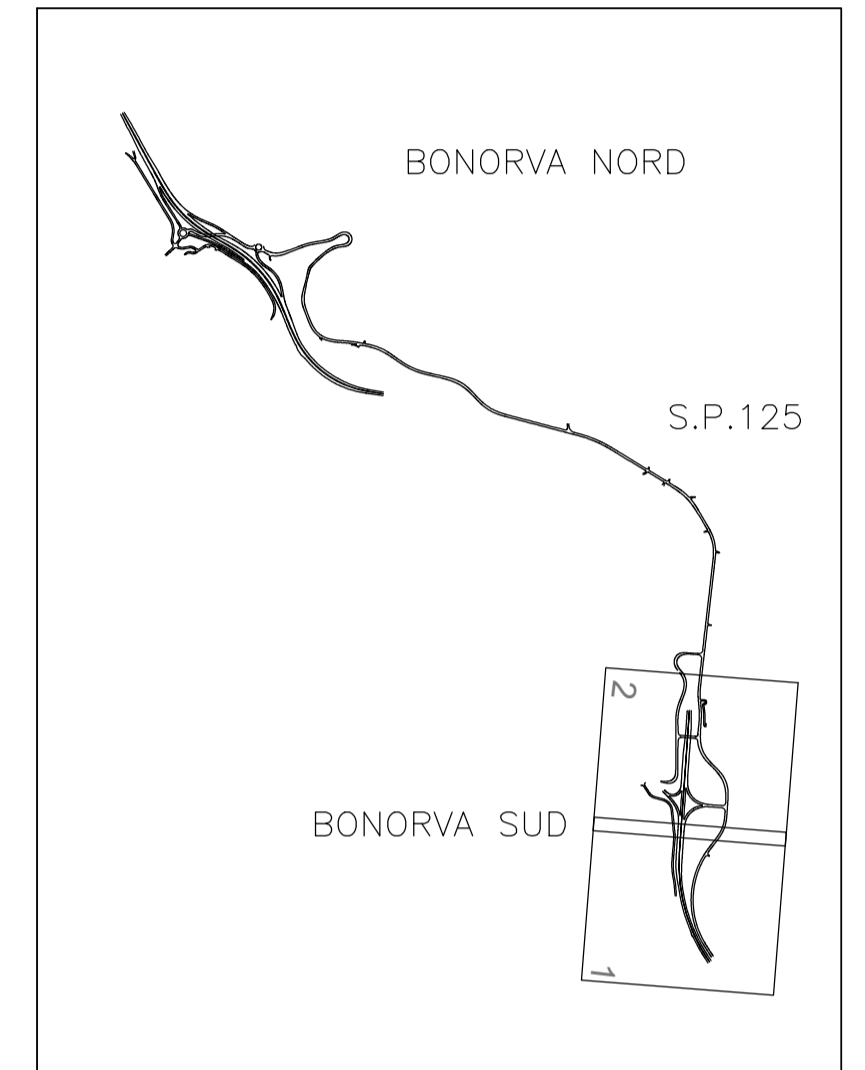

 Struttura Territoriale Sardegna			
<p>S.S. 131 di "Carlo Felice" Adeguamento e messa in sicurezza della S.S.131 Risoluzione dei nodi critici - 1° stralcio dal km 158+000 al km 162+700</p>			
<p>PERIZIA DI VARIANTE TECNICA Numero 9131 del 10/02/2022</p>			
CA283			
IL RESP. DEL PROCEDIMENTO <i>Dott. Ing. Francesco Martina Tedde</i>	IMPRESA APPALTRATRICE <i>RTI: Consorzio Stabile Medil S. C. P. A. (mandataria); Ottoerre Group s.r.l.; Achenza s.r.l.; Industria Costruzioni s.r.l.</i>		
IL DIRETTORE DEI LAVORI <i>Dott. Ing. Roberto Cabras</i>			
IL DIRETTORE OPERATIVO <i>Geom. Ignazio Francesco Tuffu Dott. Ing. Cesare Santilli</i>			
COORDINATORE PER LA SICUREZZA IN FASE DI ESECUZIONE <i>Dott. Ing. Gianni Cuglietta</i>			
PROTOCOLLO	DATA		
<p>PROGETTO STRADALE - NUOVI SVINCOLI Completamento/adeguamento svincolo di Bonorva sud al Km 158+650 Impronta ribassamenti localizzati scarifica - Asta principale - Fase 2</p>			
CODICE PROGETTO PROGETTO LN. PROG. N. PROG. PVCA01 E 2201	NOME FILE V01PS00TRAPP09_A	REVISIONE A	SCALA: 1:1000
CODICE ELAB. V01PS00TRAPP09			
D			
C			
B			
A	EMISSIONE		
REV.	DESCRIZIONE	DATA	REDATTO VERIFICATO APPROVATO