

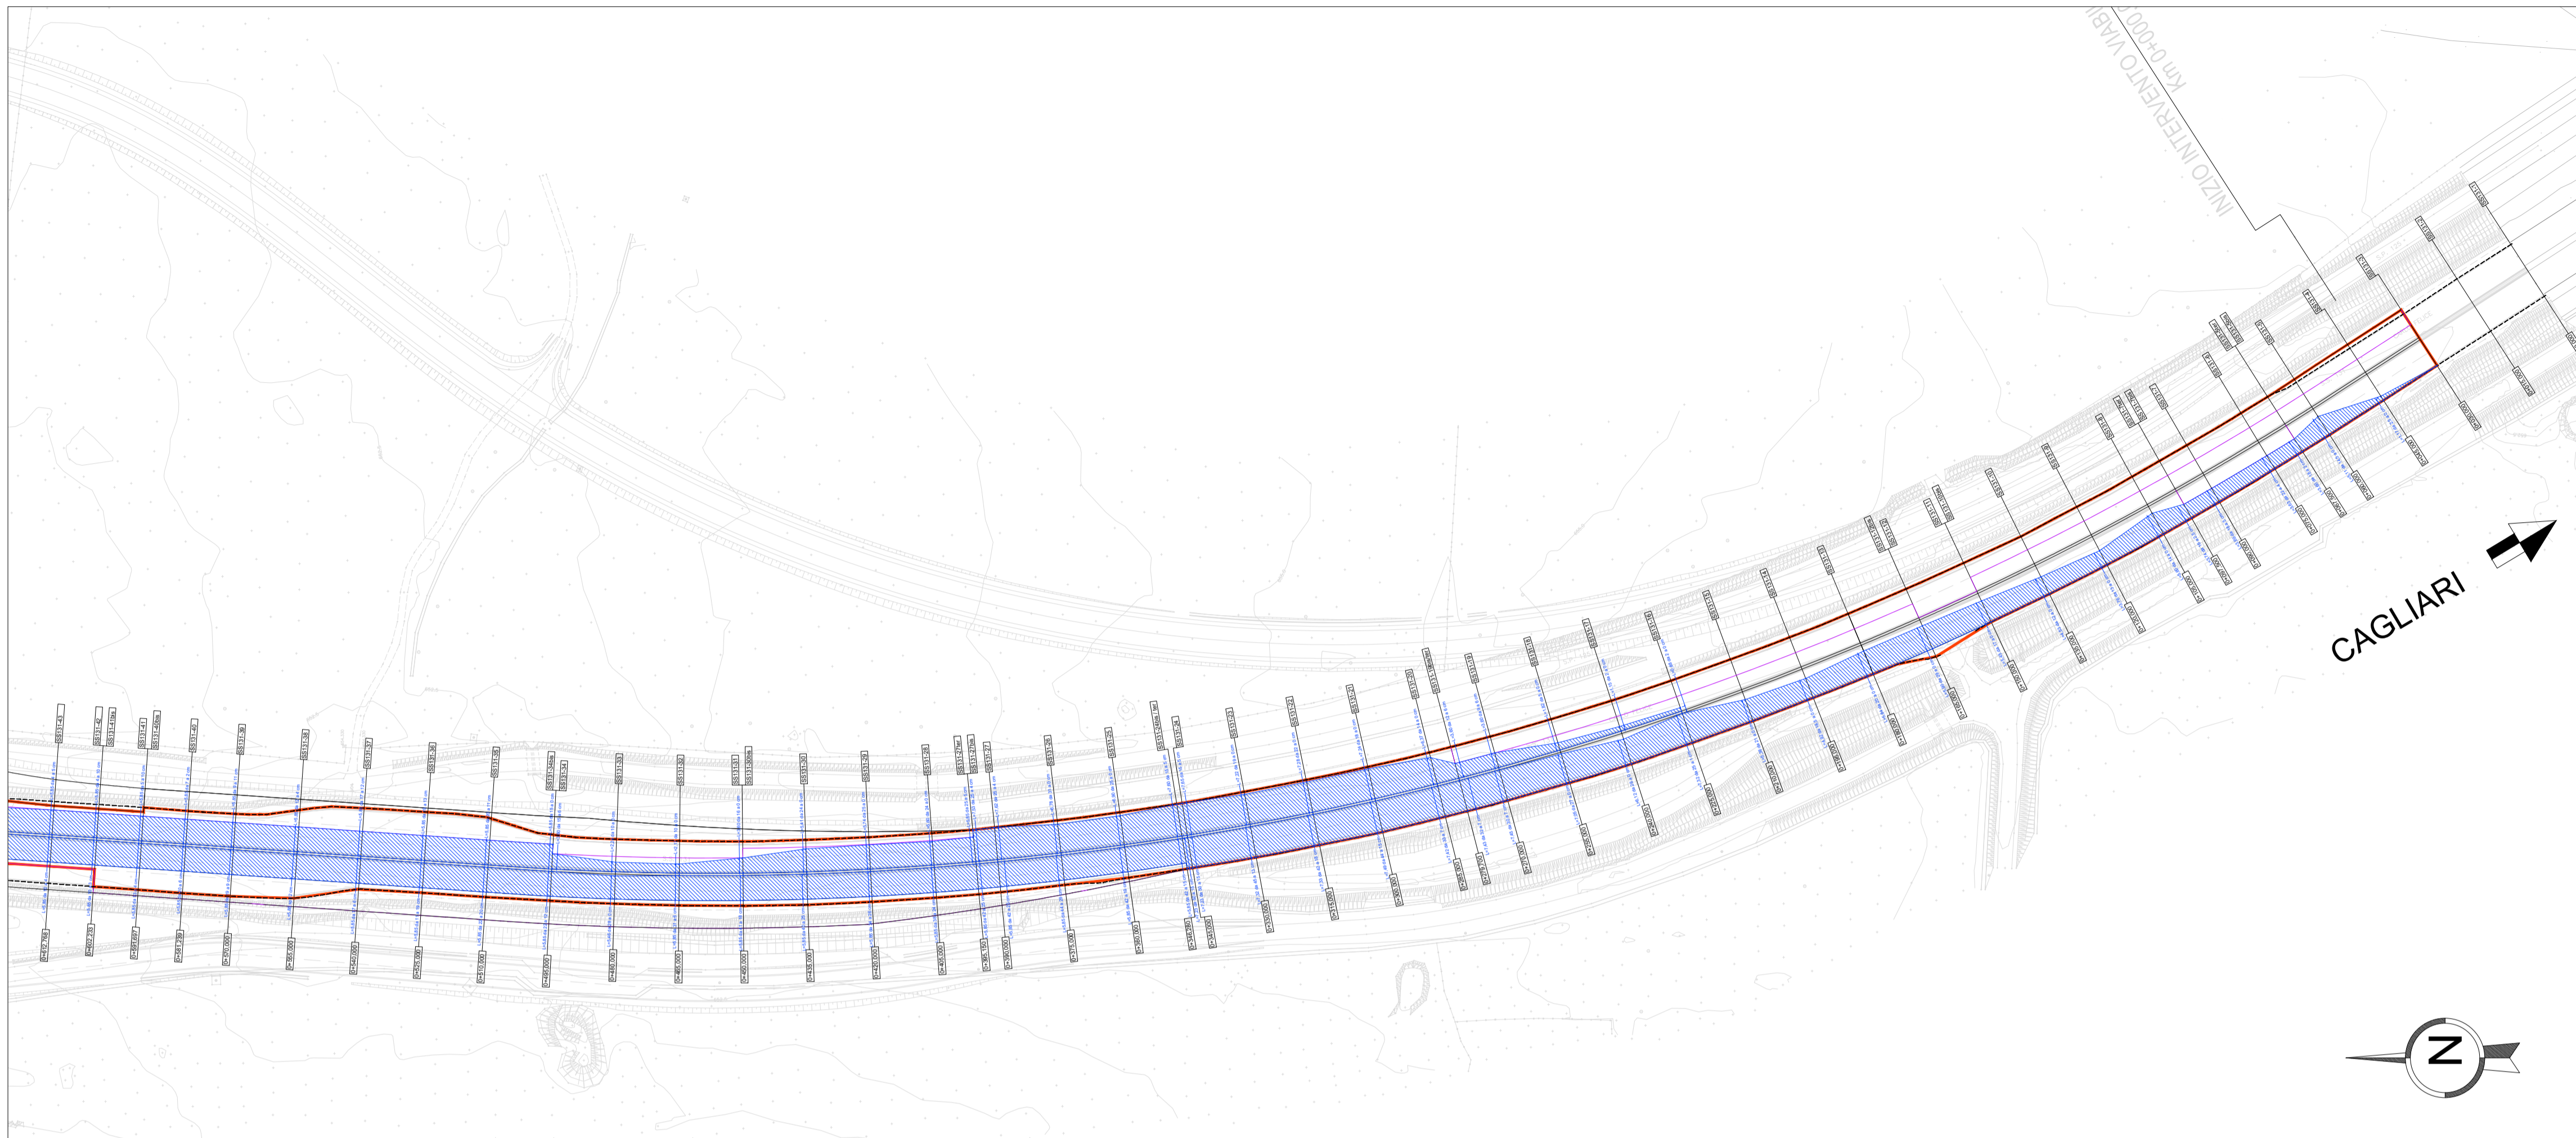



BONORVA SUD - Planimetria impronta imbottitura - Asta principale

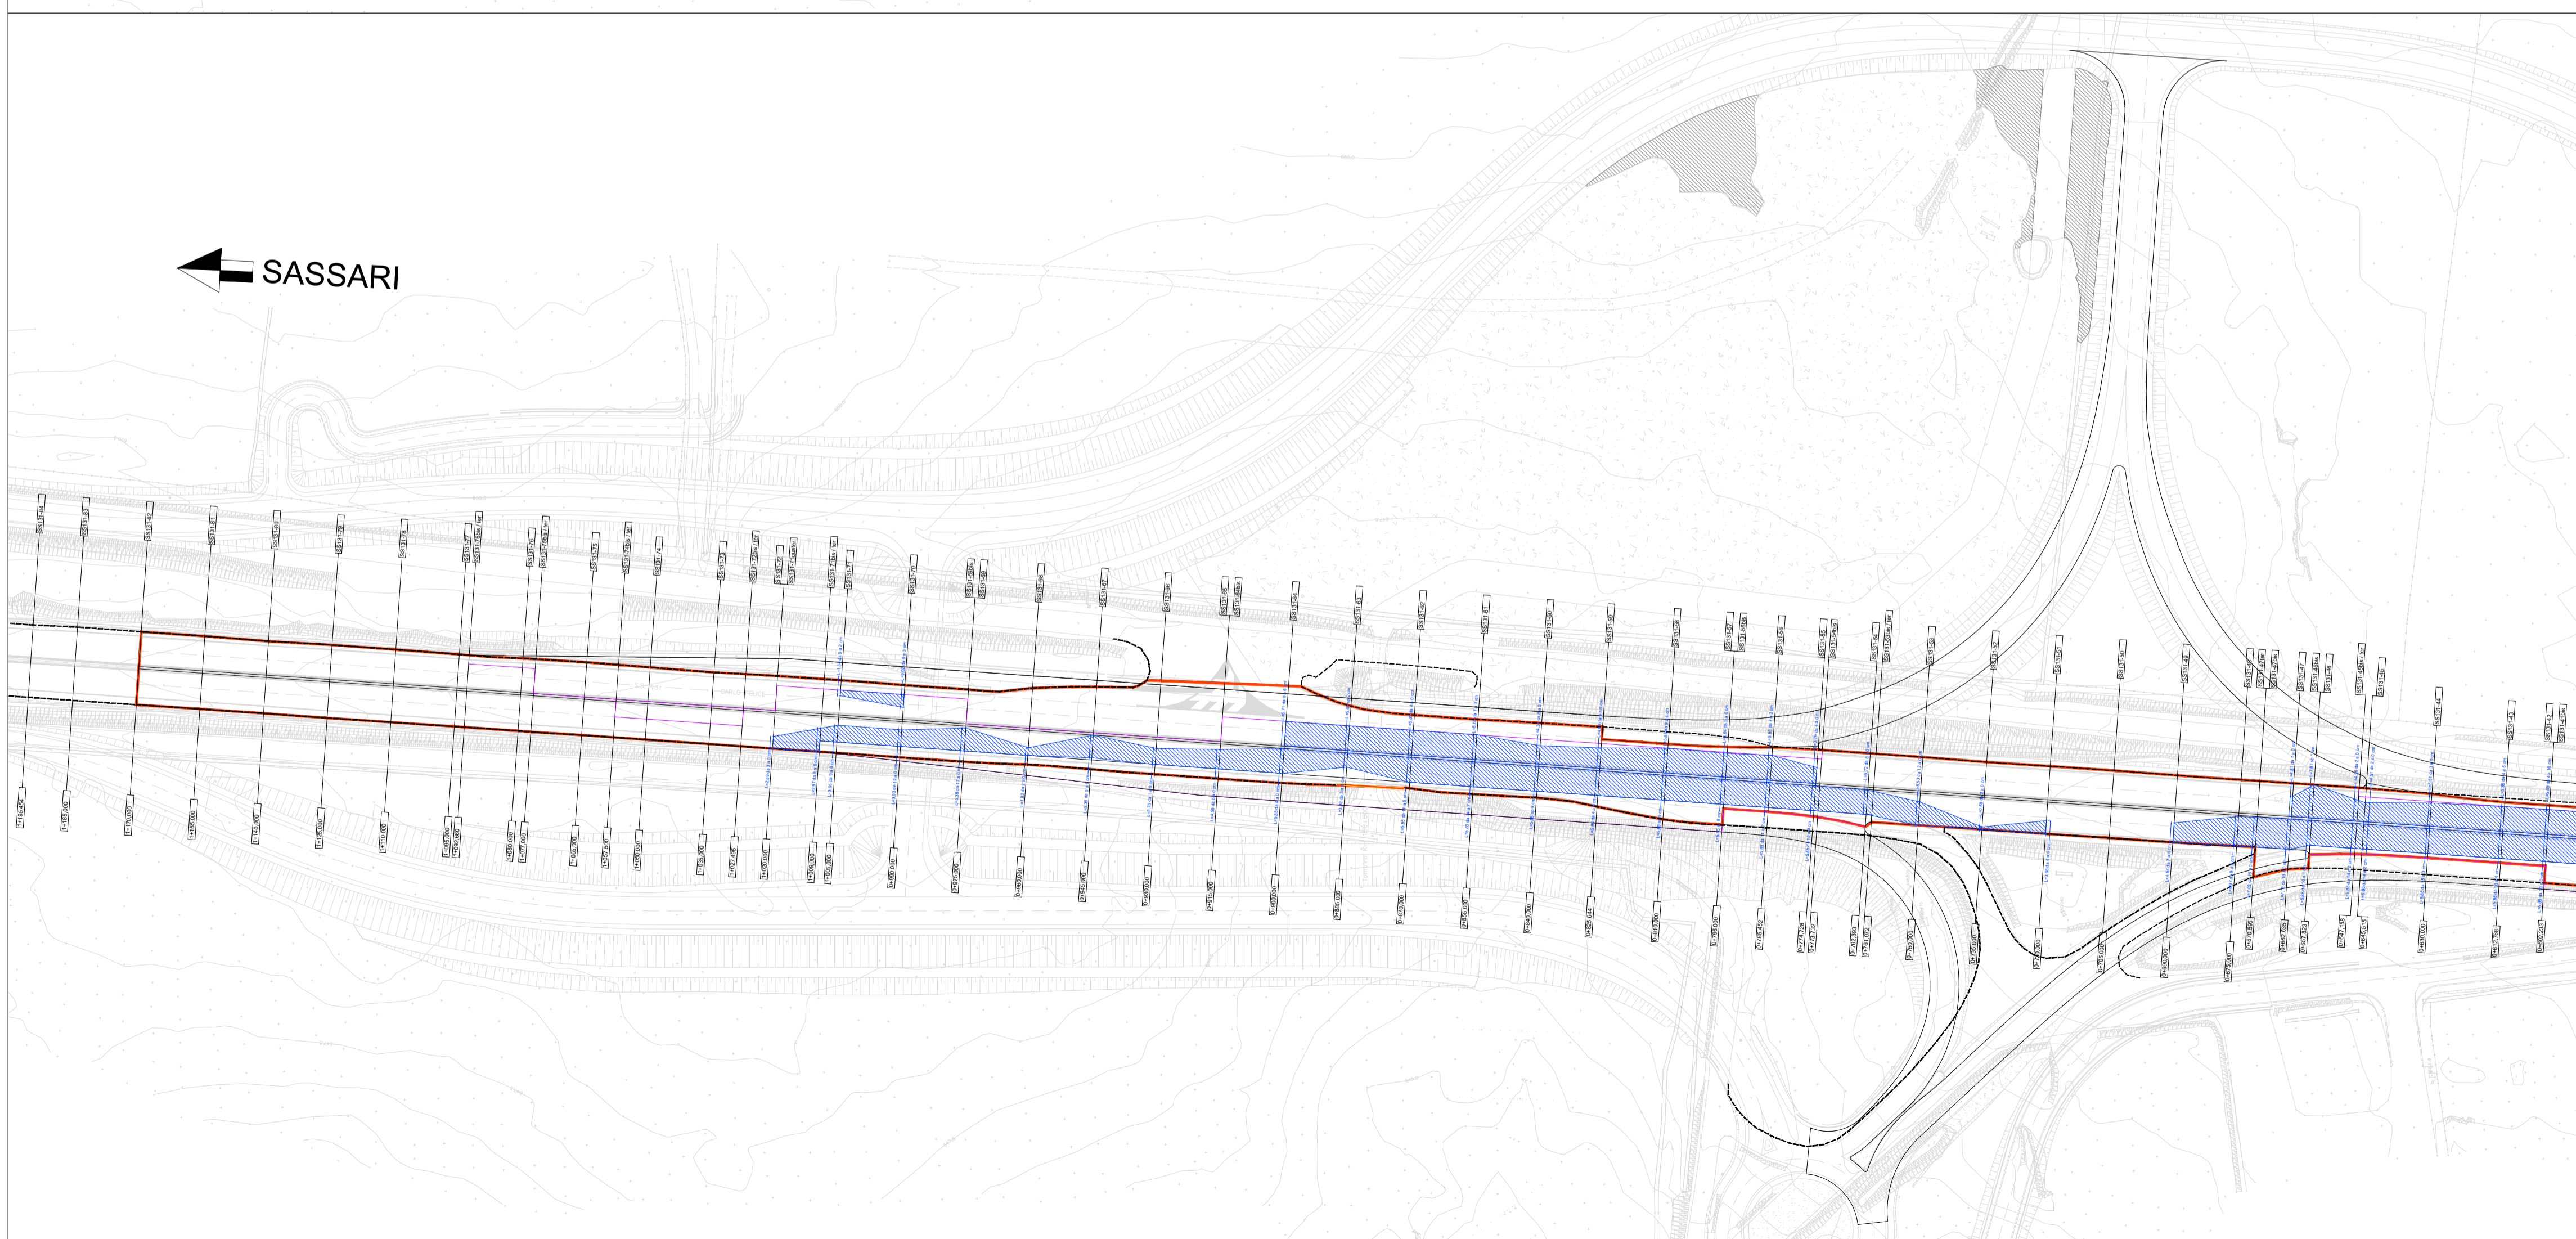

- ZONA DI INTERVENTO per imbottitura con binder SUCCESSIVA alla scarifica superficiale di 4 cm - Spessori e larghezze variabili
- PERIMETRAZIONE AREA INTERESSATA DAL CALCOLO

PIANTA CHIAVE

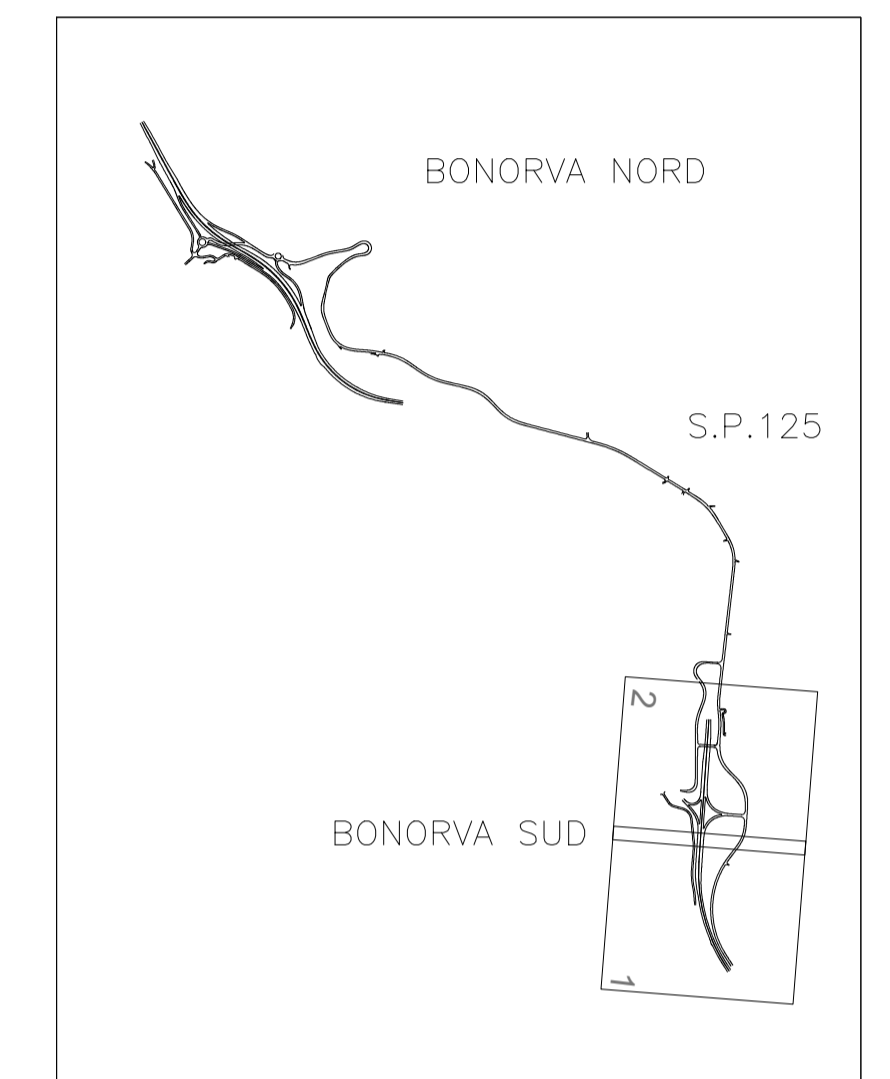



Struttura Territoriale Sardegna

S.S. 131 di "Carlo Felice"
 Adeguamento e messa in sicurezza della S.S.131
 Risoluzione dei nodi critici - 1° stralcio
 dal km 158+000 al km 162+700

PERIZIA DI VARIANTE TECNICA Numero 9131 del 10/02/2022		CA283
IL RESP. DEL PROCEDIMENTO <i>Dott. Ing. Francesco Martina Tedde</i>	IMPRESA APPALTRICE <i>RTI: Consorzio Stabile Medil S. C. P. A. (mandataria); Otoerre Group s.r.l.; Achenza s.r.l.; Industria Costruzioni s.r.l.</i>	
IL DIRETTORE DEI LAVORI <i>Dott. Ing. Roberto Cabras</i>		
IL DIRETTORE OPERATIVO <i>Geom. Ignazio Francesco Tuffu Dott. Ing. Cesare Santilli</i>		
COORDINATORE PER LA SICUREZZA IN FASE DI ESECUZIONE <i>Dott. Ing. Gianni Cuglietta</i>		
PROTOCOLLO	DATA	

PROGETTO STRADALE - NUOVI SVINCOLI
 Completamento/adeguamento svincolo di Bonorva sud al Km 158+650
 Planimetria impronta imbottitura - Asta principale

CODICE PROGETTO	NOME FILE	REVISIONE	SCALA:
PROGETTO	V01PS00TRAPP12_A		
PVCA01	CODICE ELAB.	A	1:1000
	V01PS00TRAPP12		
D			
C			
B			
A	EMISSIONE		
REV.	DESCRIZIONE	DATA	REDATTO VERIFICATO APPROVATO