


SEZIONE 16 - SS 131, Scala 1:100

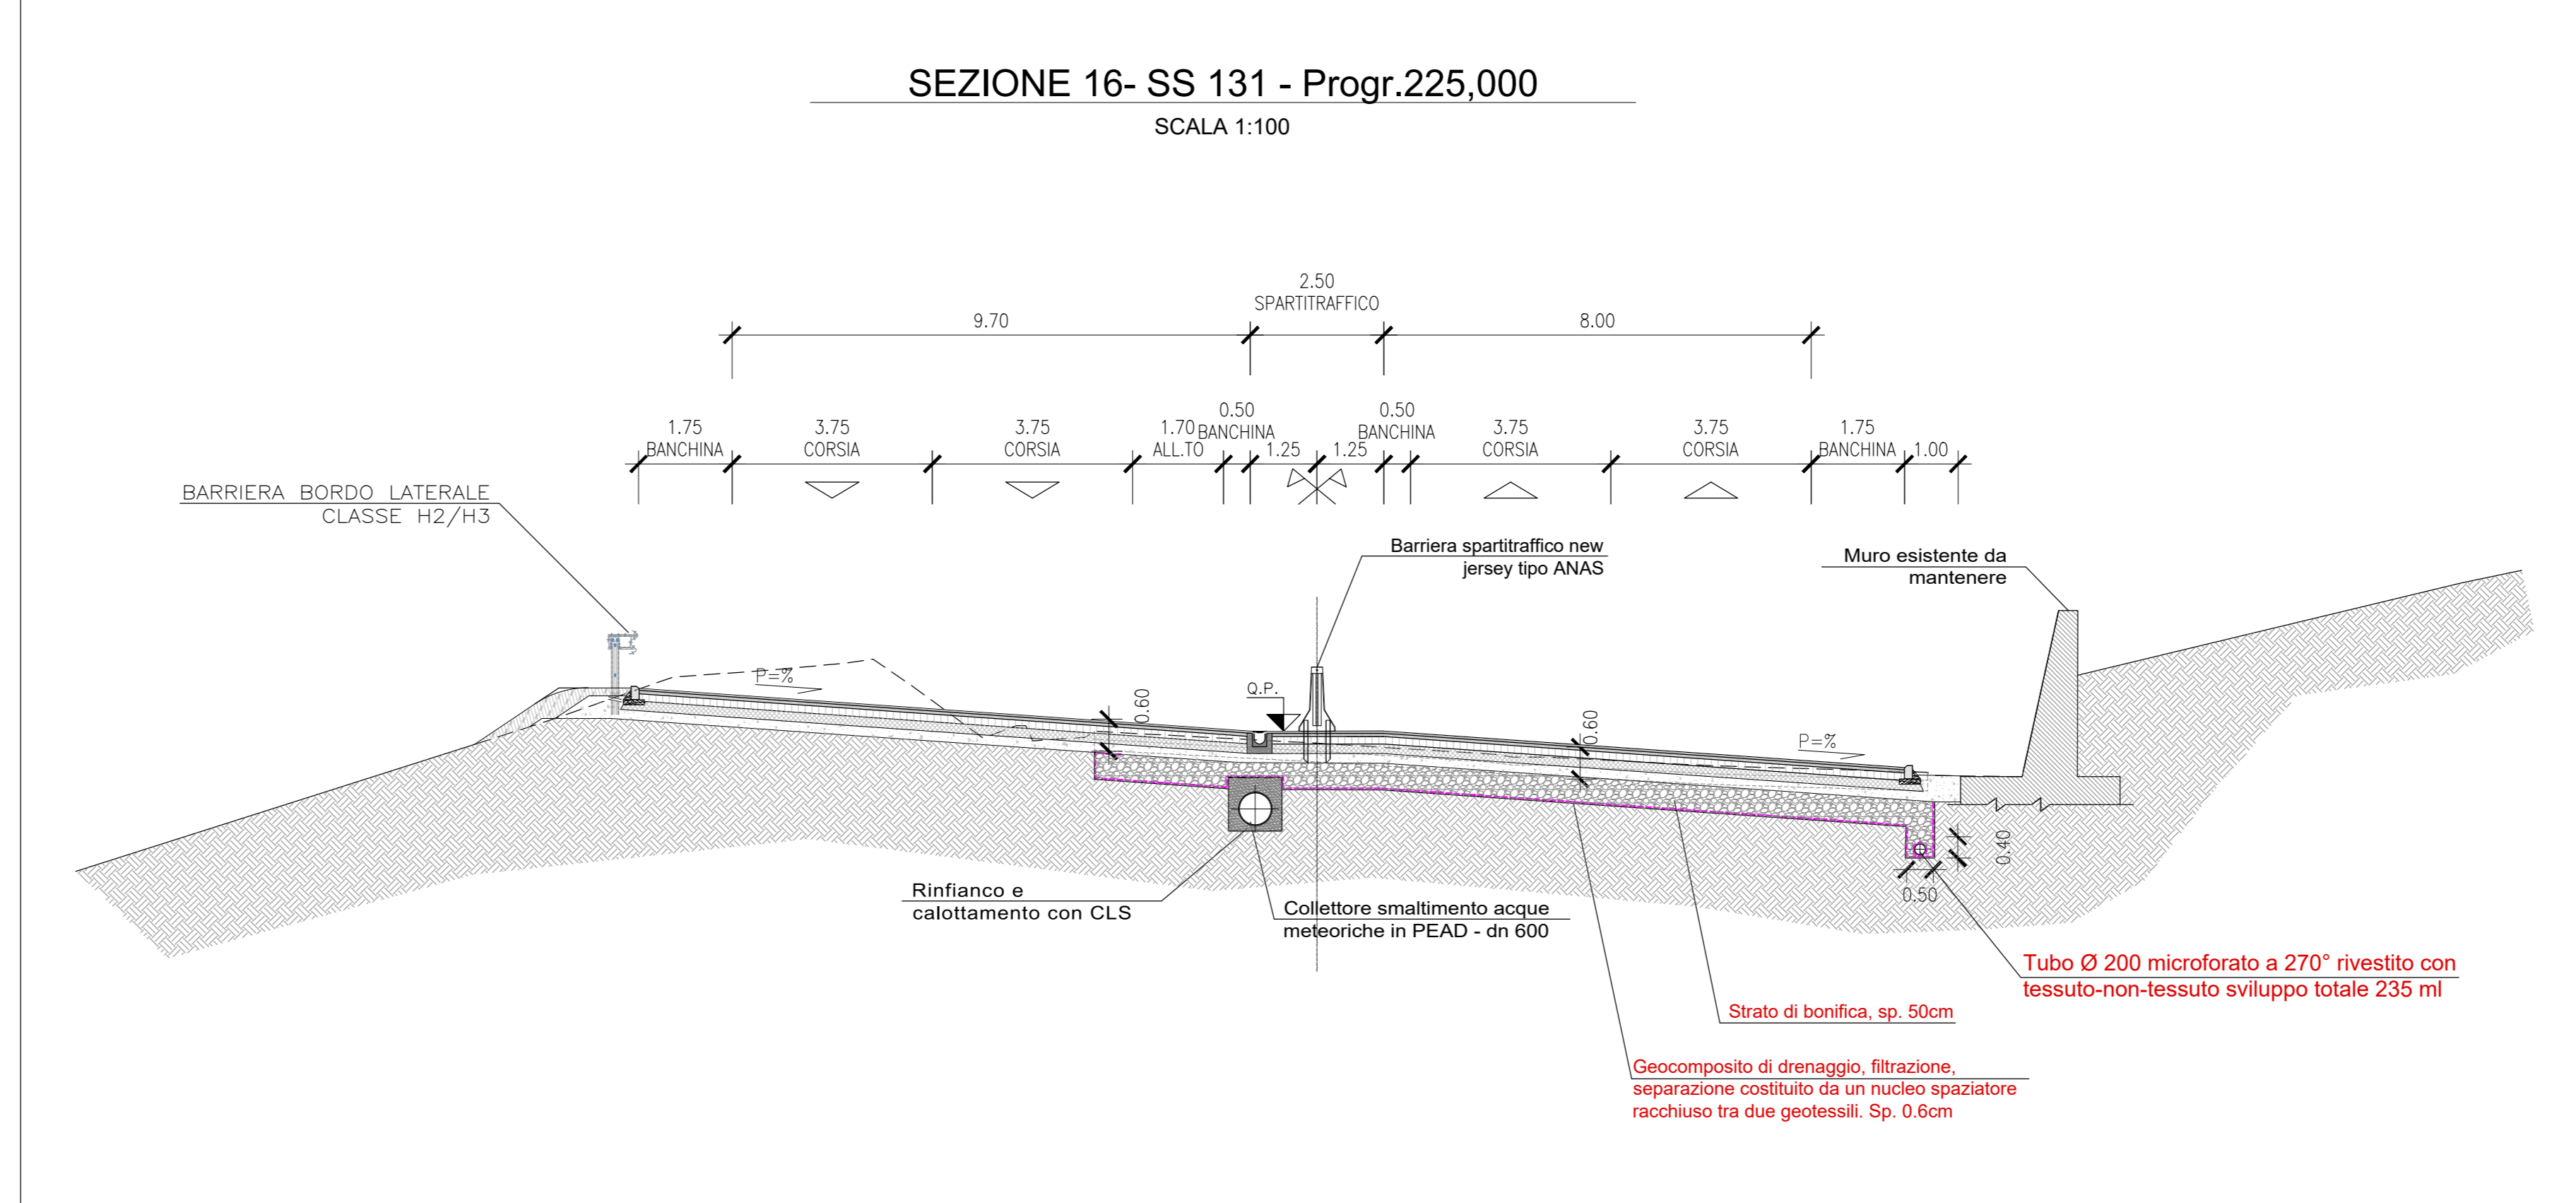

S.S. 131 di "Carlo Felice"
Adeguamento e messa in sicurezza della S.S.131
Risoluzione dei nodi critici - 1° stralcio
dal km 158+000 al km 162+700

PERIZIA DI VARIANTE TECNICA
Numero 9131 del 10/02/2022 CA283

IL RESP. DEL PROCEDIMENTO Dott. Ing. Francesco Marino Tadeo IL DIRETTORE DEI LAVORI Dott. Ing. Roberto Cabras IL DIRETTORE OPERATIVO Geom. Ignazio Francesco Tuffo Dott. Ing. Gianni Sordani Dott. Ing. Matteo Derigu IL GEOLOGO Dott. Geol. Roberto Sile COORDINATORE PER LA SICUREZZA IN FASE DI ESECUZIONE Dott. Ing. Giovanni Cuglietta	IMPRESA APPALTRICE R.T. Consorzio Stabim Meda S.p.A. r.l. - Oronore Group S.r.l. - Adreana S.r.l. - Industria costruzioni S.r.l.
PROTOCOLLO	DATA

PROGETTO STRADALE - NUOVI SVINCOLI
Nuovo svincolo di Bonorva Nord al km 162+000
Intervento per la raccolta delle acque e bonifica del piano di posa tra la sez. 10 e la sez. 26

CODICE PROGETTO	NOME FILE	REVISIONE	SCALA:
PROGETTO	VO2PS00TRAPN1_A		varie
PROGETTO	ELAB. VO2PS00TRAPN1		
D			
C			
B			
A	EMMISSIONE		
REV.	DESCRIZIONE	DATA	REDATTO VERIFICATO APPROVATO