


SEZIONE 30 - SS 131, Scala 1:100

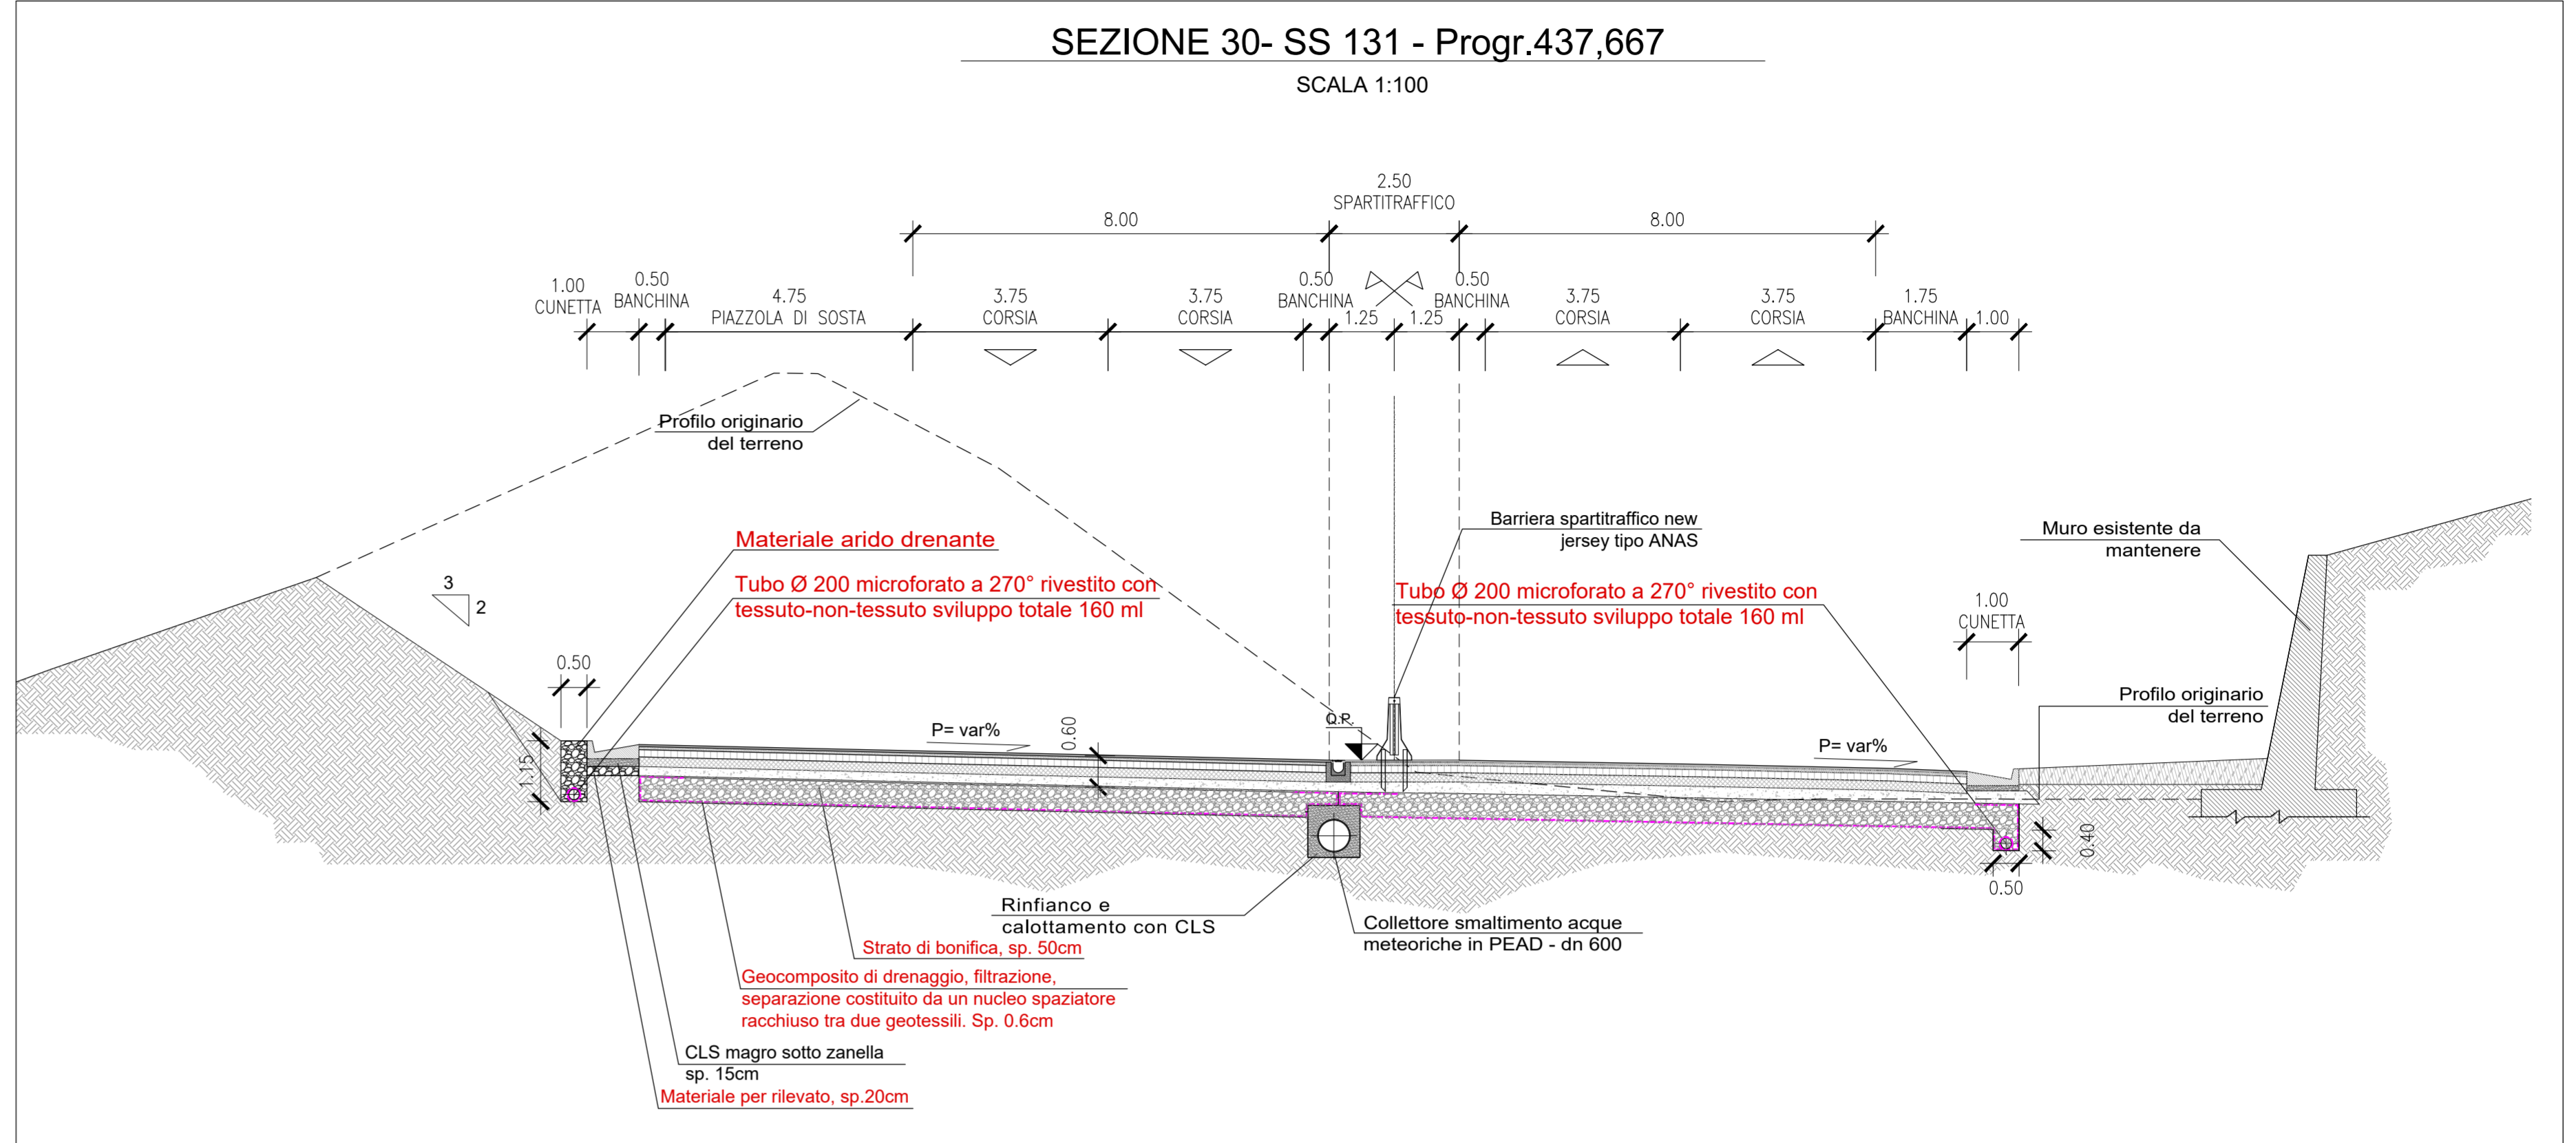

S.S. 131 di "Carlo Felice"
Adeguamento e messa in sicurezza della S.S.131
Risoluzione dei nodi critici - 1° stralcio
dal km 158+000 al km 162+700

PERIZIA DI VARIANTE TECNICA
Numero 9131 del 10/02/2022 CA283

<p>IL RESP. DEL PROCEDIMENTO <i>Dott. Ing. Francesco Martina Tedde</i></p> <p>IL DIRETTORE DEI LAVORI <i>Dott. Ing. Roberto Cabras</i></p> <p>IL DIRETTORE OPERATIVO <i>Geom. Ignazio Francesco Tuffi</i> <i>Dott. Ing. Cesare Santini</i> <i>Dott. Ing. Matteo Dioligi</i></p> <p>IL GEOLOGO <i>Dott. Geol. Roberto Wade</i></p> <p>COORDINATORE PER LA SICUREZZA IN FASE DI ESECUZIONE <i>Dott. Ing. Gianni Coglietta</i></p> <p>PROTOCOLLO _____ DATA _____</p>	<p>IMPRESA APPALTATRICE <i>R.T.I. Consorzio Stabile Medil S.c.a r.l. - Orreore Group S.r.l. - Achenza S.r.l. - Industria costruzioni S.r.l.</i></p>
---	---

PROGETTO STRADALE - NUOVI SVINCOLI
Nuovo svincolo di Bonorva Nord al km 162+000
Intervento per la raccolta delle acque e bonifica del piano di posa tra la sez. 26 e la sez. 36

CODICE PROGETTO	NOME FILE	REVISIONE	SCALA:
PROG010	V02PS00TRAPN12_A		varie
PMCA01 E 2201	CODICE ELAB. V02PS00TRAPN12		
D			
C			
B			
A	EMISSIONE		
REV.	DESCRIZIONE	DATA	REDATTO VERIFICATO APPROVATO